


□ 현장사진

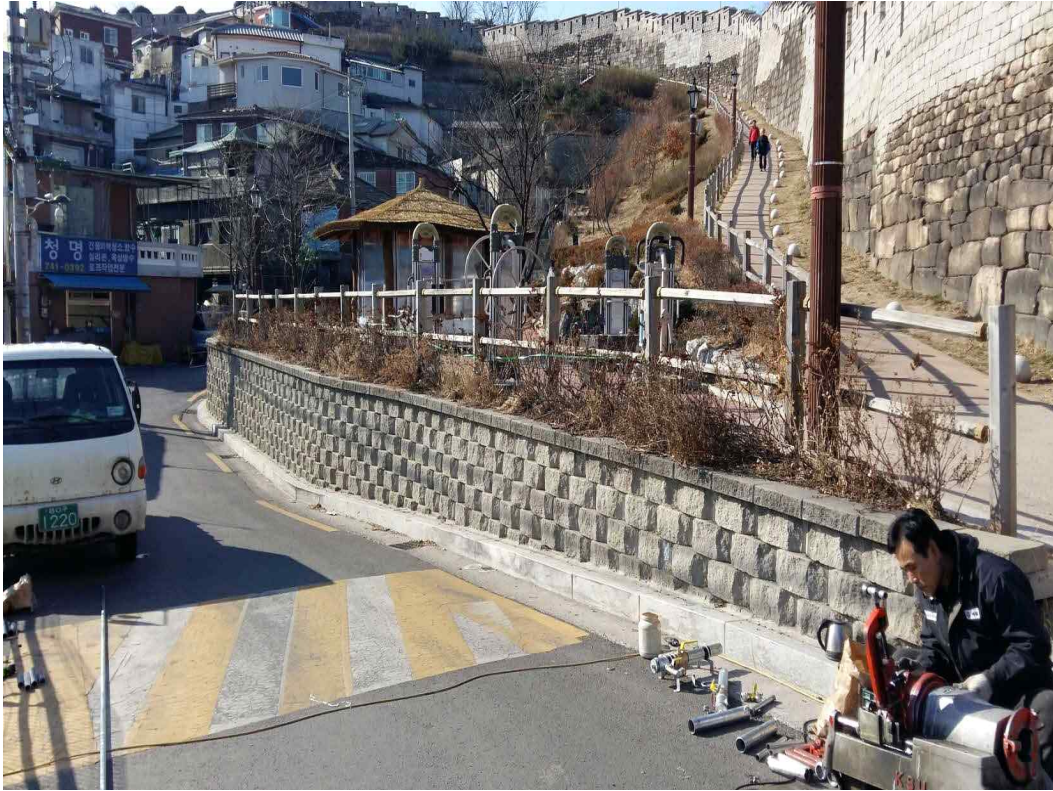

○ 마을입구  
옹벽주변  
식재보강




○ 주차장  
동측화단  
수목정비






○쓰레기적치장  
식재공간협소  
분리수거함  
지붕설치

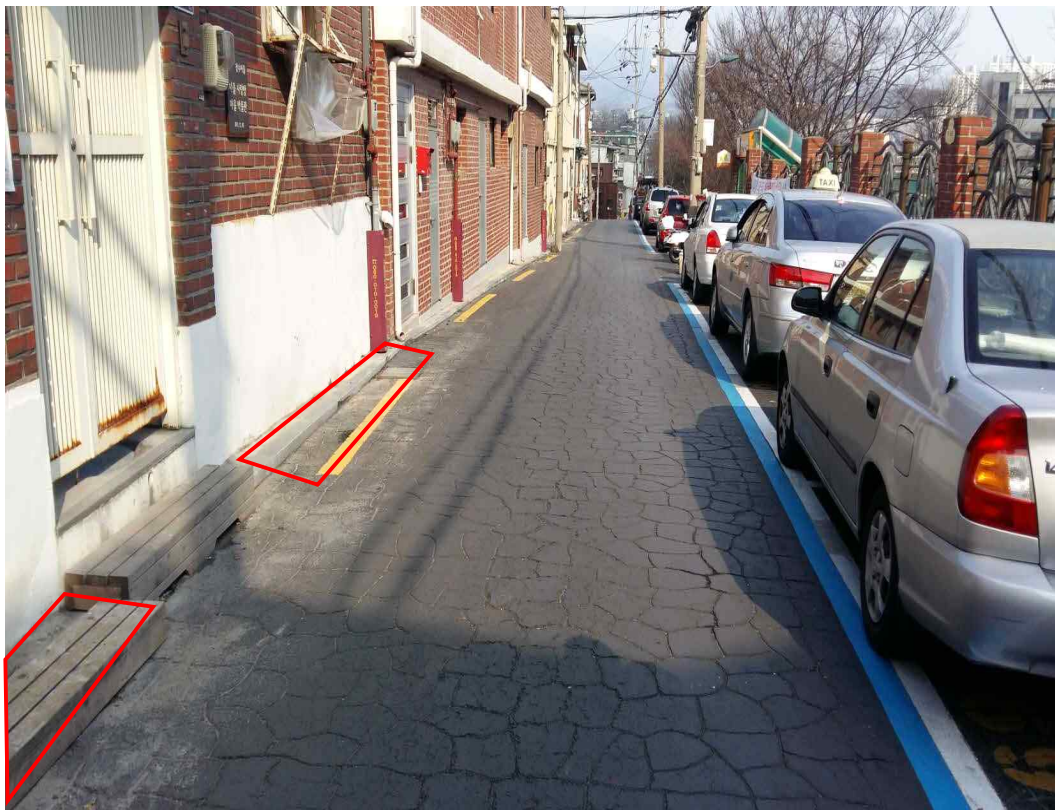

○마을사랑방  
도로협소하여  
플랜터제외



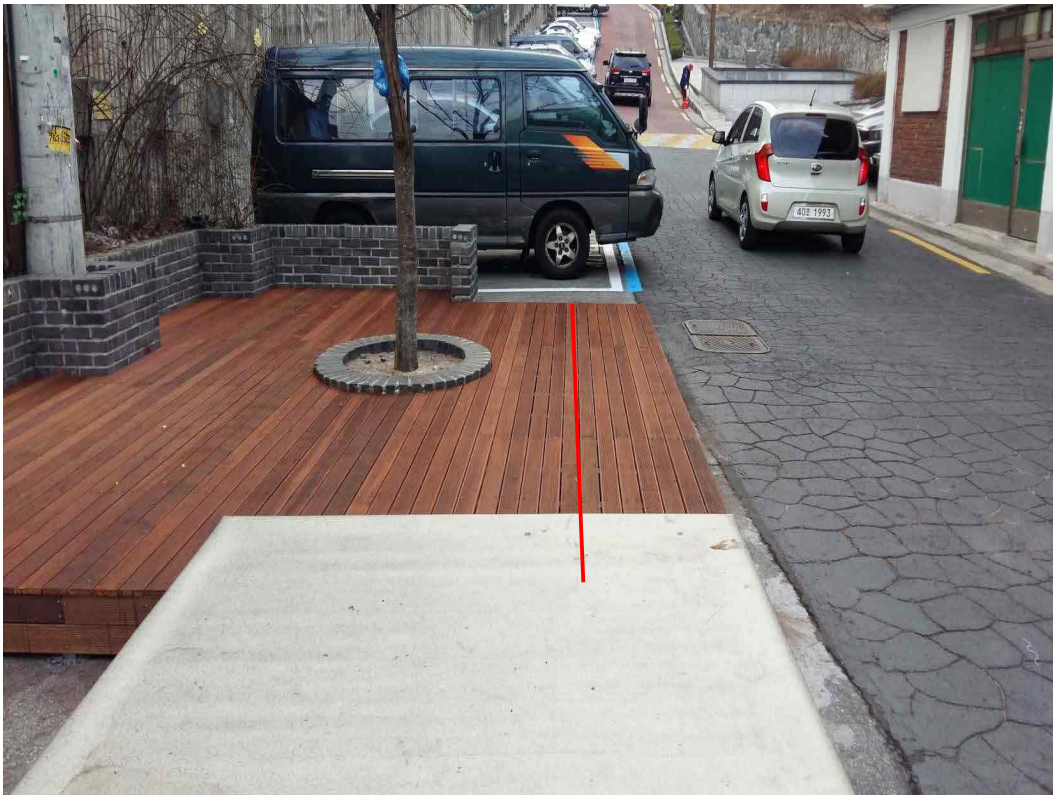

○ 주차장쉼터  
안전사고대비  
데크축소



○ 성곽산책로  
서울시 중부  
공원녹지사업소  
장미식재불가  
요구



○야생화씨딩  
하부구조  
취약하므로  
제외



○마을텃밭  
수목 및 장미  
식재





○ 마을박물관  
화단정비 및  
초화류식재

