


# 2018년 어린이 보호구역 개선사업 기 본 안

2018. 05.



관 악 구

# 현 황 도 (동산 어린이집)

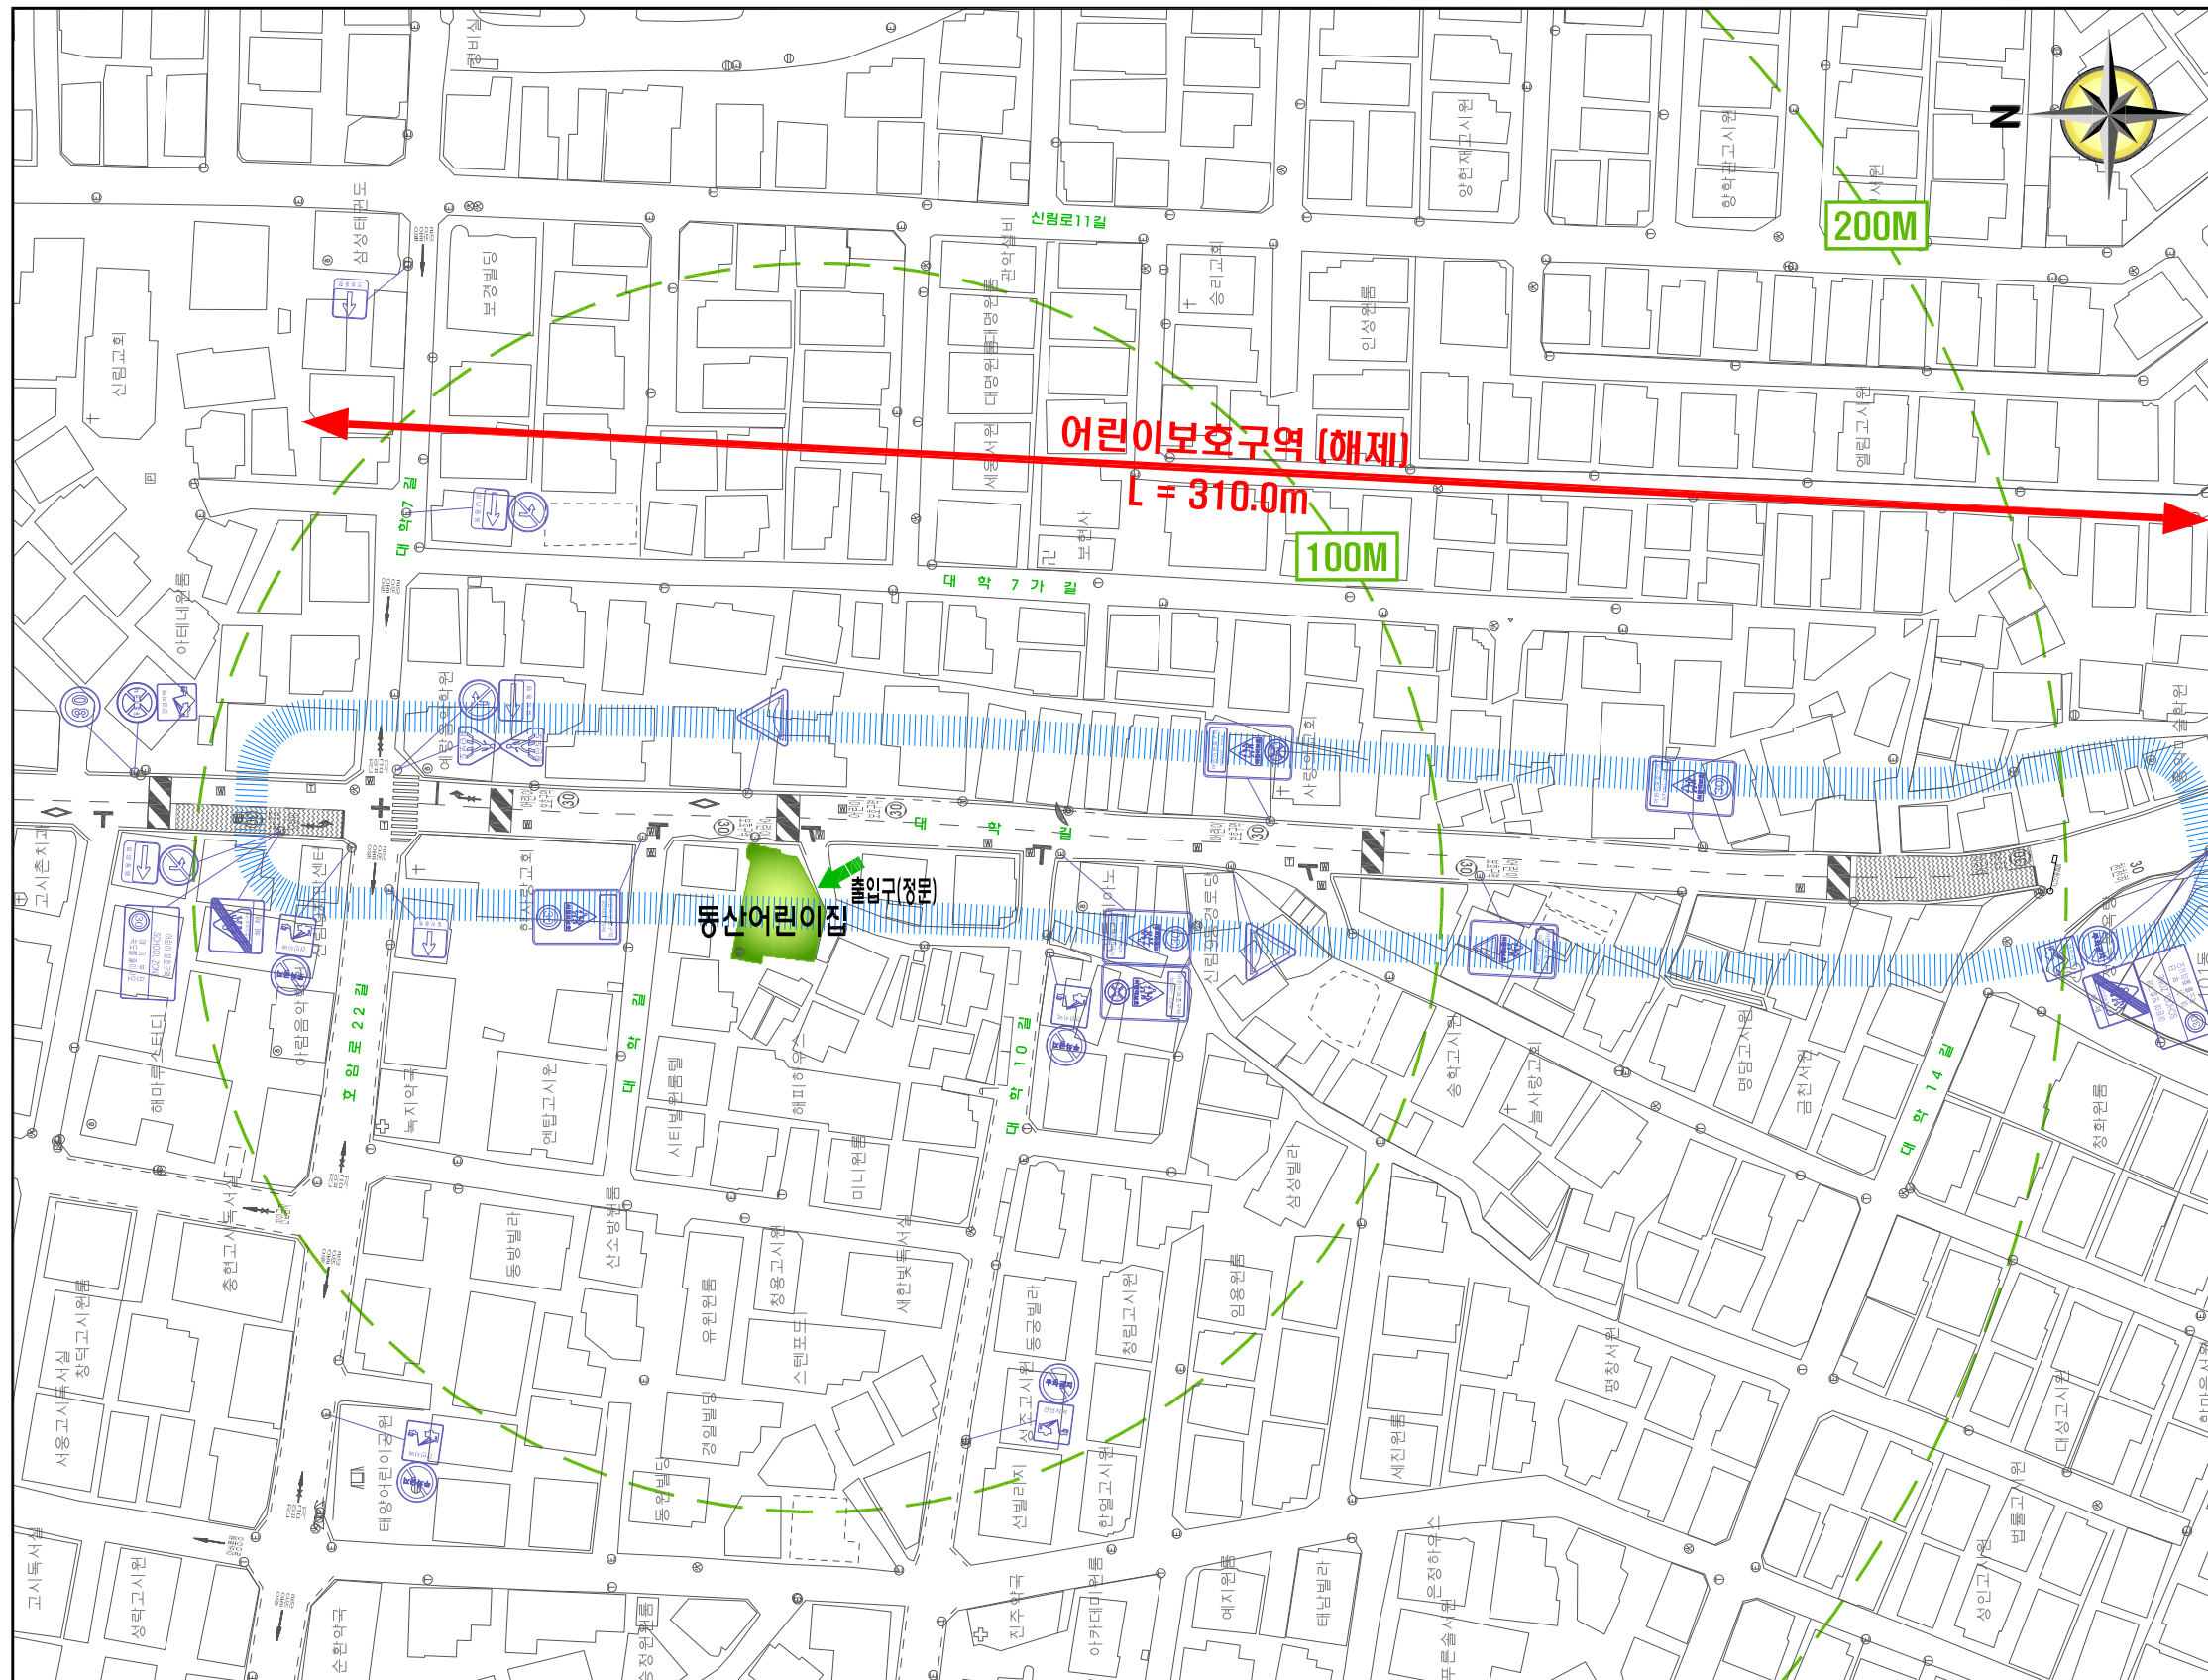


구분	내용
	교통 표지판
	보호구역 표지판
	노면표시
	횡단보도
	신호등
	과속방지턱 (원호형)
	미끄럼방지포장
	반사경
	노상주차구역
	CCTV (차량단속, 다목적, 방범용)

SCALE 1/600 0 10 30 50M

	시공사	개정번호	일자	개정 사유	작성자	검토자	책임자	CAD파일명
사업명 2018년 어린이 보호구역 개선사업	시공사	개정번호	일자	개정 사유	작성자	검토자	책임자	도면번호 01

# 개 선 도 (동산 어린이집)

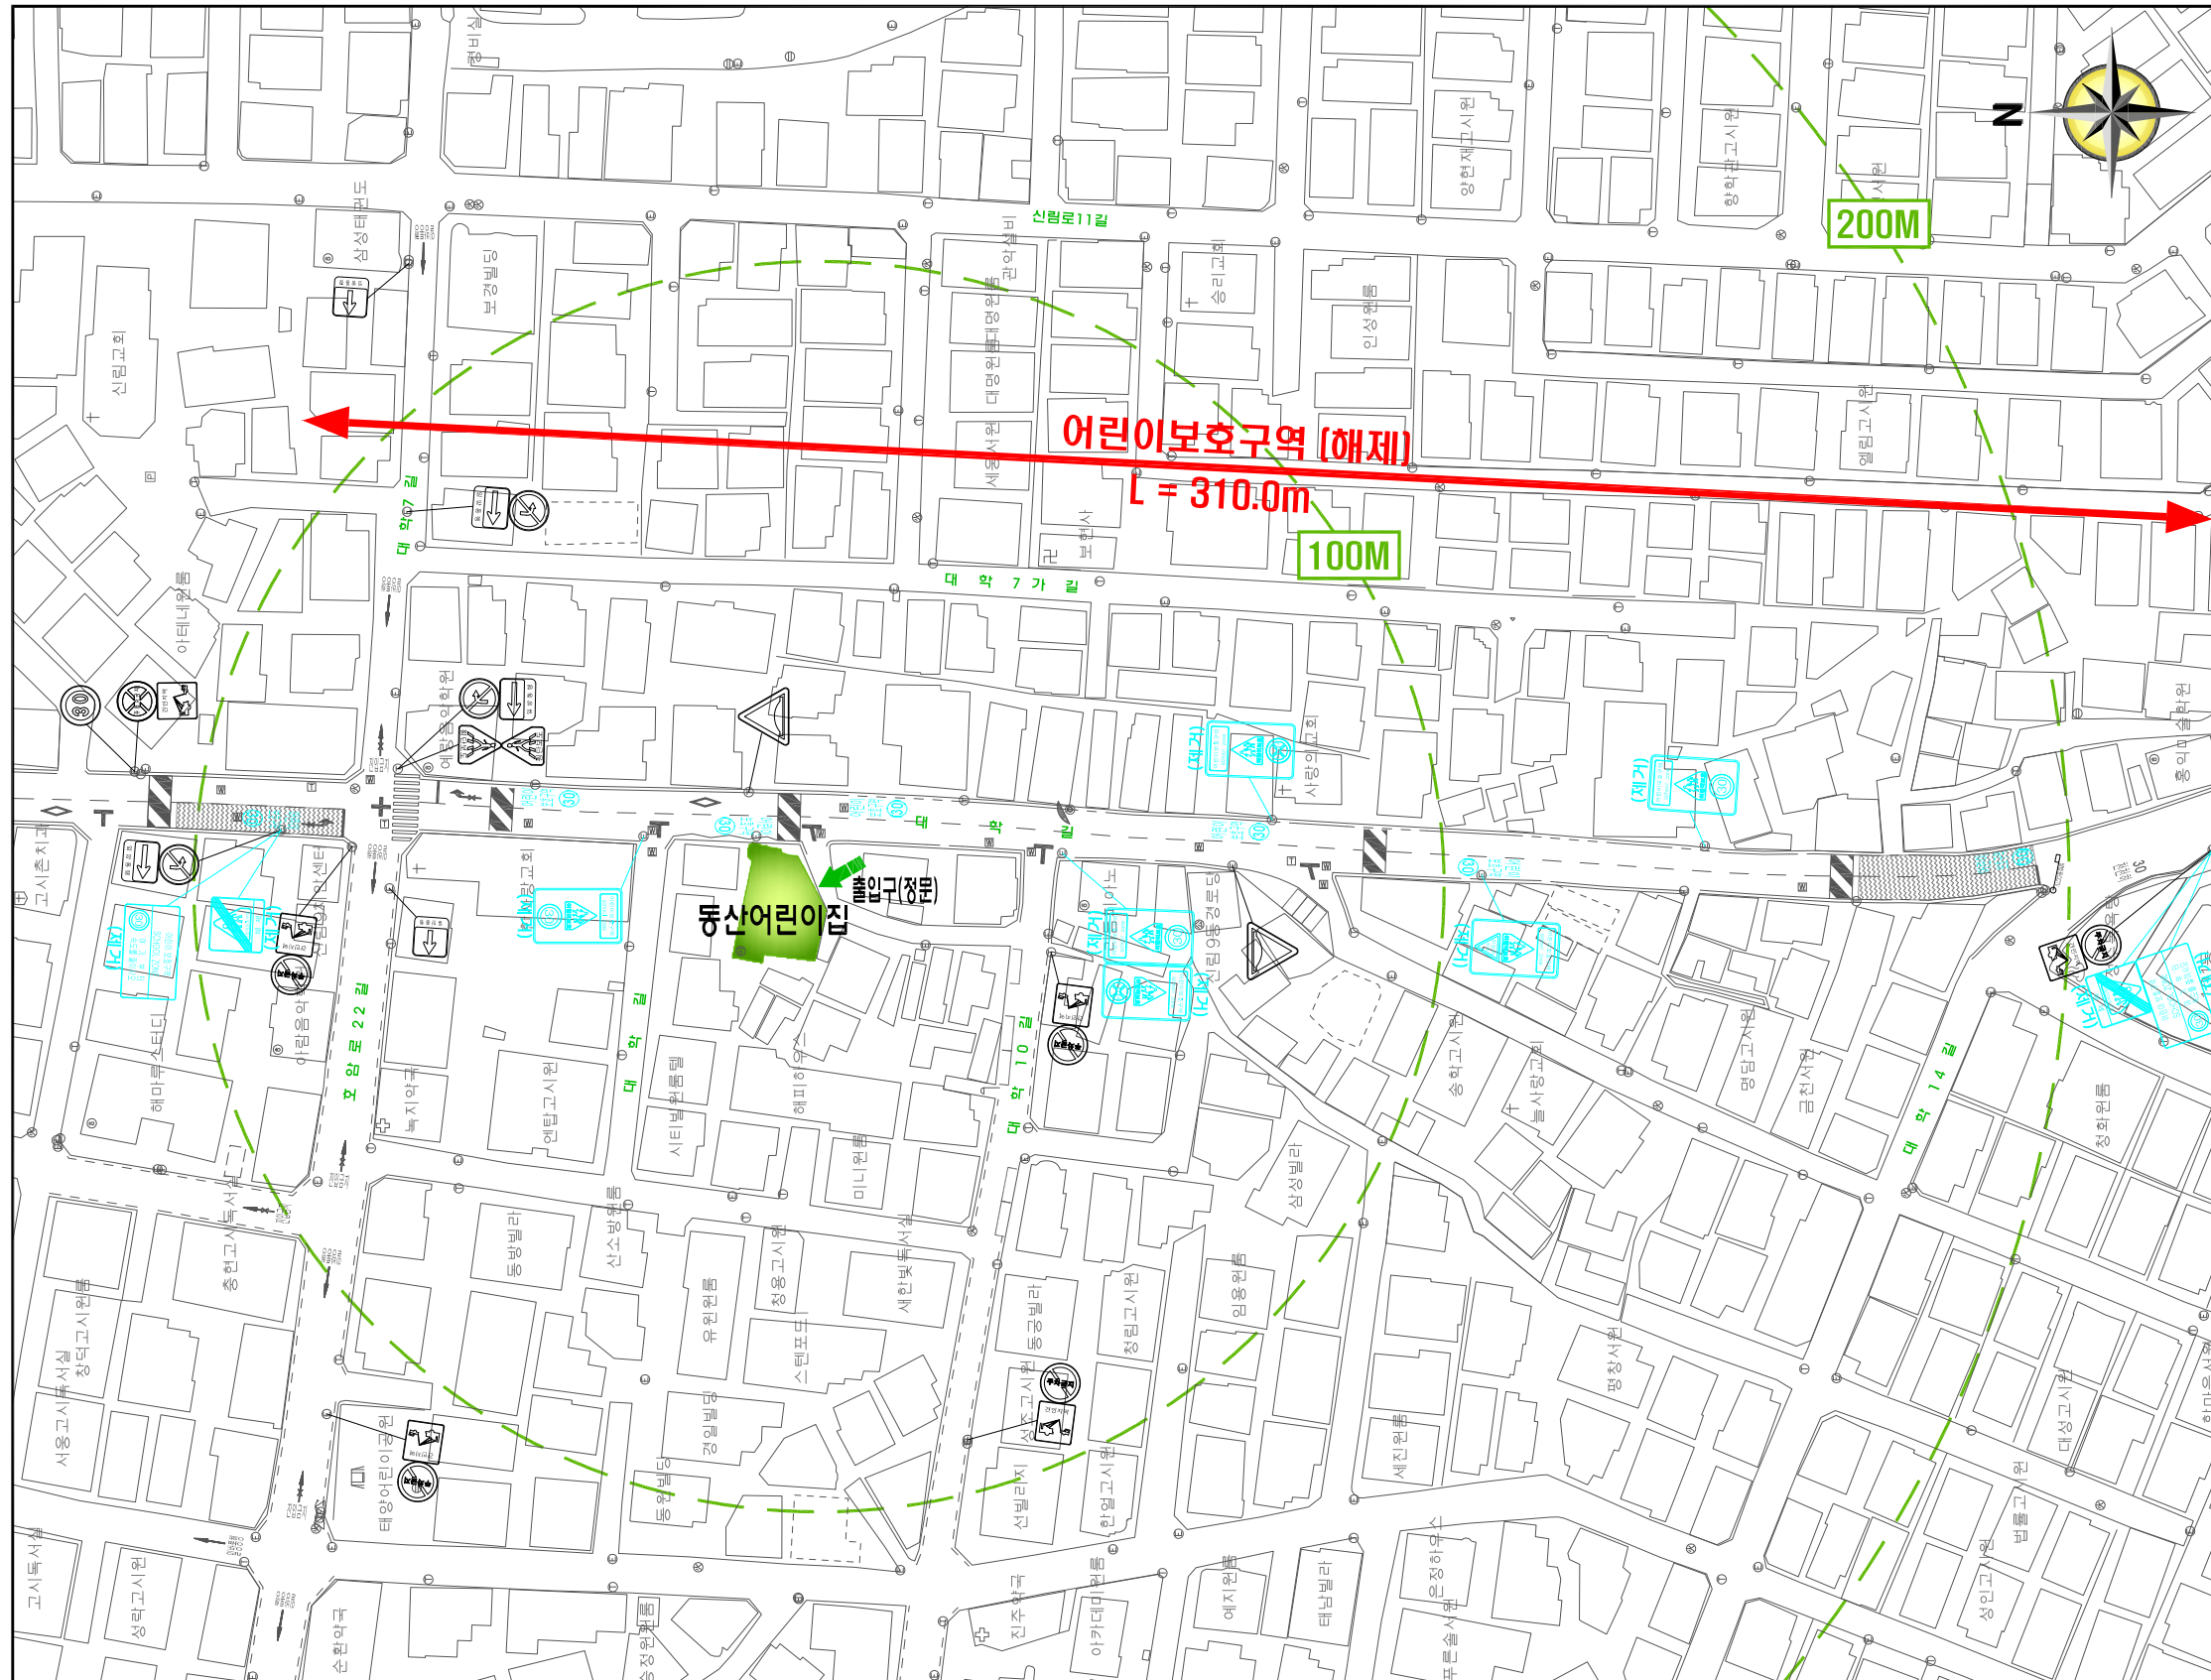

## 주요사업내용

구분	항 목	단위	현황	수 량		
				신설	교체	제거
안 전 표 지	계 <통합표지>	개	-	-	-	10
	429, 224, 415 (어린이보호,최고속도제한,통행주의)	개	-	-	-	2
	323, 218 (어린이보호,정차,주차금지)	개	-	-	-	2
	323, 224 (어린이보호,최고속도제한)	개	-	-	-	3
	324, 226 (어린이보호,서행)	개	-	-	-	1
427, 324 (어린이보호구역 해제)	개	-	-	-	2	
노 면 표 시	소 계	개	-	-	-	14
	518 (속도제한) 30 (문자)	개	-	-	-	7
	536 (어린이 보호구역) 문자	개	-	-	-	7

## 범 례


존 지		노면표시
		표지판
제 거		노면표시
		표지판

SCALE 1/600 0 10 30 50M

사 업 명	2018년 어린이 보호구역 개선사업	시 공 사	설 계 사	<b>에이스톤엔지니어링(주)</b> ASTONE ENGINEERING CO., LTD.	2018. 05.	주 역 자 김 수 철 김 대 연	축 좌 김 수 철 김 대 연	1 : 600	도 면 명	개 선 도
					개 정 연 호 일 자 개 정 사 유	작 성 자 김 수 철 김 대 연	CAD파일명	도 면 번 호	01	



# 현 황 도 (송이 유치원)

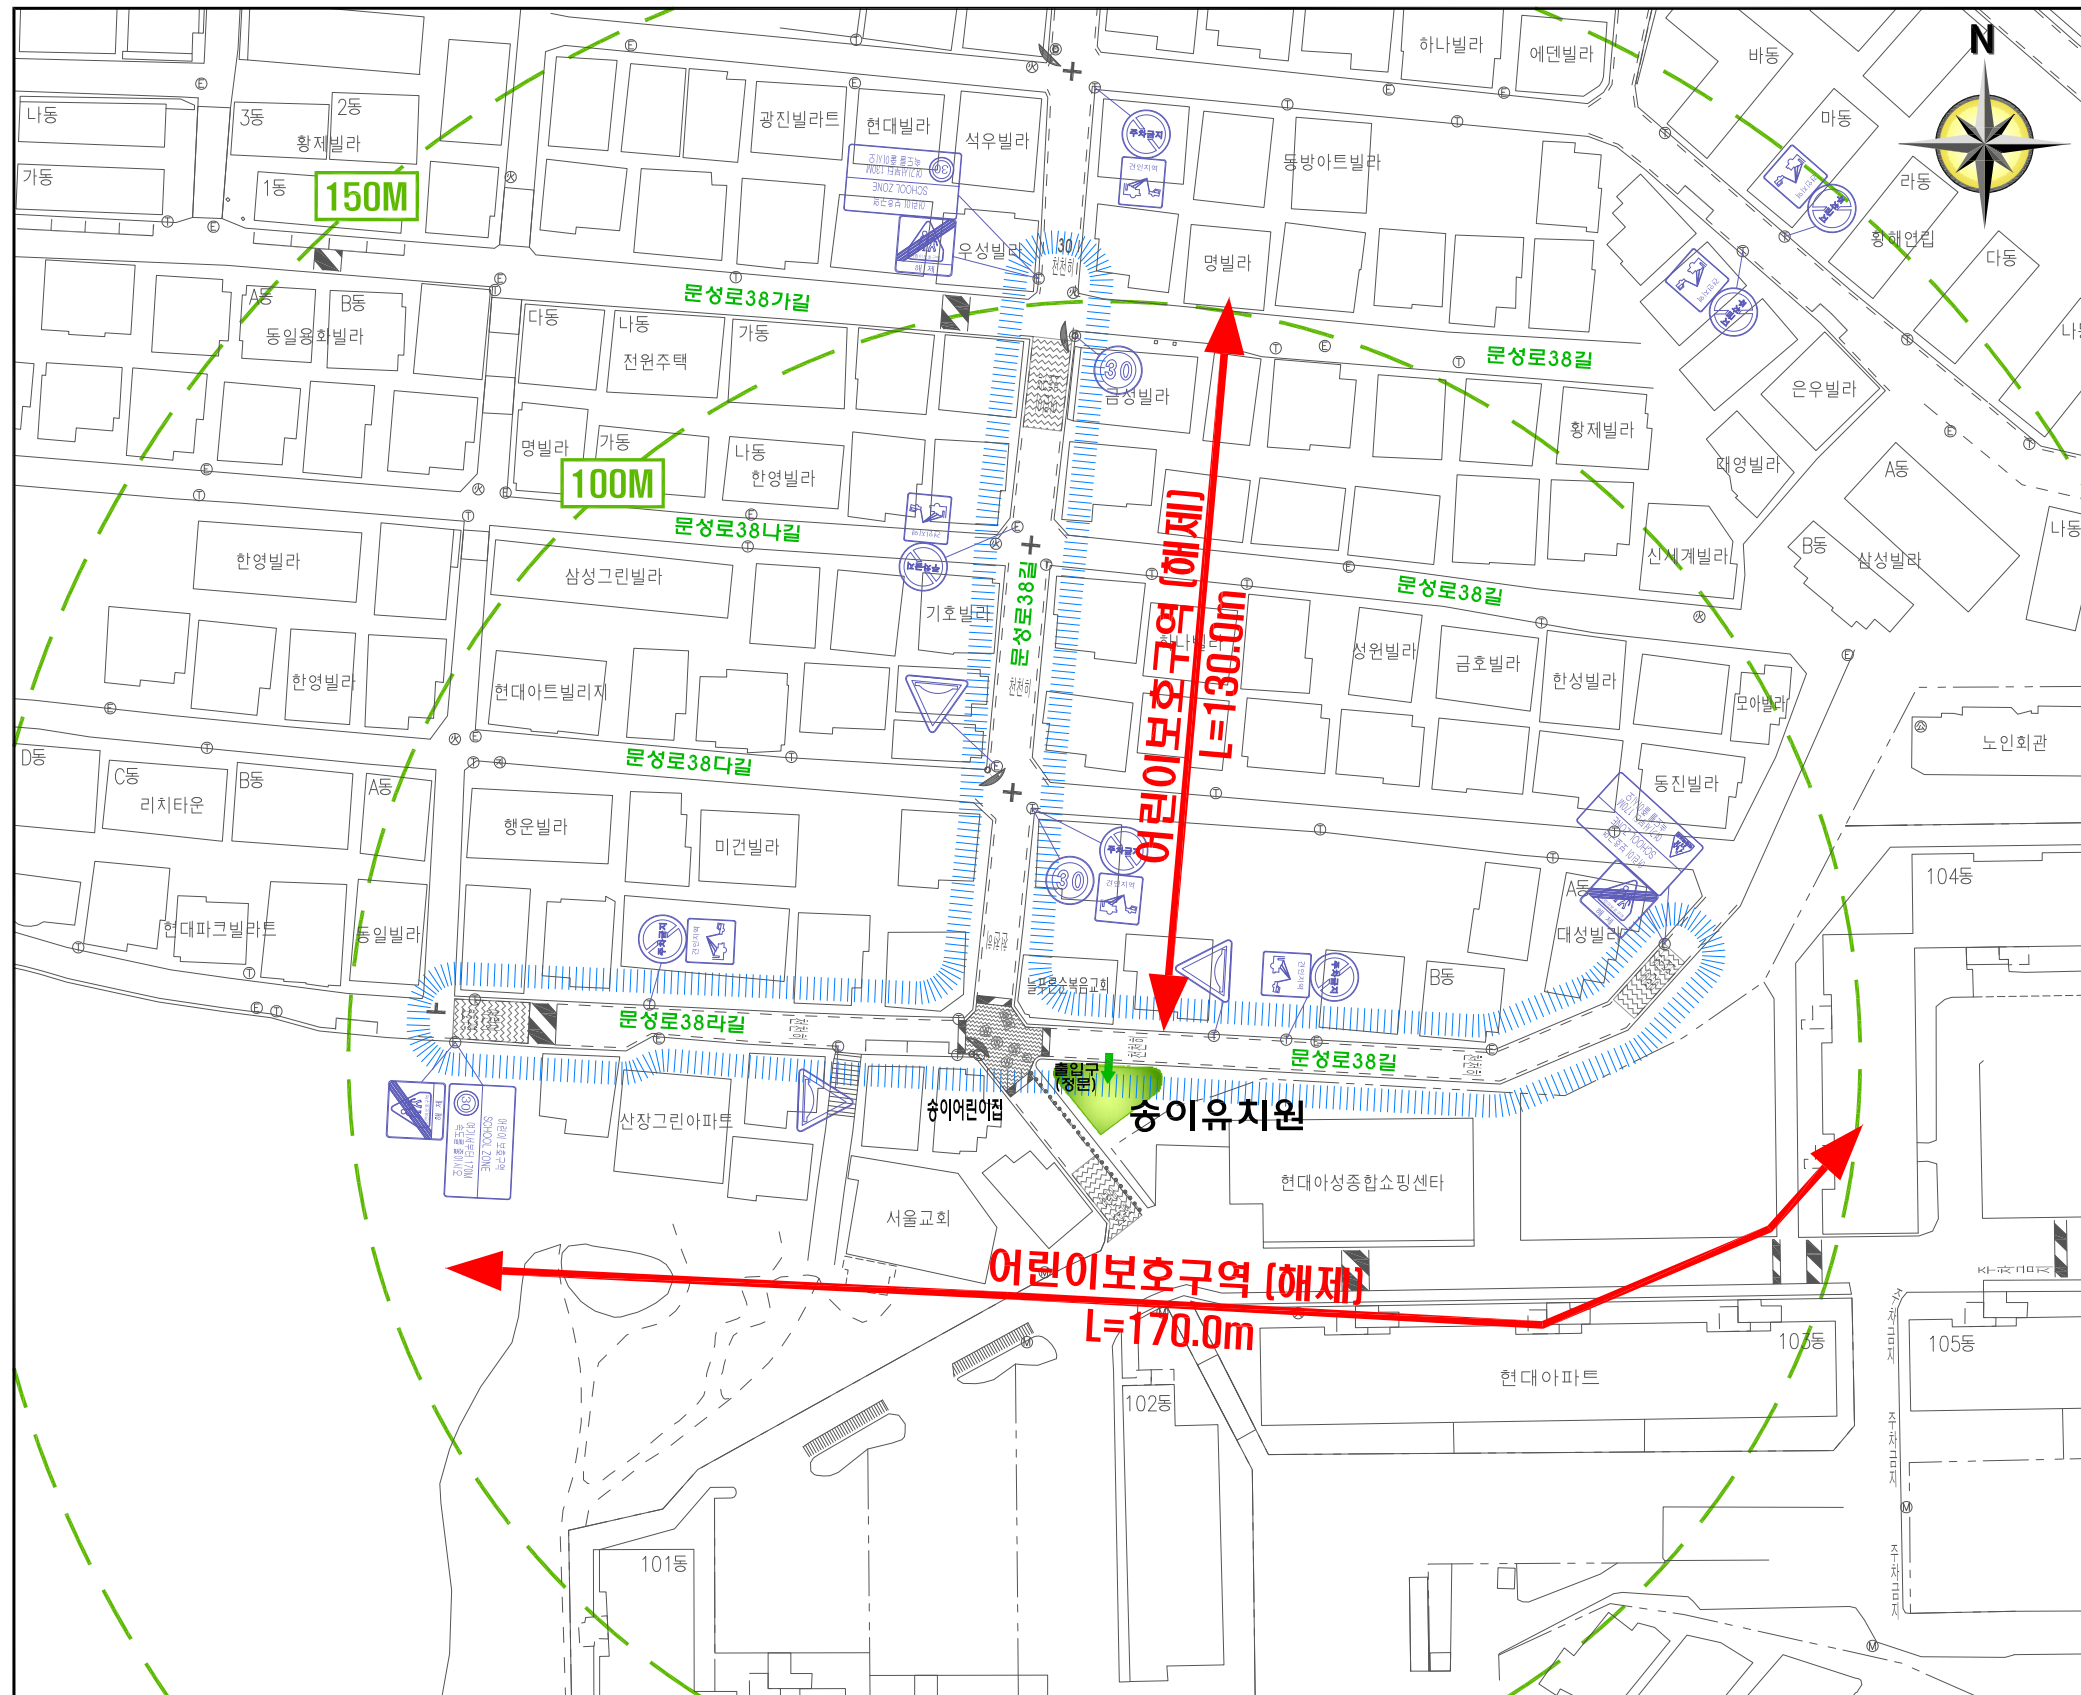


구분	내용
	교통 표지판
	보호구역 표지판
	노면 표시
	횡단 보도
	신호등
	과속방지턱 (원호형)
	고원식포장 (아스콘+미방)
	보도블럭포장
	미끄럼방지포장
	반사경
	노상주차구역
	CCTV (차량단속, 다목적, 방범용)



	설계사		2018. 05.	윤여욱 송여욱	김수철 김근찬	김대연 김희연	축적 CAD파일명	1 : 500	도면명	현황도
	시공사			작성사	검토사	책임자			도면번호	01
사업명 2018년 어린이 보호구역 개선사업			개정번호 일자	개정사유				일련번호		

# 개 선 도 (송이 유치원)

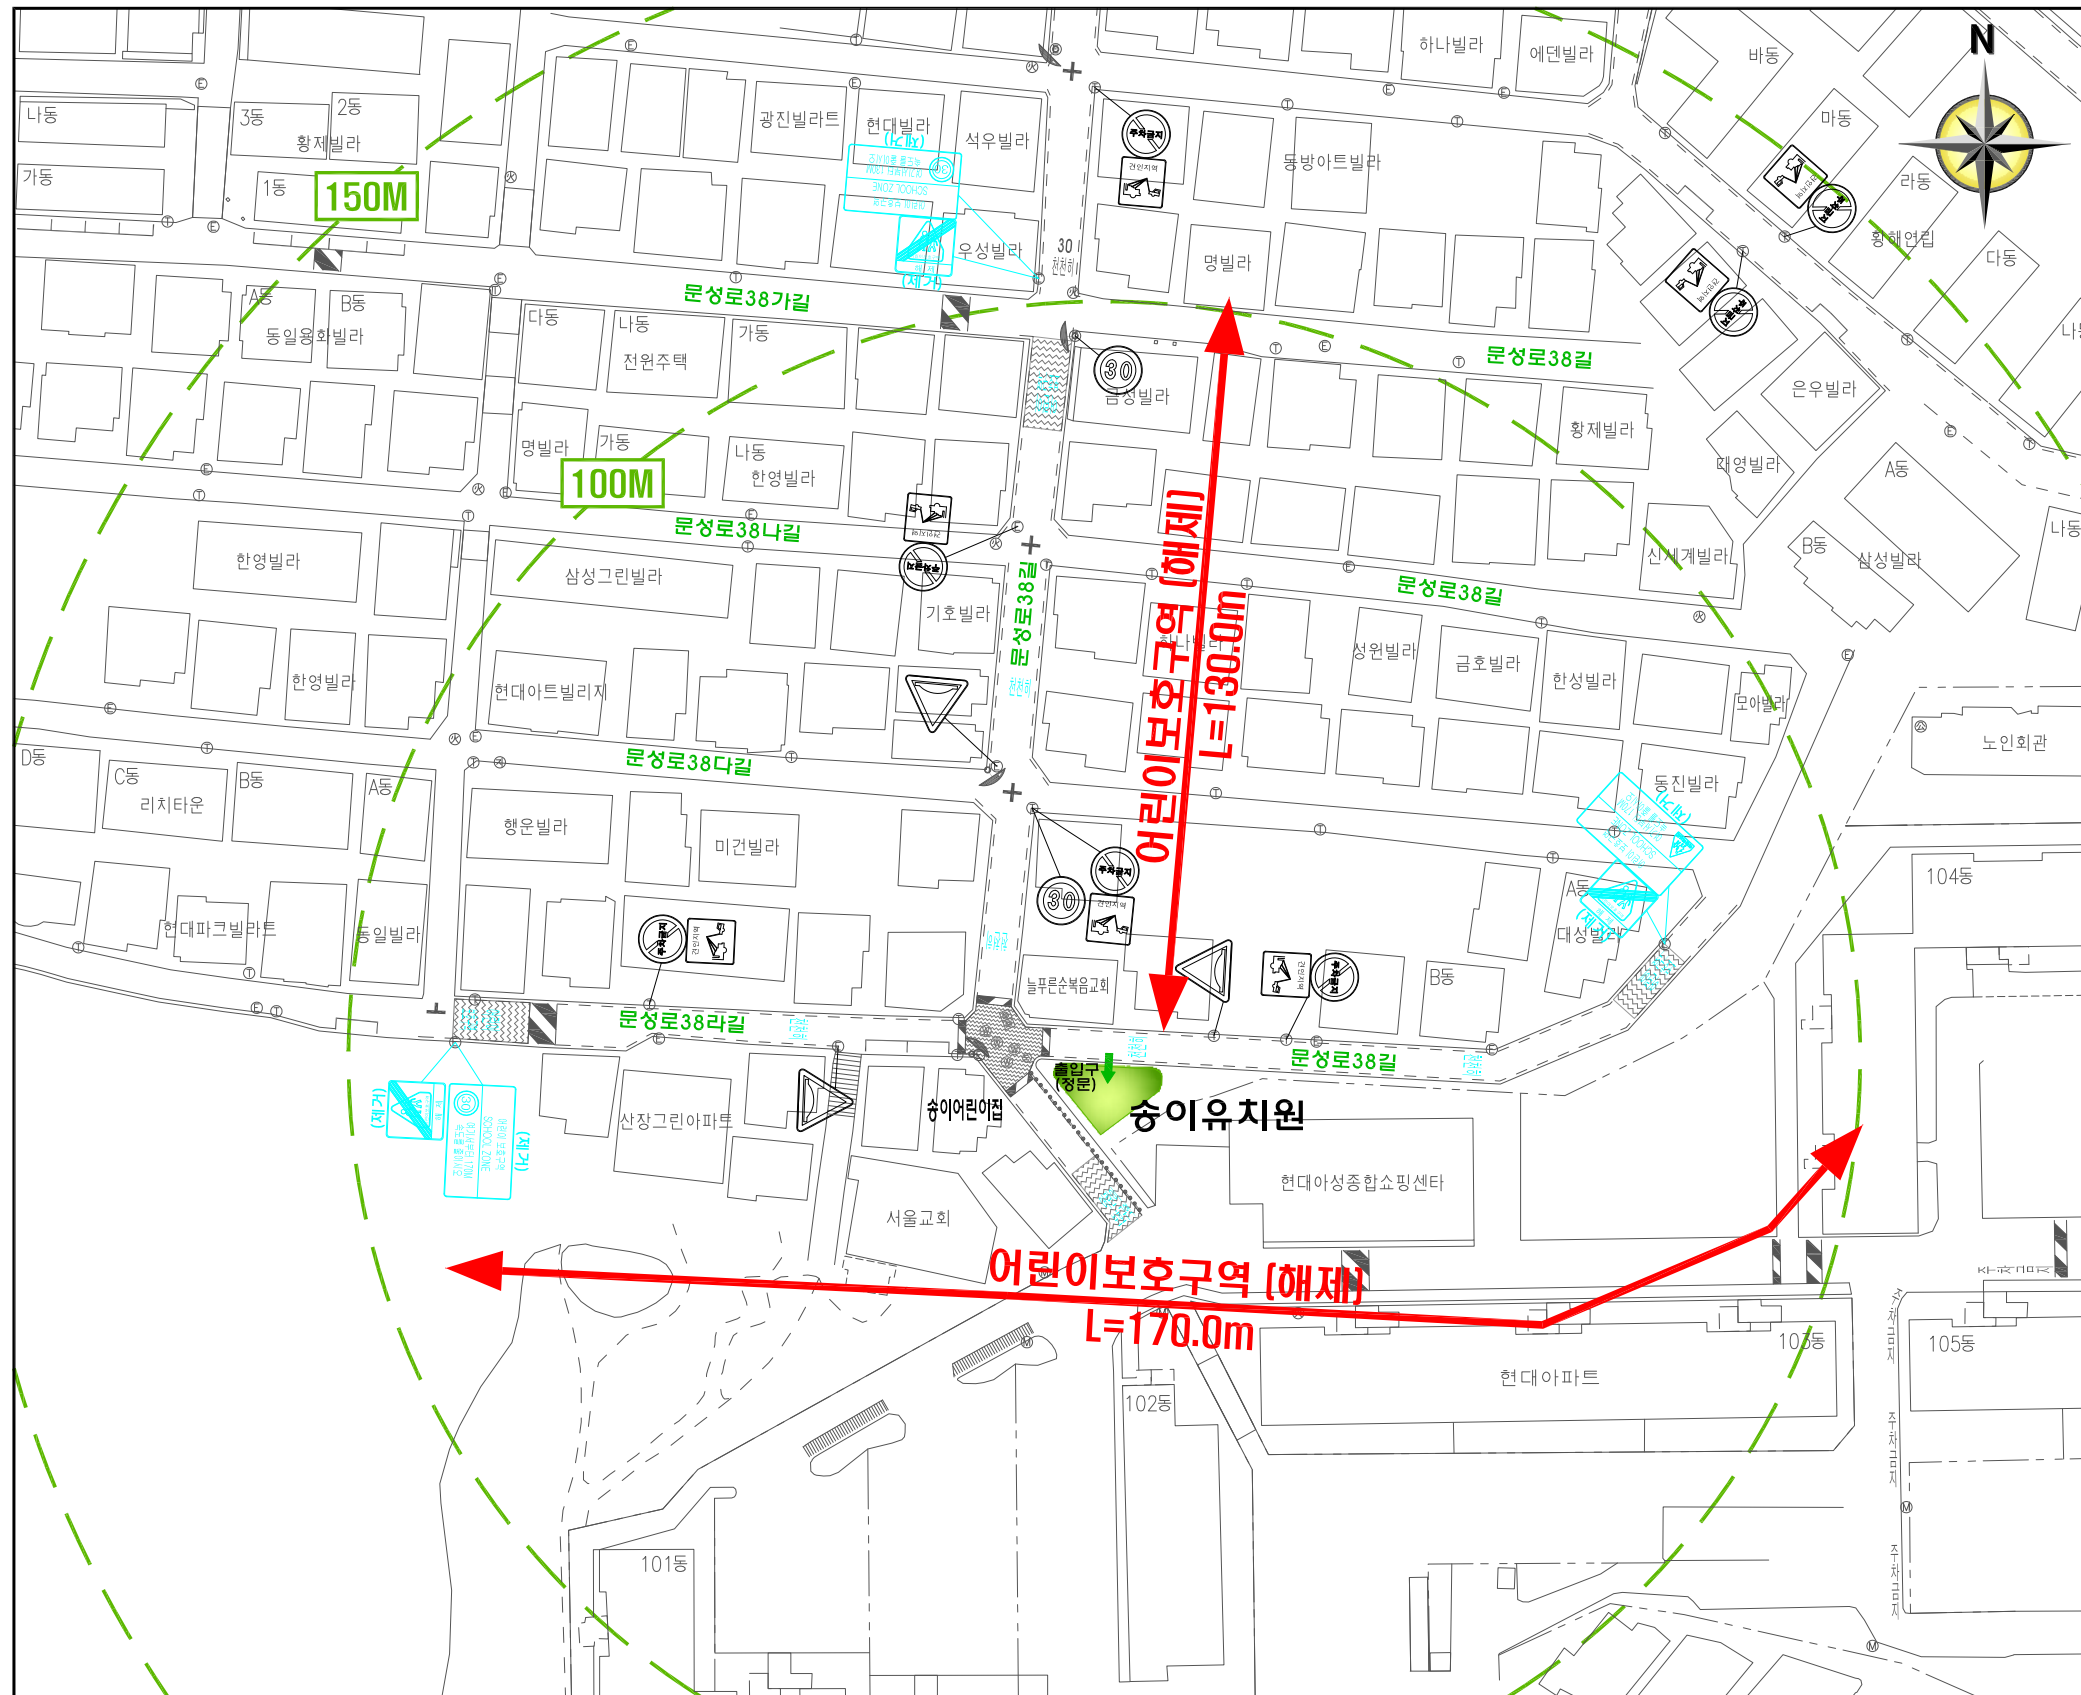

구분	항 목	단위	현황	수 량		
				신설	교체	제거
안 전 표 지	계 <통합표지>	개	-	-	-	6
	429, 224, 415 [어린이보호, 최고속도제한, 통행주의]	개	-	-	-	2
	324, 402, 415 [어린이보호, 거리, 통행주의]	개	-	-	-	1
	427, 324 [어린이보호구역 해제]	개	-	-	-	3
노 면 표 시	소 계	개	-	-	-	9
	519 [서행:전전이] 문자	개	-	-	-	5
	536 [어린이 보호구역] 문자	개	-	-	-	4

## 범 례


존치		노면표시
		표지판
제거		노면표시
		표지판

SCALE 1/500 0 10 30 50M

 <b>관 악 구</b>	설계사	 <b>에이스톤엔지니어링(주)</b> <b>ASTONE ENGINEERING CO., LTD.</b>	2018. 05.	윤여욱 송여욱	김수철 김상관	김대연 김희영	축척 1 : 500	도면명 개 선 도
	사업명 2018년 어린이 보호구역 개선사업	시공사		개정번호 일자	작성자 검토자	책임자	도면번호 01	일련번호



# 현 황 도 (남서울 유치원)

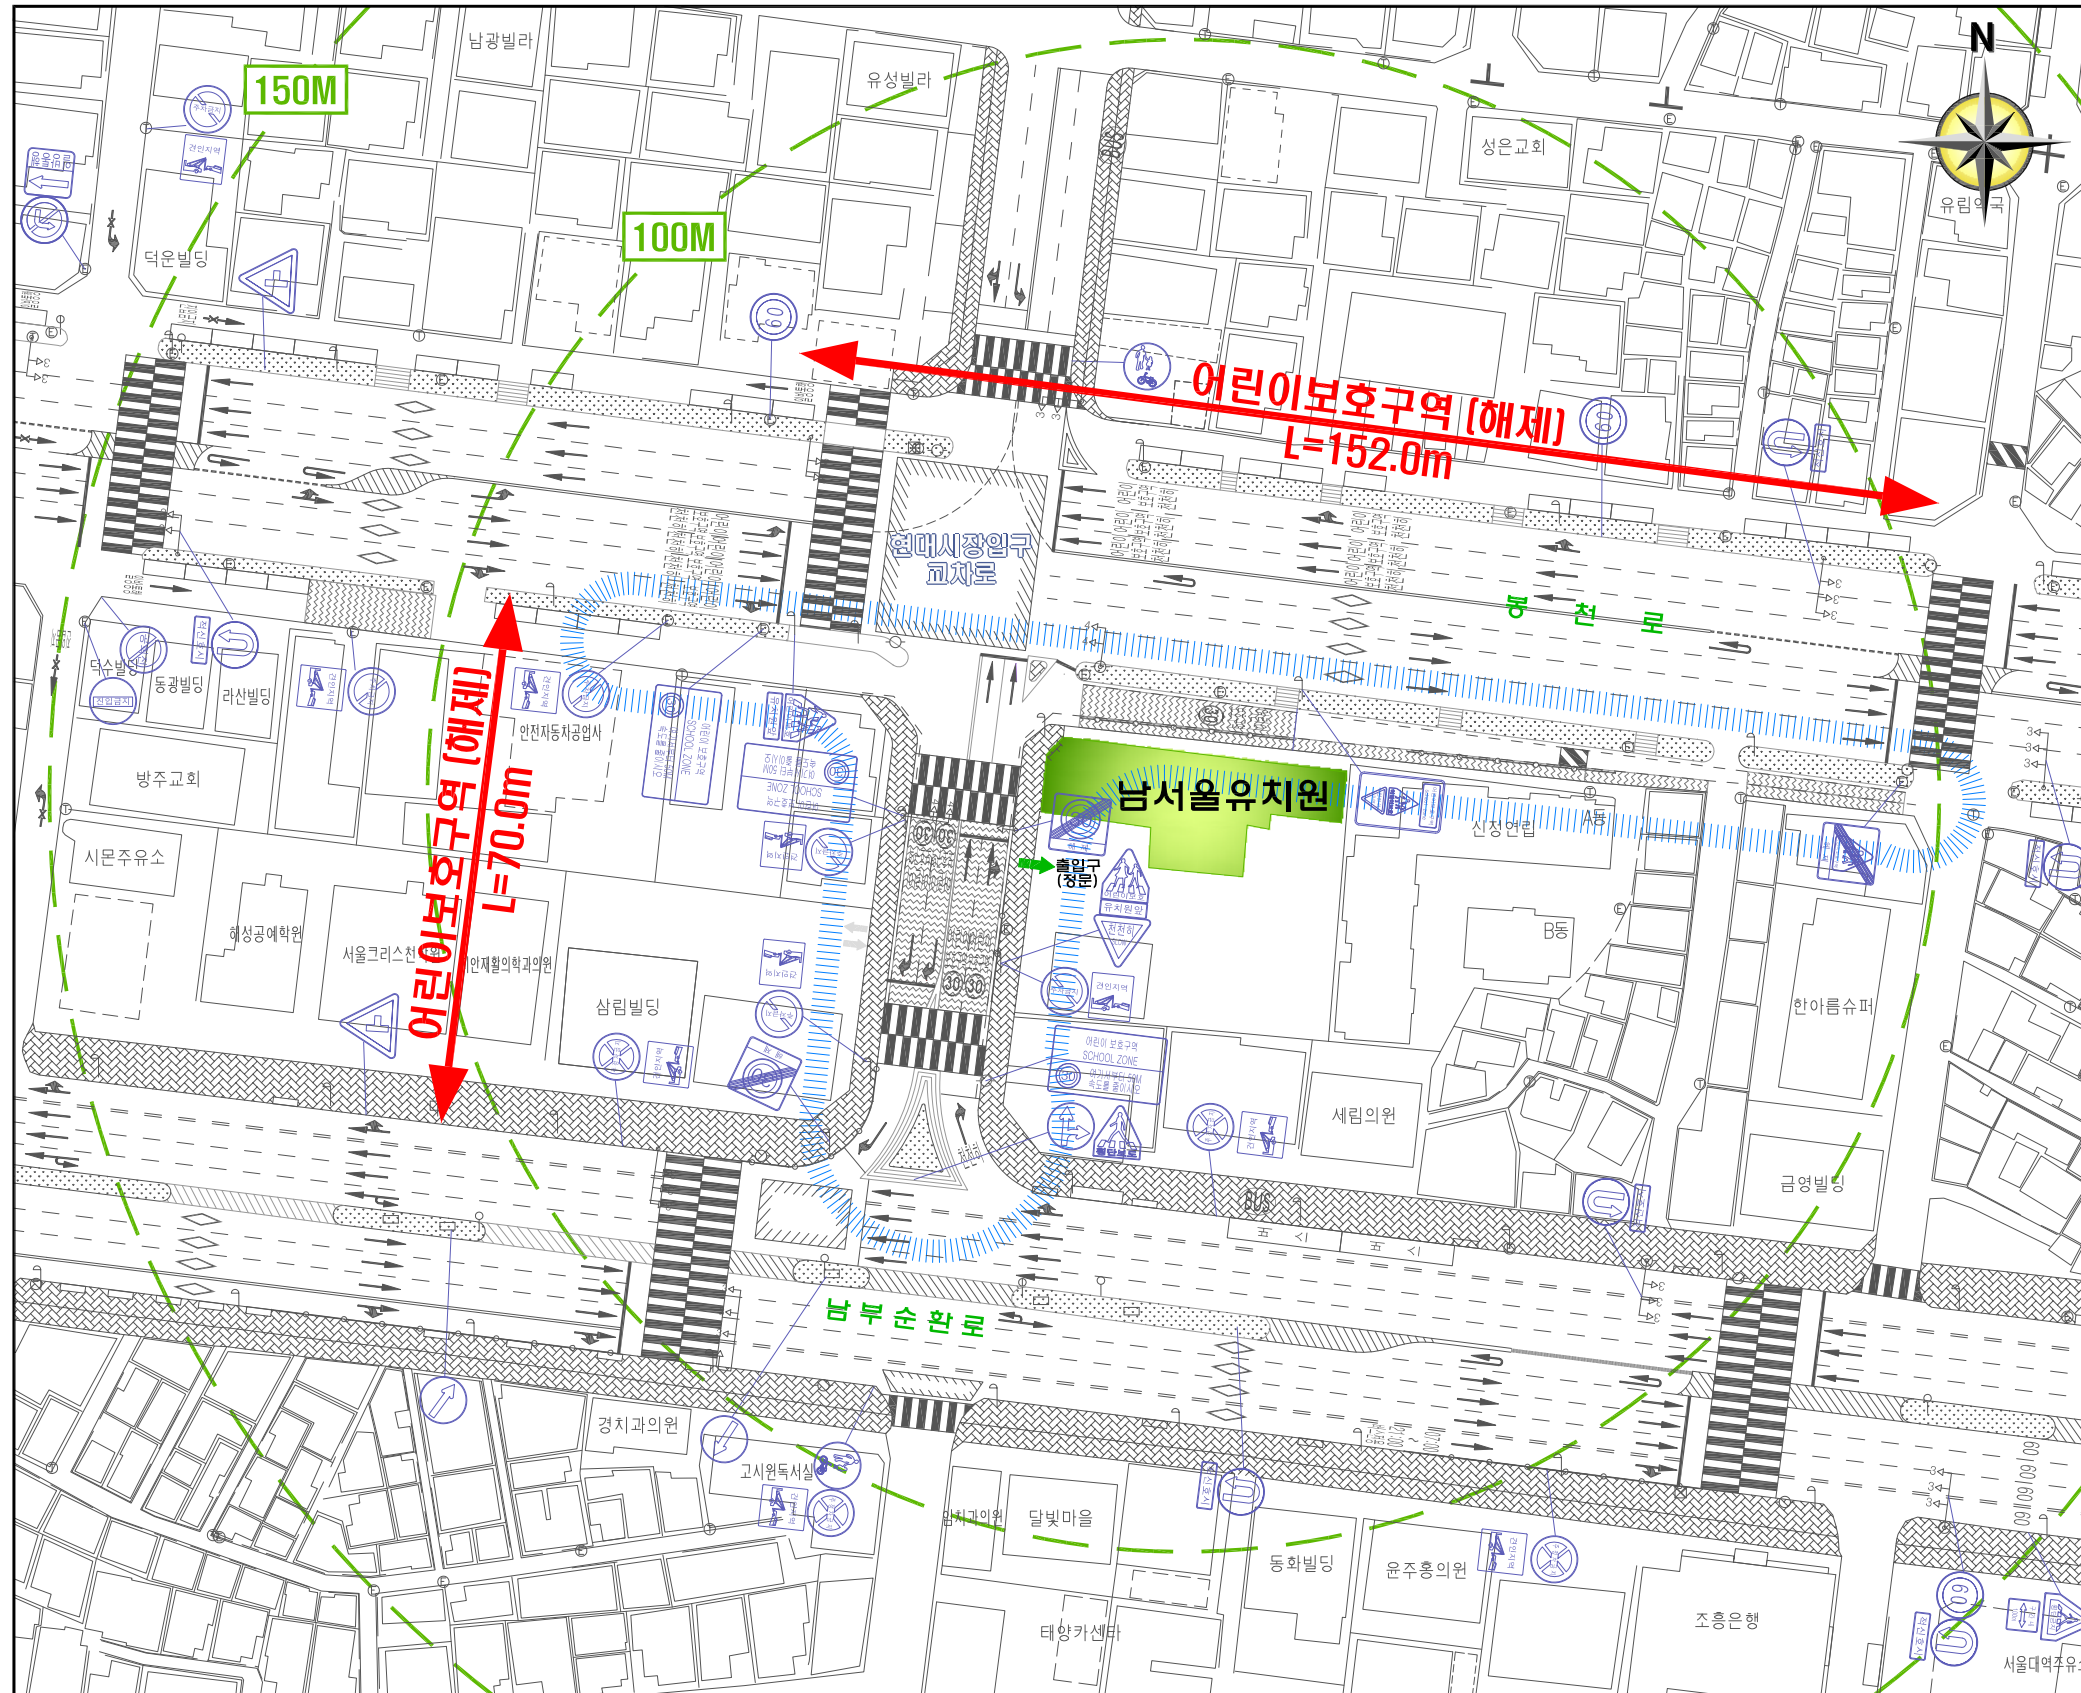


범 례	
구 분	내 용
	교통 표지판
	보호구역 표지판
	노면 표시
	횡단 보도
	신 호 등
	과 속 방 지 탁 (원호형)
	고원식포장 (아스콘+미방)
	보도블럭포장
	미끄럼방지포장
	보행자 방호올다리 웬스 (폐쇄형)
	반 사 경
	노상주차구역
	CCTV (차량단속, 다목적, 방범용)



	설 계 사		2018. 05.	유 어 목 김 수 철 김 대 연 총 어 목 김 수 철 김 대 연	축 책 CAD파일명	1 : 500	도 면 명	현 황 도
	시 공 사		개 정 번 호 일 자 개 정 사 유 작 성 자 검 토 자 책 임 자	도 면 번 호 일련번호	01			
사 업 명	2018년 어린이 보호구역 개선사업							



# 개 선 도 (남서울 유치원)

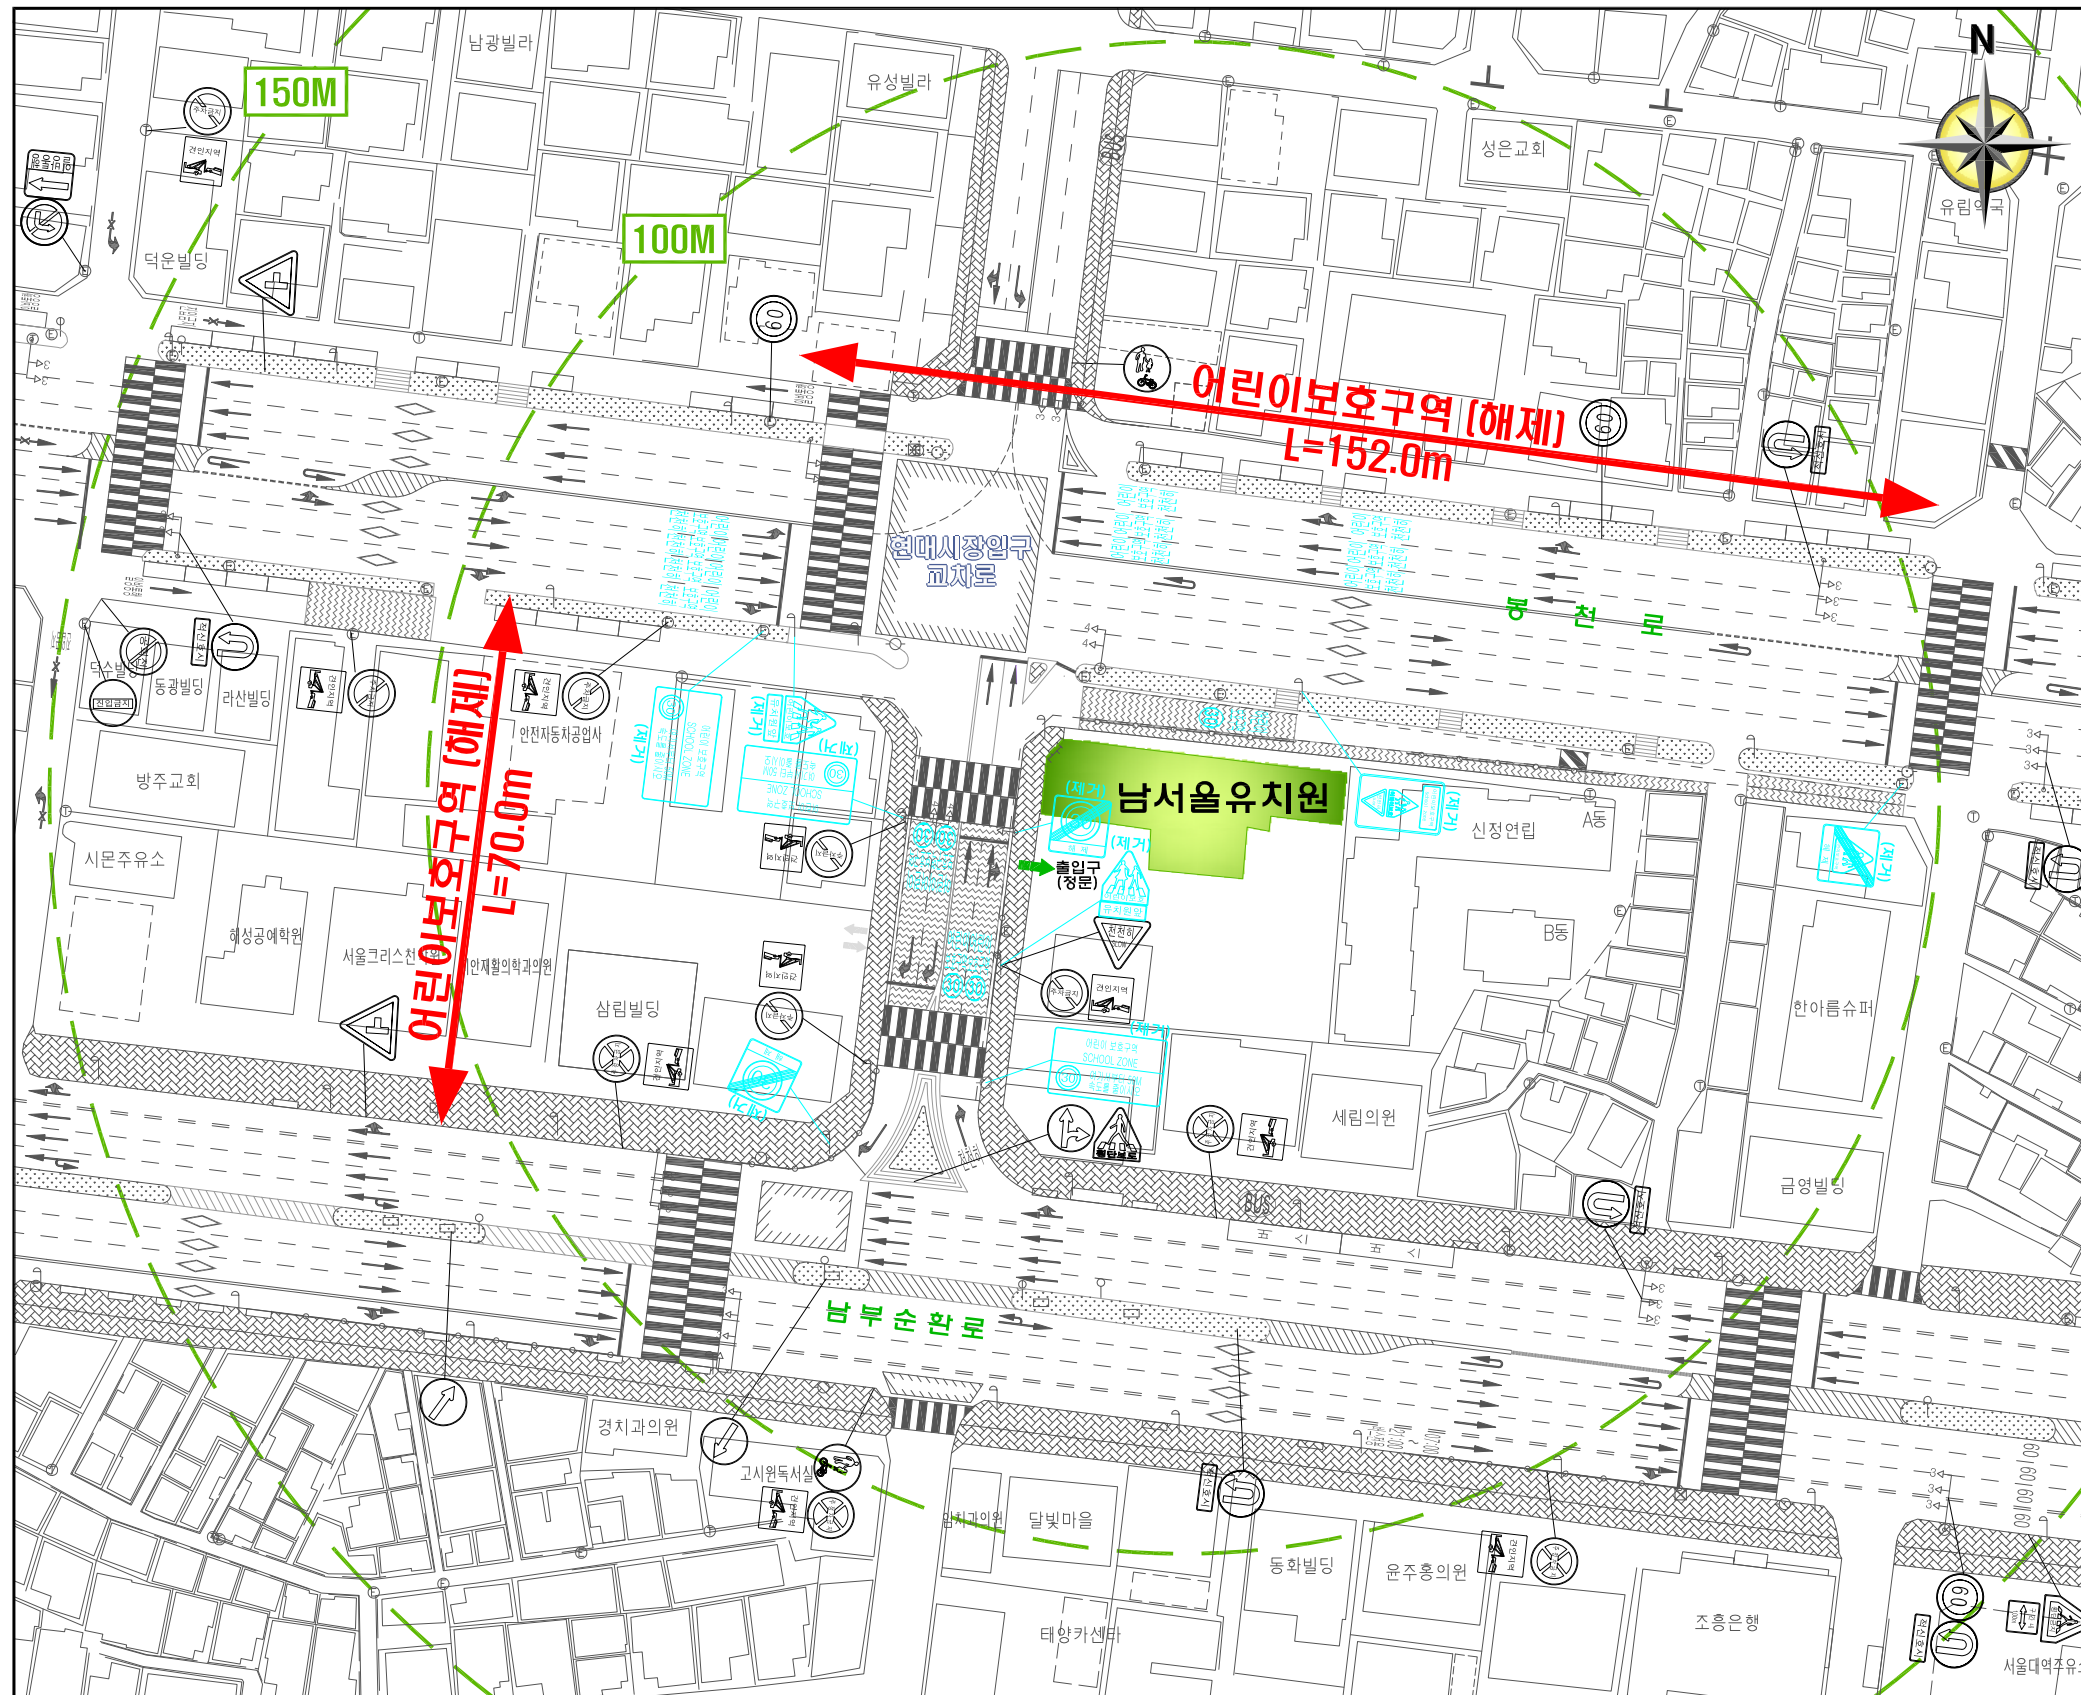

## 주요사업내용

구분	항 목	단위	현황	수 량		
				신설	교체	제거
안	계 <교통표지>	개	-	-	-	4
	324 [어린이보호]	개	-	-	-	2
	403 (구역)	개	-	-	-	2
전	계 <통합표지>	개	-	-	-	7
	429,224,415 [어린이보호,최고속도제한,통행주의]	개	-	-	-	3
	324, 226 [어린이보호,서행]	개	-	-	-	1
표	427, 224 [최고속도제한 해제]	개	-	-	-	2
	427, 324 [어린이보호구역 해제]	개	-	-	-	1
	소 계	개	-	-	-	30
노면표시	518 [속도제한] 30 (문자)	개	-	-	-	5
	519 [서행:천천히] 문자	개	-	-	-	10
	536 [어린이 보호구역] 문자	개	-	-	-	15

## 범 례


존치		노면표시
		표지판
제거		노면표시
		표지판

SCALE 1/500 0 10 30 50M


	설계사	 ASTONE ENGINEERING CO., LTD.	2018. 05.	윤여옥 홍여옥	김순철 김진철	김대연 김희연	축적 CAD파일명	1 : 500	도면명	개 선 도
	사업명 2018년 어린이 보호구역 개선사업		시공사	개정번호 일자	개정사유	작성자	검토자	책임자	도면번호 일련번호	01



# 현 황 도 (성도 유치원)

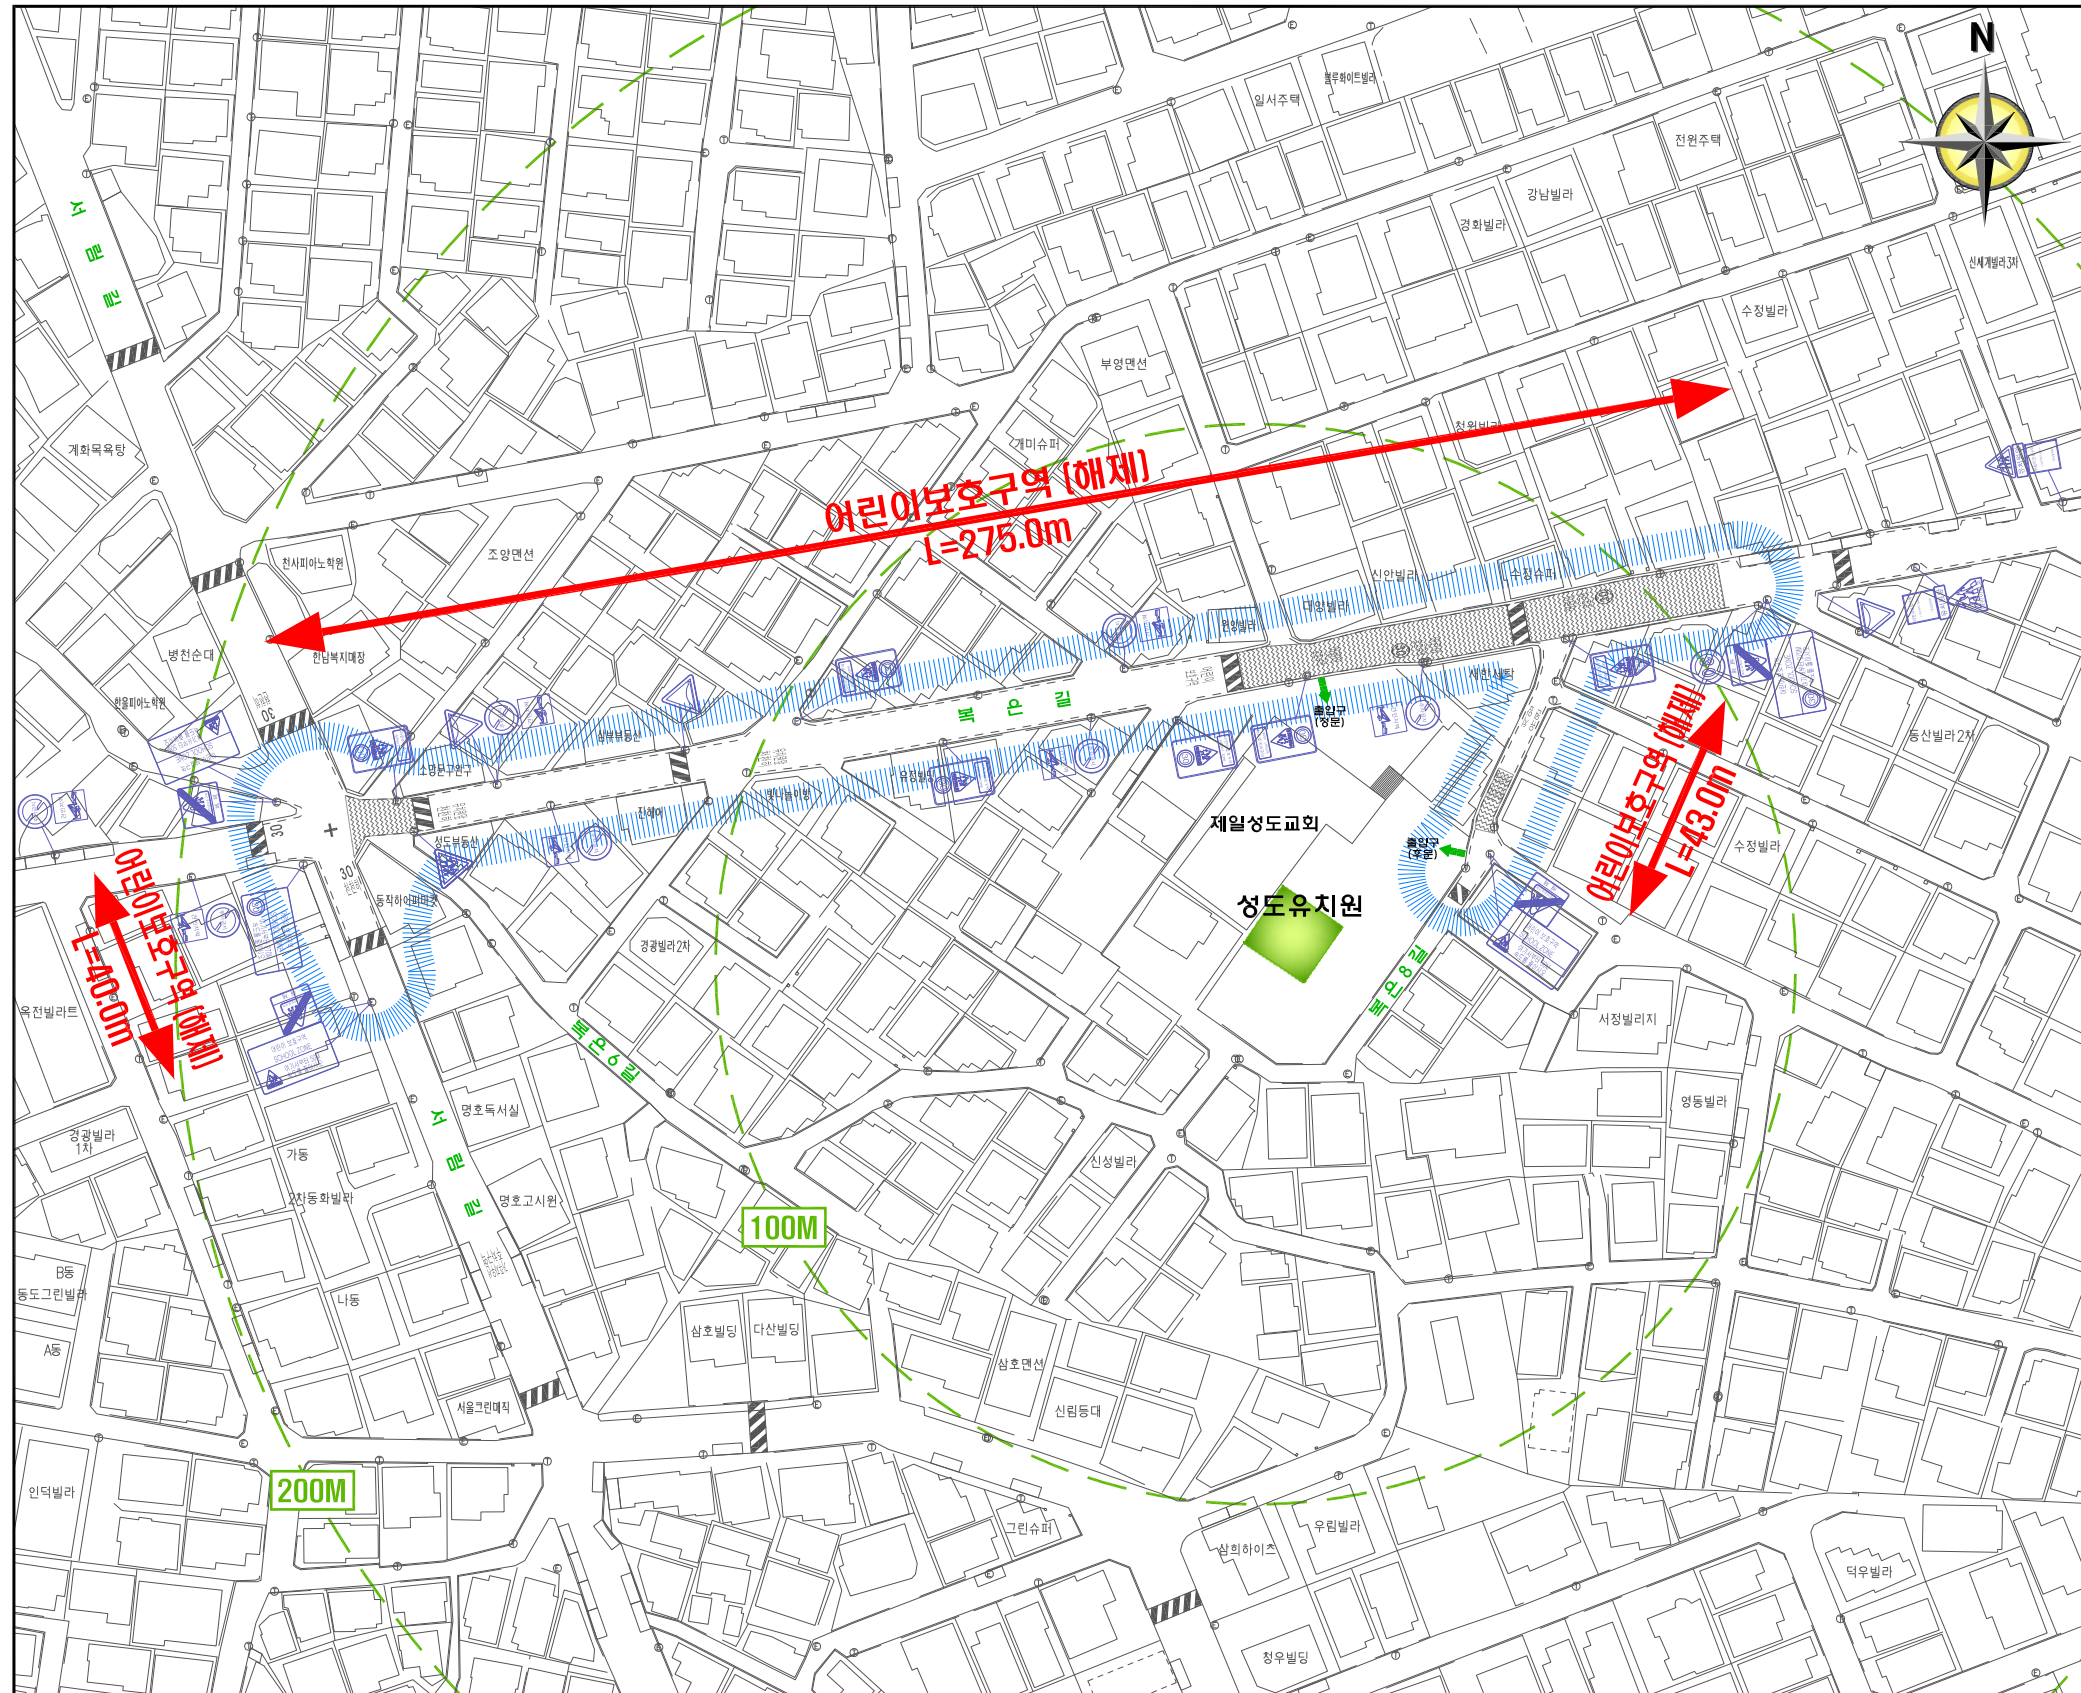


구분	내용
	교통 표지판
	보호구역 표지판
	노면표시
	횡단보도
	신호등
	과속방지턱 (원호형)
	미끄럼방지포장
	반사경
	노상주차구역
	CCTV (차량단속, 다목적, 방범용)

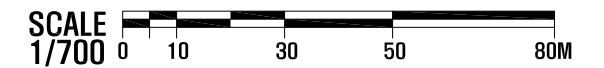

<b>관악구</b> 관악구	설계사 <b>에이스톤엔지니어링(주)</b> <b>ASTONE ENGINEERING CO., LTD.</b>	2018. 05.	유 여 목 김 수 절 김 대 연 송 여 옥 김 수 절 김 대 연	축 좌 CAD파일명	1 : 700	도 면 명	현 황 도
		시 공 사 2018년 어린이 보호구역 개선사업	개 정 번 호 일 자 개 정 사 유	작 성 자 검 토 자 책 임 자	도 면 번 호 일련번호	01	



# 개 선 도 (성도 유치원)

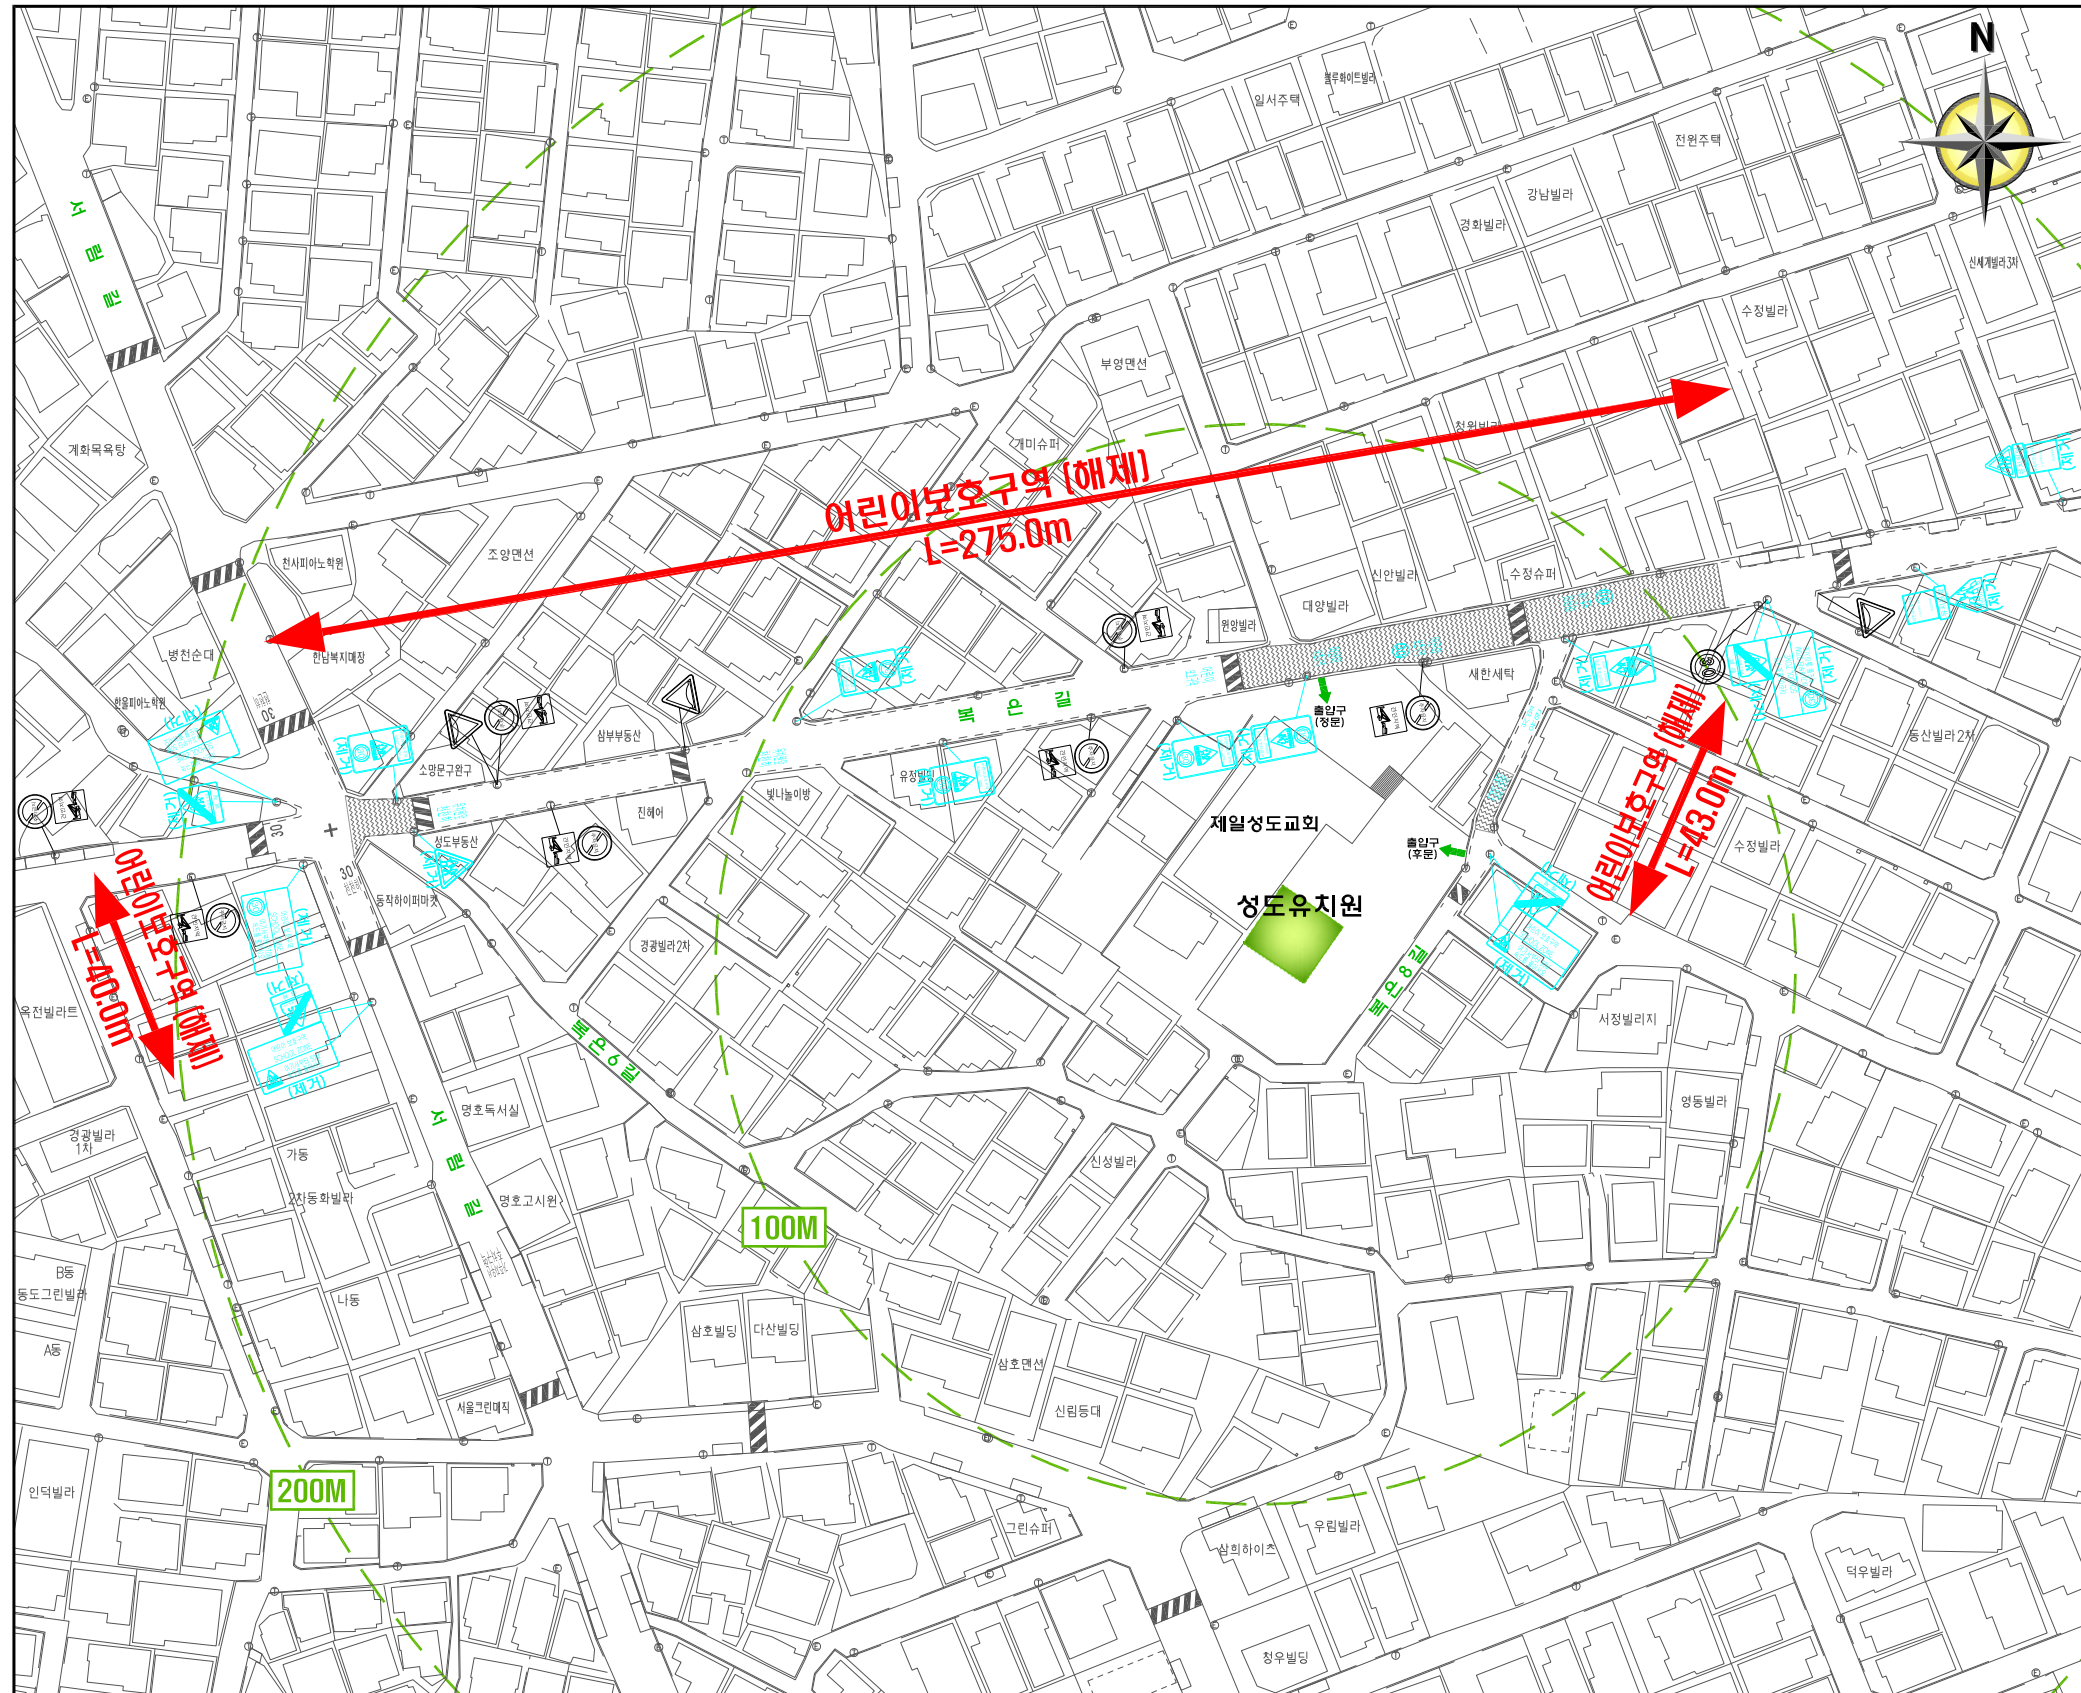

## 주요사업내용

구분	항 목	단위	수 량			
			현황	신설	교체	제거
안	계 <교통표지>	개	-	-	-	7
	133 (어린이보호)	개	-	-	-	2
	324 (어린이보호)	개	-	-	-	1
	403 (구역)	개	-	-	-	2
	어린이보호구역	개	-	-	-	2
전	계 <통합표지>	개	-	-	-	15
	429,224,415 [어린이보호,최고속도제한,통행주의]	개	-	-	-	2
	324, 402, 415 [어린이보호,거리,통행주의]	개	-	-	-	3
	324, 224 [어린이보호,최고속도제한]	개	-	-	-	5
	324, 226 [어린이보호,서행]	개	-	-	-	1
표	427, 324 [어린이보호구역 해제]	개	-	-	-	4
	소 계	개	-	-	-	13
노면표시	518 (속도제한) ③0 (문자)	개	-	-	-	2
	519 (서행:천천히) 문자	개	-	-	-	3
	536 (어린이 보호구역) 문자	개	-	-	-	4
	유치원앞 (문자)	개	-	-	-	4

## 범 례

존치		노면표시
		표지판
제거		노면표시
		표지판

SCALE 1/700 0 10 30 50 80M

	관	구	설	계	사	 <b>에이스톤엔지니어링(주)</b> <b>ASTONE ENGINEERING CO., LTD.</b>	2018. 05.	윤 어 욱 송 여 욱	김 순 철 김 춘 철	김 대 연 김 덕 연	축 획	1 : 700	도	면	명	개	선	도																									
	사	업	명	2018년	어		린	이	보	호	구	역	개	선	사	업	시	공	사	개	정	번호	일	자	개	정	사	유	작	성	자	검	토	자	책	임	자	CAD파일명	도	면	번호	01	일