



현 황 도 (양재노인종합복지관)

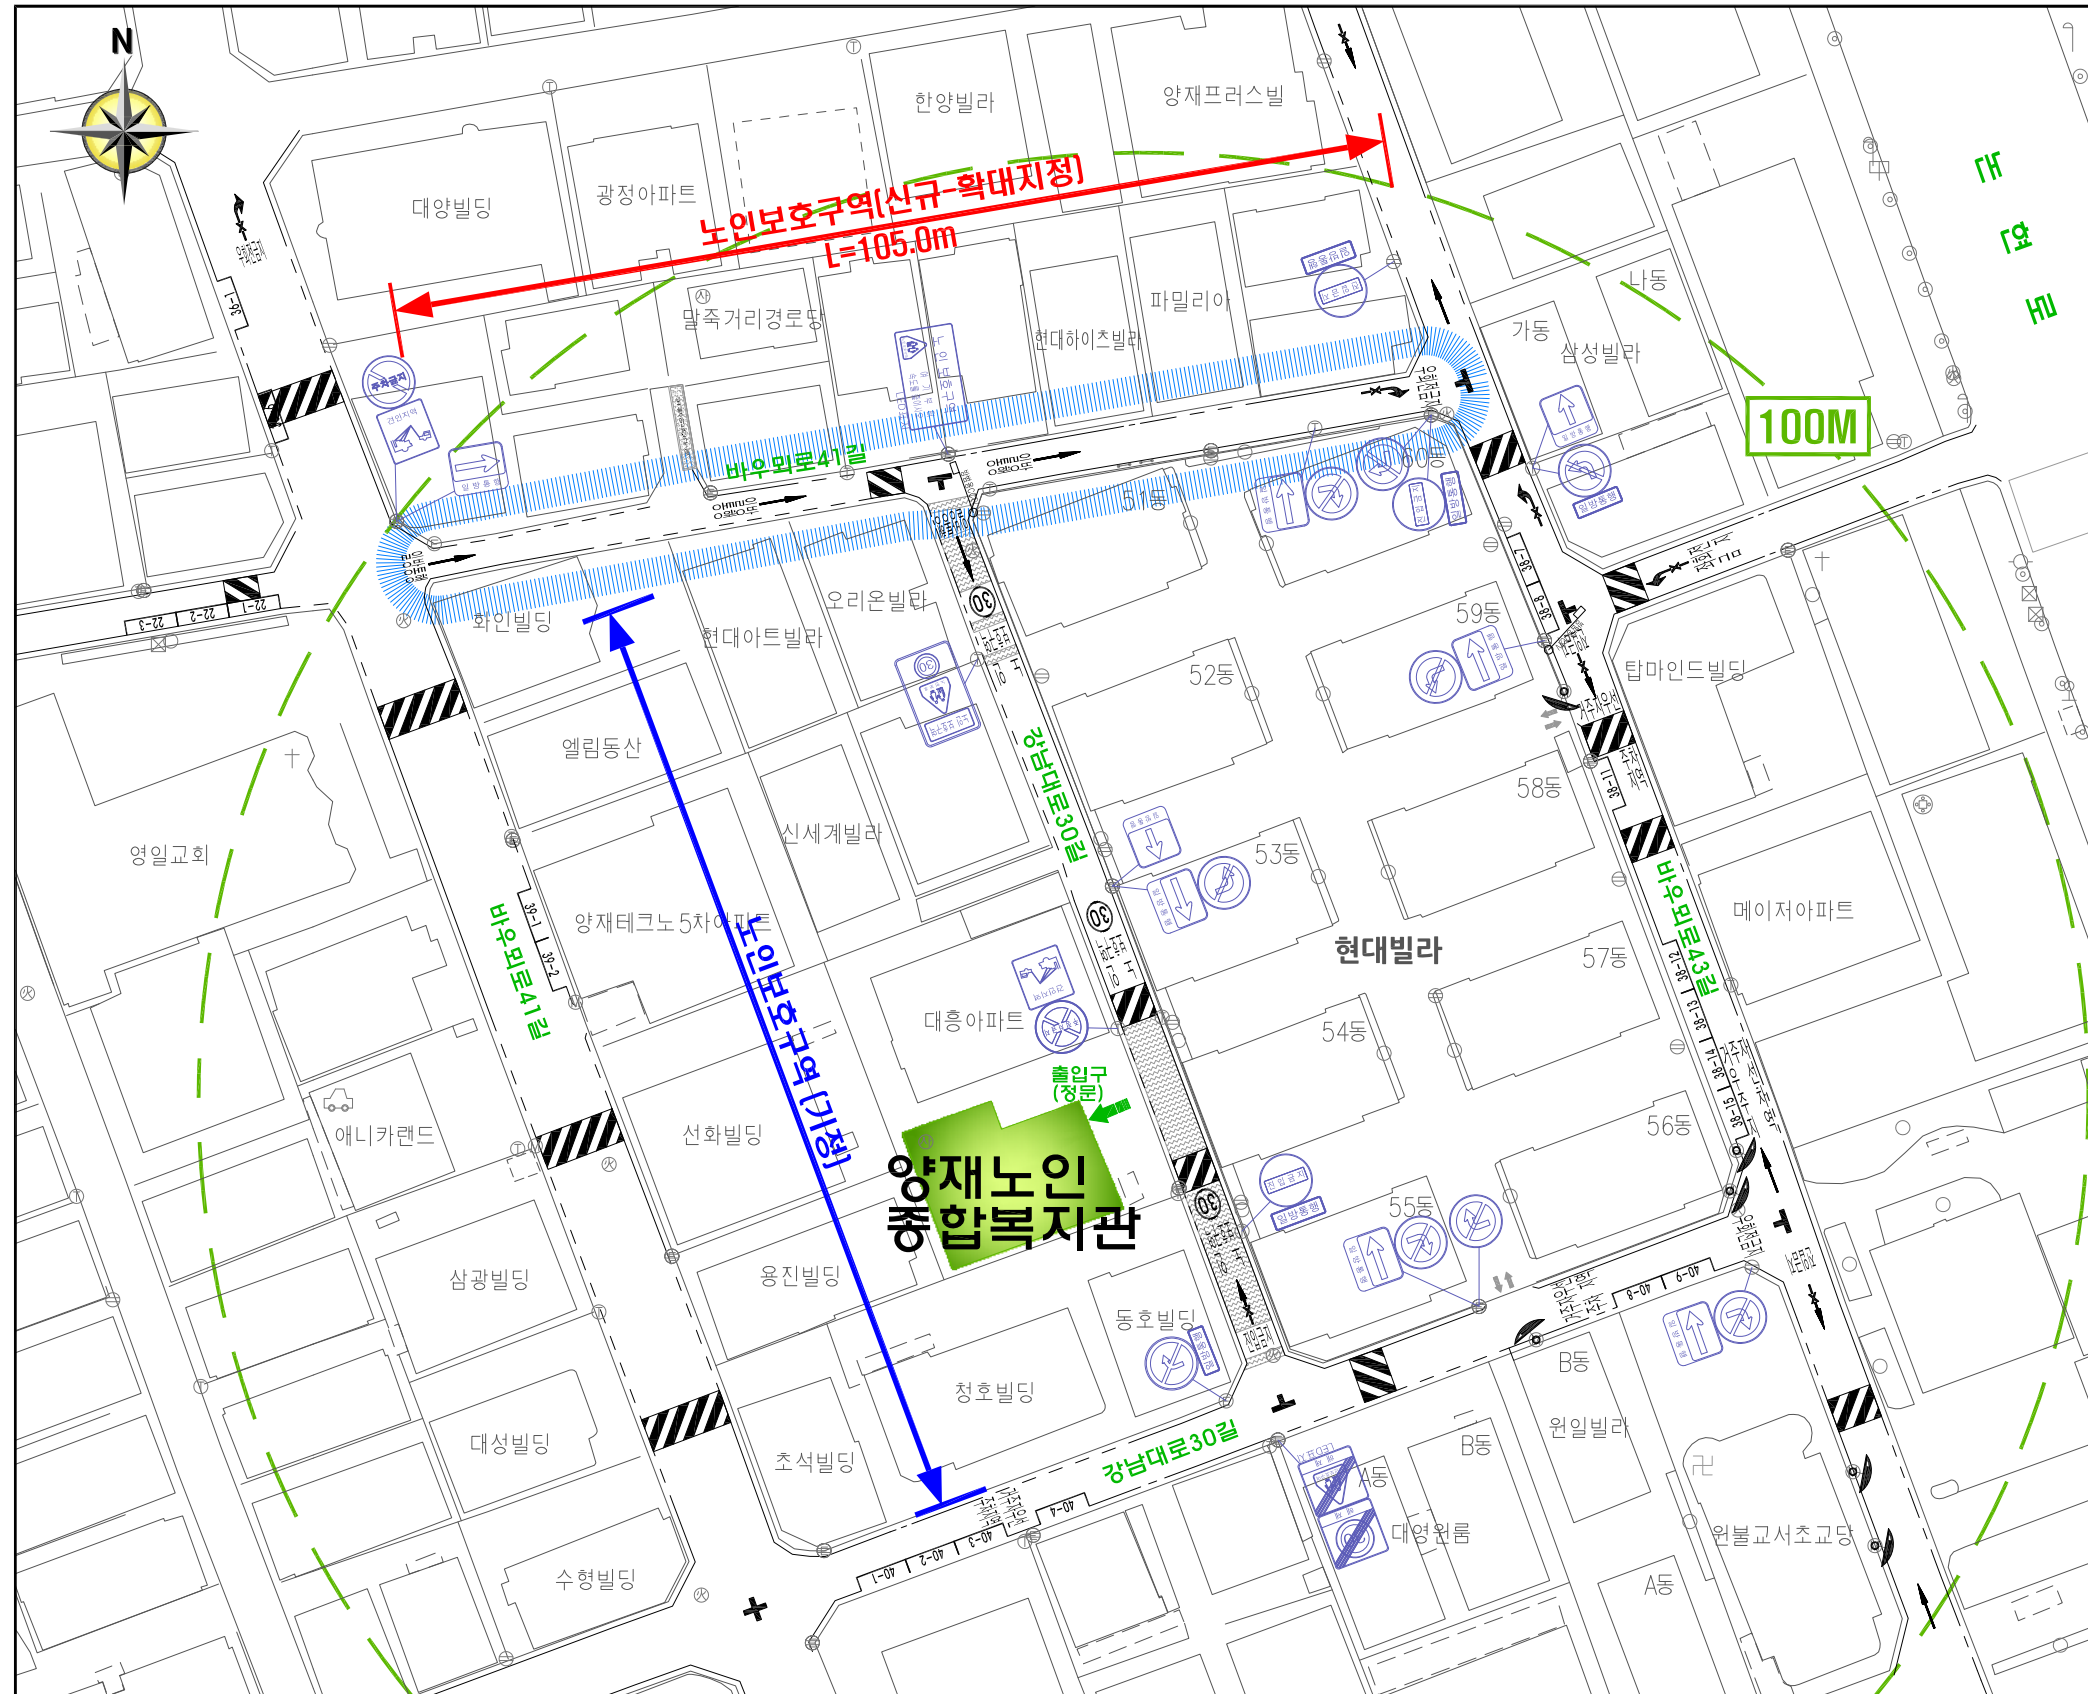

| 범 례 | |
|-----|-----------------------|
| 구 분 | 내 용 |
| | 교통 표지판 |
| | 보호구역 표지판 |
| | 노년 거주지역 표시 |
| | 횡단 보도 |
| | 과속 방지턱 (원호형) |
| | 미끄럼방지포장 |
| | 반사경 |
| | 노상주차구역 |
| | CCTV (차량단속, 다목적, 방범용) |

SCALE 1/400 0 10 30 50M

규 제도 (양재노인종합복지관)

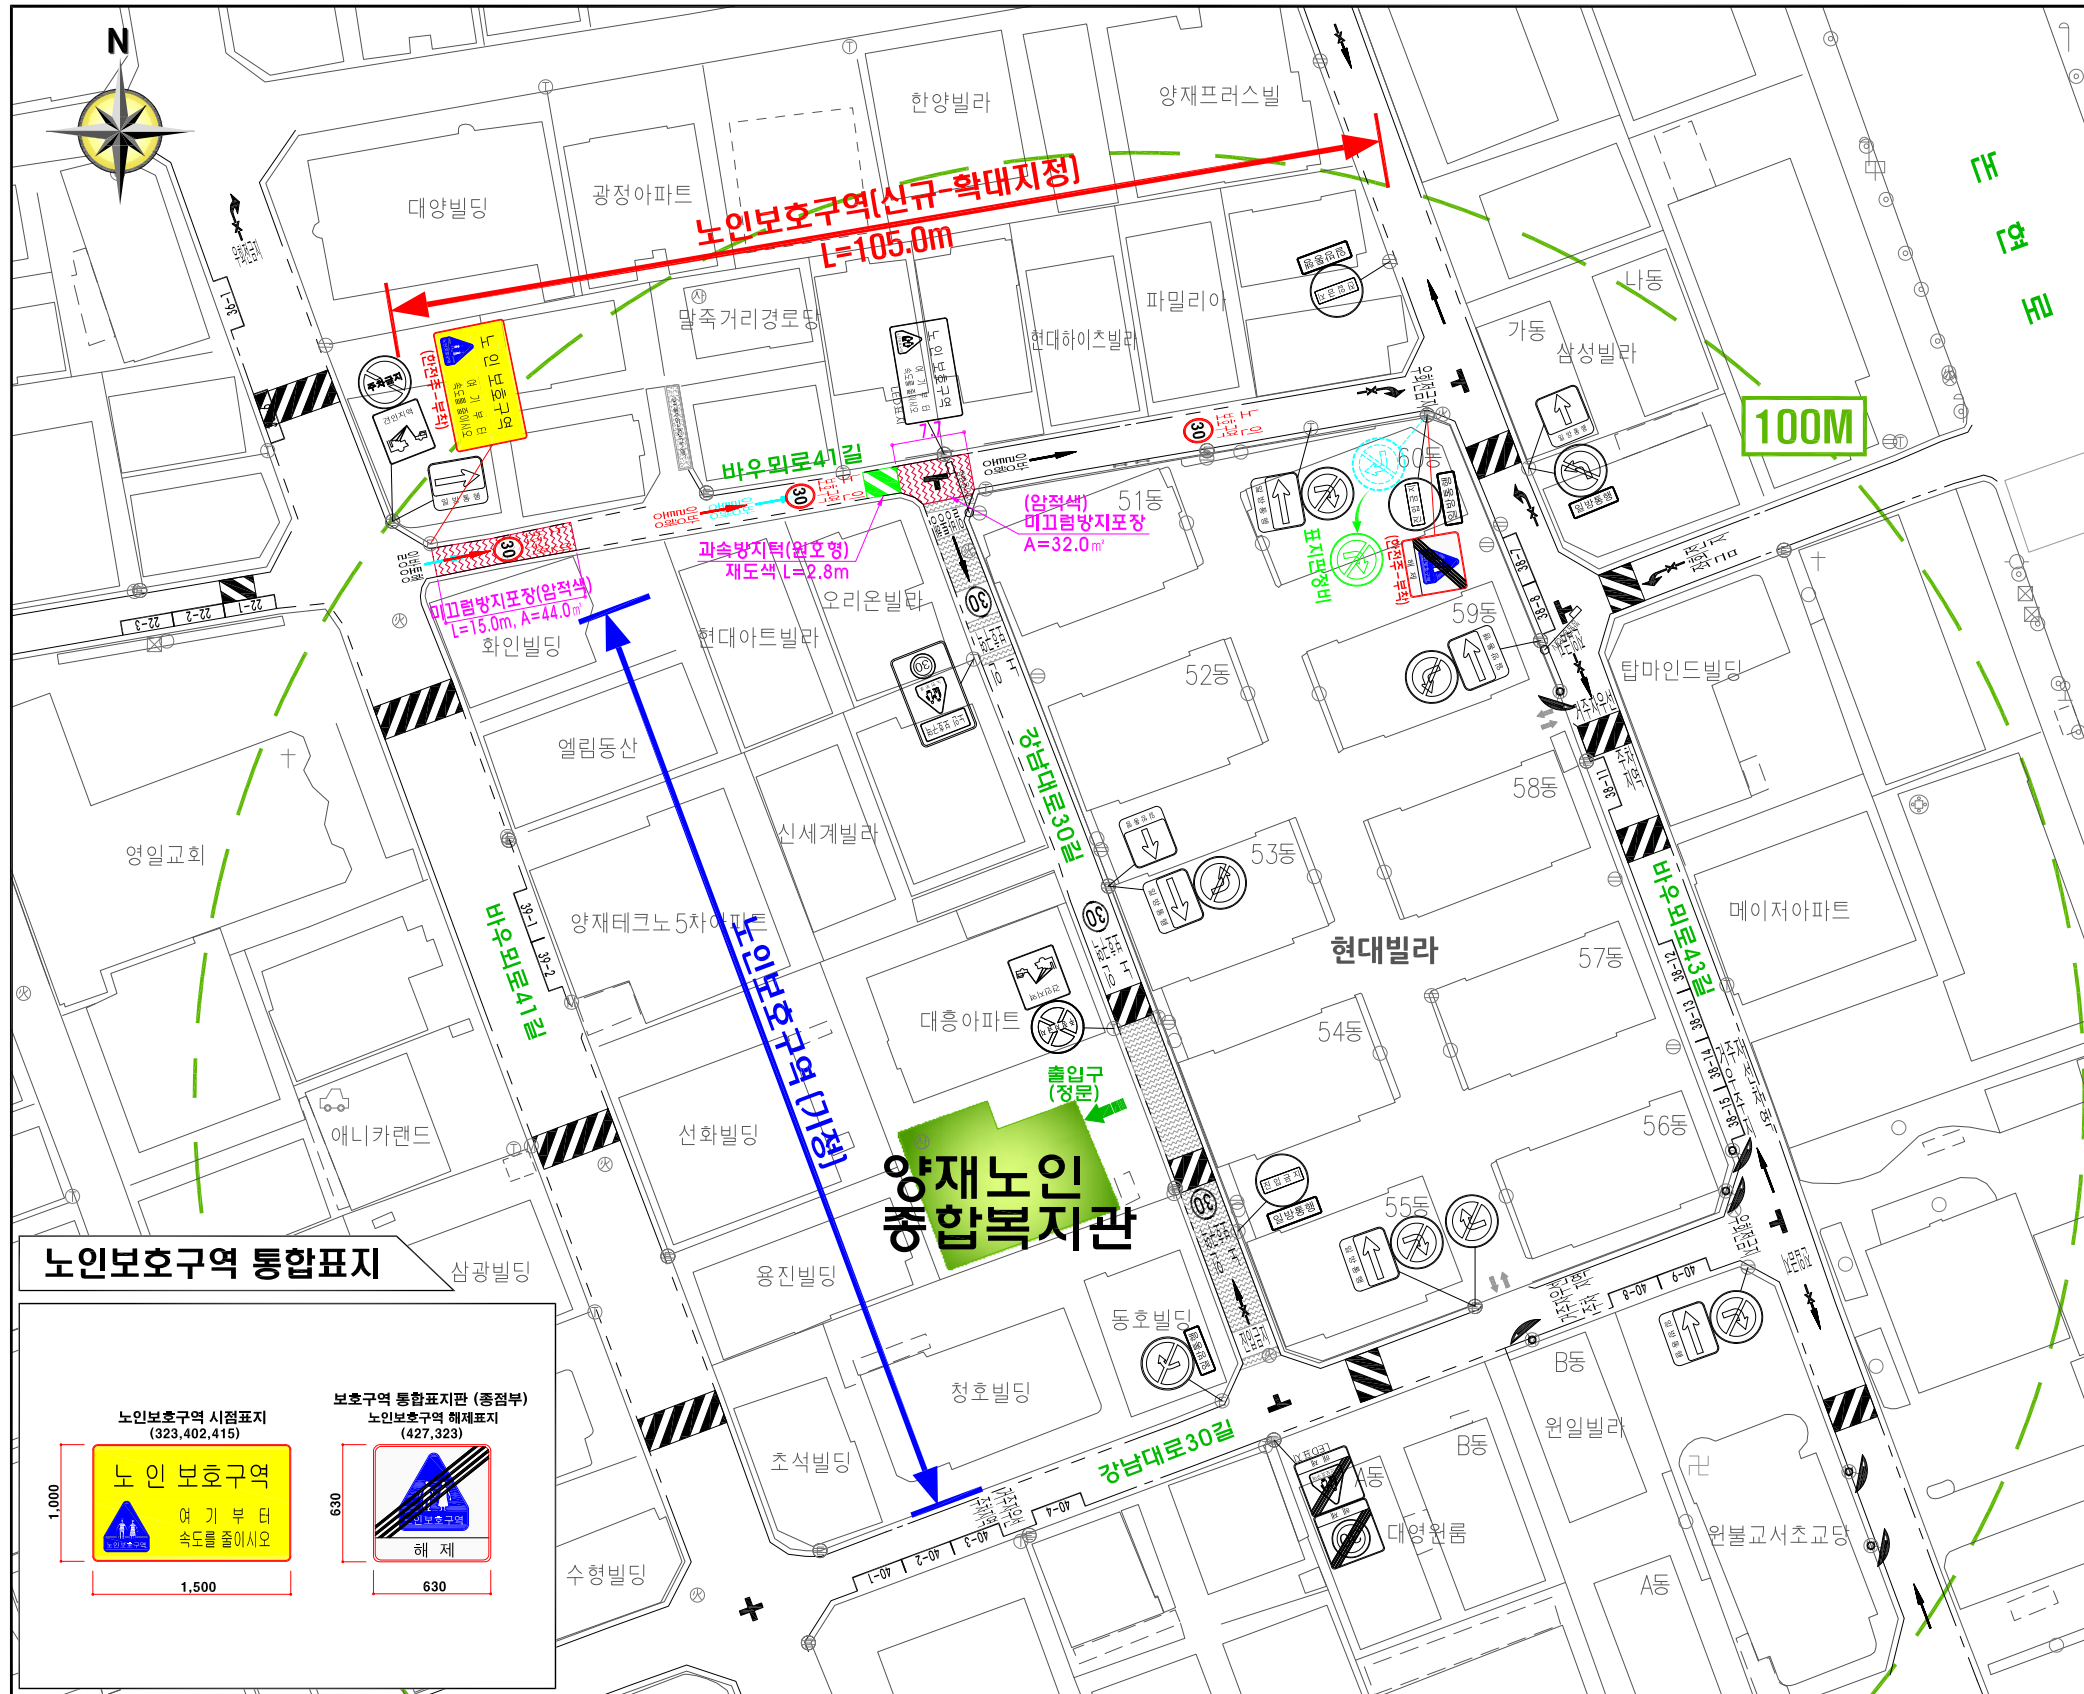

노인보호구역 통합표지

노인보호구역 시점표지 (323,402,415)
노인보호구역 (이체) 1,500 x 1,000

보호구역의 통합표지판 (종점부) 노인보호구역 해제표지 (427,323)
해제 630 x 630

주요사업내용

| 구분 | 항 목 | 단위 | 현황 | 수 량 | | |
|---------|--------------------------------|----|----|-----|-----|-----|
| | | | | 개 | 신 설 | 교 체 |
| 안 전 표 지 | 계 <교통표지> | 개 | 5 | - | - | - |
| | 211 [진입금지] | 개 | 1 | - | - | - |
| | 213 [우회전금지] | 개 | 2 | - | - | - |
| | 327 [일방통행 : 좌측방향] | 개 | 1 | - | - | - |
| | 412 [교통규제] | 개 | 1 | - | - | - |
| 지 표 | 계 <통합표지> | 개 | 1 | 2 | - | - |
| | 323, 402, 415 [노인보호구역,거리,통행주의] | 개 | 1 | 1 | - | - |
| | 427, 323 [노인보호구역 해제] | 개 | - | 1 | - | - |
| 노 면 표 지 | 소 계 | 개 | 7 | 9 | - | 3 |
| | 510 [우회전금지] | 개 | 1 | - | - | - |
| | 518 [속도제한] 30 [숫자] | 개 | - | 3 | - | - |
| | 536-2 [노인 보호구역] 문자 | 개 | - | 3 | - | - |
| | 537 [진행방향] 직진 일방통행 [문자] | 개 | 1 | 2 | - | 2 |
| 시 판 | 우회전금지 [문자] | 개 | 1 | - | - | - |
| | 자형 교차로 [기호] | 개 | 2 | - | - | - |

개 선 방 안

| 구분 | 교 통 | 토 목 | 내 용 |
|---------|-------------|-------|--------------------------------|
| 노 면 표 지 | 통합 표지판 | 2 EA | 임프식 횡단보도 - |
| | 형 단 보 도 | 신 설 - | 미끄럼방지포장(암적색) 76 m ² |
| 표 지 판 | 노인 보호구역 | 3 EA | 안전패드 포장 (노란색) - |
| | 30 | 3 EA | 노면표시 및 재포장(아스콘) - |
| 표 지 판 | 주차금지구역 | - | 방호울타리 렌스 - |
| | 주차금지구역 (서행) | - | 방호울타리(U형블라드) - |
| 표 지 판 | 주차구역 제거 | - | 과속방지턱(원호형) - |
| | 노인 보호구역 | - | 과속방지턱(이미지) - |
| 표 지 판 | 노인 보호구역 | - | 임프식 횡단보도(채도색) - |
| | 노인 보호구역 | - | 전신주용 디자인시트 (어린이보호구역) - |

범 례

| 구분 | 내 용 |
|-----|--------------------|
| 존 치 | 교통 표지판 |
| | 과속방지턱 (원호형, 이미지) |
| 제 거 | 교통 표지판, 과속방지턱(원호형) |
| | 노면표시, 주차구역 |
| 신 설 | 통합 표지판 |
| | 노면표시 |
| | 미끄럼방지 포장 (암적색) |

