


현 황 도 (양재종합사회복지관)

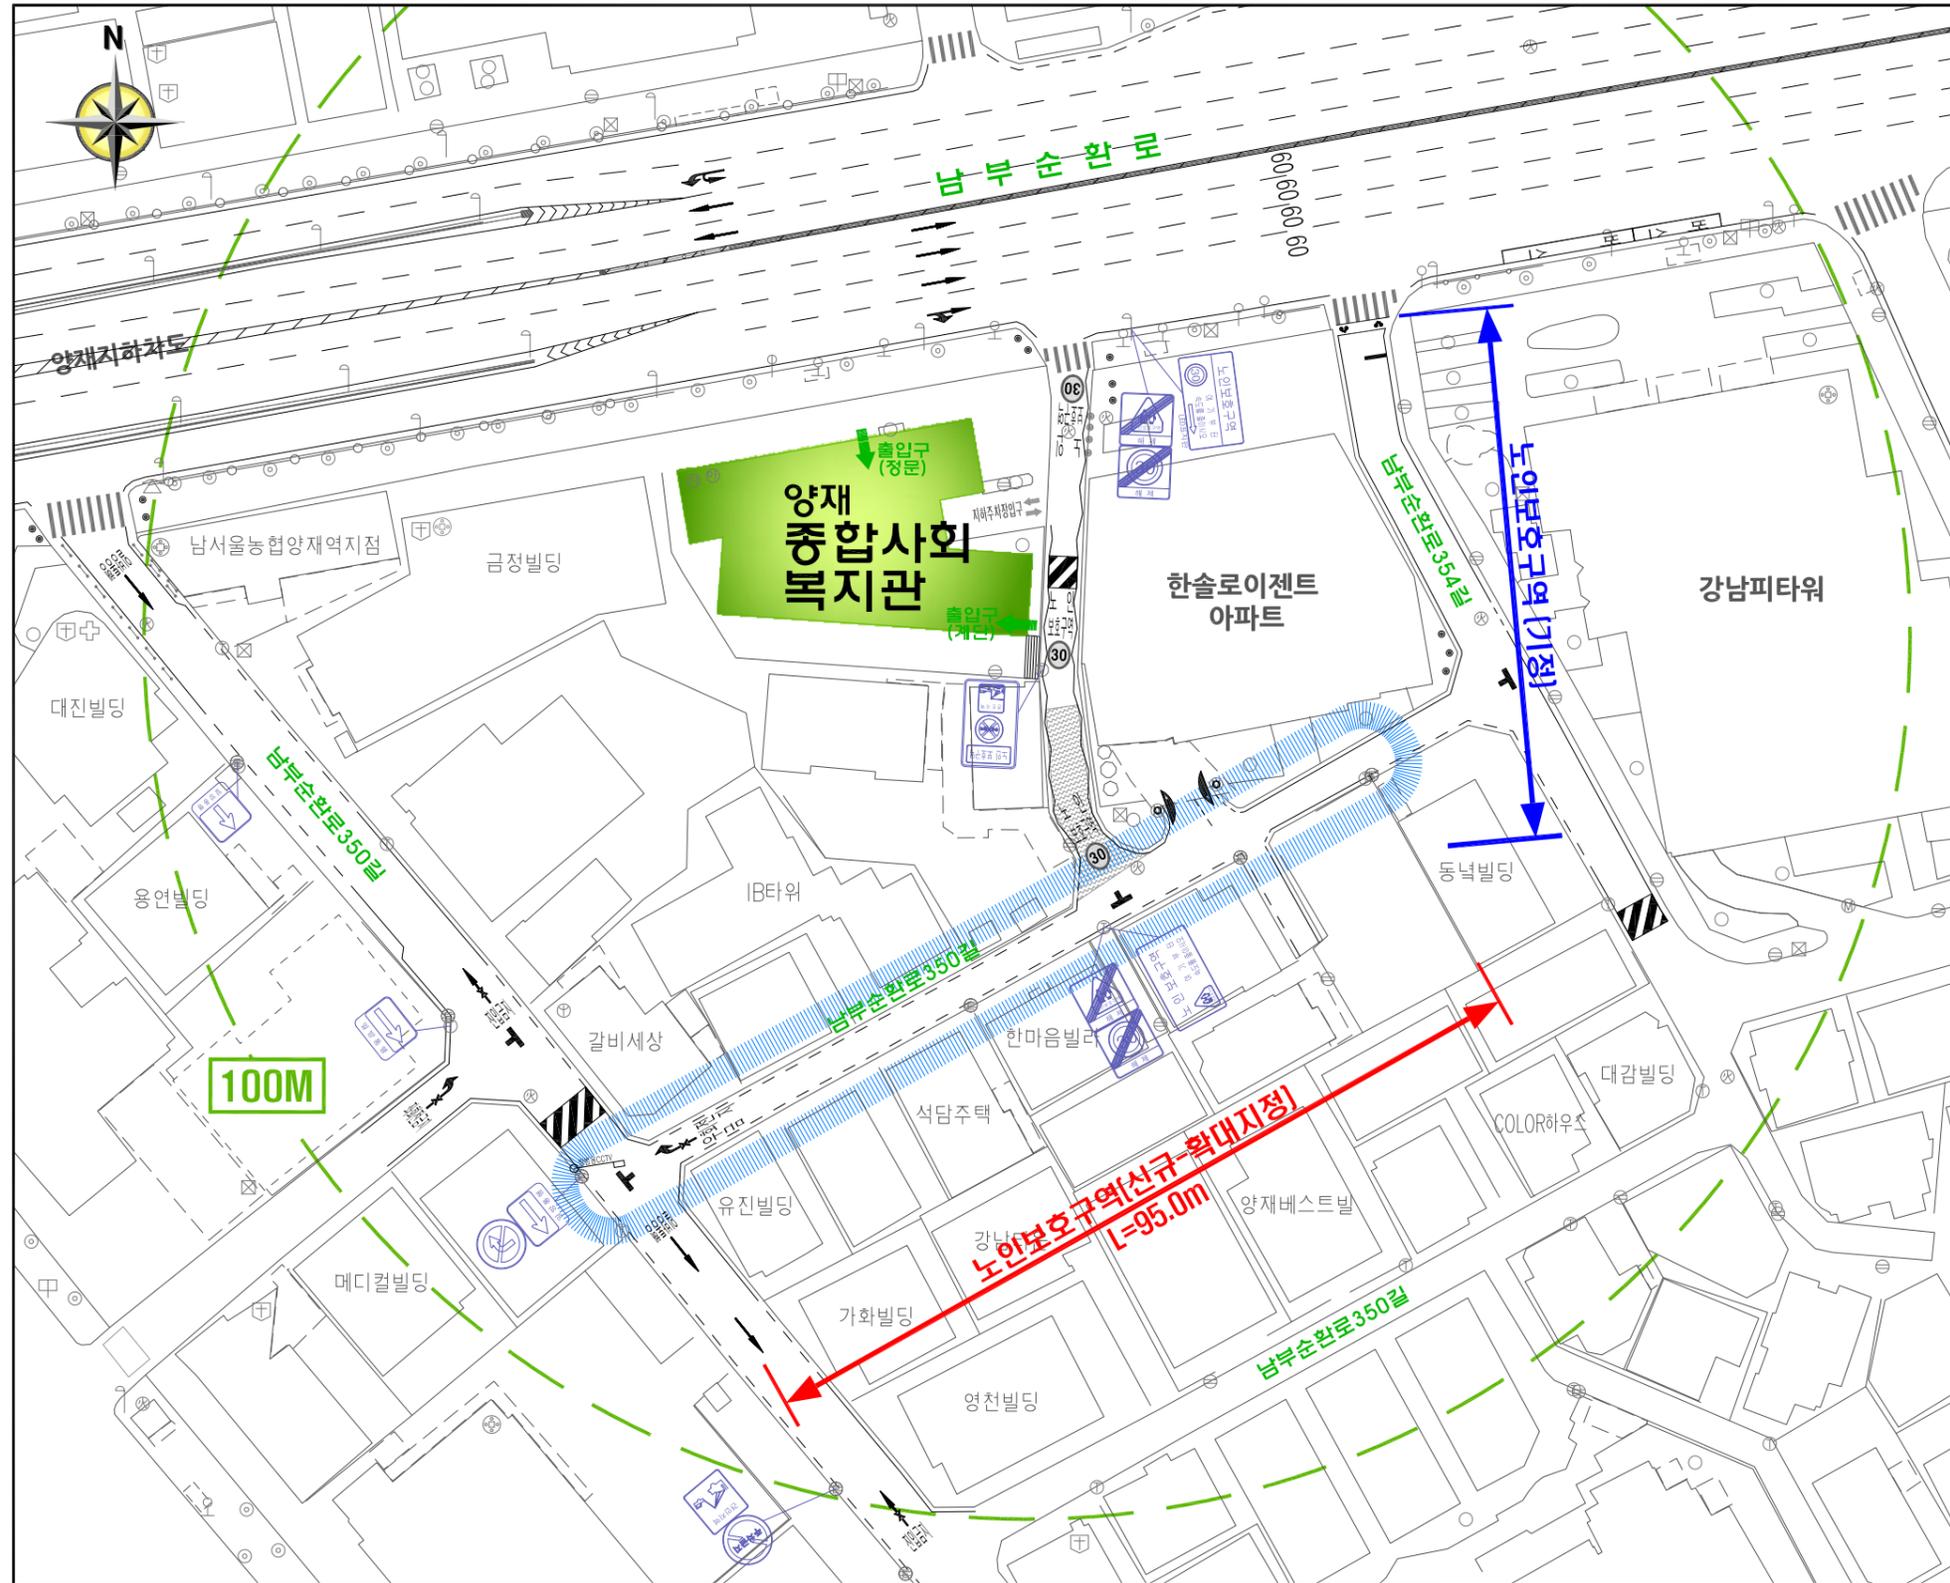

범례	
구분	내용
	교통 표지판
	보호구역 표지판
	노면표시
	횡단보도
	과속방지턱 (원호형)
	미끄럼방지포장
	반사경
	노상주차구역
	CCTV (차량단속, 다목적, 방범용)

SCALE 1/400

규 제도 (양재종합사회복지관)

주요사업내용


구분	항 목	단위	현황	수 량		
				개	신설	교체
안 전 표 지	계 <교통표지>	개	3	-	-	1
	213 [우회전금지]	개	1	-	-	-
	218 [정차, 주차금지]	개	1	-	-	-
	327 [일방통행 : 좌측방향]	개	1	-	-	1
	계 <통합표지>	개	-	8	-	3
	323, 402, 415 [노인보호구역, 거리, 통행주의]	개	-	4	-	1
	323, 224 [노인보호, 최고속도제한]	개	-	2	-	-
	427, 224 [최고속도제한 해제]	개	-	-	-	1
	427, 323 [노인보호구역 해제]	개	-	2	-	1
	노 면 표 지	소 계	개	2	8	-
시	510 [우회전금지]	개	-	1	-	1
	518 [속도제한] 30 (숫자)	개	-	3	-	-
	536-2 [노인 보호구역] 문자	개	-	3	-	-
	우회전금지 (문자)	개	-	1	-	1
	자형 교차로 (기호)	개	2	-	-	-

개선 방안

구분	교 통	토 목	내 용
노 면 표 지	통합 표지판	8 EA	임프식 횡단보도
	형 단 보 도	신 설	미끄럼방지포장(암적색) 155.5 m ²
표 지 판	노인 보호구역	3 EA	안전패드 포장 (노란색)
	30	3 EA	보도포장
표 지 판	주차금지구역	-	노면평석 및 재포장(아스콘)
	주차금지구역 (서행)	-	방호울타리 렌스
표 지 판	주차구역 제거	-	방호울타리(U형블라드)
	노인 보호구역	-	과속방지턱(원호형)
표 지 판	노인 보호구역	-	과속방지턱(이미지)
	통합 표지판	-	임프식 횡단보도(재도색)
표 지 판	노인 보호구역	-	전선주중 디자인시트 (어린이보호구역)
	통합 표지판	-	

범 례

구 분	내 용
존 치	교통 표지판
	과속방지턱 (원호형, 이미지)
제 거	교통 표지판, 과속방지턱(원호형)
	노면표시, 주차구역
신 설	통합 표지판
	노면표시
	미끄럼방지 포장 (암적색)

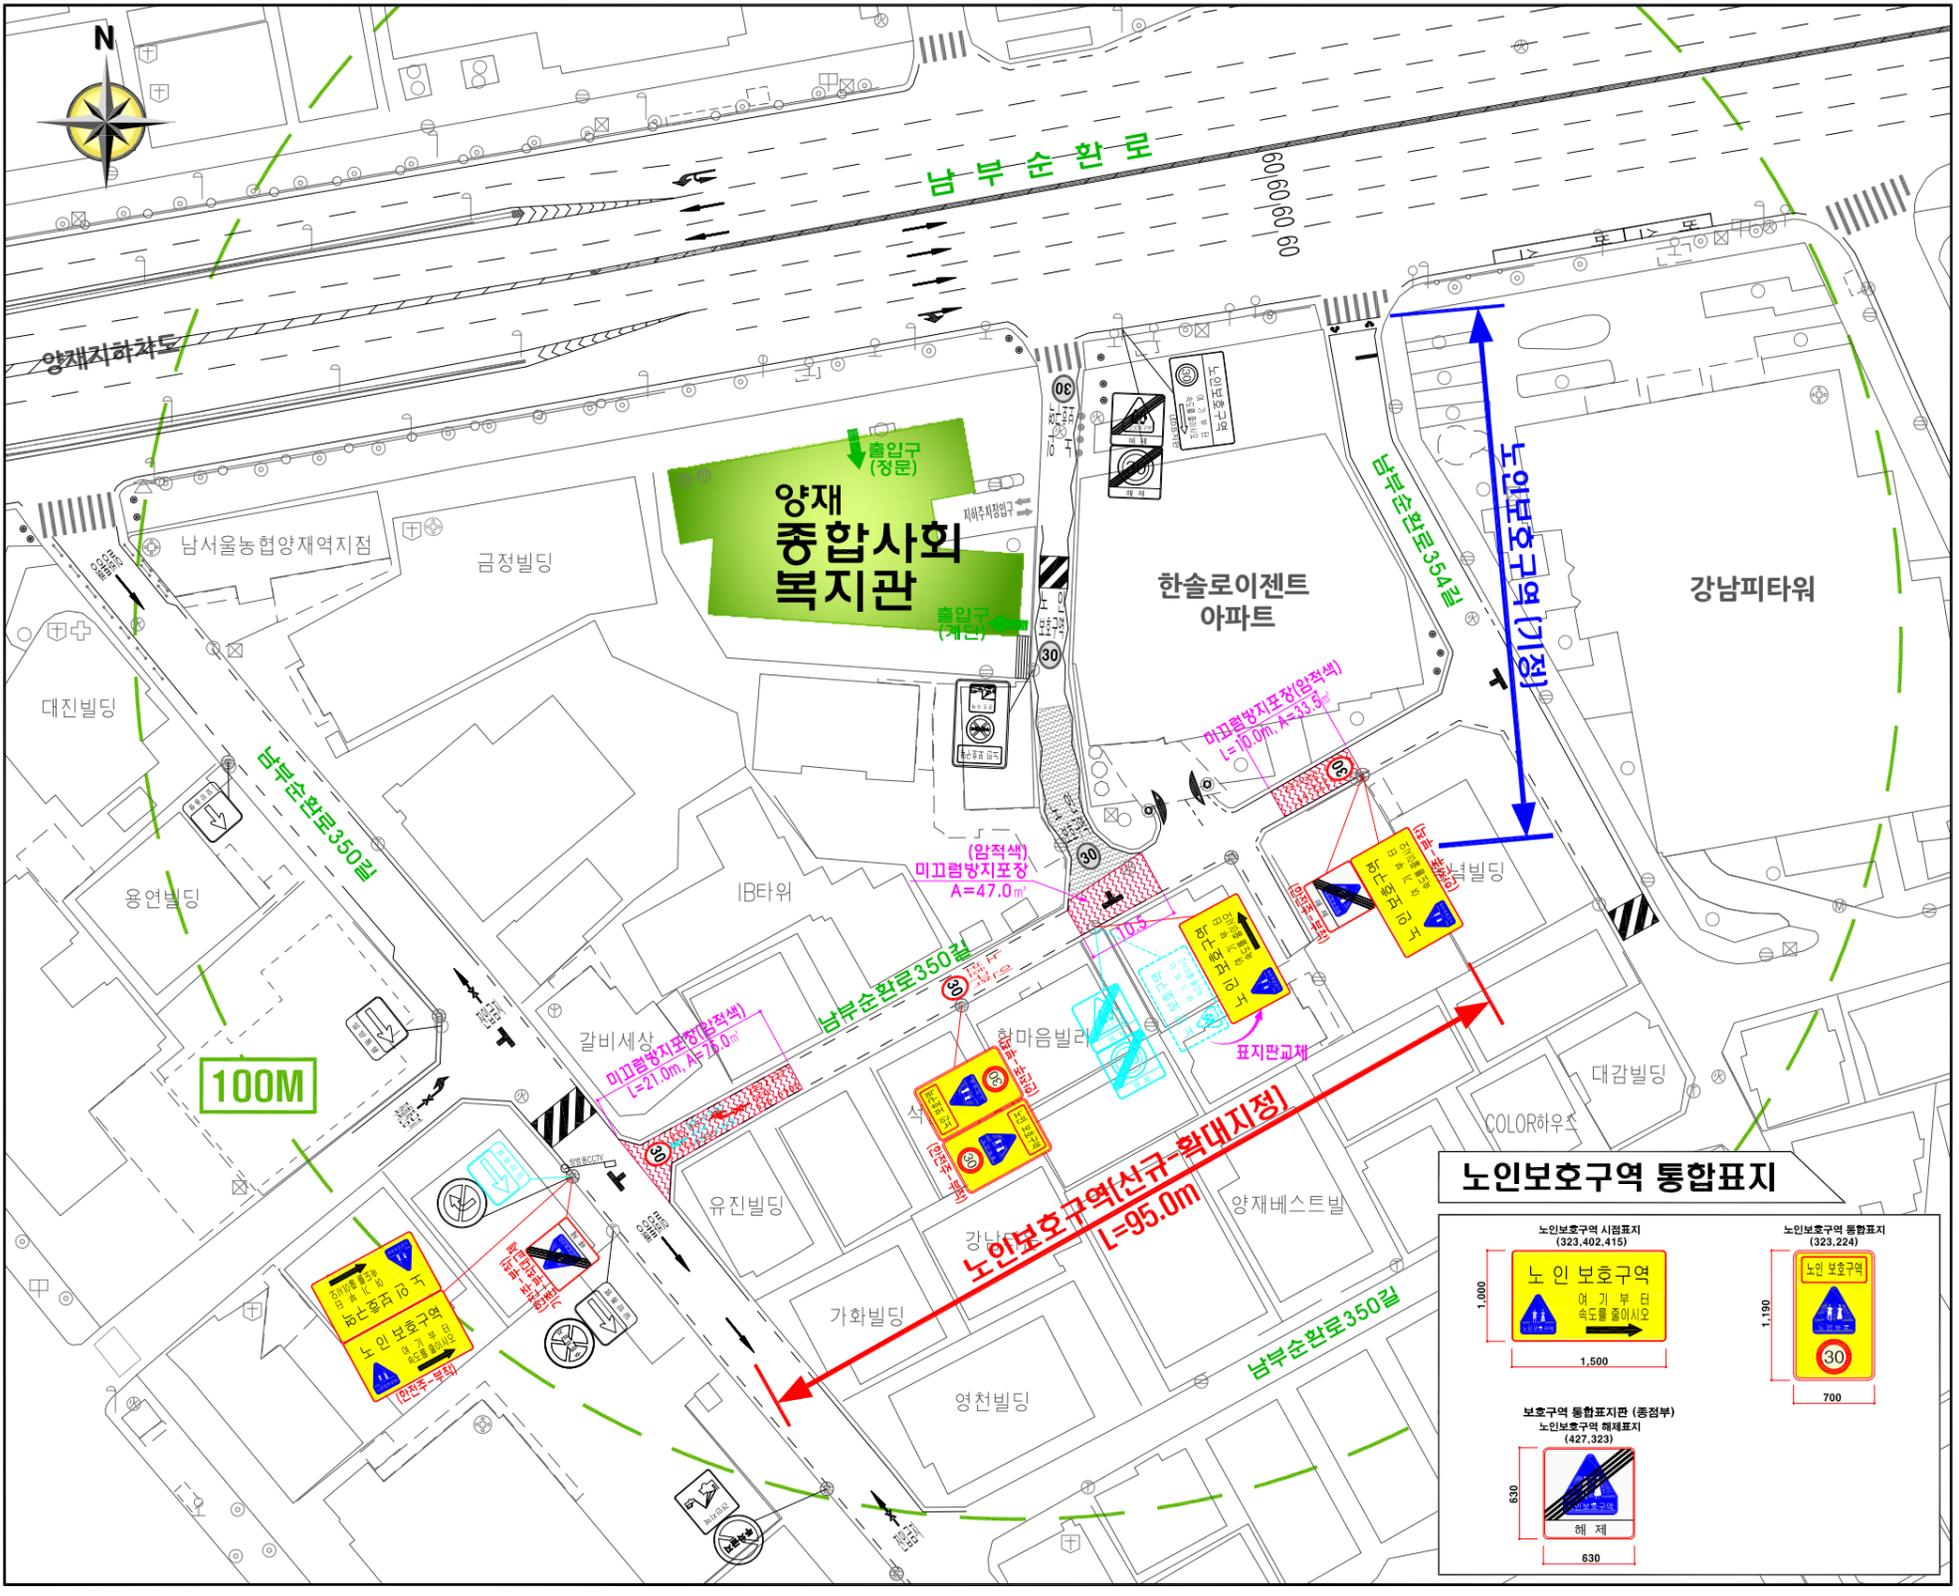

노인보호구역 통합표지

노인보호구역 시범표지 (323, 402, 415)

1,000
1,500

노인보호구역 통합표지 (323, 224)

1,190
700

보호구역 통합표지판 (종점부) 노인보호구역 해제표지 (427, 323)

630
630