
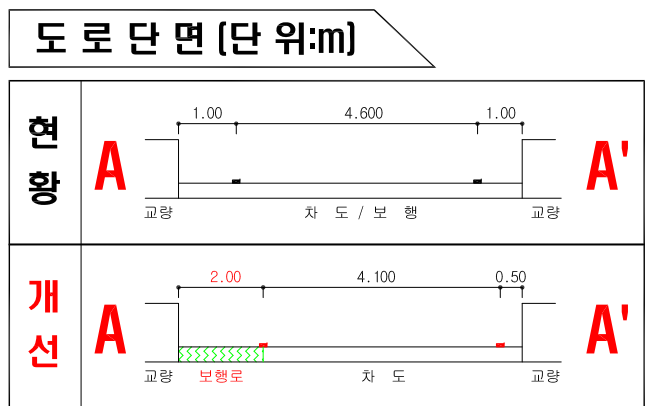


개 선 안 도 (홍릉 초등학교-1구간)

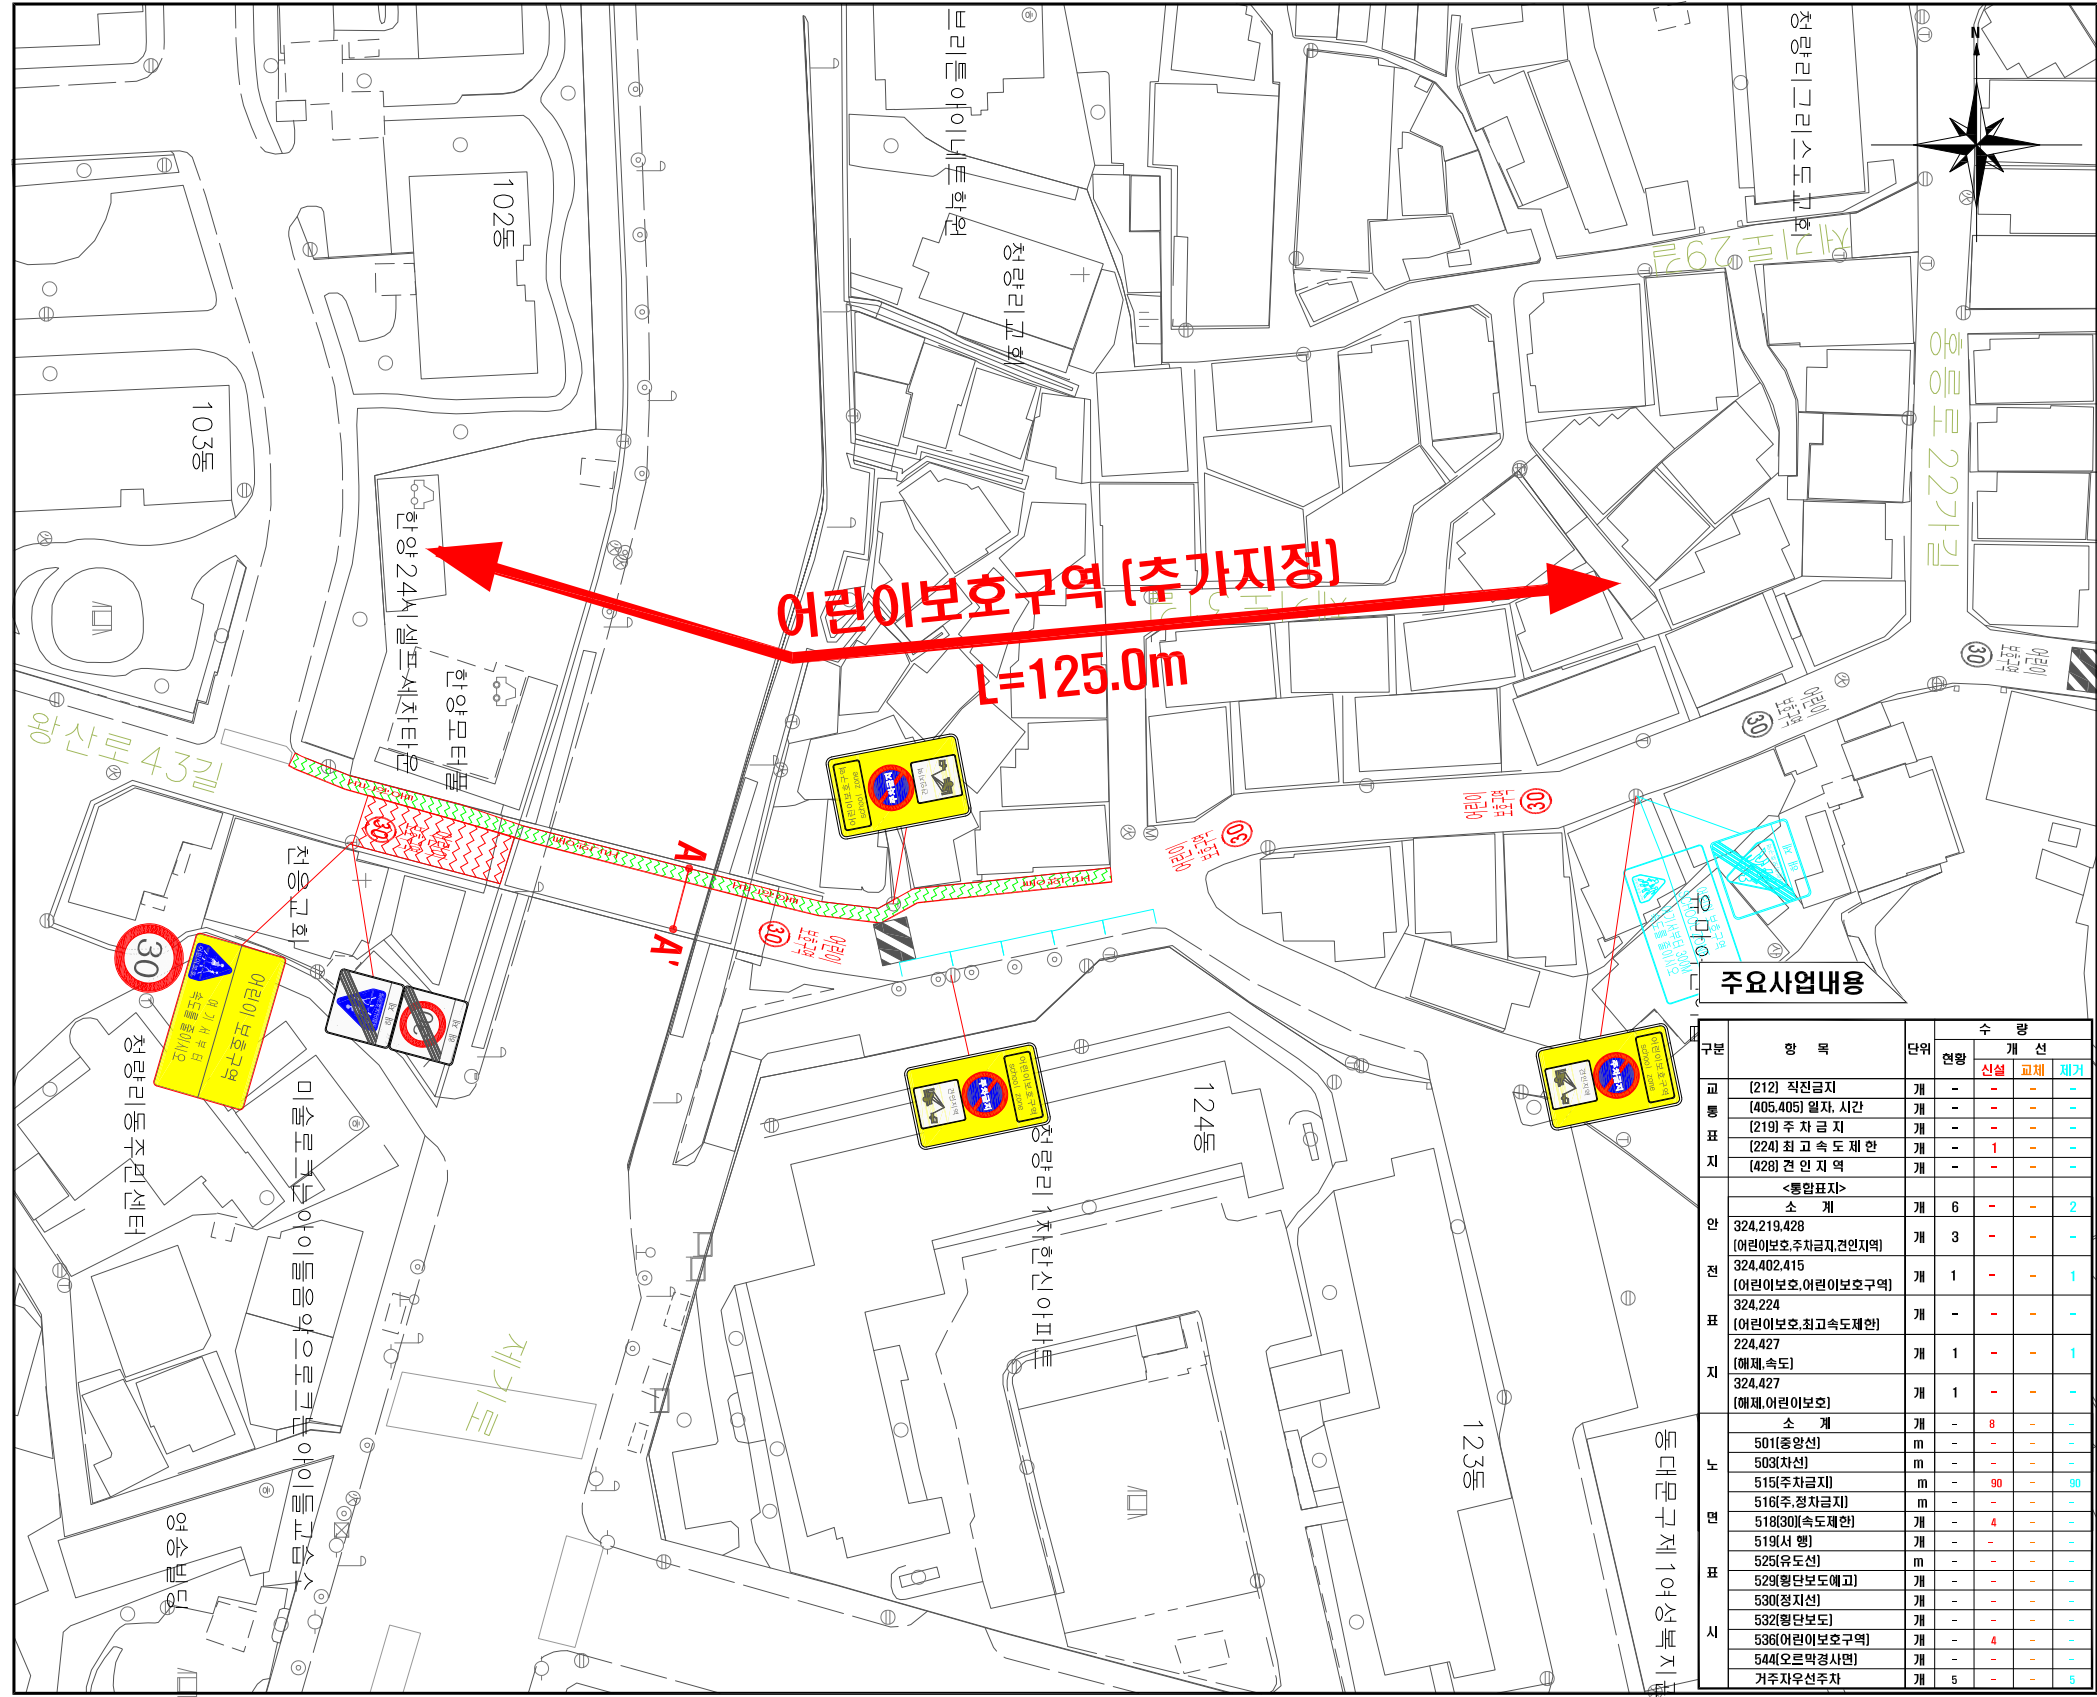

개 선 방 안

교 통		토 목	
통합 표지판	6 EA	협트식 횡단보도	-
교통 표지판	1 EA	도막식 포장	-
노 보 도	신 설	-	미끄럼방지포장 223.0㎡
	재 도 색	-	보도포장
면 표	어린이 보호구역	4 EA	노면평삭 및 재포장(아스콘)
	30	4 EA	방호울타리(폐쇄형)
시 표	주차금지구역	-	방호울타리(개방형)
	통 학 로	4 EA	과속방지턱(원호형)
표 지 판		-	과속방지턱(이미지)
		-	시선 유도봉
		-	전신주용 디자인시트 (어린이보호구역)

주요사업내용

구분	항 목	단위	수 량			
			현 황	신 설	교 체	폐 기
표 지	(212) 직전금지	개	-	-	-	-
	(405.405) 일시. 시간	개	-	-	-	-
	(219) 주 차 금지	개	-	-	-	-
	(224) 최 고 속도 제한	개	-	1	-	-
안 표	(428) 권 인 지 역	개	-	-	-	-
	<통합표지>	개	6	-	-	2
전 표	324.219.428 [어린이보호.주차금지.권인지역]	개	3	-	-	-
	324.402.415 [어린이보호.어린이보호구역]	개	1	-	-	1
지 표	324.224 [어린이보호.최고속도제한]	개	-	-	-	-
	224.427 [해제.속도]	개	1	-	-	1
구 표	324.427 [해제.어린이보호]	개	1	-	-	-
	소 계	개	-	8	-	-
	거주자우선주차	개	5	-	-	5

범 례

구 분	내 용
제 거	어린이보호구역 통합 표지판
	차 선 도 색(노상주차)
신 설	어린이보호구역 통합 표지판
	노면표시
	미끄럼방지포장 (암적색)
	미끄럼방지포장 (녹 색)

