


# 어린이 보호구역

## 현황 및 개선안도

시설명 서울흥연초등학교 (서울시 서대문구 백련사길 55)

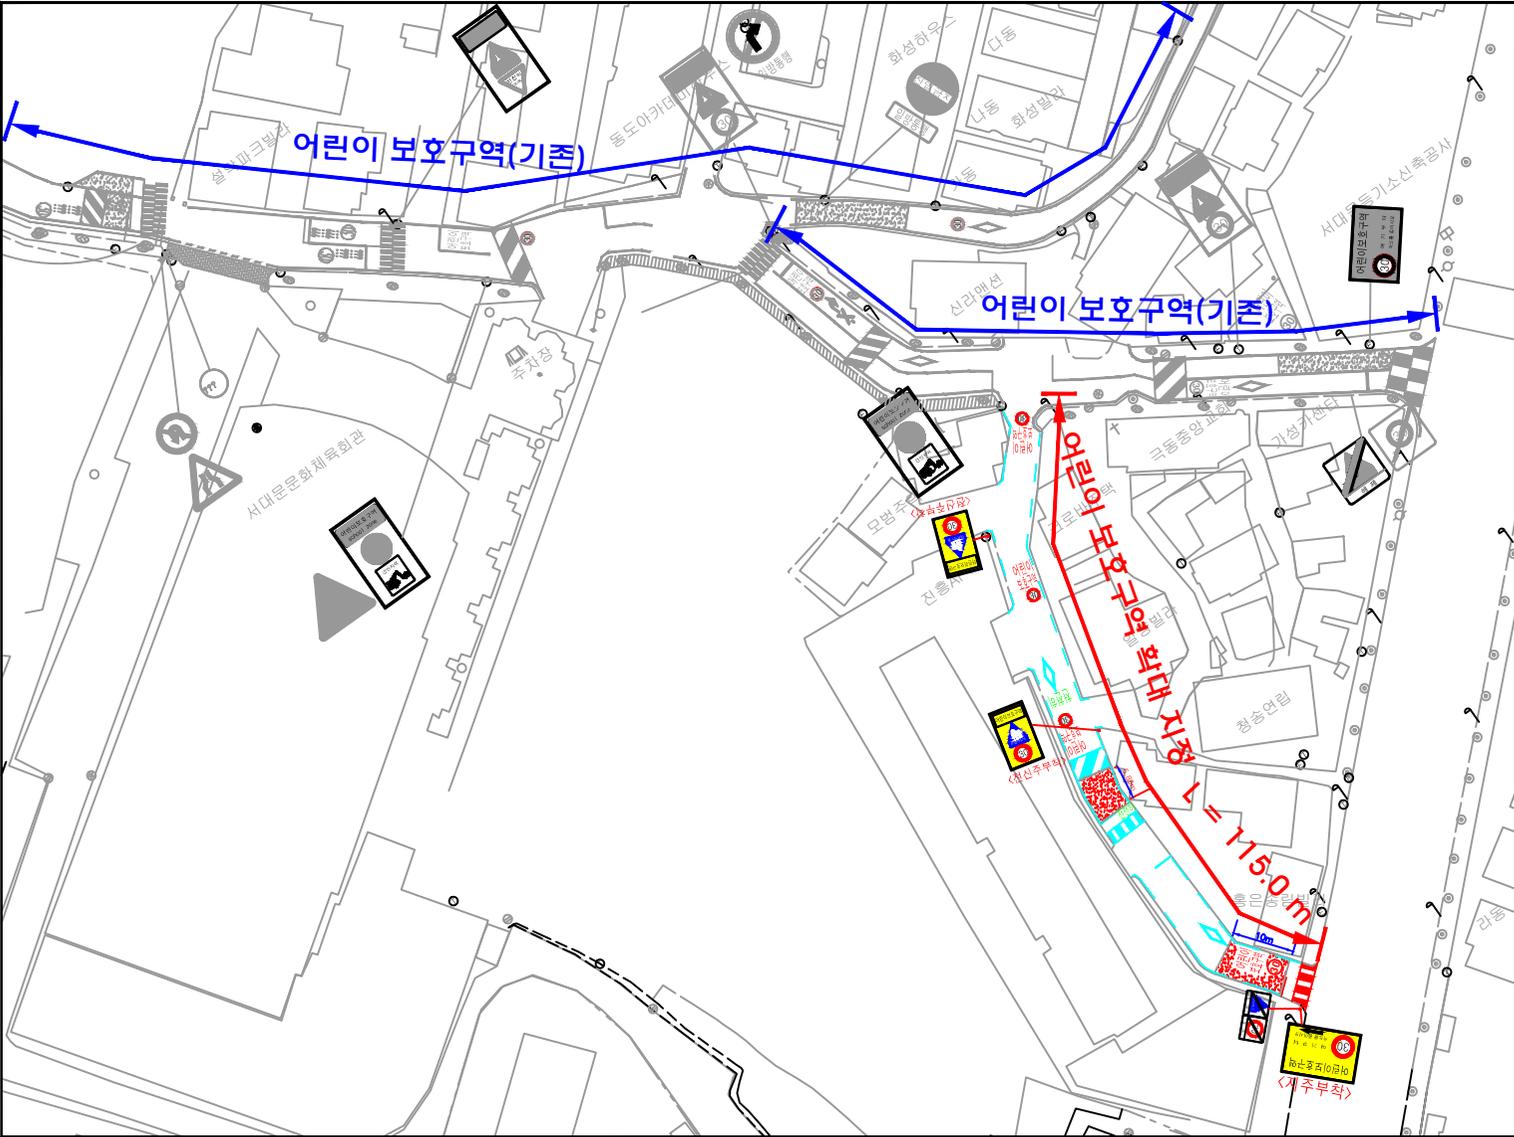

- 범례 -		구분	구번	종류	단위	수량		
현황	개선					신설	교체	제거
현황 - 검정색		구	번	신호등	개소			
신설 - 빨강색								
교체 - 하늘색								
제거 - 초록색								
<324.402.415>								
어린이보호구역								
30								
여기부터 속도를 줄이세요								
<324.224>								
어린이보호구역								
30								
<324.226>								
어린이보호구역								
어린이보호								
<통합표지>								
324								
402								
415								
224								
427								
<324.219>								
어린이보호구역								
324								
427								
218								
428								
219								
428								
324								
226								
324								
224								
소계								
518								
<224.427>								
해제								
<324.427>								
해제								
<518>								
30								
<536>								
어린이 보호구역								
536-536-3								
510-514								
537-543								
소계								
과속방지턱								
이미지촬영								
방호울타리								
보								