


어린이 보호구역

현황 및 개선안도

시설명 서울흥연초등학교 (서울시 서대문구 백련사길 55)

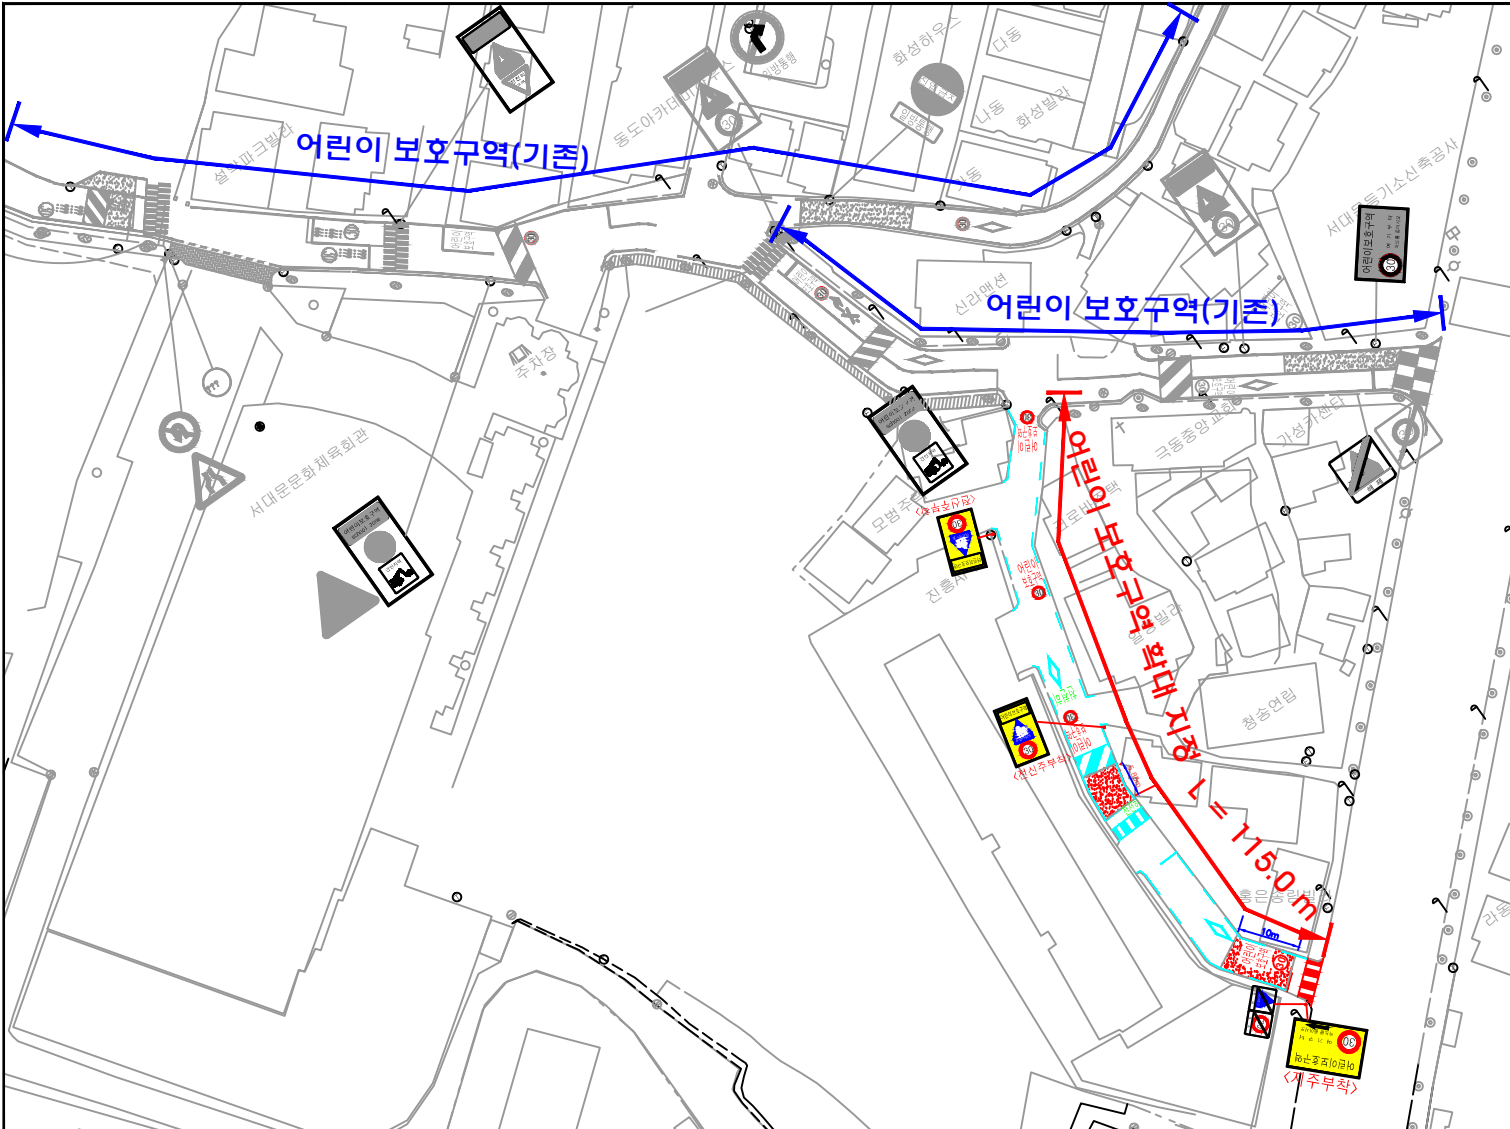

- 범례 -

- 현황 - 검정색
 - 신설 - 빨강색
 - 교체 - 하늘색
 - 제거 - 초록색
- <324.402.415>
어린이보호구역
30 여기서부터 속도를 줄이세요
- <324.224>
어린이보호구역
30
- <324.226>
어린이보호구역
어린이보호
- <324.219>
어린이보호구역
30
- <224.427>
해제
- <324.427>
해제
- <518> <536>
어린이 보호구역
30

구분	구명	종류	단위	수량		
				현황	개선	
구명	구번호	구명	구번호	신설	교체	제거
				경보등	계속	
신호등	계속					
소계	계					
안						
전						
표						
지						
및						
노						
면						
표						
시						
소						
계						
518						
519						
520						
521						
523						
532						
536-536-3						
510-514						
537-543						
소						
계						
과속방지턱						
이미지함프						
방호울타리						
보						