어 린 이 보 호 구 역
현황 및 개선안도

시설명	서울홍은초등학교 (서울시 서대문구 세검정로 105)

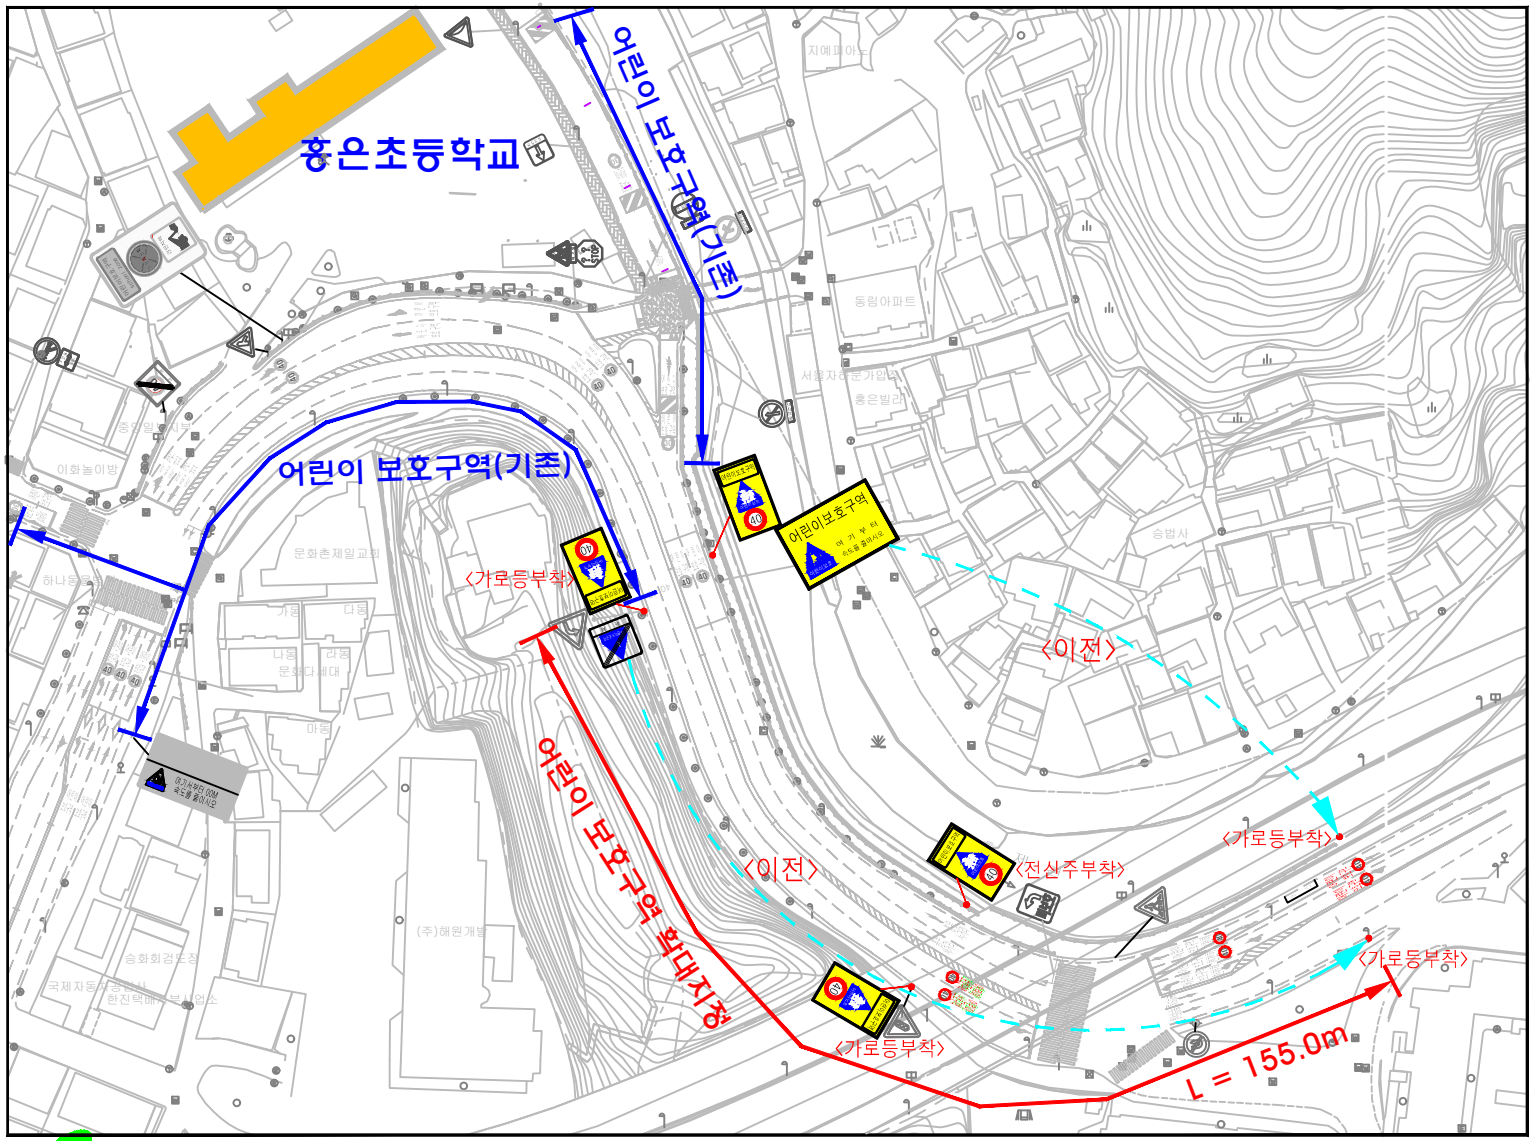

서대문구

— 범 례 —

구분	
	현황 – 검정색
	신 설 – 빨강색
	이 전 – 하늘색
	제 거 – 초록색

안전표지및노면표시

<324.402.415>

<324.224>

<324.226>

<324.219>

<224.427>

<324.427>

<518> <536>

어린이 보호구역

구분	항 목	단위	수량 현황	개선 신설	개선 이전	개선 제거
신호?	경보등	개소				
	? ? ?	??				
안전표지	? ?	?				
	132	개				
	129	개				
	218	개				
	219	개				
	224	개				
	227	개				
	322	개				
	324	개				
	326	개				
	327	개				
	403	개				
	418	개				
	427	개				
	428	개				
	429	개				
	<통합표지>					
	324 402 415	개				
	224 427	개				
	324 427	개				
	218 428	개				
	219 428	개				
	324 226	개				
	324 224	개				
	소 계	개				
노면표시	518	개				
	519	개				
	520	개				
	521	개				
	523	개				
	532	개				
	536~536-3	개				
	510~514	개				
	537~543	개				
	소 계	개				
	과속방지턱	개				
	이미지형프	개				
	방호울타리	M				
	보 도	㎡				

(현장조사일 : 2019년 06월)