


어린이 보호구역

현황 및 개선안도

시설명 서울흥은초등학교 (서울시 서대문구 세검정로 105)

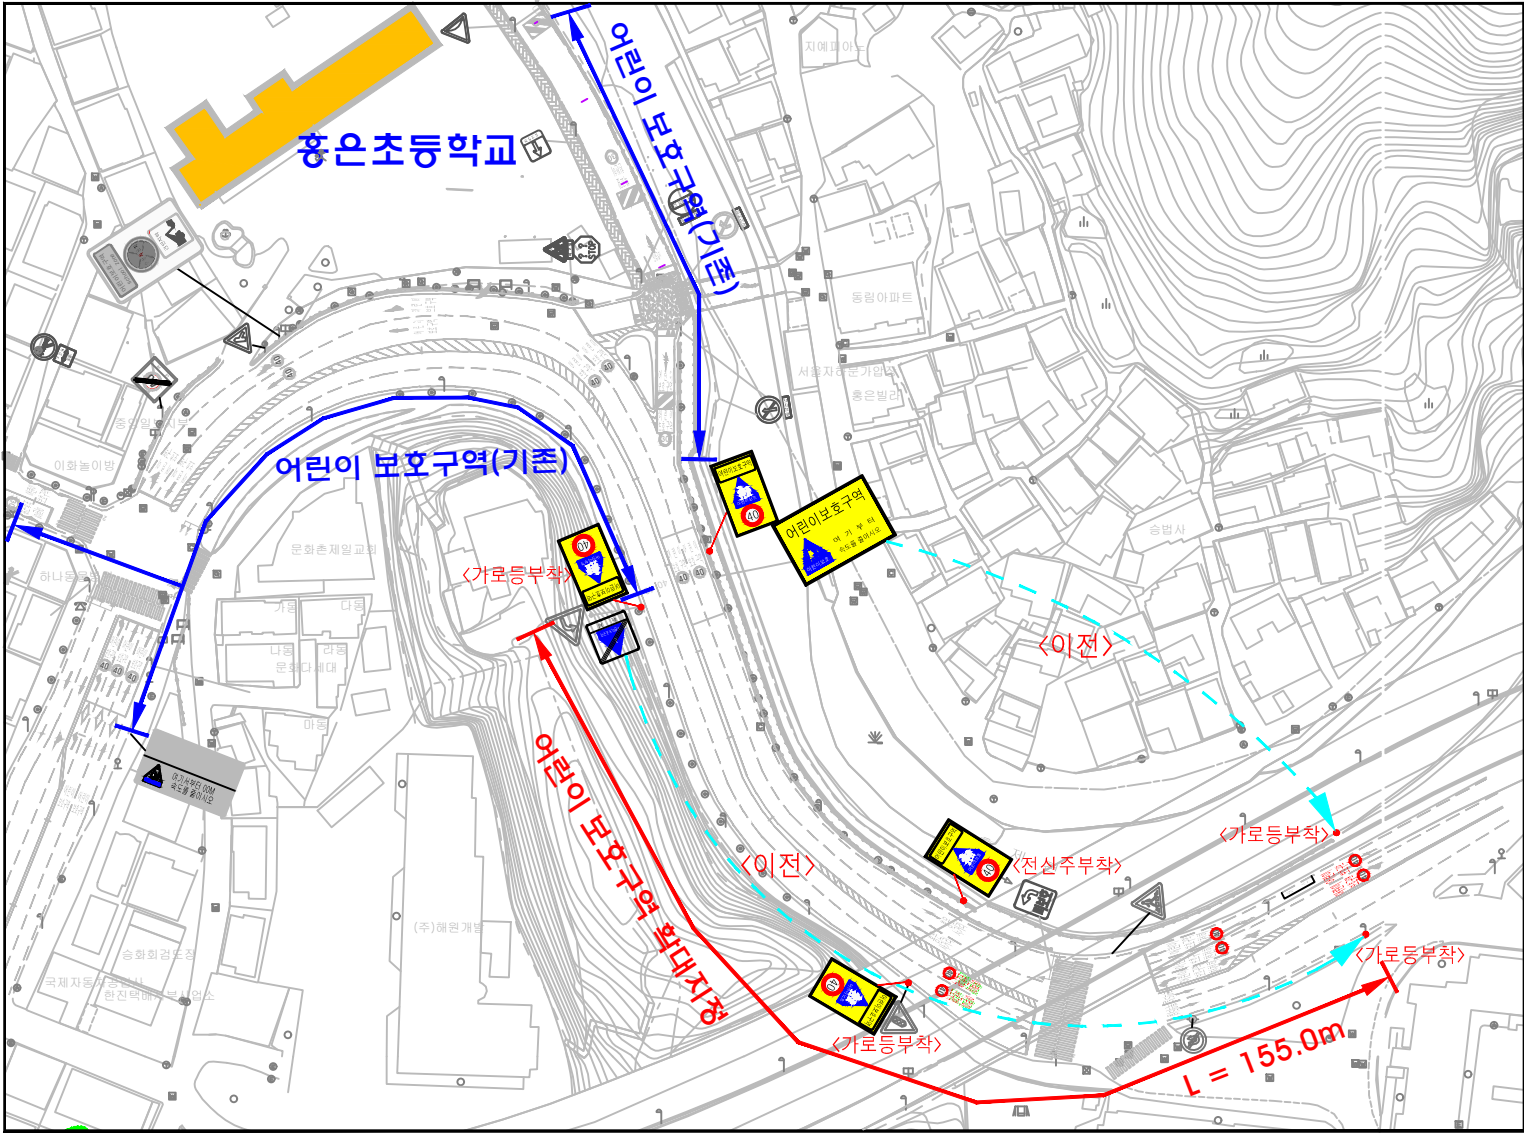

- 범례 -		구분	항목	단위	수량		
현황 - 검정색	현황				개선		
신설 - 빨강색	신설	경보등	개소	신설	이전	제거	
이전 - 하늘색	이전	???	??				
제거 - 초록색	제거	???	??				
<324.402.415>	어린이보호구역						
	어린이보호구역						
<324.224>	어린이보호구역						
	어린이보호구역						
<324.226>	어린이보호구역						
	어린이보호구역						
<324.219>	어린이보호구역						
	어린이보호구역						
<224.427>	해제						
	해제						
<324.427>	해제						
	해제						
<518>	어린이 보호구역						
	어린이 보호구역						