▨ 홍파초등학교(현황+개선)

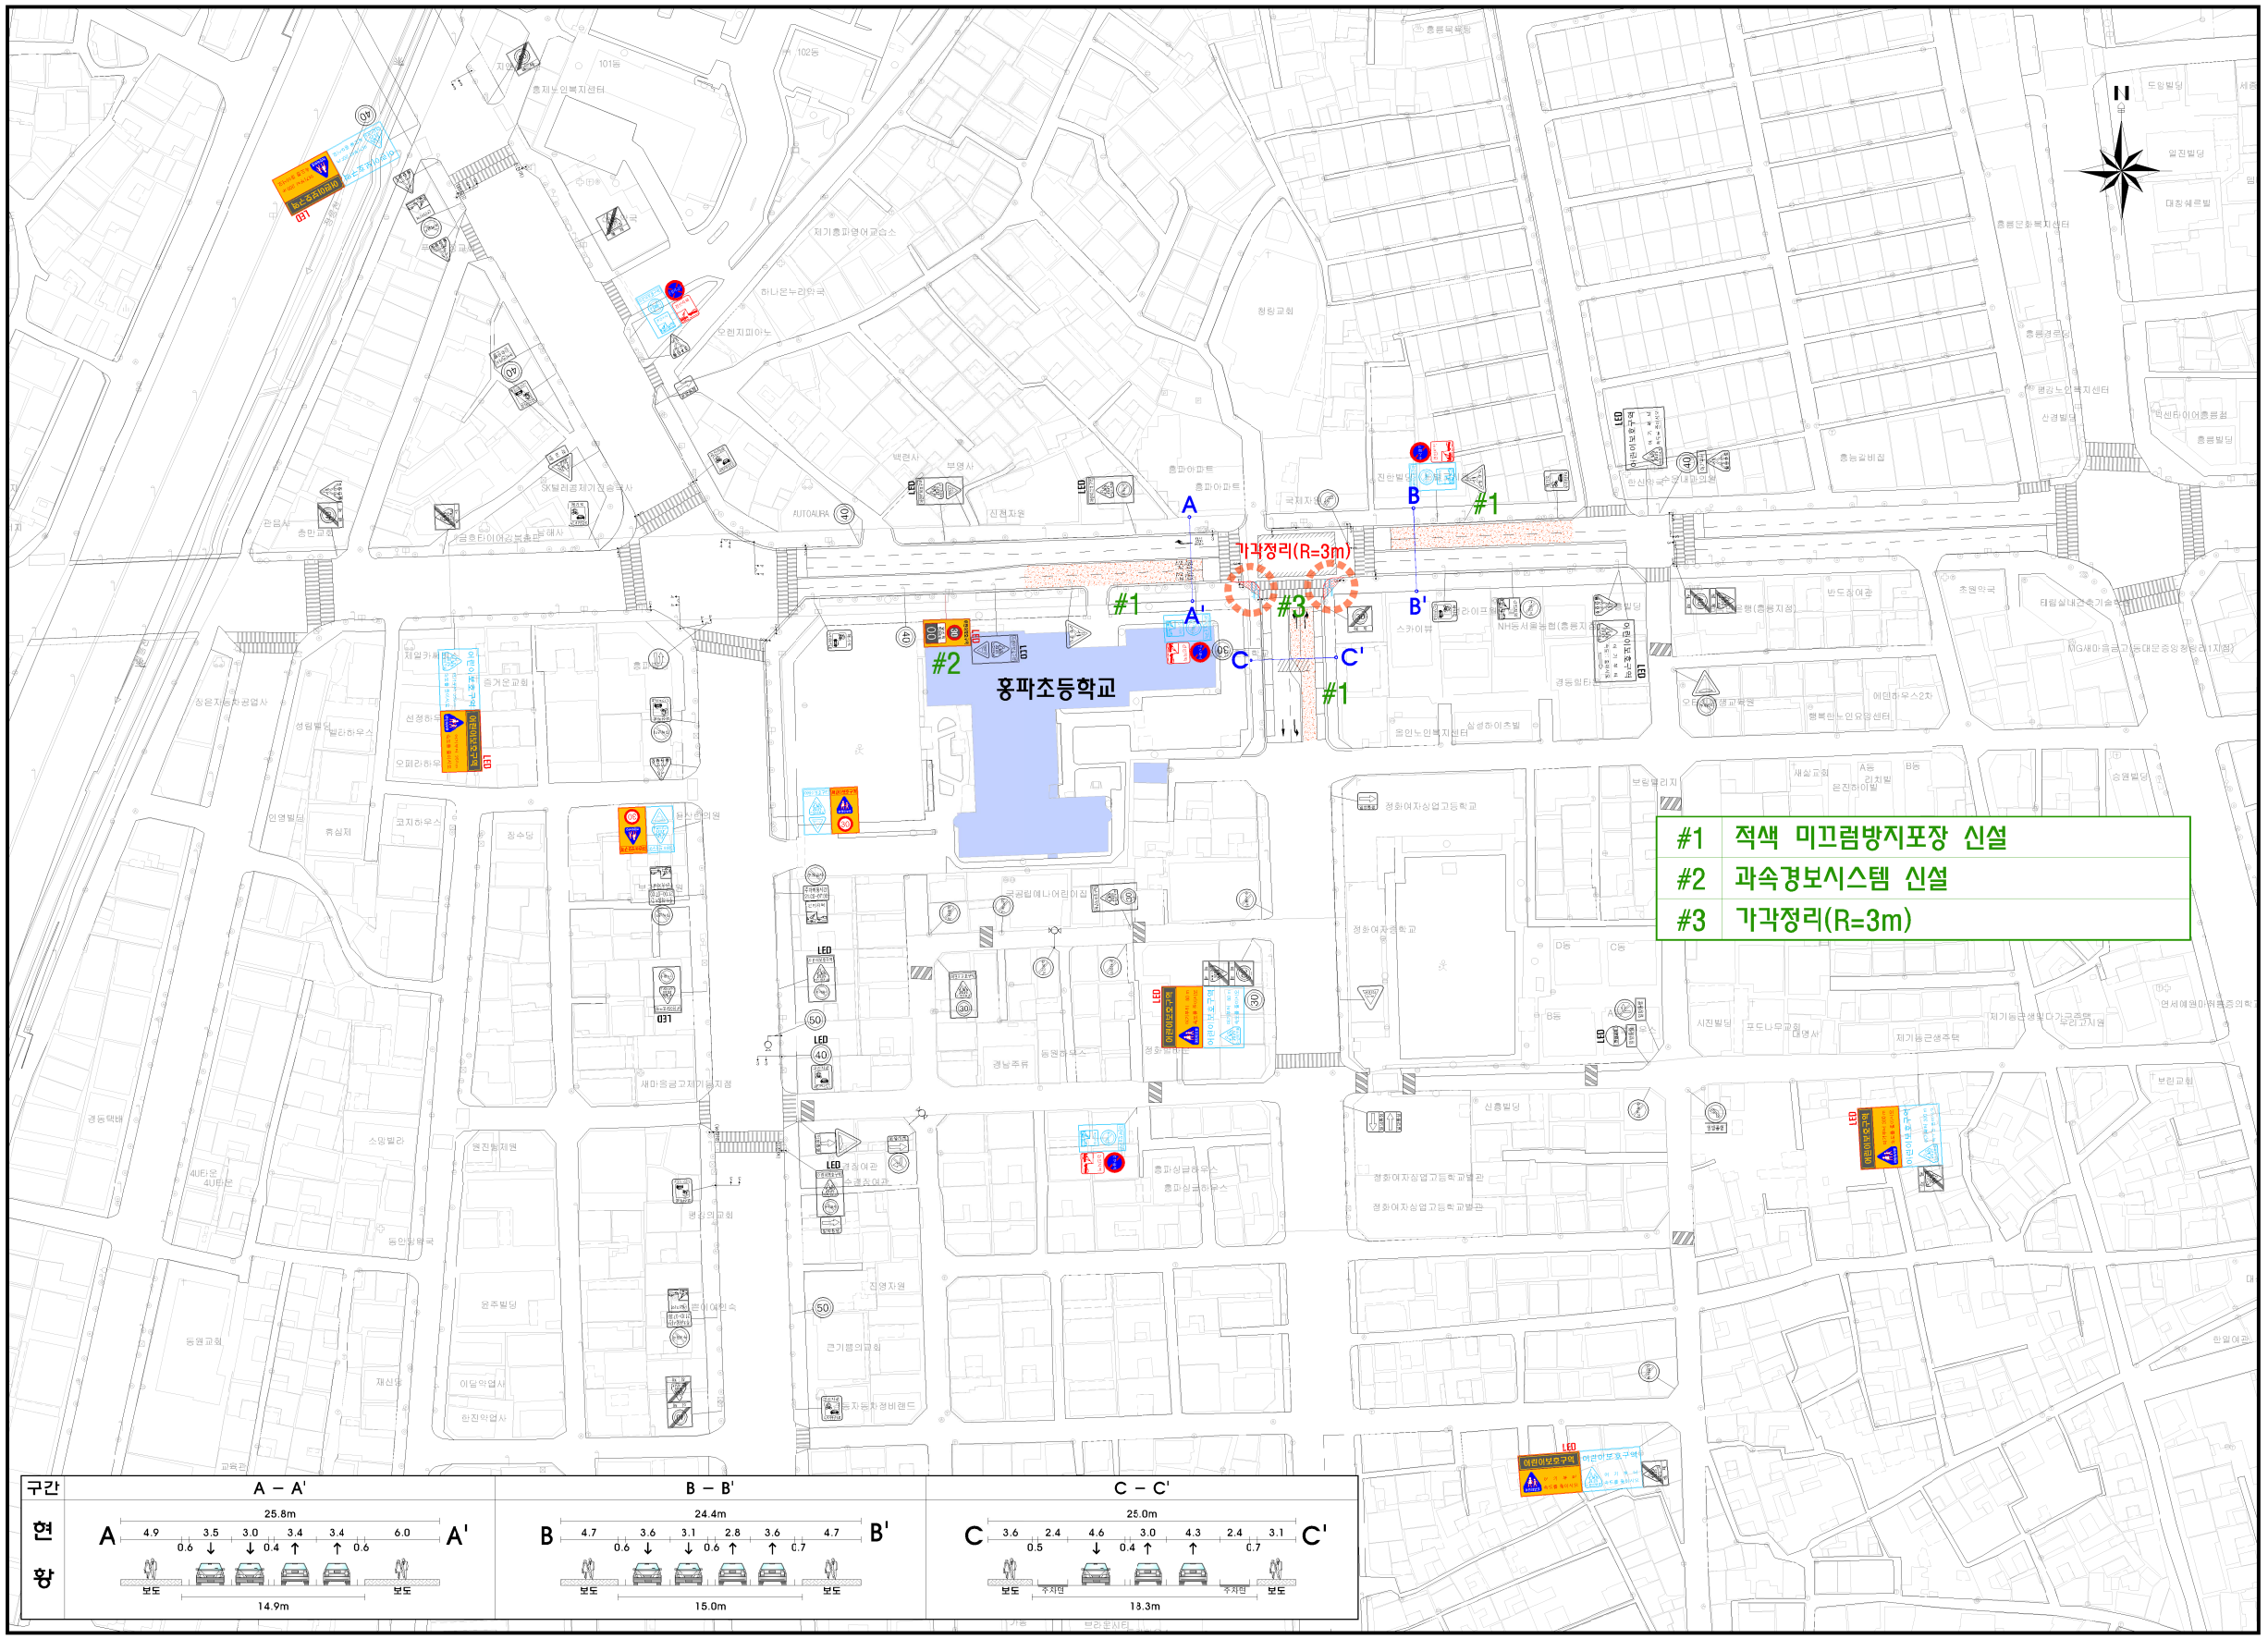

KEYMAP

범 례		
현 황	개 선	시 설 명
		횡단보도
		고원식횡단보도
		고원식교차로
		보도
		보행공간
		적색 미끄럼방지포장
		사괴석
		도막포장
		중앙분리대
		가드펜스
		볼라드
		시선유도봉
		표지병
		단속카메라
		반사경
		옐로카펫
		투광기
		신호기
		험프
		어린이보호구역 시점표지
		어린이보호구역 해제표지
		어린이보호구역 예고표지
		교통안전표지

[범 례]

현 황	
신 설	
제 거	
이 전	

scale 0 25 50 100m

서울특별시	용 역 명	용 역 사	설계일자	설계참여자			도 면 명	도면번호
				책임자	검토자	작성자		
	2019년 교통사고 다발 어린이보호구역 안전진단 및 설계	(주)동일기술공사	2019.07	박상섭	강영석	안정현	홍파초등학교(현황+개선)	