


화계초등학교(현황+개선)

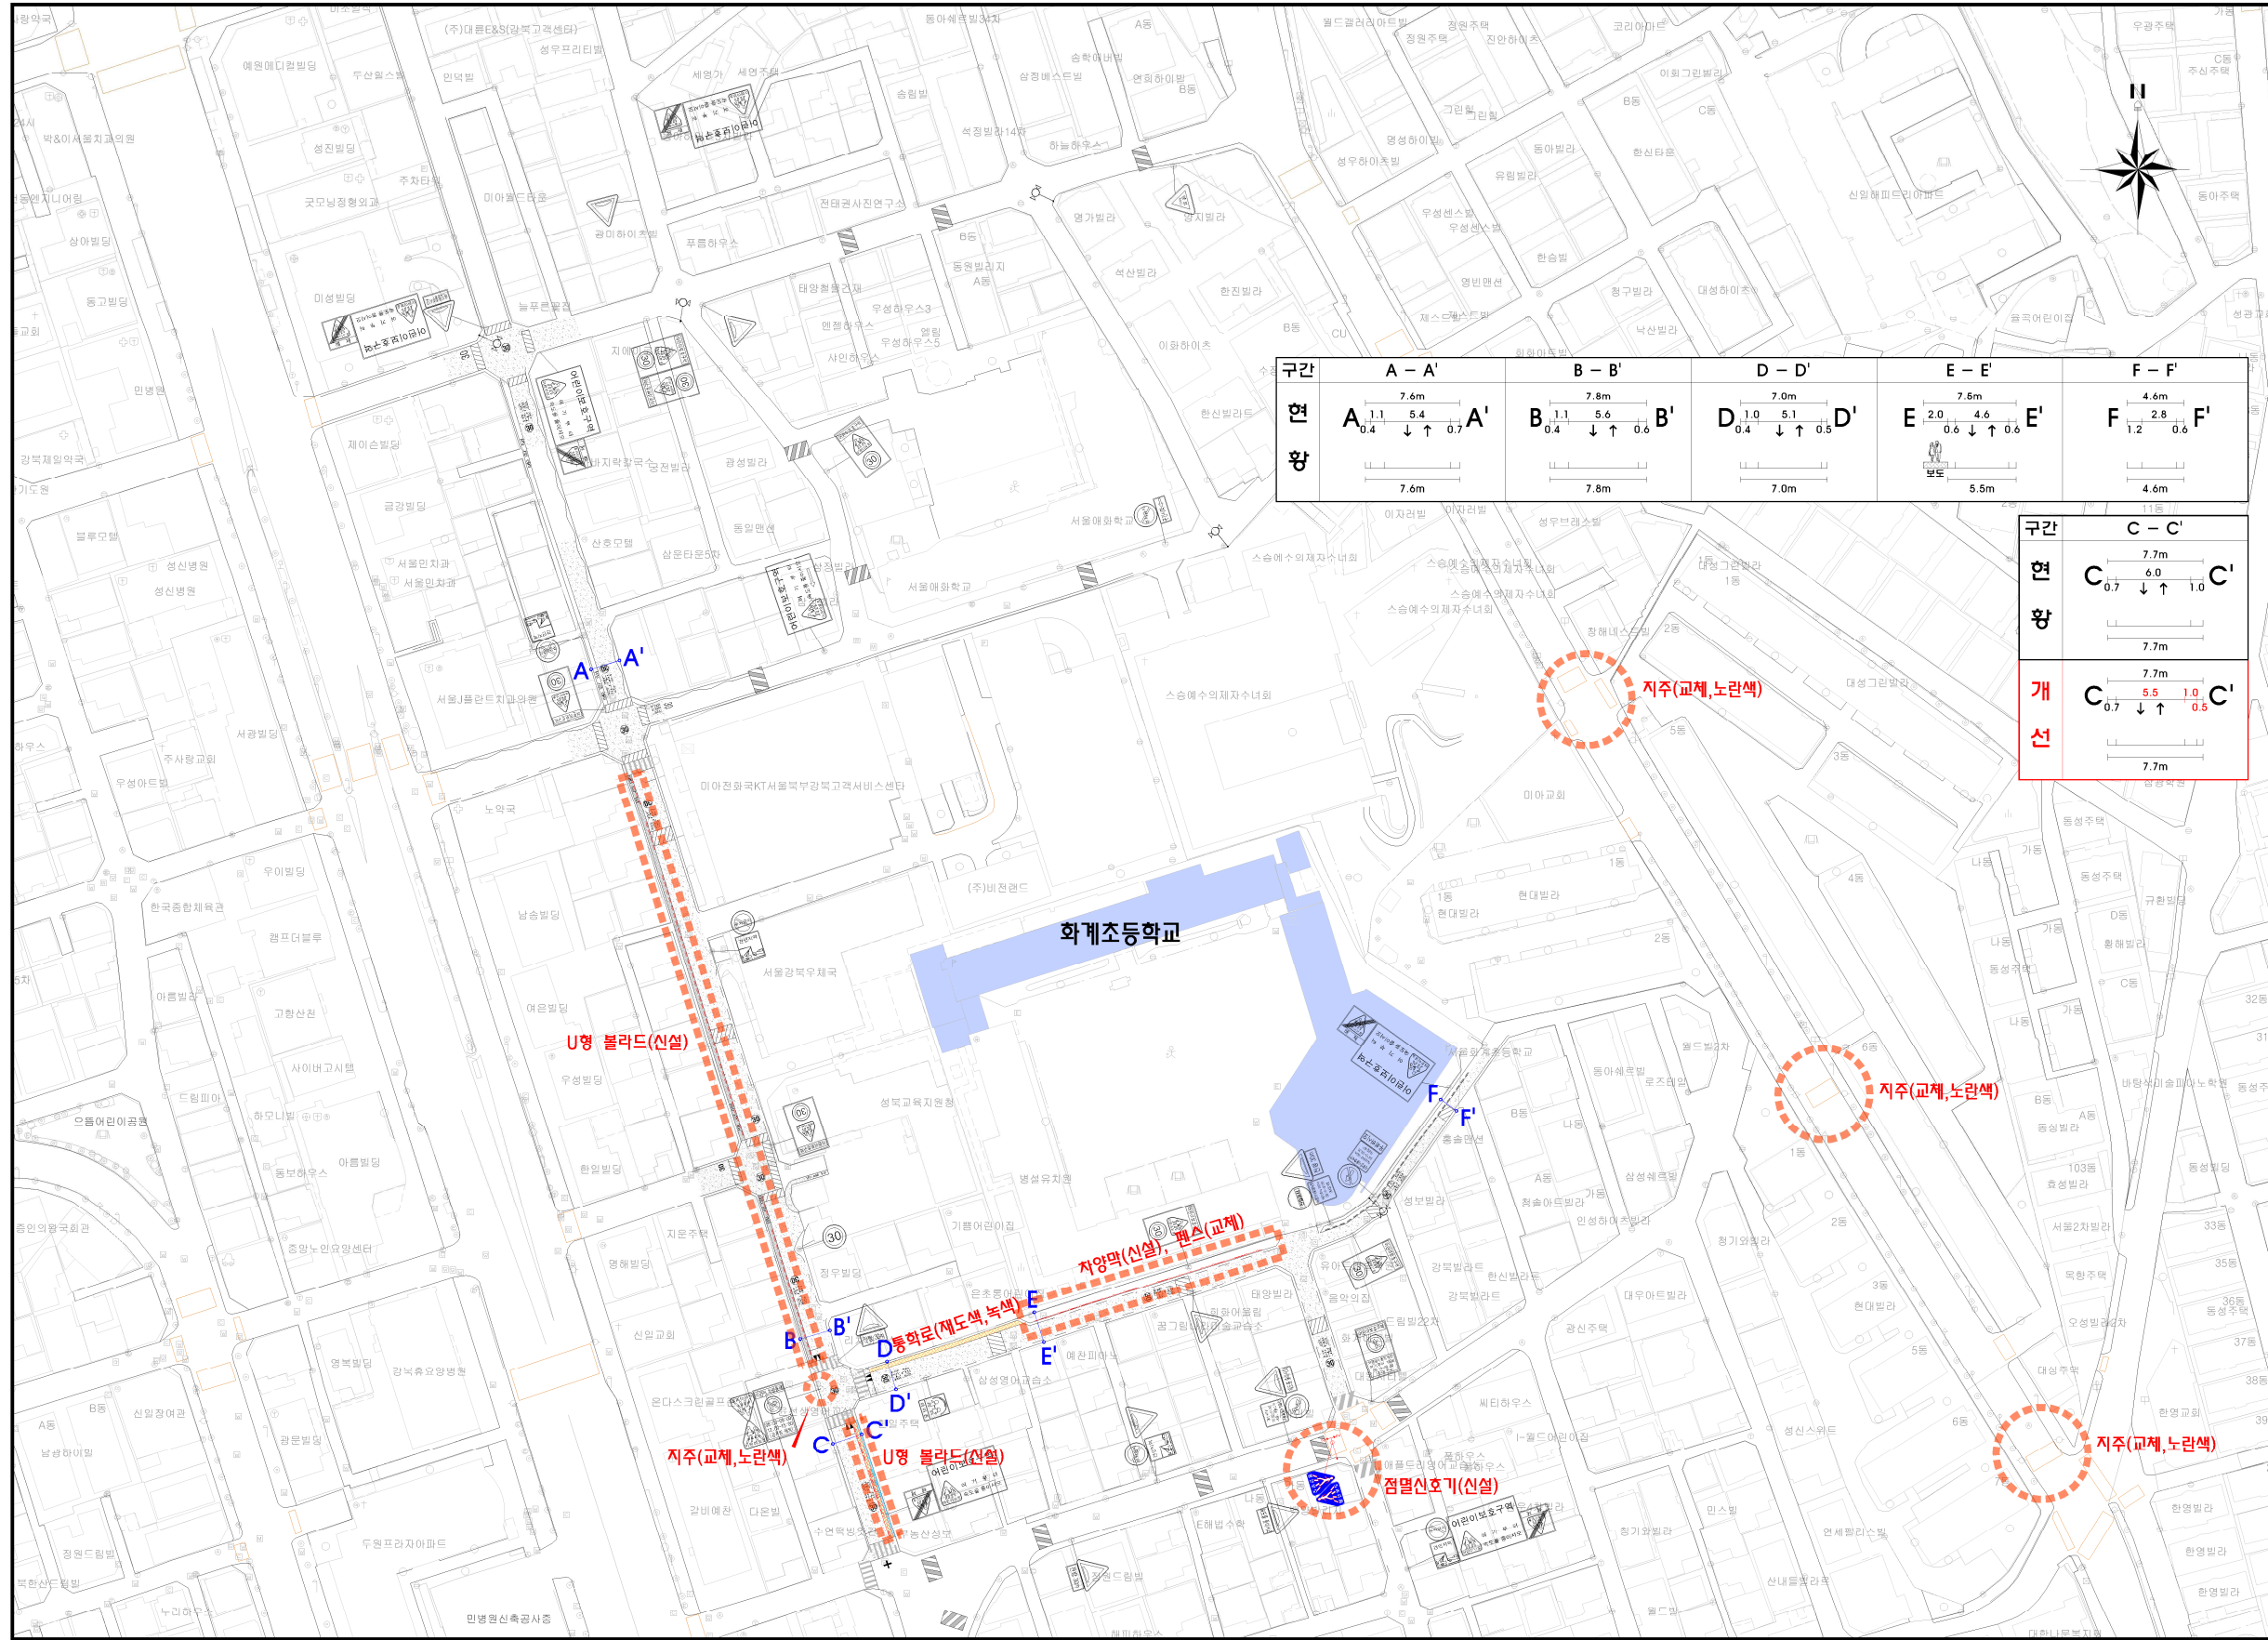

구간	A - A'	B - B'	D - D'	E - E'	F - F'
현	7.6m	7.8m	7.0m	7.6m	4.6m
향	A _{0.4} ↓ ↑ A' _{0.7}	B _{0.4} ↓ ↑ B' _{0.6}	D _{0.4} ↓ ↑ D' _{0.5}	E _{0.6} ↓ ↑ E' _{0.6}	F _{1.2} ↓ ↑ F' _{0.6}
구간 <td colspan="5">C - C'</td>	C - C'				
현	7.7m				
향	C _{0.7} ↓ ↑ C' _{1.0}				
개	7.7m				
선	C _{0.7} ↓ ↑ C' _{0.5}				

KEYMAP



현	개	시
향	선	설
		평단보도
		고원식평단보도
		고원식교차로
		보도
		보행공간
		적색 미끄럼방지포장
		시과석
		도막포장
		중앙분리대
		가드펜스
		블라드
		시선유도봉
		표지봉
		단속카메라
		반사경
		엘로카넷
		투광기
		신호기
		램프
		어린이보호구역 시점표지
		어린이보호구역 해제표지
		어린이보호구역 예고표지
		교통안전표지

[범례]

	현
	신
	제
	이
	전

Scale: 0 20 45 90m

서울특별시	용역명	용역사	설계일자	설계참여자			도면명	도면번호
	2019년 교통사고 다발 어린이보호구역 안전진단 및 설계	(주)동일기술공사	2019.07	책임자 박상섭	검토자 강영석	작성진 안정현	화계초등학교(현황+개선)	