

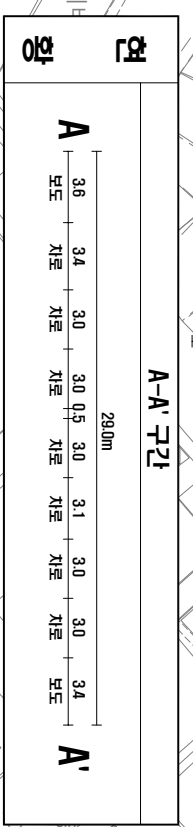


# 강서구 화곡로 화곡시장 앞 (현황+개선안)

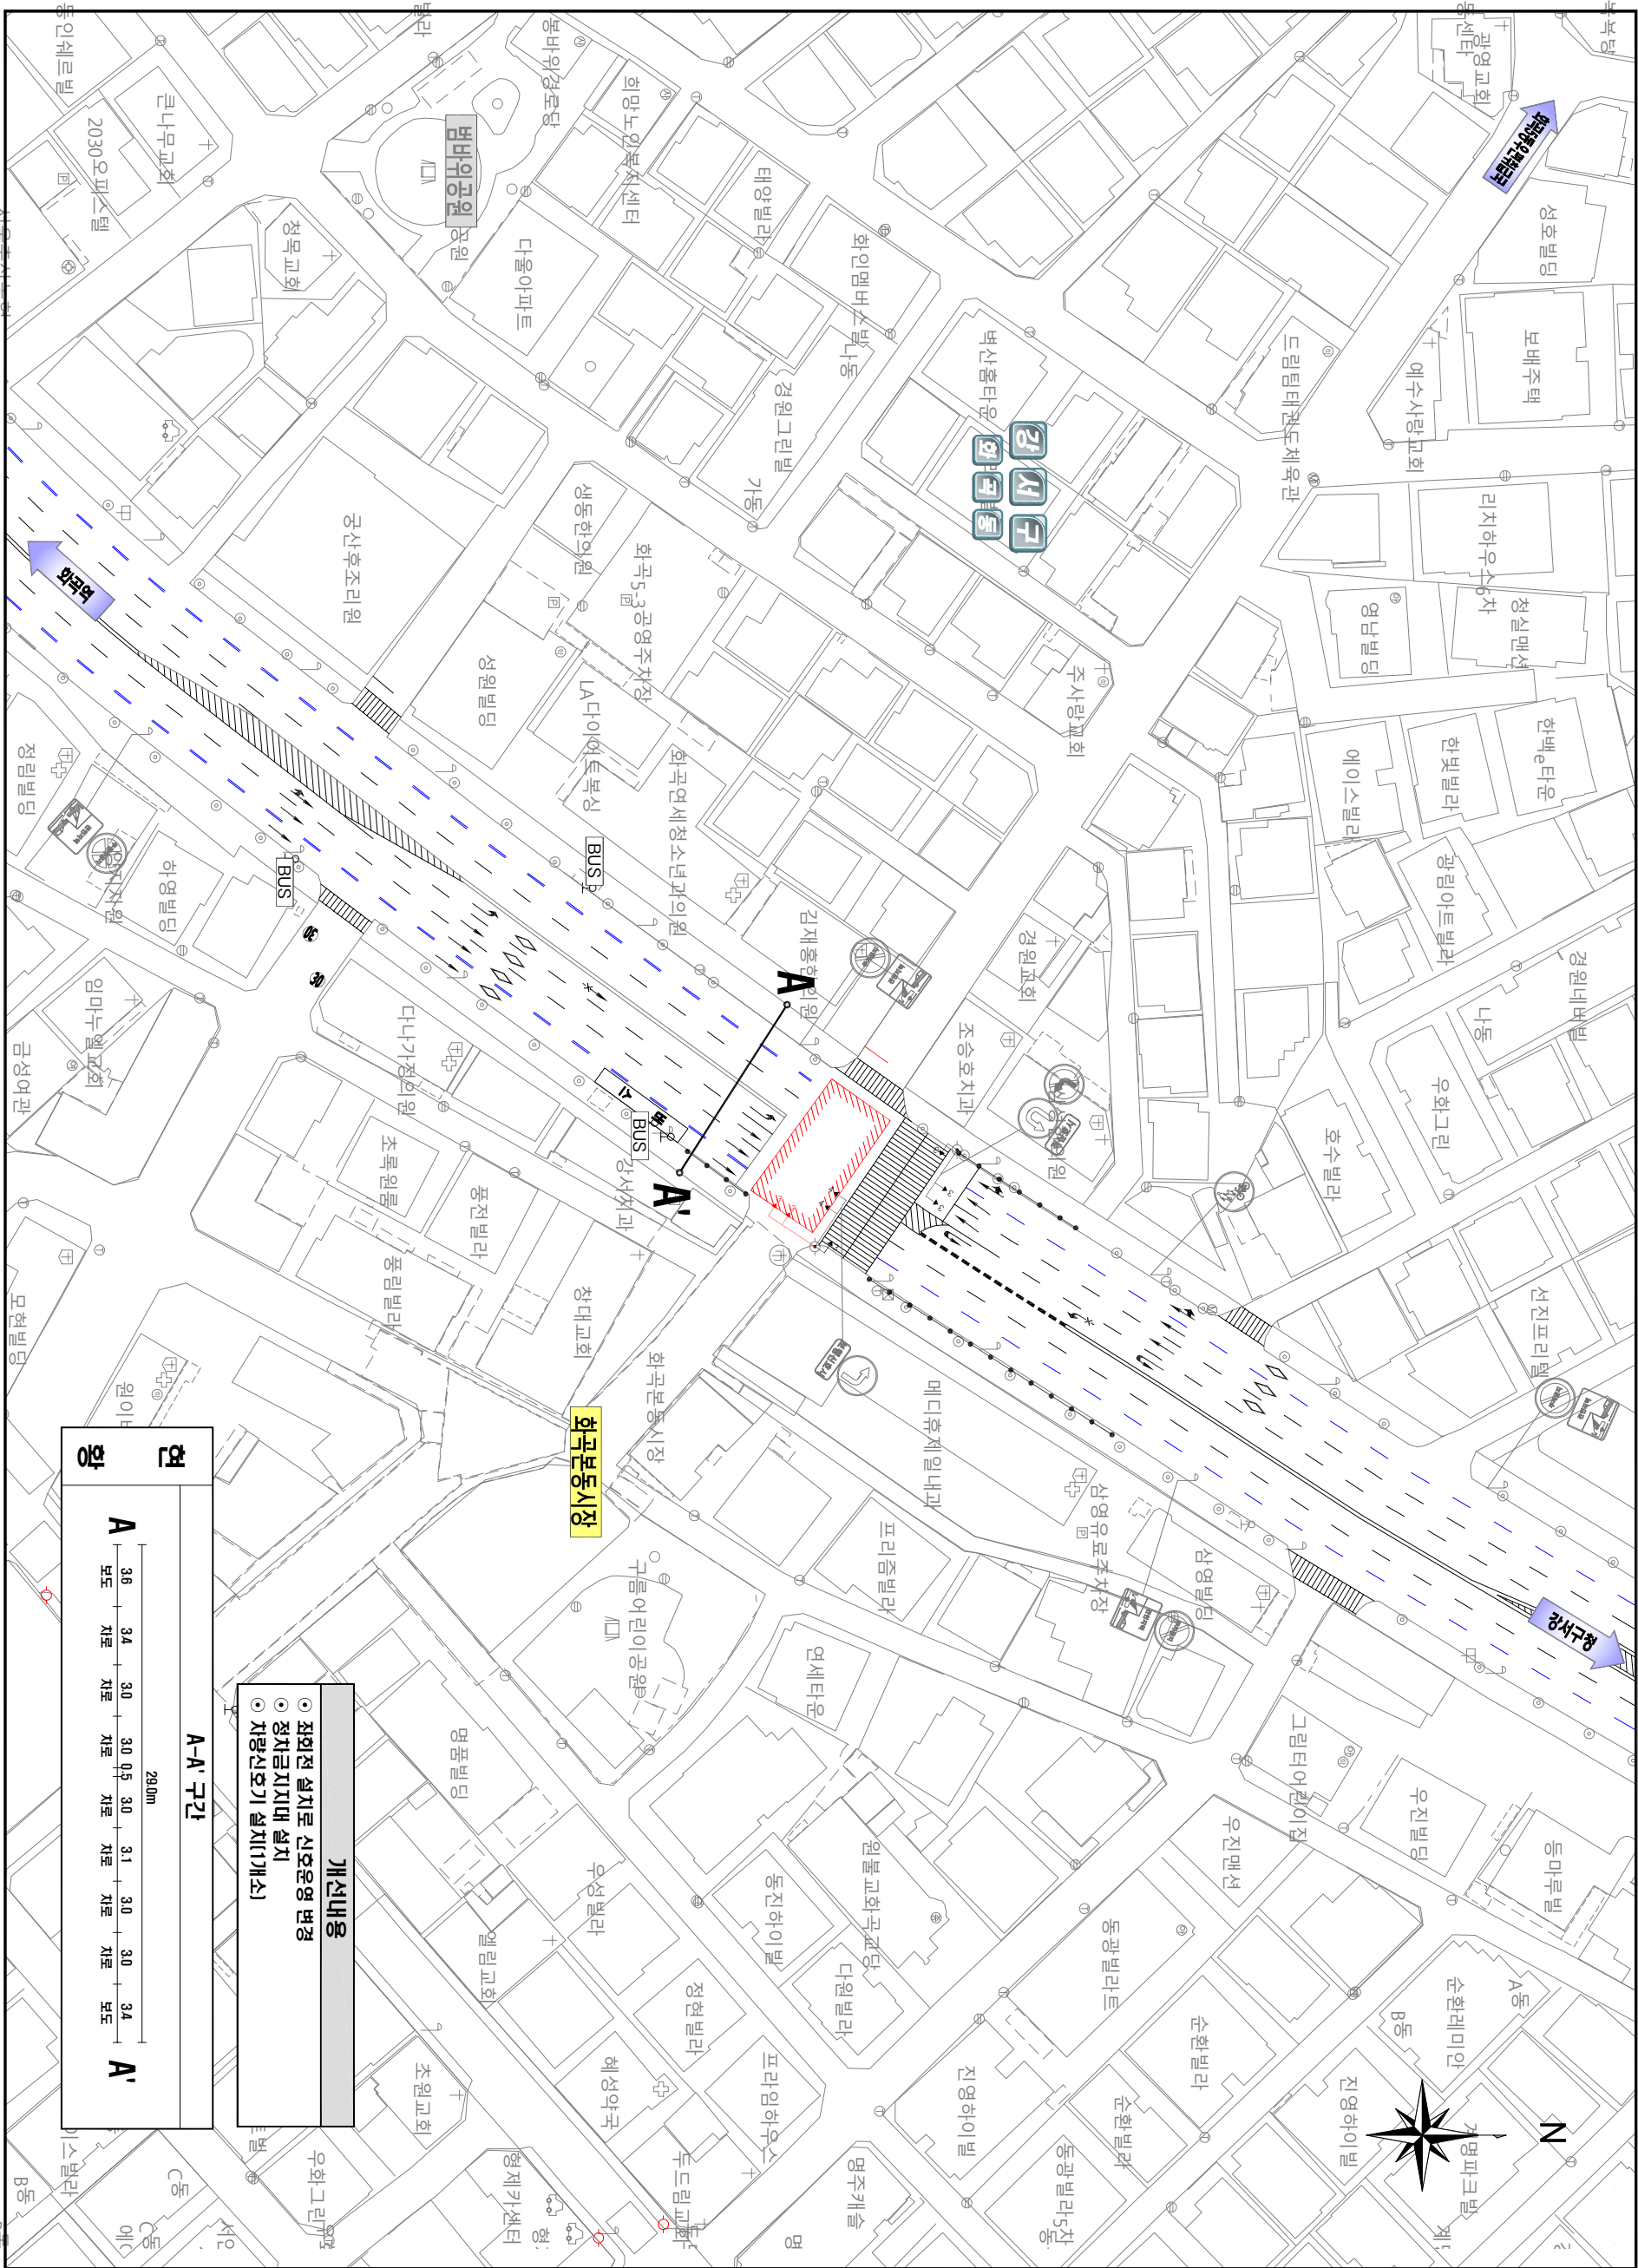

- 개선내용**
- 좌회전 설치로 신호운영 변경
  - 정차금지대 설치
  - 차량신호기 설치(1개소)

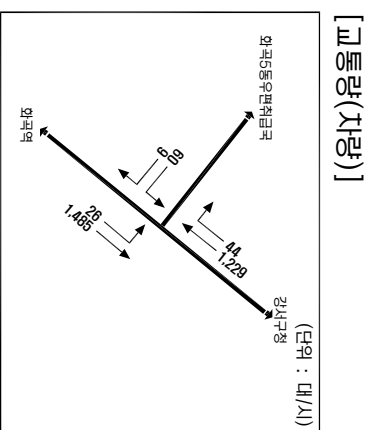

구분	φ 1	φ 2	φ 3	φ 4	φ 5	주기
현황	↔	↔	-	-	-	150초
구분	φ 1	φ 2	φ 3	φ 4	φ 5	주기
개선	↔	↔	↔	↔	↔	150초
증감	95(3)	34(3)	12(3)	-	-	-

구분	평균제재(초/대)	서비스준
현황	33.4	C
개선	40.5	C
증감	▲ 7.1	-

**범례**

구분	현황	개선
신설	—	—
제거	—	—
이전	—	—

