


시설명

효성유치원(서울시 양천구 목동중앙본로 86)

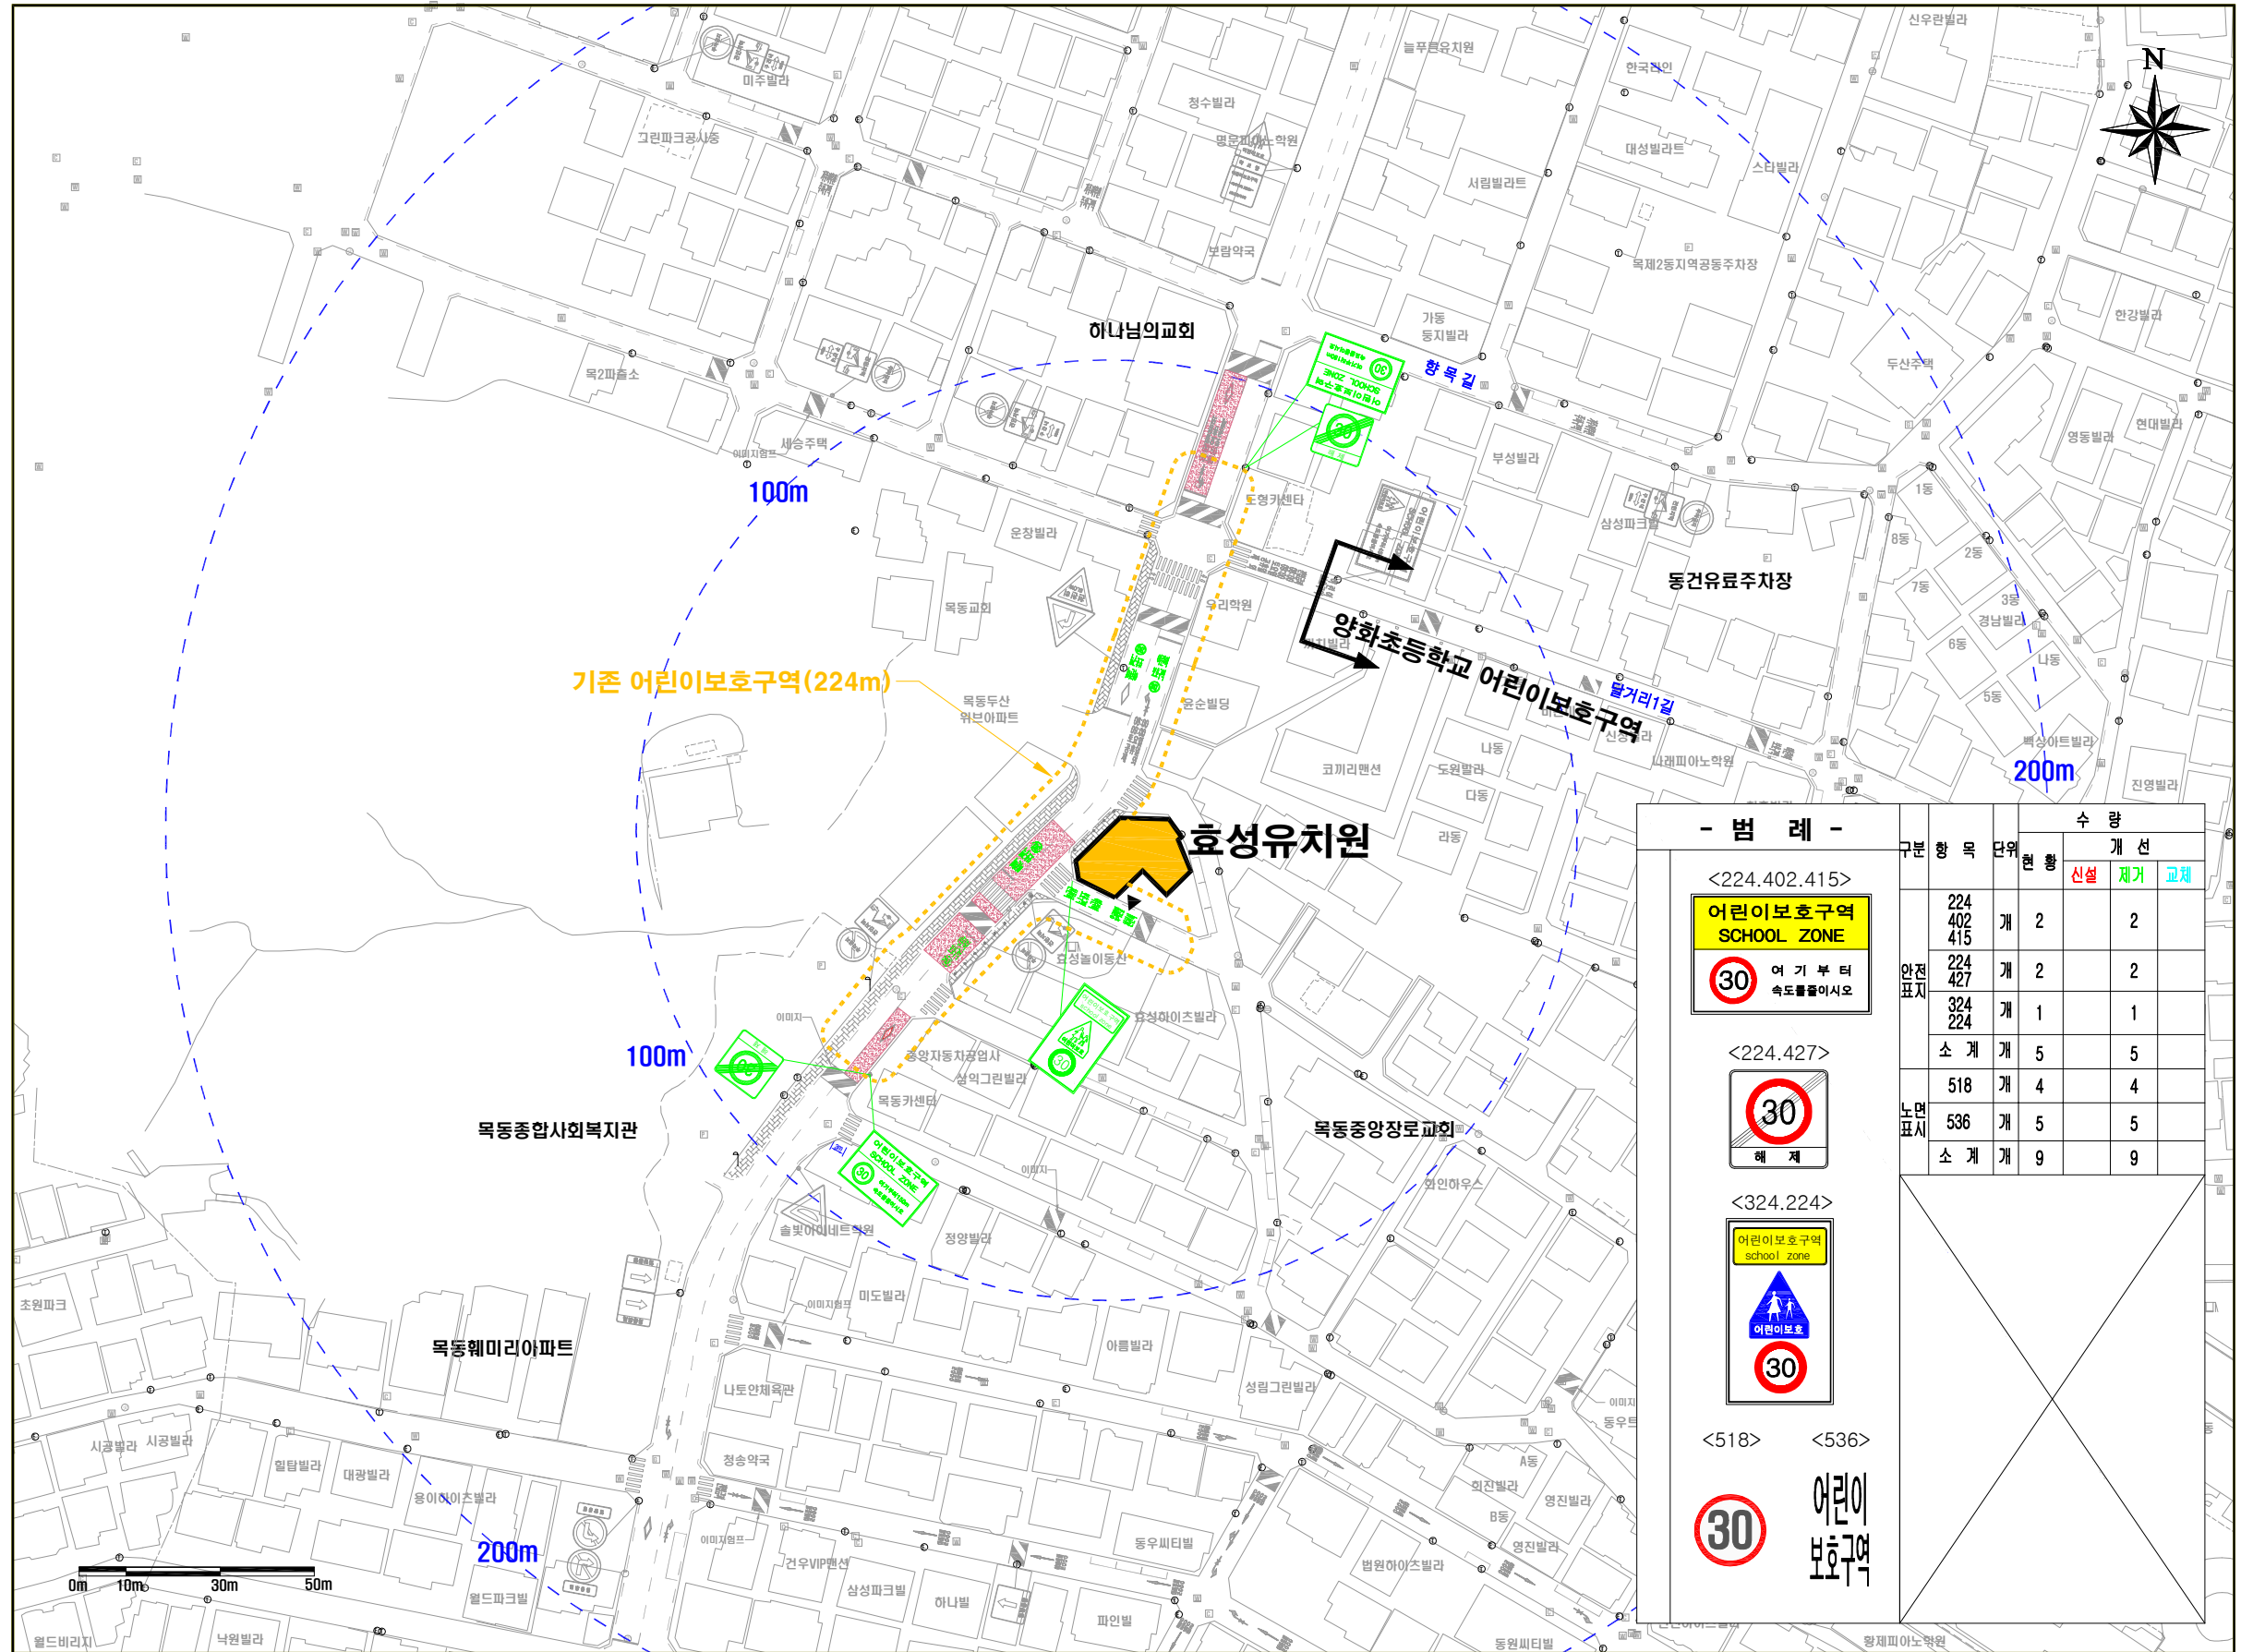

**- 범 례 -**

<224.402.415>  
**어린이보호구역 SCHOOL ZONE**  
 30 여기부터 속도감하시오

<224.427>  
 30 해 제

<324.224>  
**어린이보호구역 school zone**  
 어린이보호

<518> <536>  
 30 어린이 보호구역

구분	항 목	단위	현 황	수 량		
				신설	제거	교체
안전 표지	224.402.415	개	2	2		
	224.427	개	2	2		
	324.224	개	1		1	
	소 계	개	5		5	
노면 표지	518	개	4		4	
	536	개	5		5	
	소 계	개	9		9	