


○ 현재까지 사업시행 계획 인가된 기반시설(녹지) 조성계획도

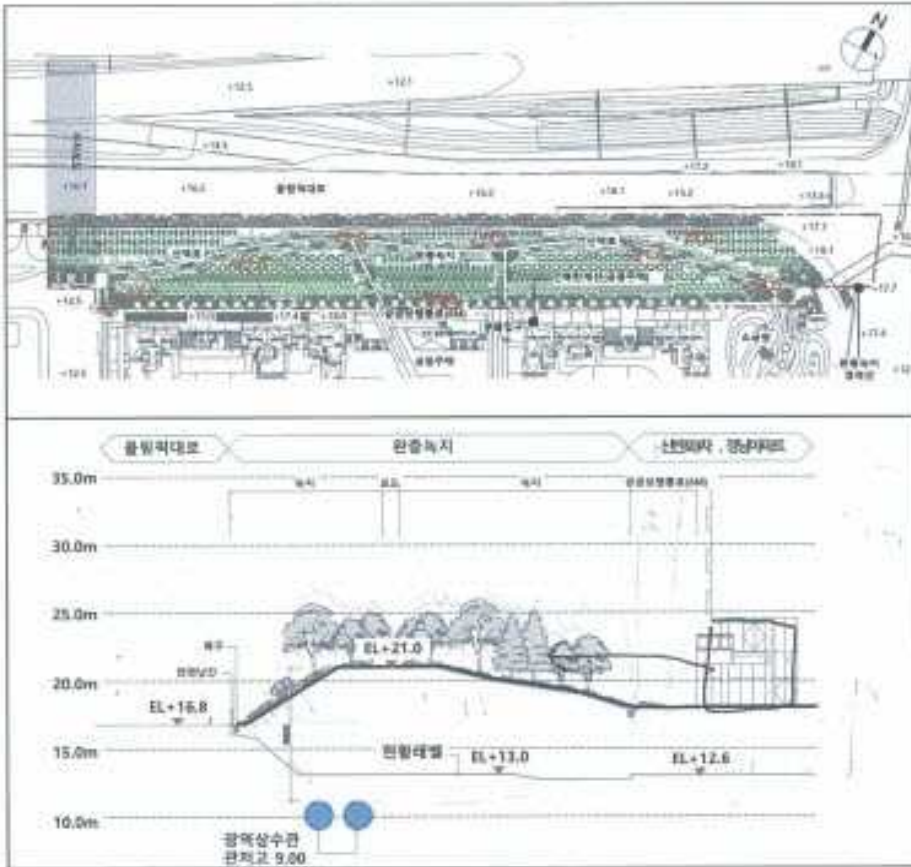

○ 사업시행 미 인가 및 임의 작성한 기반시설(녹지) 조성계획도
 ※ 기 인가된 사업시행 계획에 의거 재협의 필요

