

장위 재정비촉진지구 재정비촉진계획


경미한 변경 결정

- 장위1구역 -


2018. 12.




○ 도시계획시설 결정(기정)도

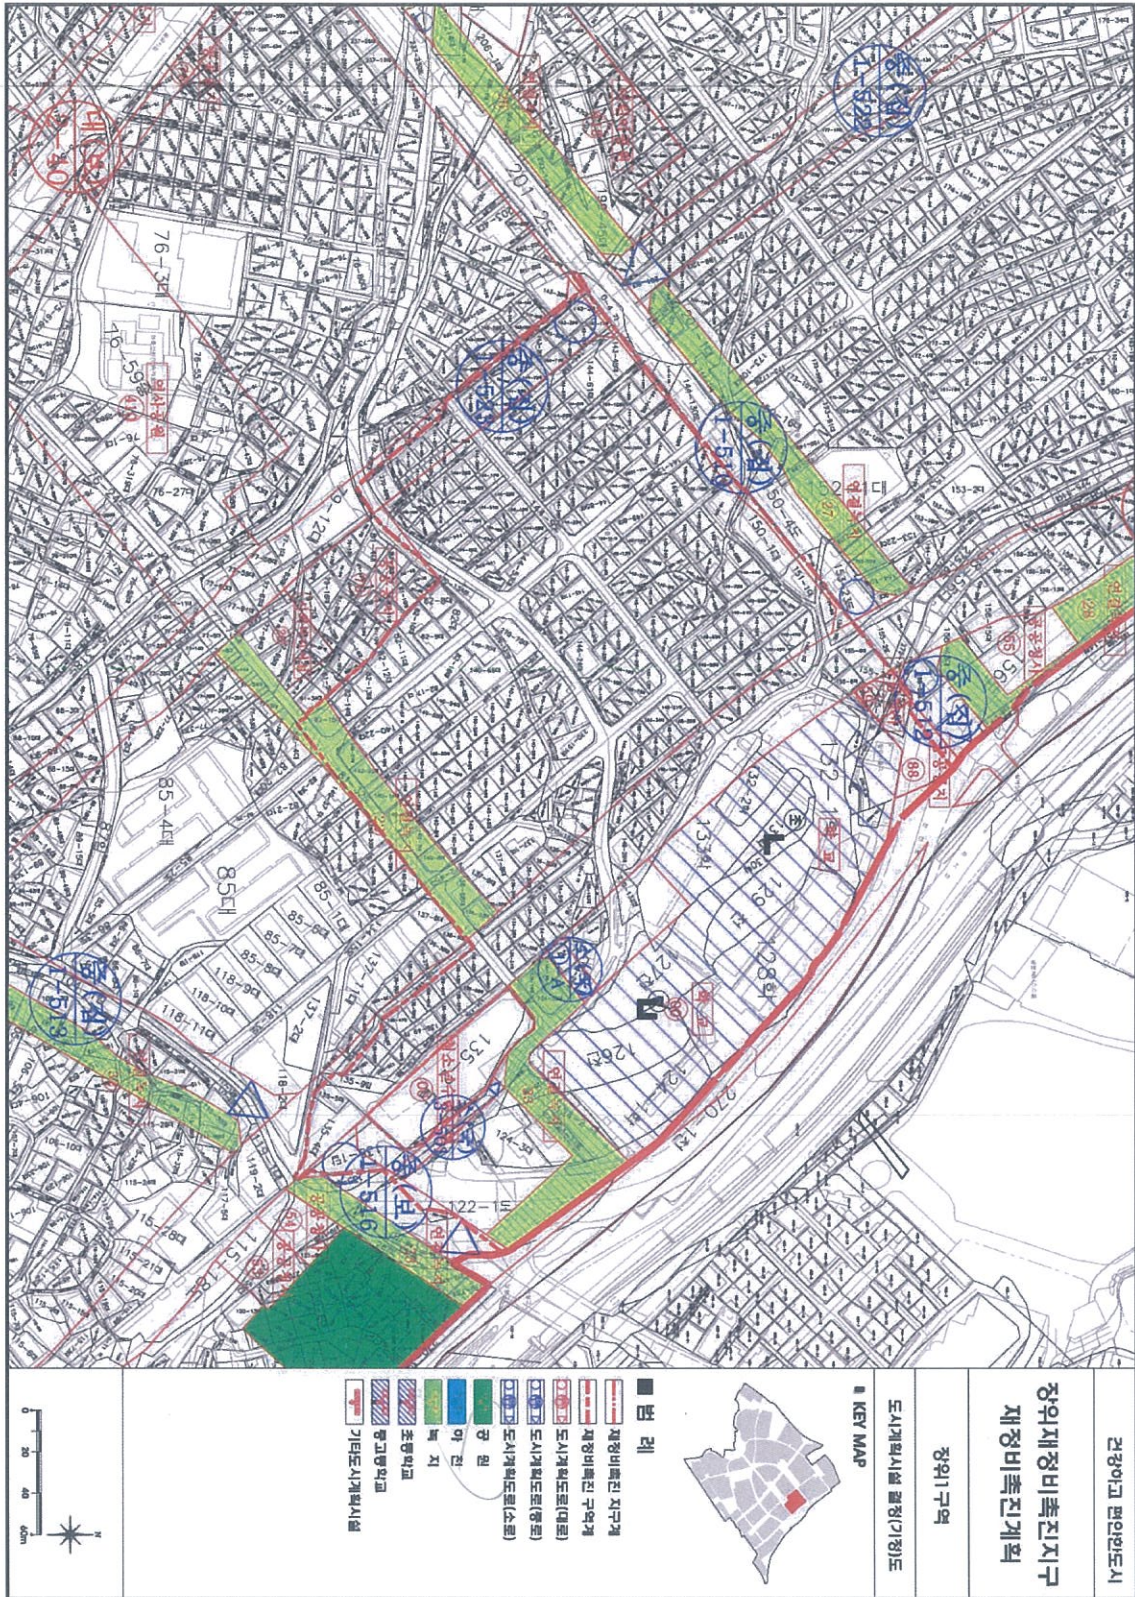

○ 도시계획시설 결정(변경)도

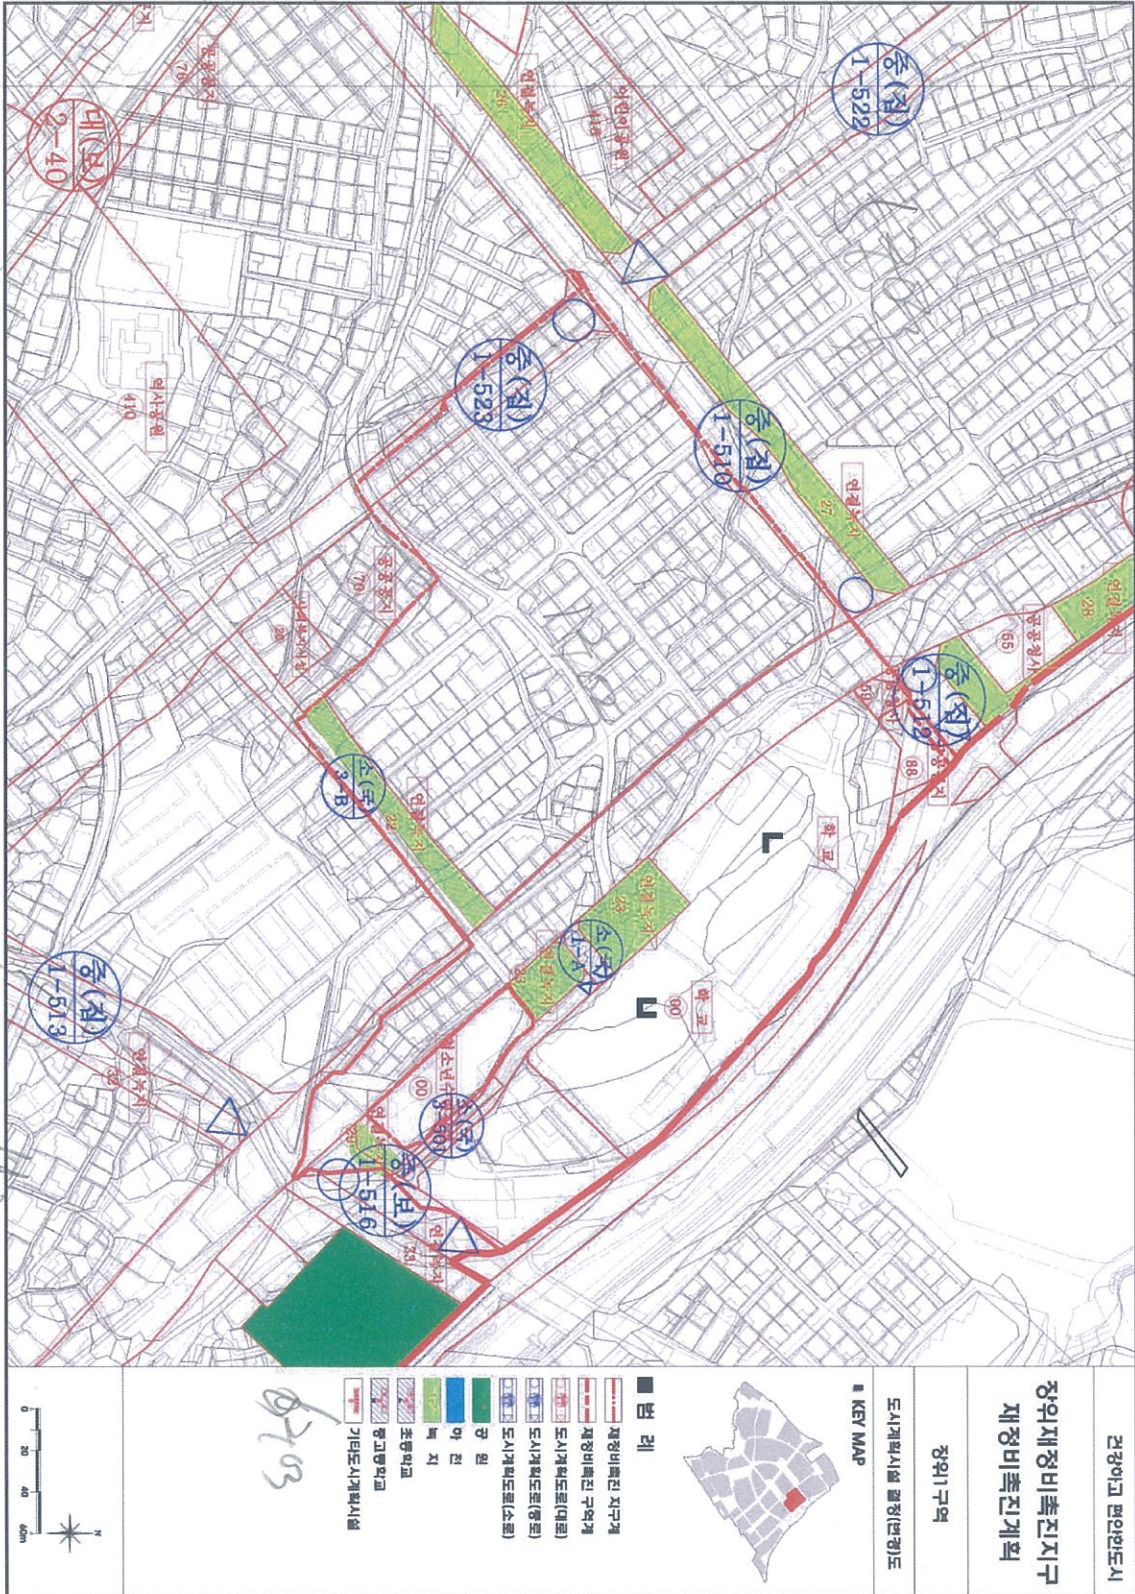

○ 재정비촉진계획 결정(기정)도

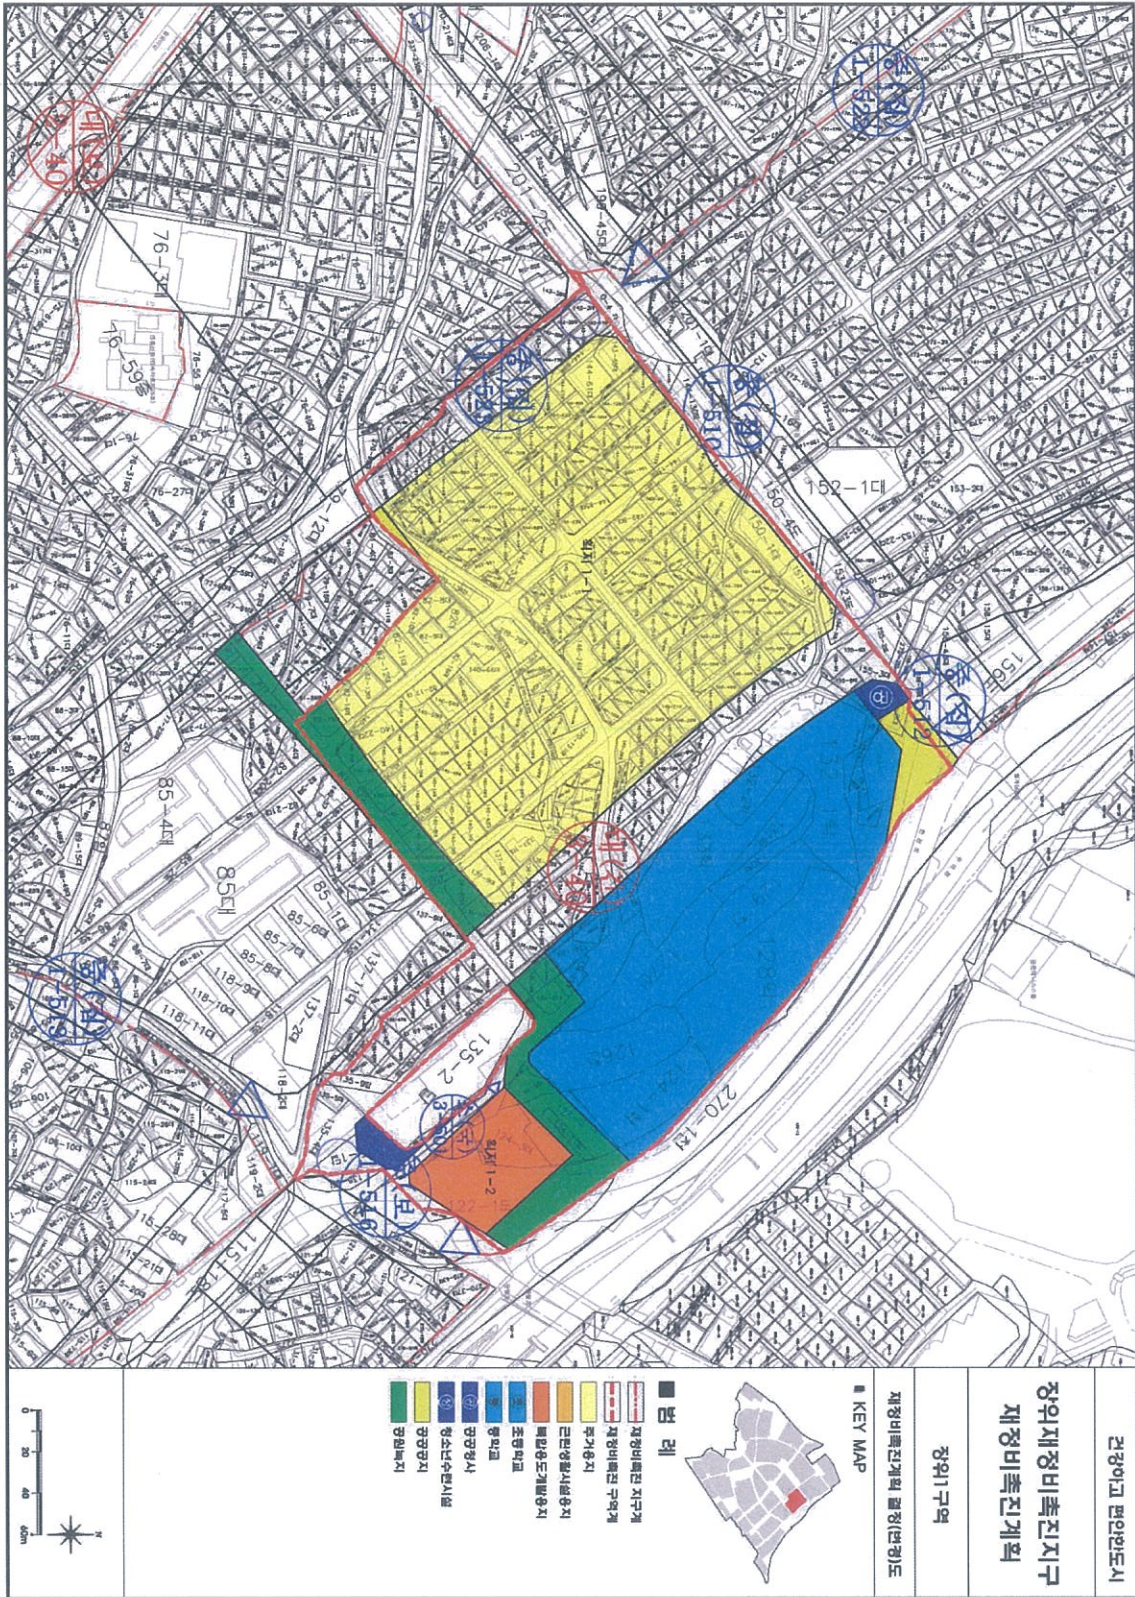

○ 재정비촉진계획 결정(변경)도

