

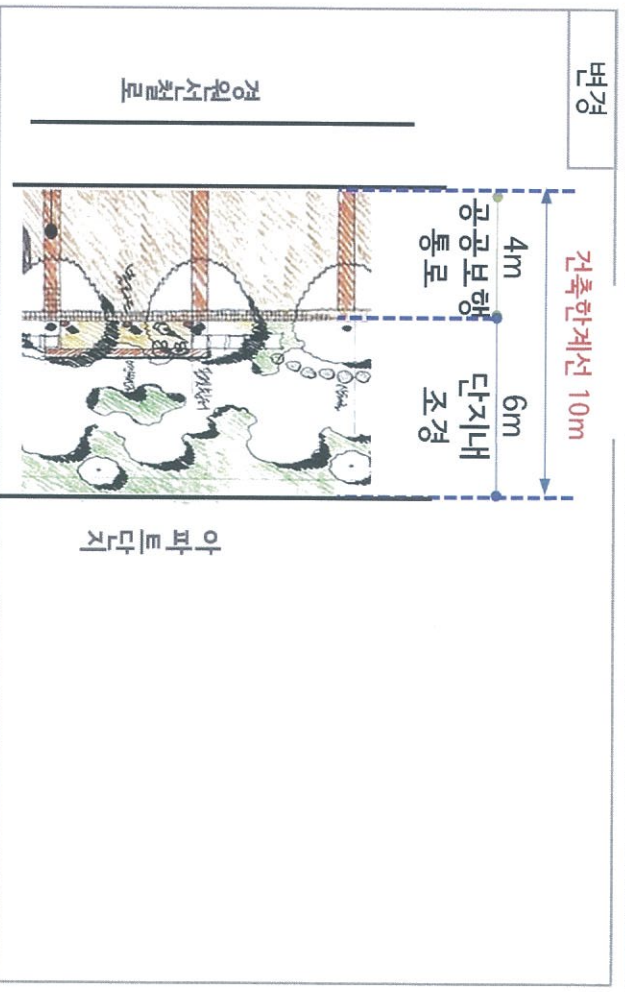
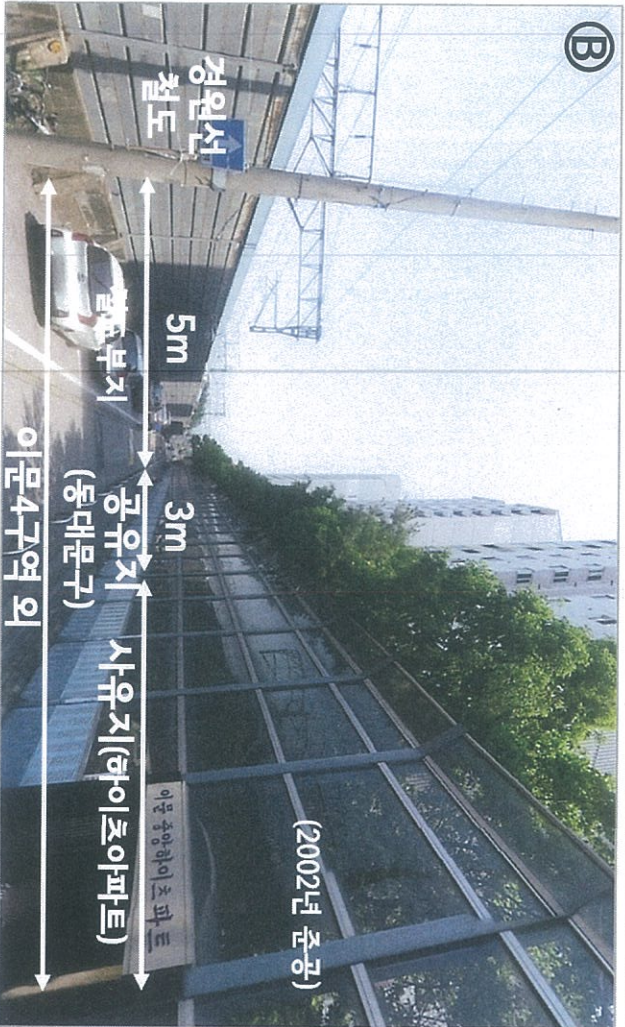


2 녹지_철도변 안충녹지 폐지 → 건축한계선 내 공공보행통로.단지내 조경

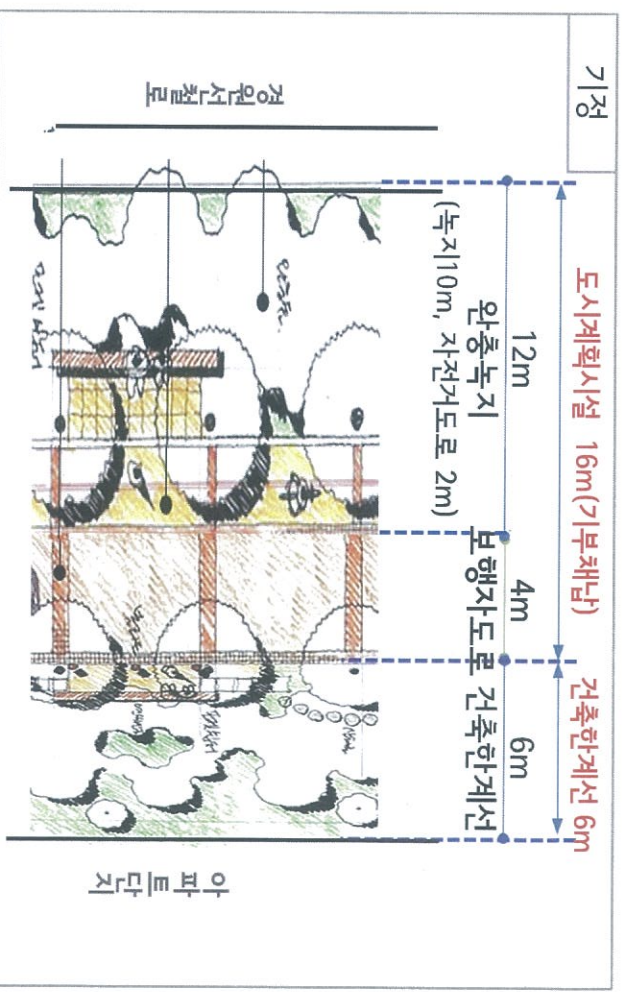


기반시설에 관한 사항_기정·변경

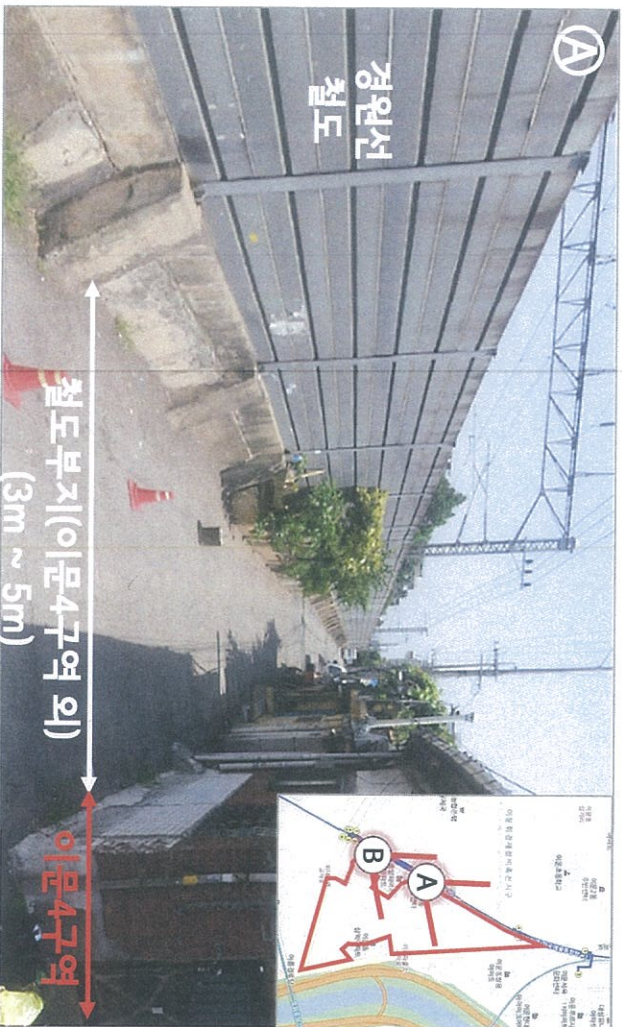

■ 지하차도구간(대로 2-A)

□ 기정

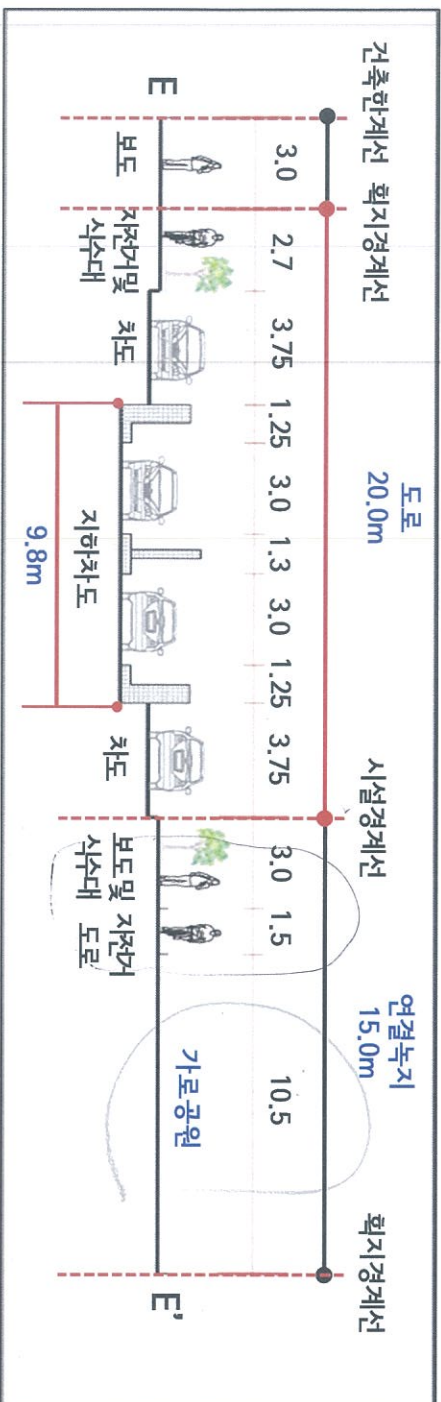

□ 변경(안)

