

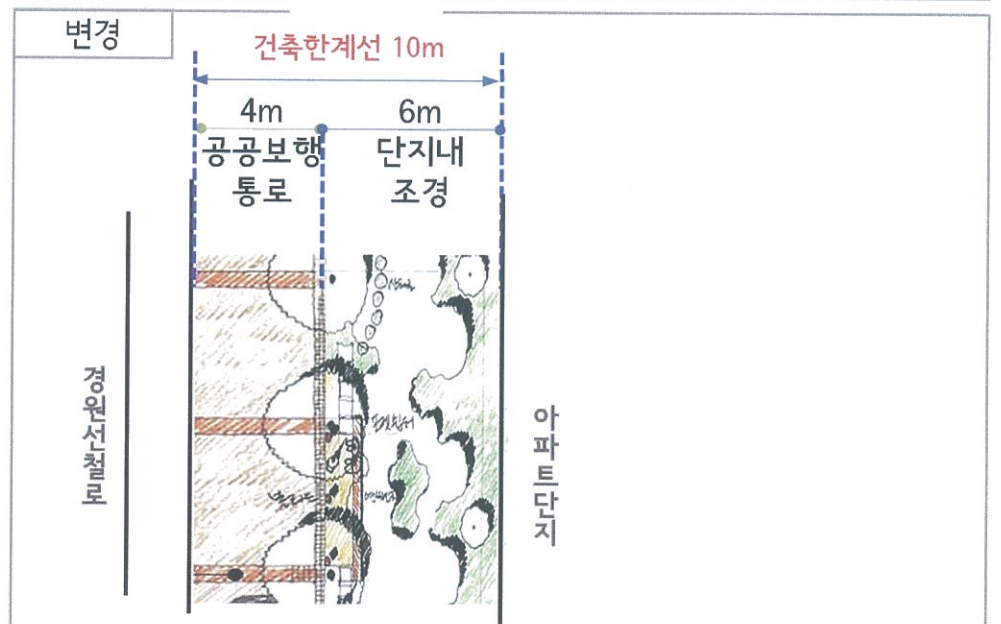
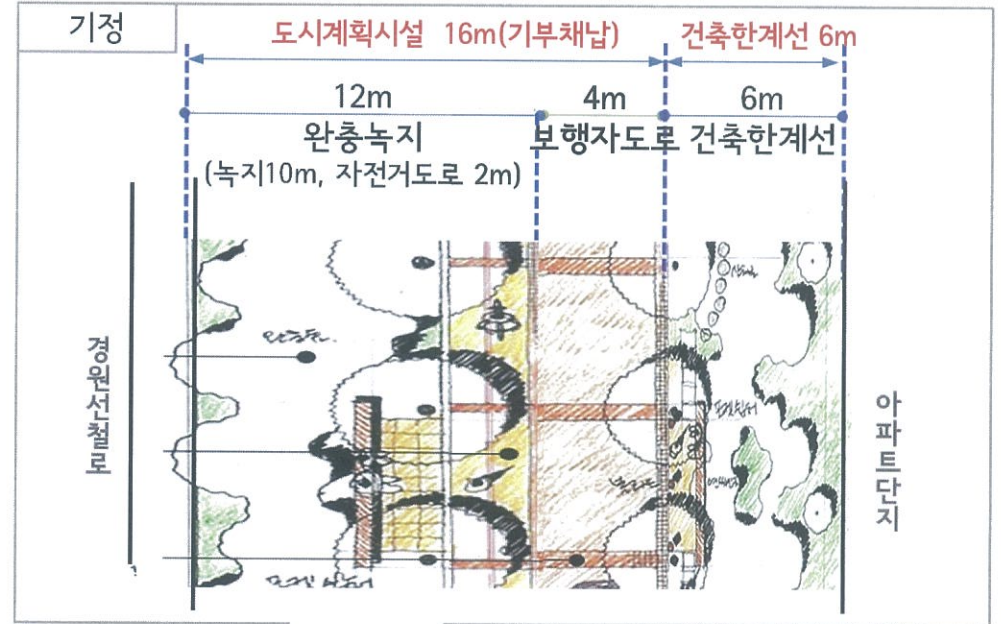


2 녹지_철도변 완충녹지 폐지 → 건축한계선 내 공공보행통로·단지내 조경

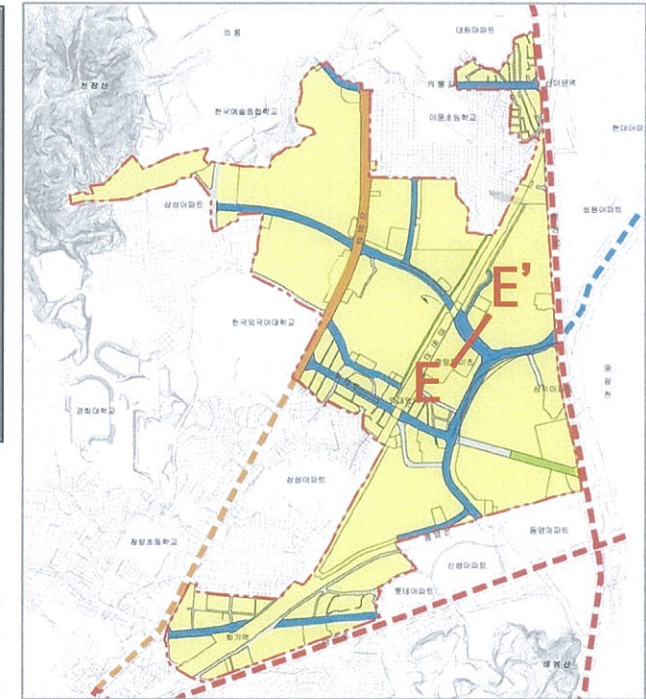


■ 지하차도구간(대로 2-A)

▣ 기정

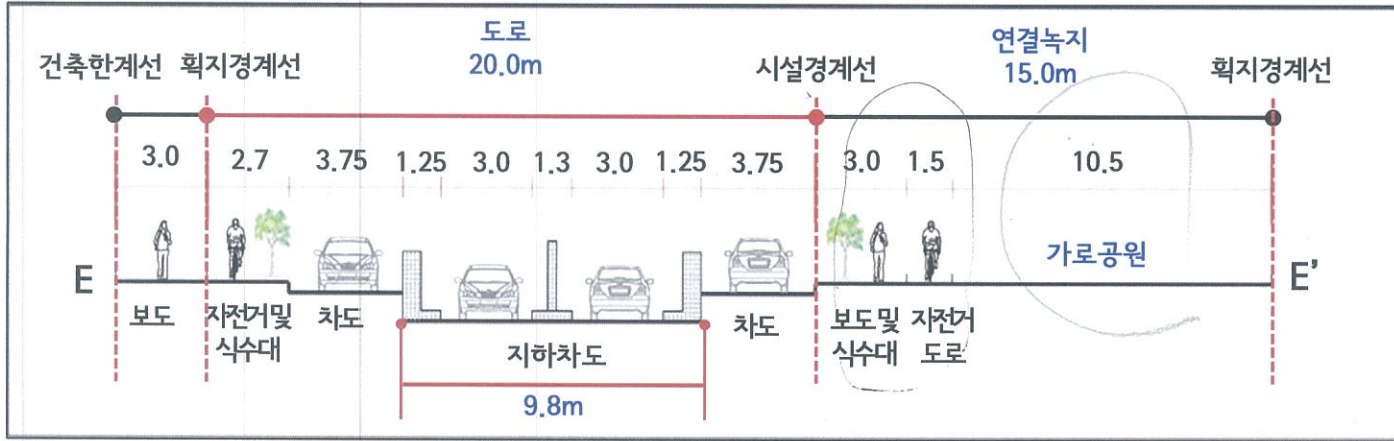



▣ 변경(안)

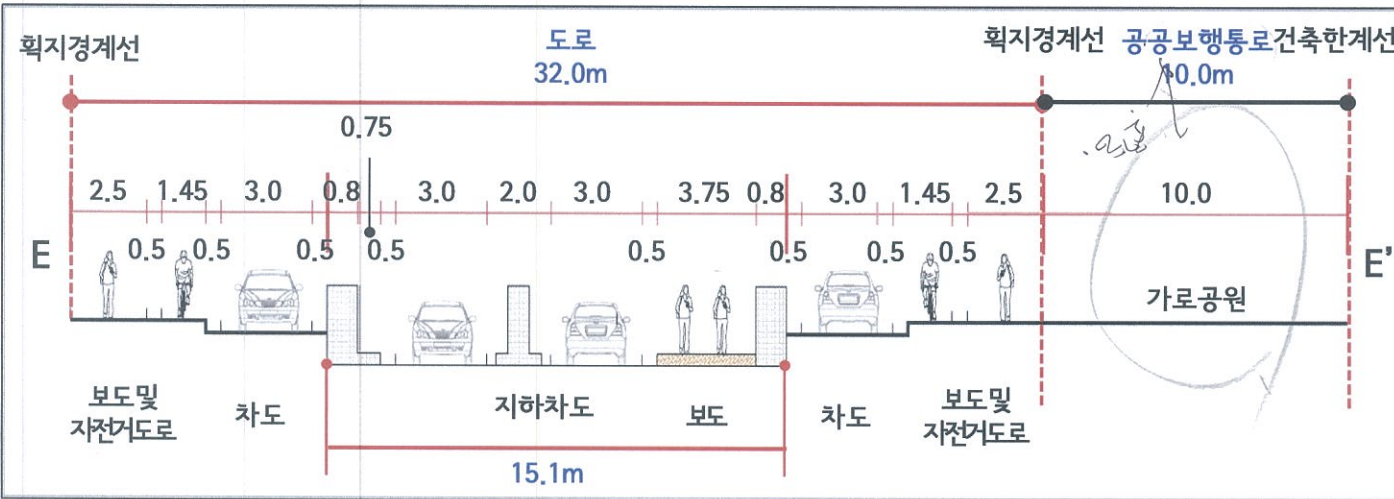


기반시설에 관한 사항_기정·변경

■ 지구순환가로(종로 1-434)

▣ 기정

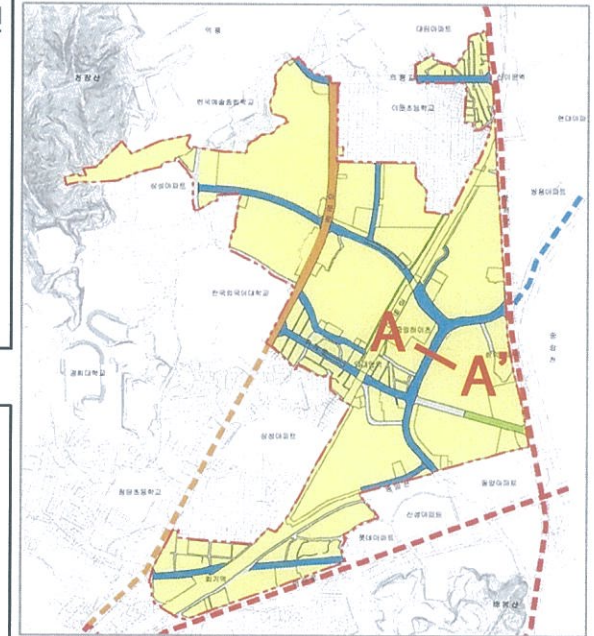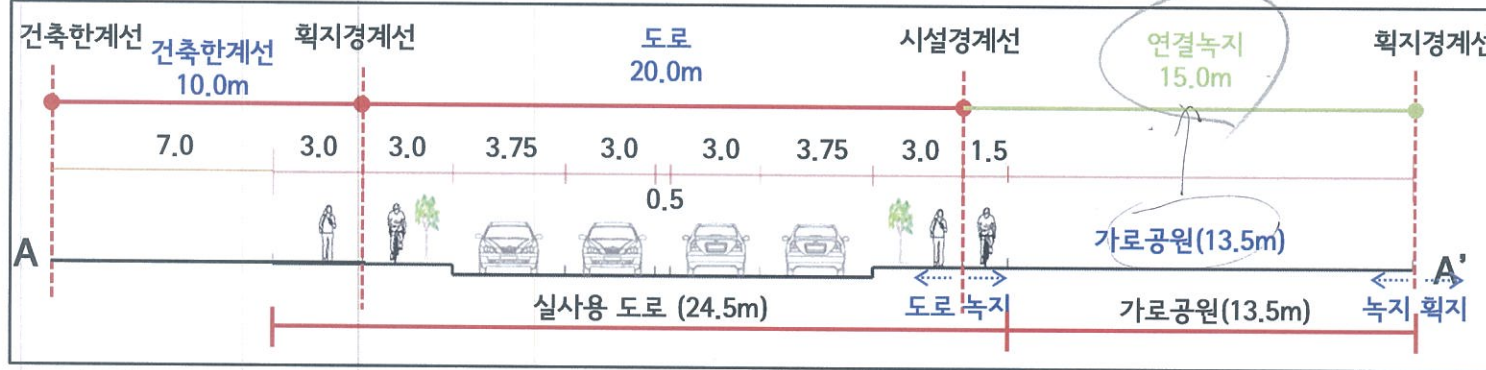

▣ 시·합동회의(안)

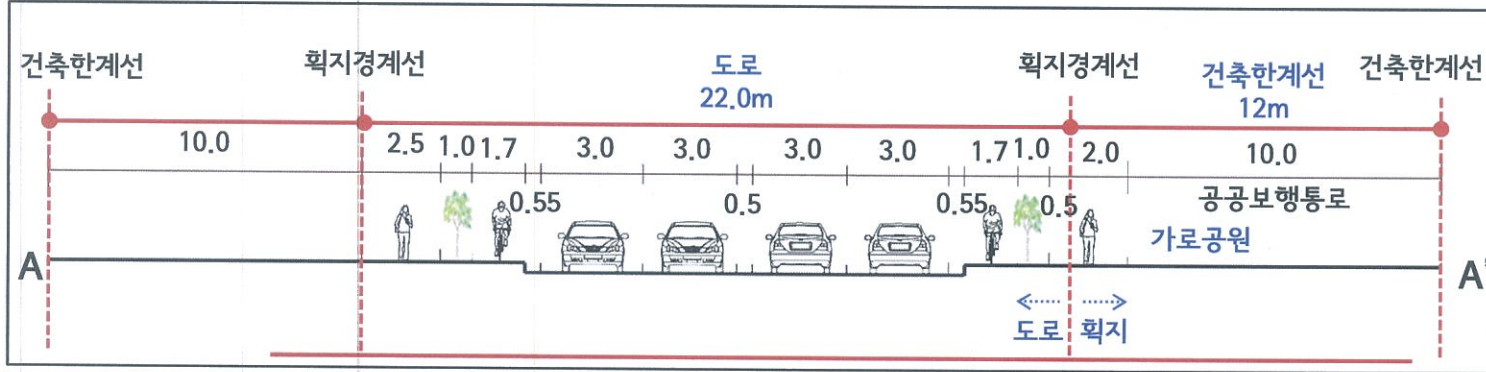

▣ 금회(안) : 회경2·3구역과 정합성 유지

