
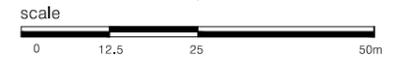
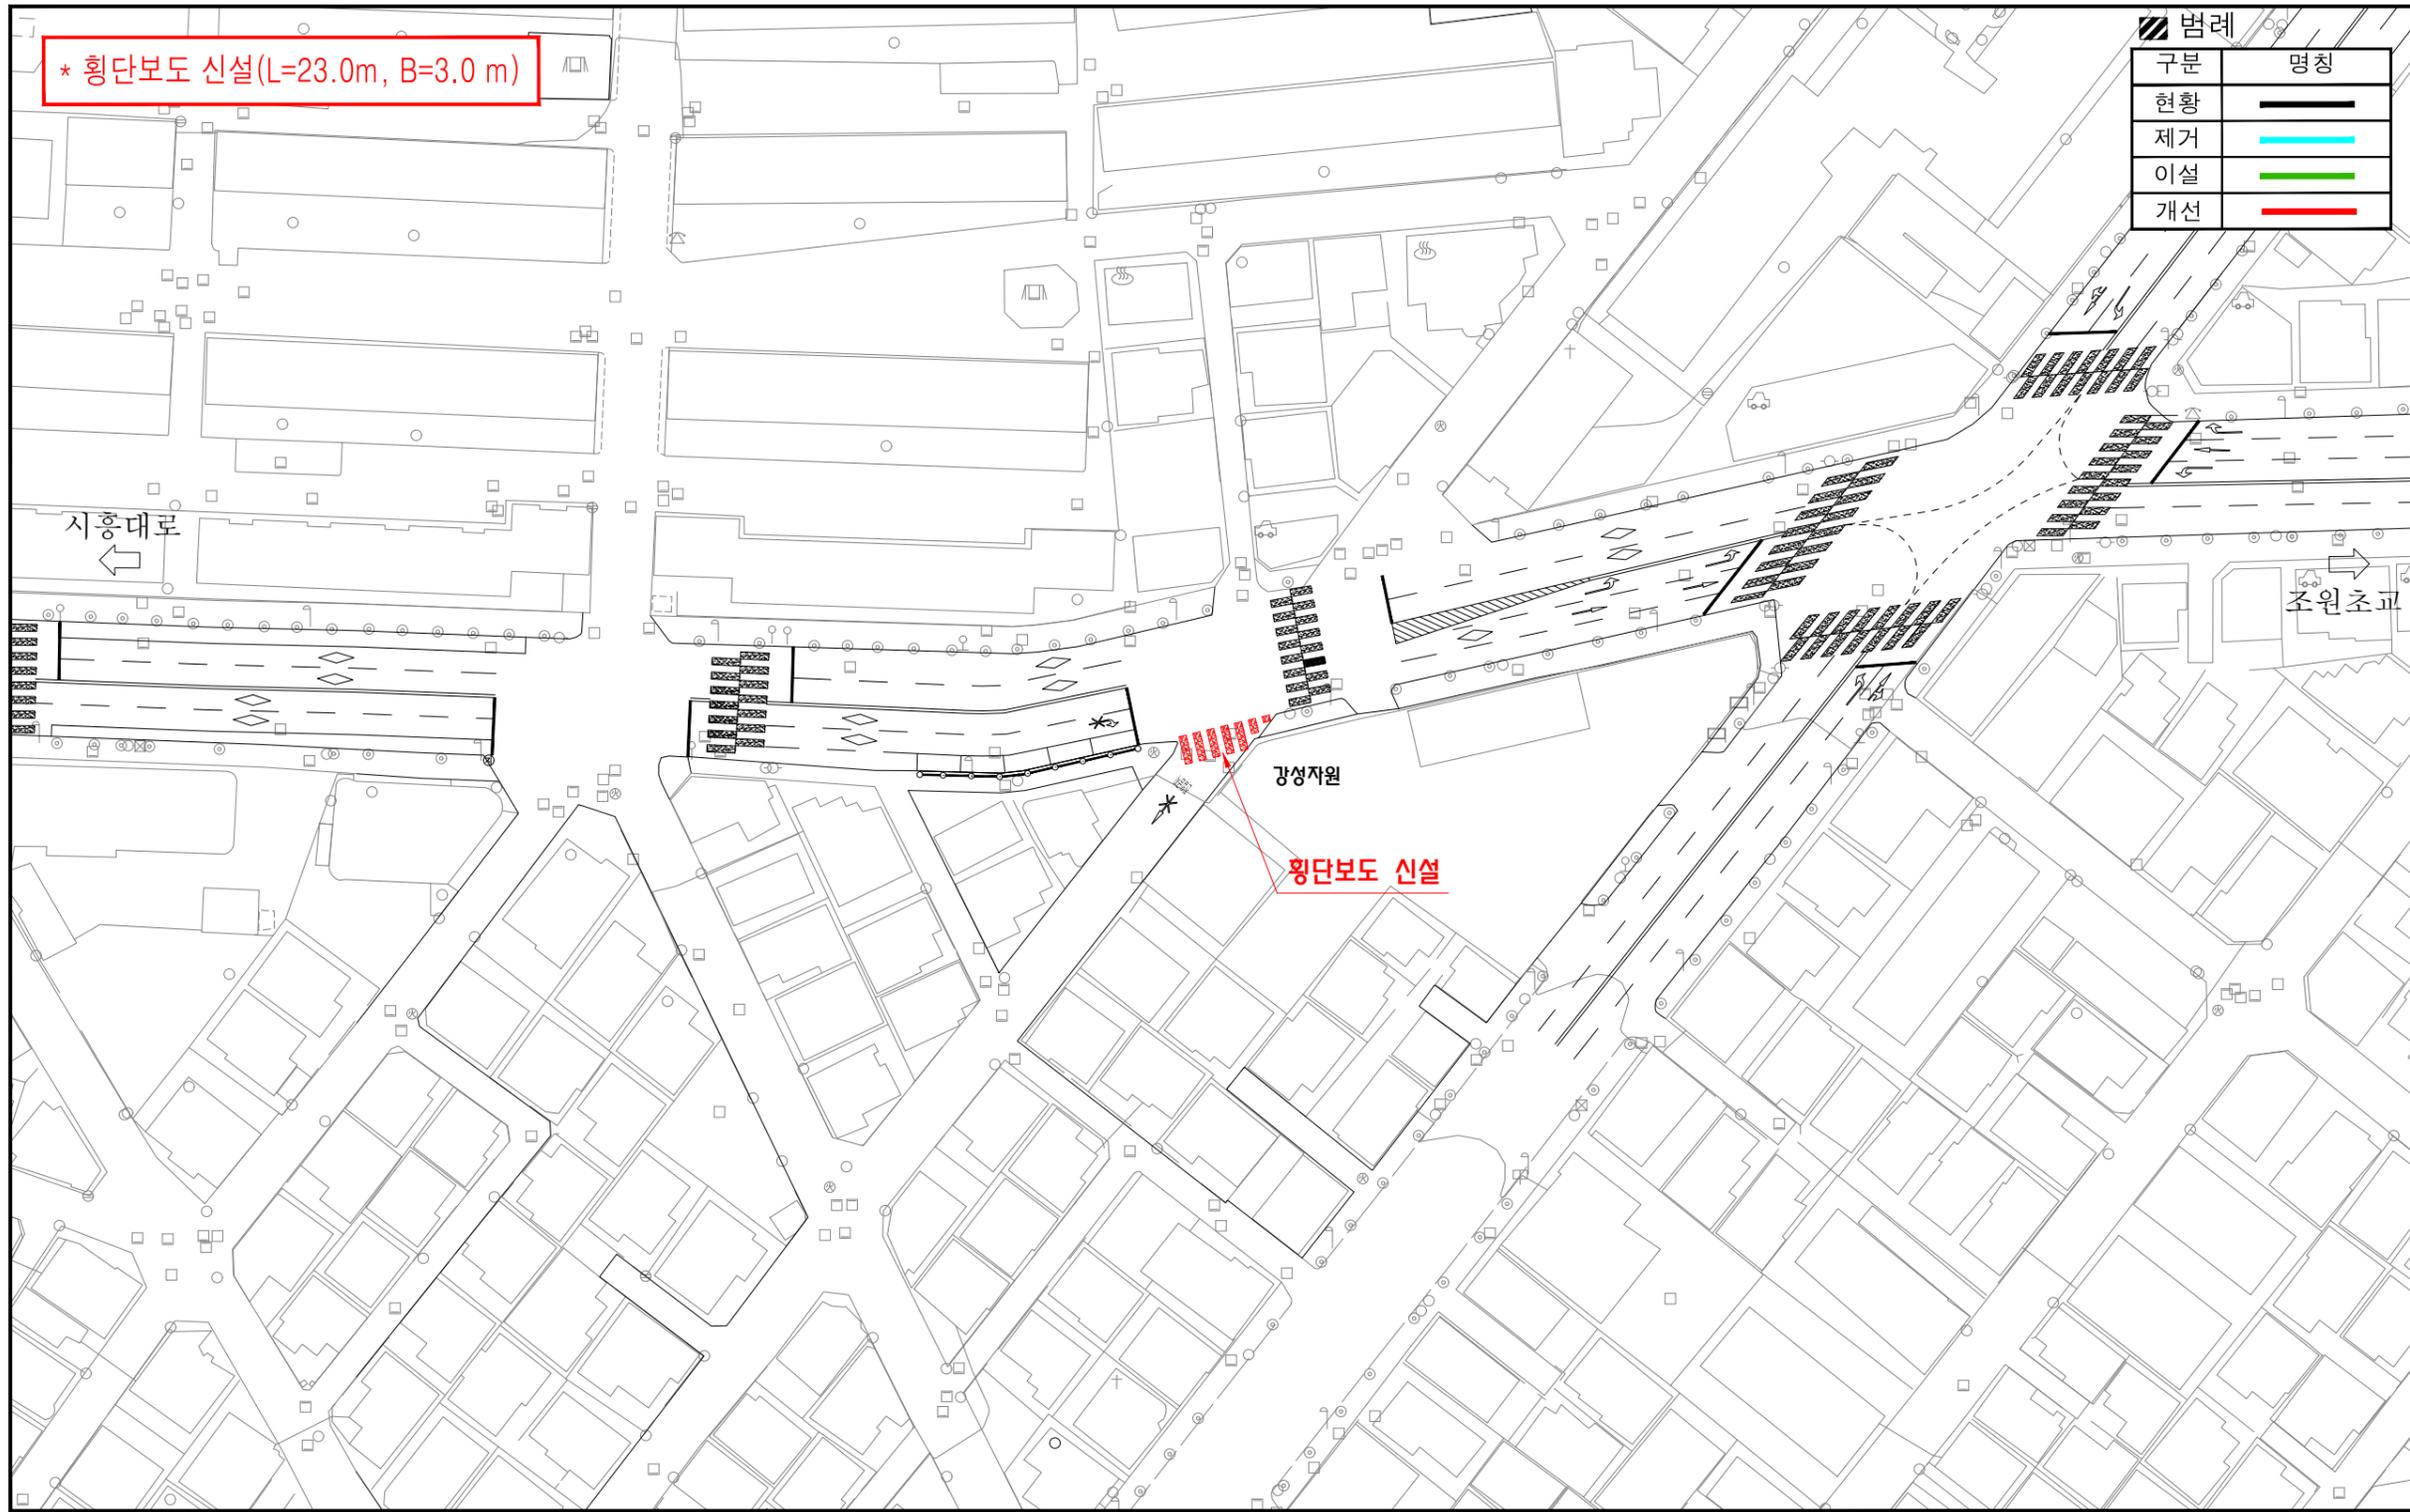


조원로 38(강성자원) (현황+개선)

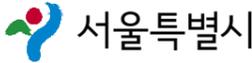

 서울특별시	고물상 주변 횡단보도 설치	조원로 38(강성자원) (현황+개선)	 (주)도화엔지니어링	승인	심사	설계	제도	일자	축척	일련번호
				김영규	김정찬	윤지환	손수경	2018. 06	1/1000	4