


# 어린이보호구역

## 현황 및 개선안도

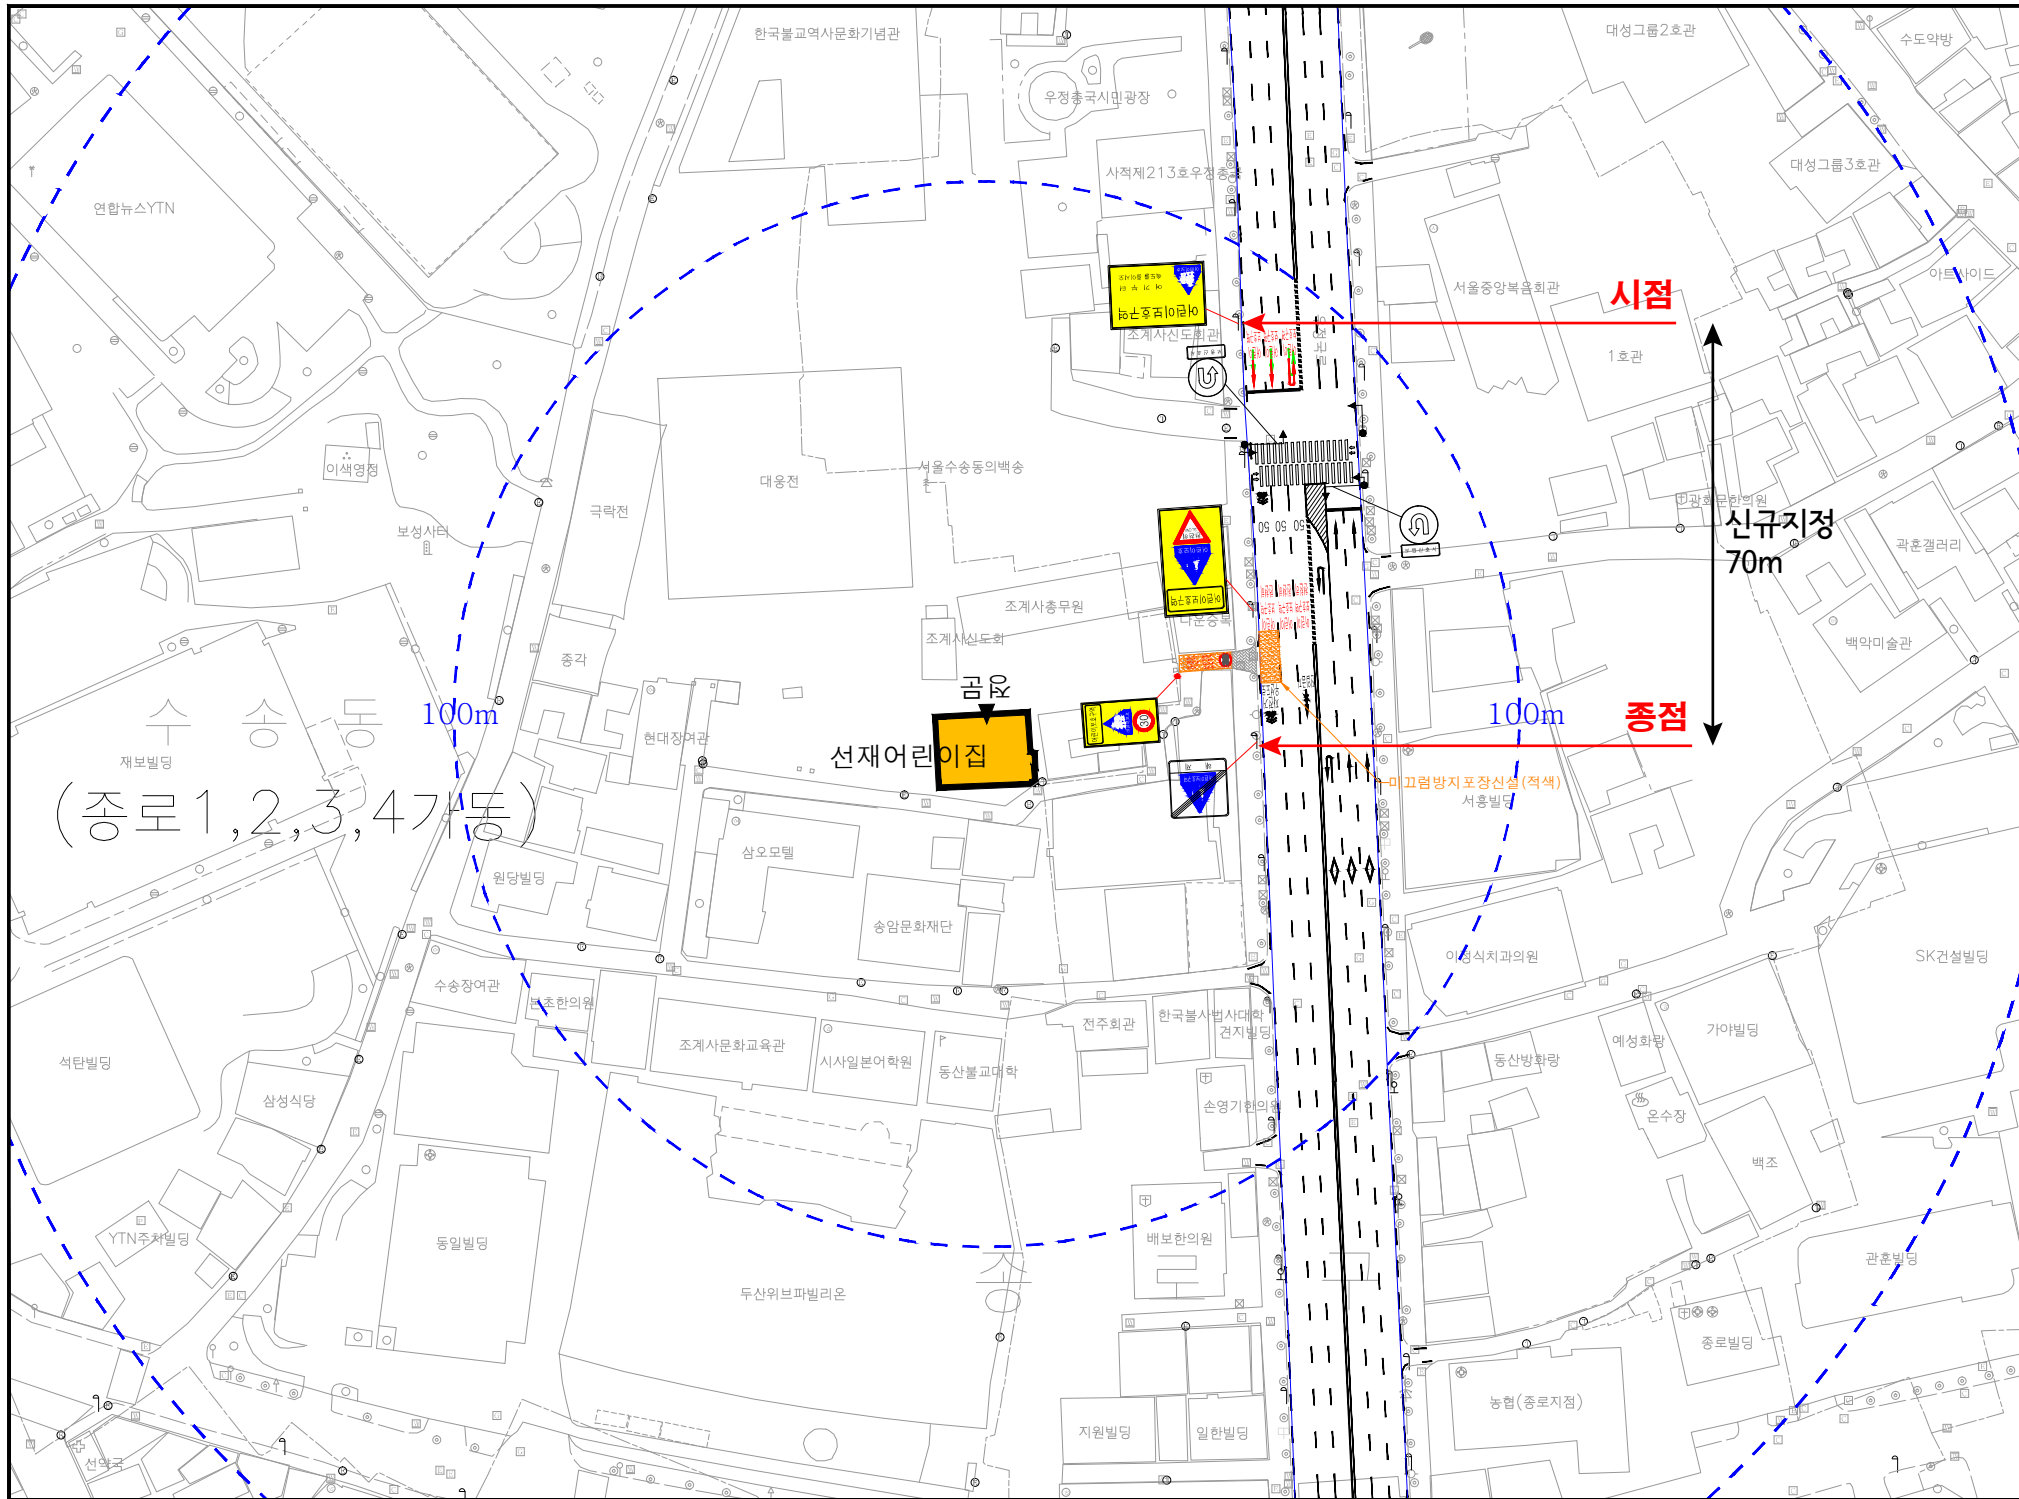

시설명	선재어린이집 (서울시 종로구 우정국로 51-4)
-----	----------------------------



- 범례 -		구분	항목	단위	수 량													
					현황	개 선												
현황 - 검정색		구분	항목	단위	현황	신설	교체	제거										
신설 - 빨강색						신호등	개소	1										
교체 - 하늘색						신호등	개소	1										
제거 - 초록색		신호등	개소	2	4													
안	전	표	지	및	노	면	표	시	<324.402.415> 어린이보호구역 	132	개							
									129	개								
									218	개								
									219	개								
									224	개								
									227	개								
									311	개	1							
									324	개								
									326	개								
									327	개								
안	전	표	지	및	노	면	표	시	<324.224> 어린이보호구역 	407	개	1						
									418	개								
									427	개								
									428	개								
									429	개								
									<통합표지>					324	개			
														402	개	1		
														415	개			
														224	개			
														427	개			
안	전	표	지	및	노	면	표	시	<324.218> 어린이보호구역 	324	개	1						
									218	개								
									428	개								
									219	개								
									428	개								
									324	개	1							
									226	개								
									324	개	1							
									224	개								
									소 계	개	5	14	3					
안	전	표	지	및	노	면	표	시	<224.427> 	517	개	3						
									518	개	1							
									519	개	3							
									521	개								
									523	개								
									535-2	개	2							
									536-536-3	개	7							
									510-514	개								
									537-543	개	3		3					
									소 계	개		20						
안	전	표	지	및	노	면	표	시	<518> 	과속방지턱	개							
									<536> 어린이보호구역	이미지킴프	개							
										방호울타리	M							
										미끄럼방지포장	M	20						

(현장조사일 : 2019년 09월)

