
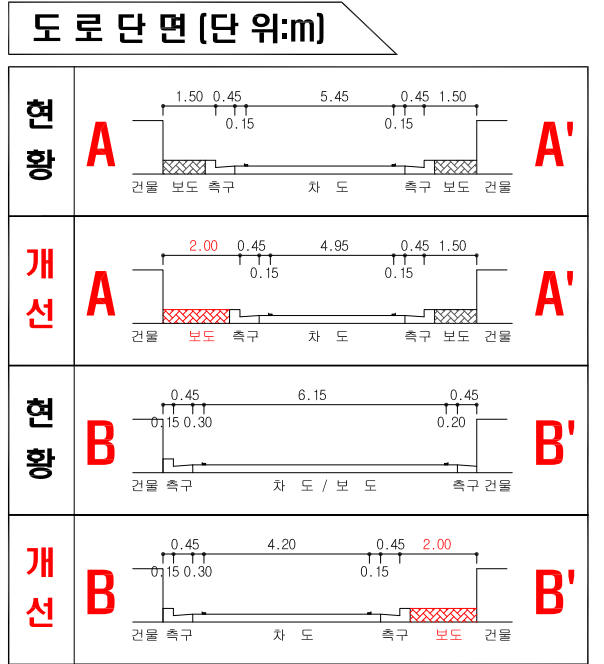


# 규 제 도 (종암 초등학교)

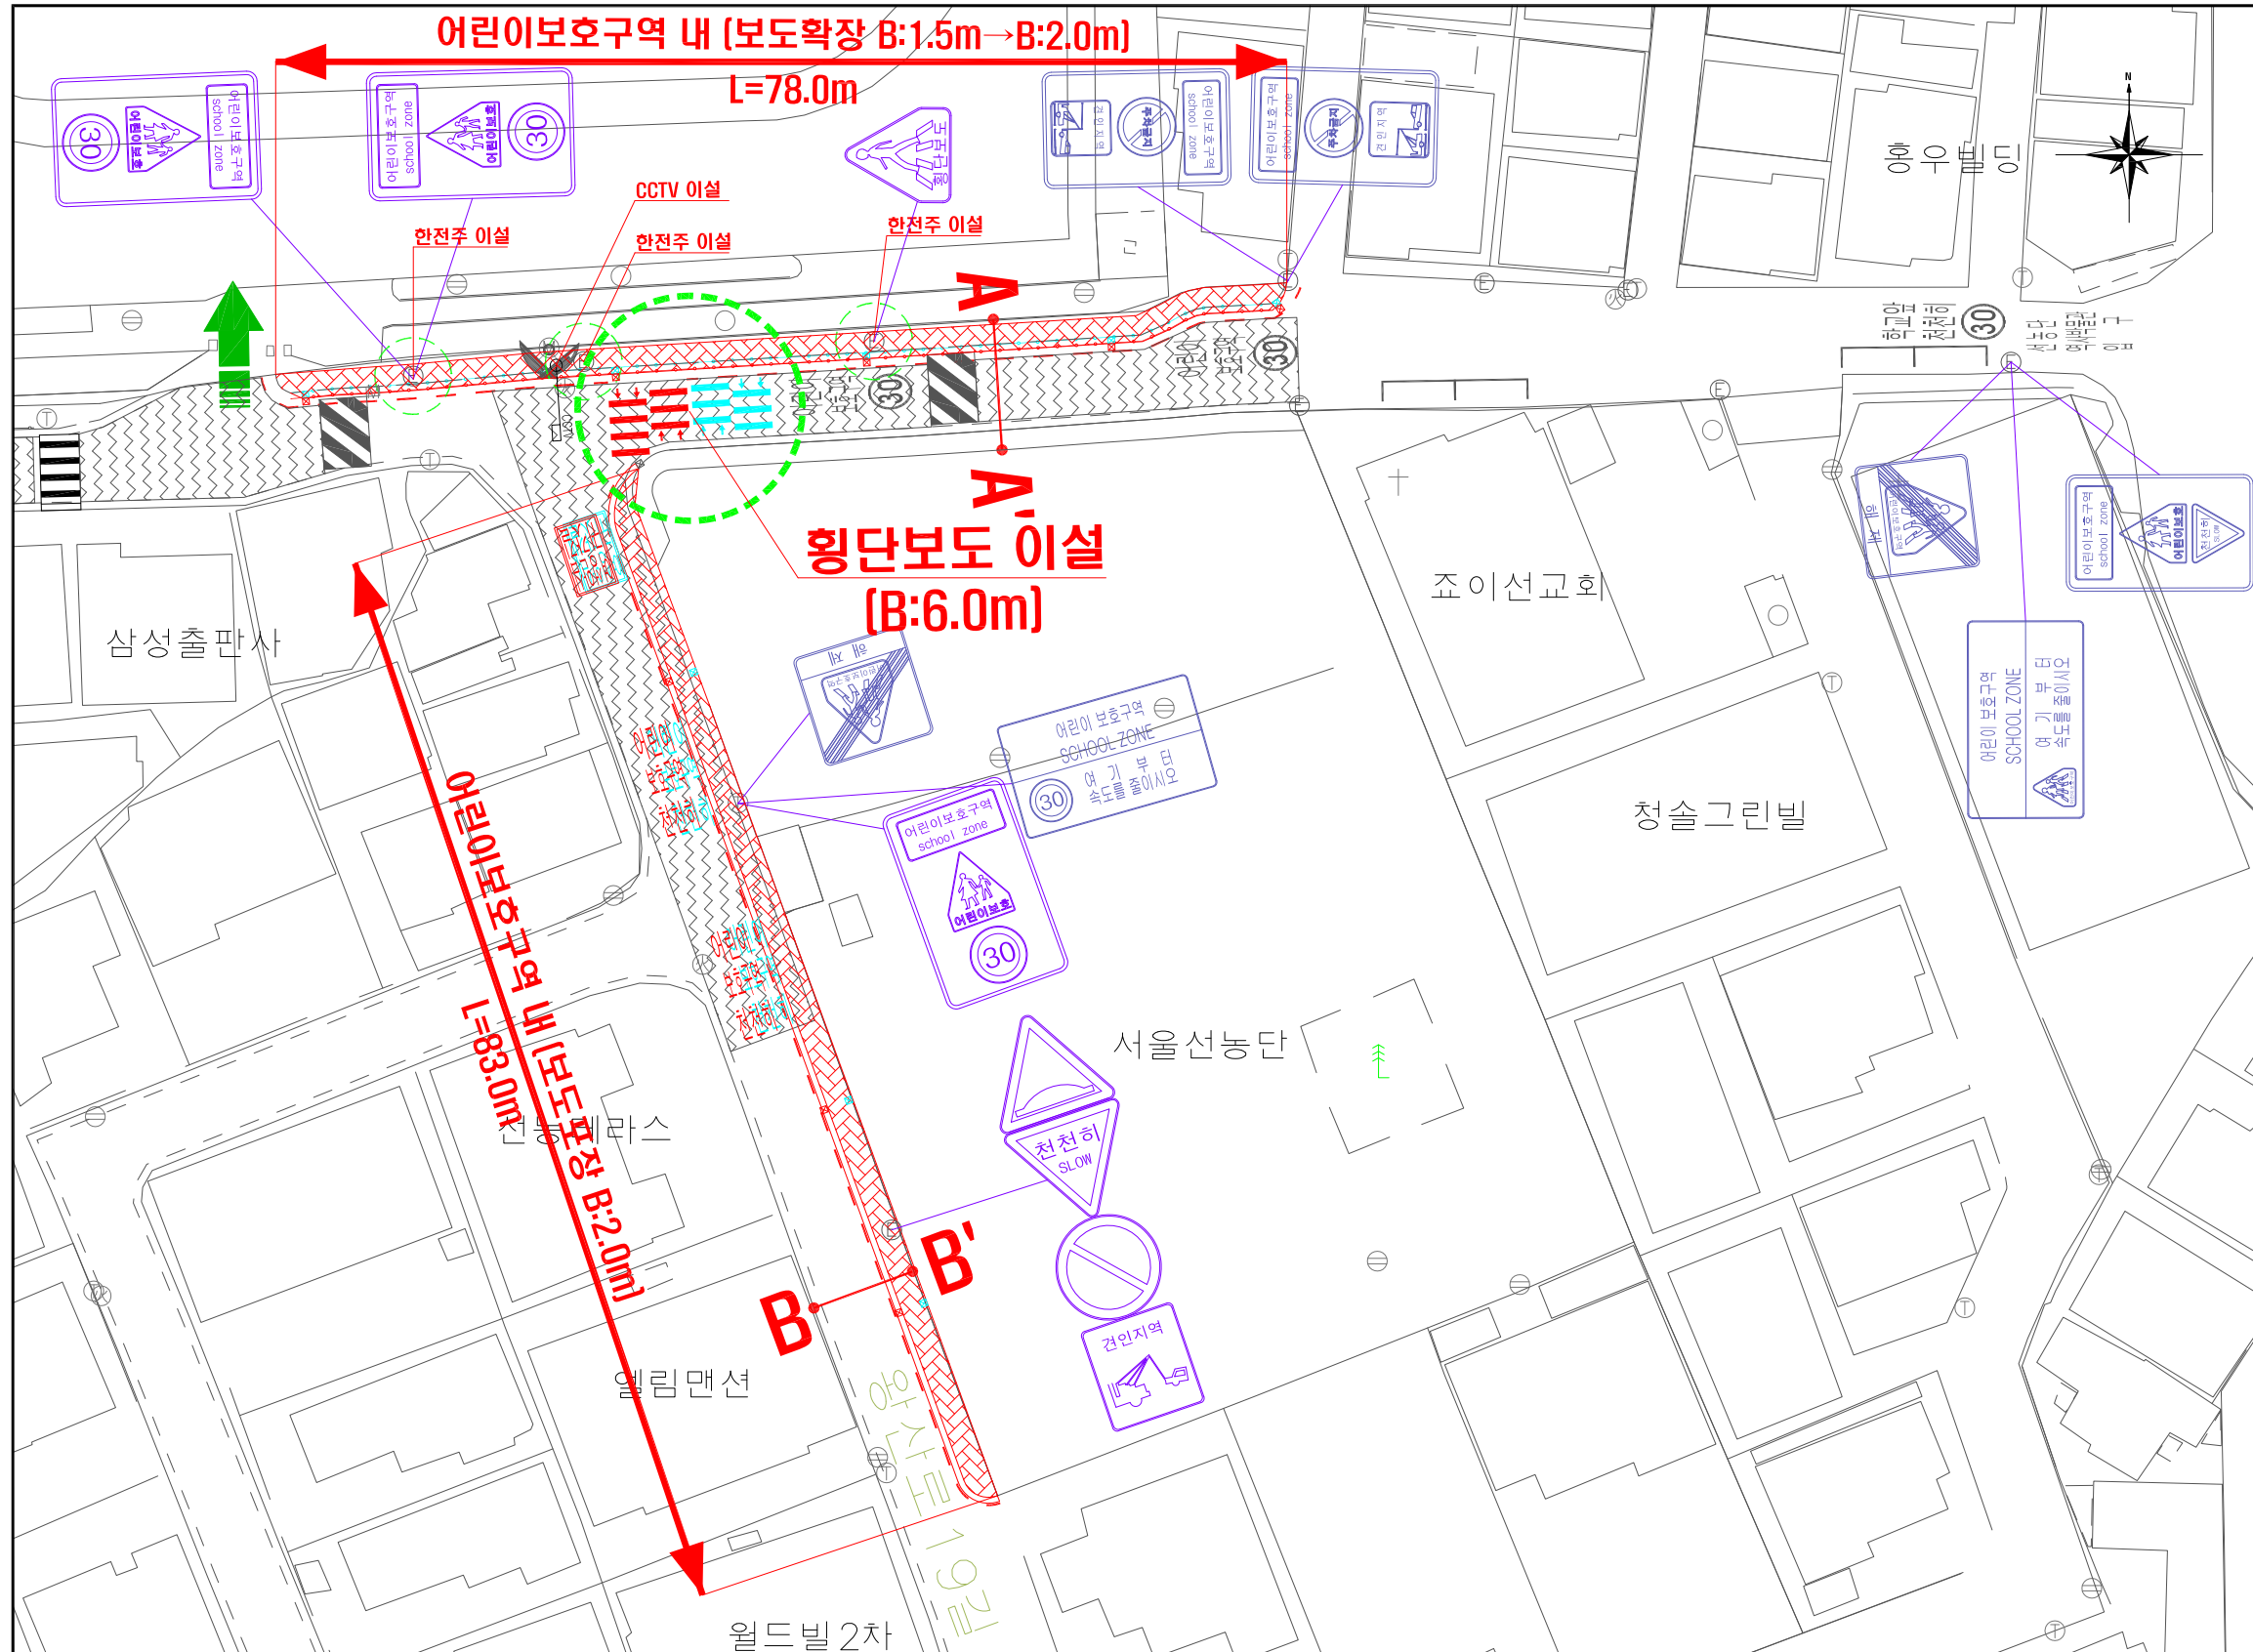

### 개선 방안

교 통		토 목		
통합 표지판	-	임프식 횡단보도	-	
교통 표지판	-	도막식 포장	-	
노 보 도	신 설	1	미끄럼방지포장(흑색-일반)	
	재도색	-	보도포장	314.0㎡
표 시	어린이 보호구역	-	노면평삭 및 재포장(아스콘)	
	30	-	방호울타리(메세영)	
표 지 판	주차금지구역	-	방호울타리(개방형)	75.0m
	지그재그자선	-	과속방지턱(원호형)	
표 지 판		CCTV 이설	1 EA	
		안전주 이설	2 EA	
		전신주용 디자인시트 (어린이보호구역)	-	

### 범 례

구 분	내 용
존 치	교통 표지판
신 설	보도포장

