


어린이보호구역 현황 및 개선안도

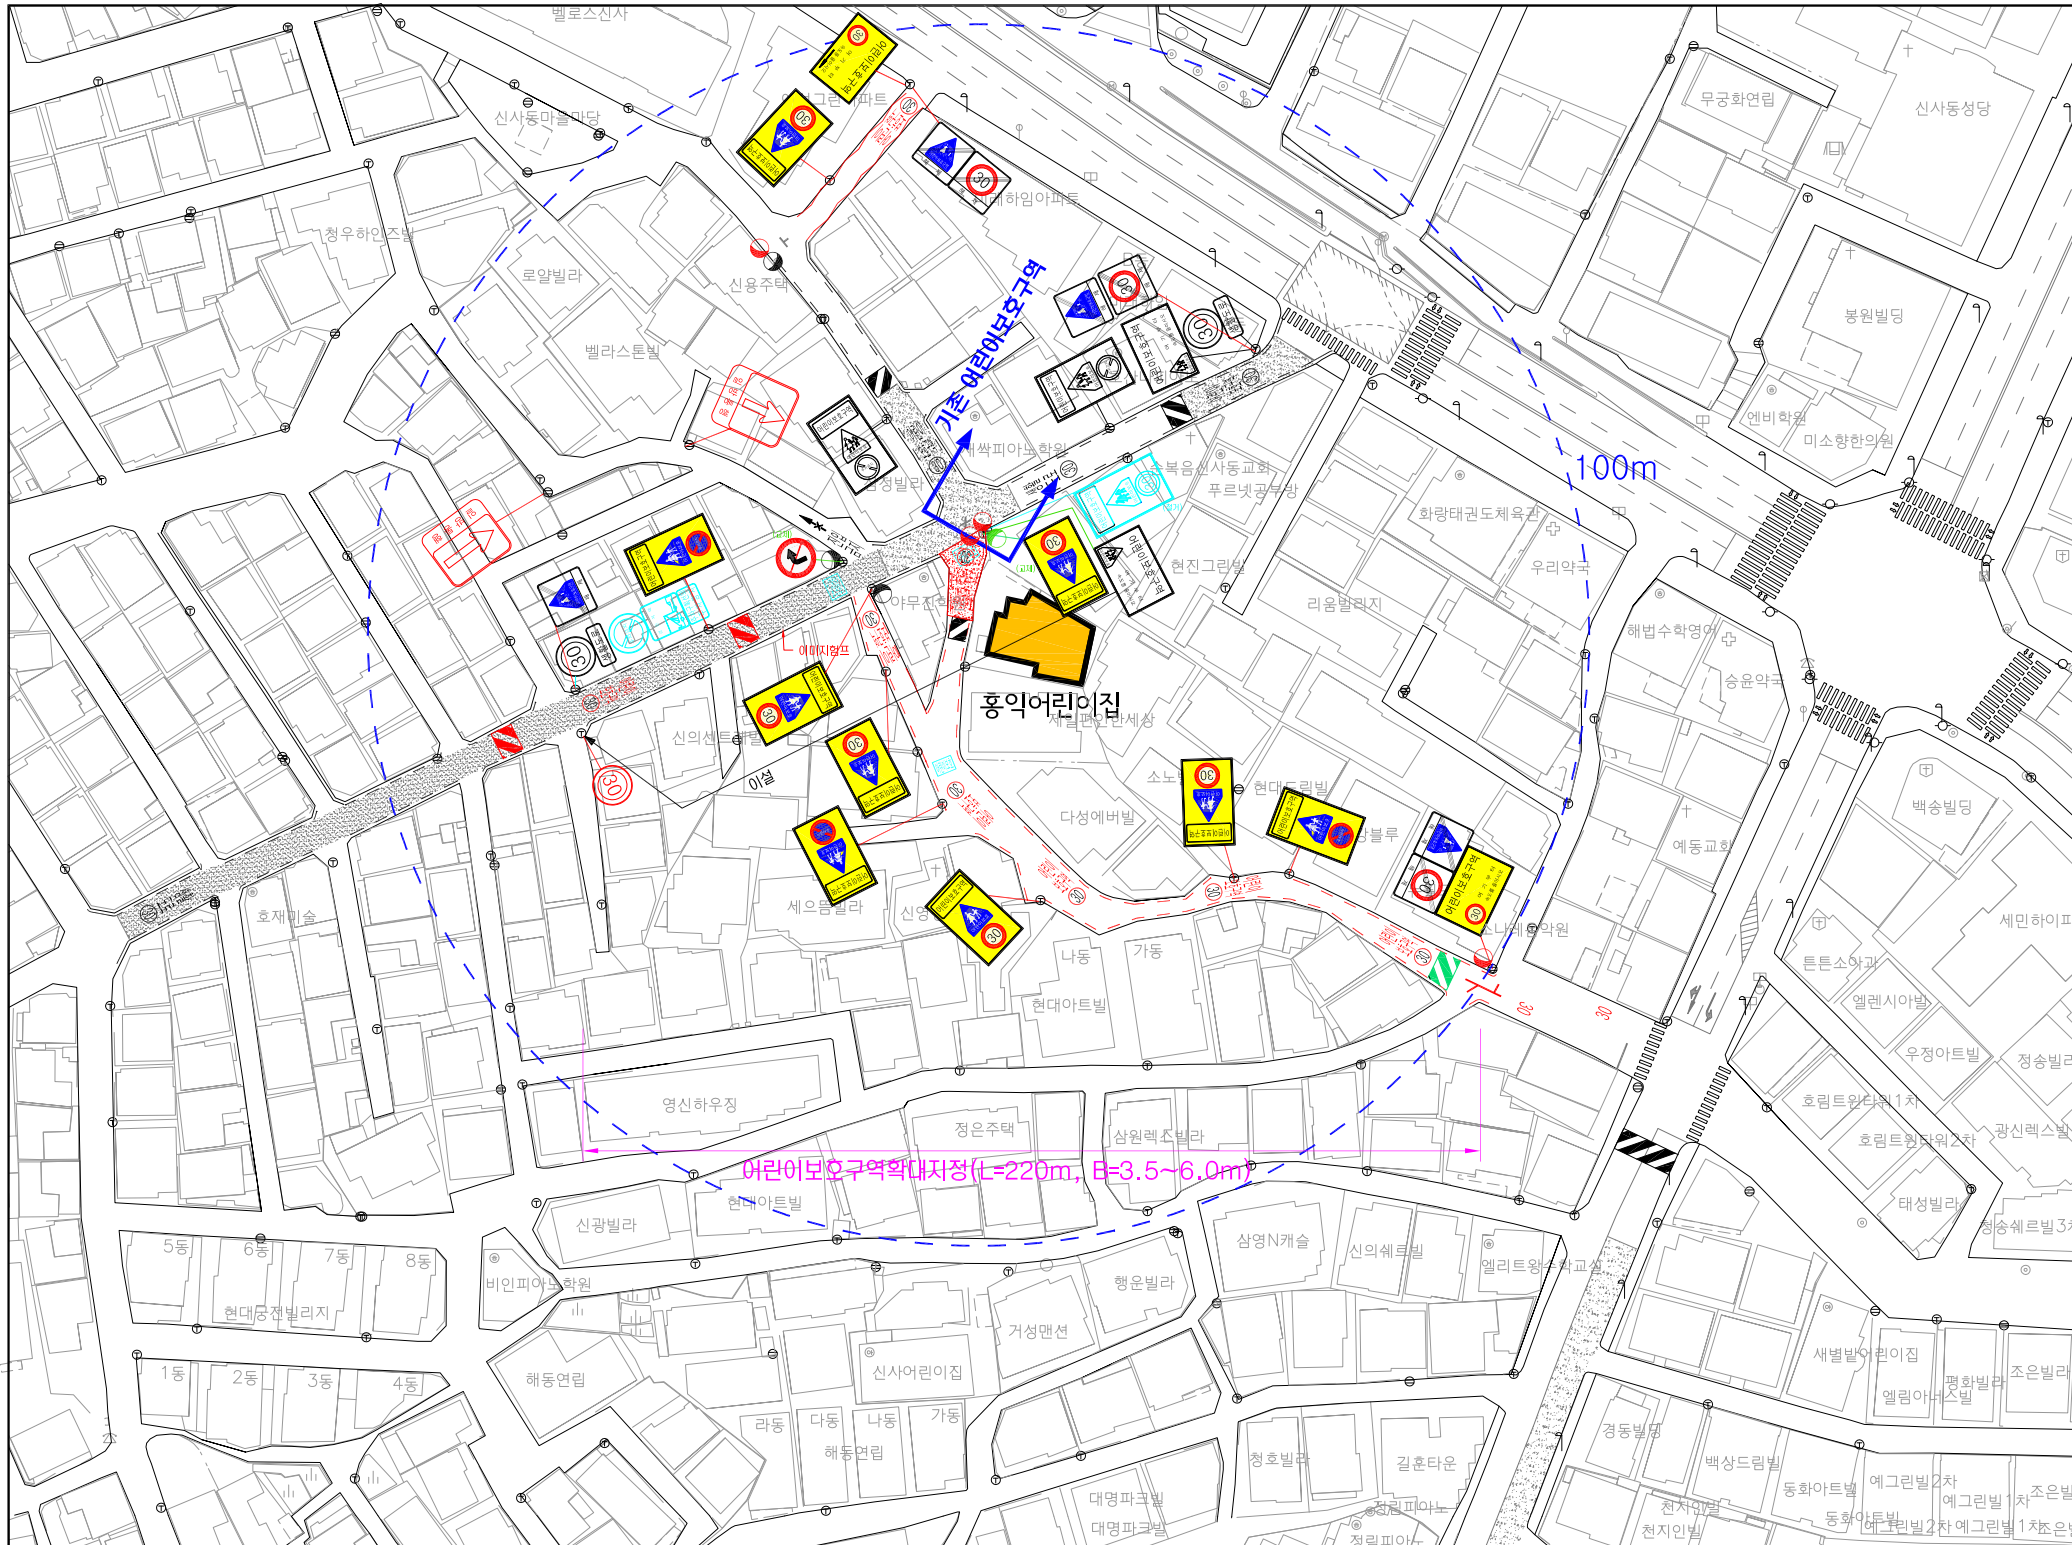

시설명	홍익어린이집 (서울시 은평구 가좌로11길 5-3)
-----	-----------------------------



- 범례 -		구분	항목	단위	현황	수량 개선						
현황 - 검정색	신설 - 빨강색					교체 - 초록색	제거 - 하늘색	신설	교체	제거		
신호등	신호등	신호등	신호등	개소	개소							
소계	개	9	19	2	4							
132	개											
129	개											
213	개	1		1								
219	개	1			1							
224	개	2	1									
227	개											
322	개											
324	개											
326	개											
327	개		1									
328	개		1									
412	개										1	
428	개	1										1
429	개											
<통합표지>												
324	개	2										
402	개											
415	개											
224	개		3									
402	개											
415	개											
219	개											
428	개											
324	개		3									
219	개											
324	개	2	2	1	1							
224	개											
226	개		2									
224	개		3									
427	개											
324	개		3									
427	개											
소계	개	4	20									
518	개	2	8									
517	개		2									
520	개		2									
521	개											
523	개											
532	개											
536~536-3	개	2	8									
510~514	개											
537~543	개											
소계	개	8	5	2								
과속방지턱	개	4		1								
이미지업프	개		2									
방호울타리	M											
도로반사경	개	4	3	1								

(현장조사일 : 2019년 03월)

