


성내동 120-70, 131-4(천호자원 등) (현황+개선)

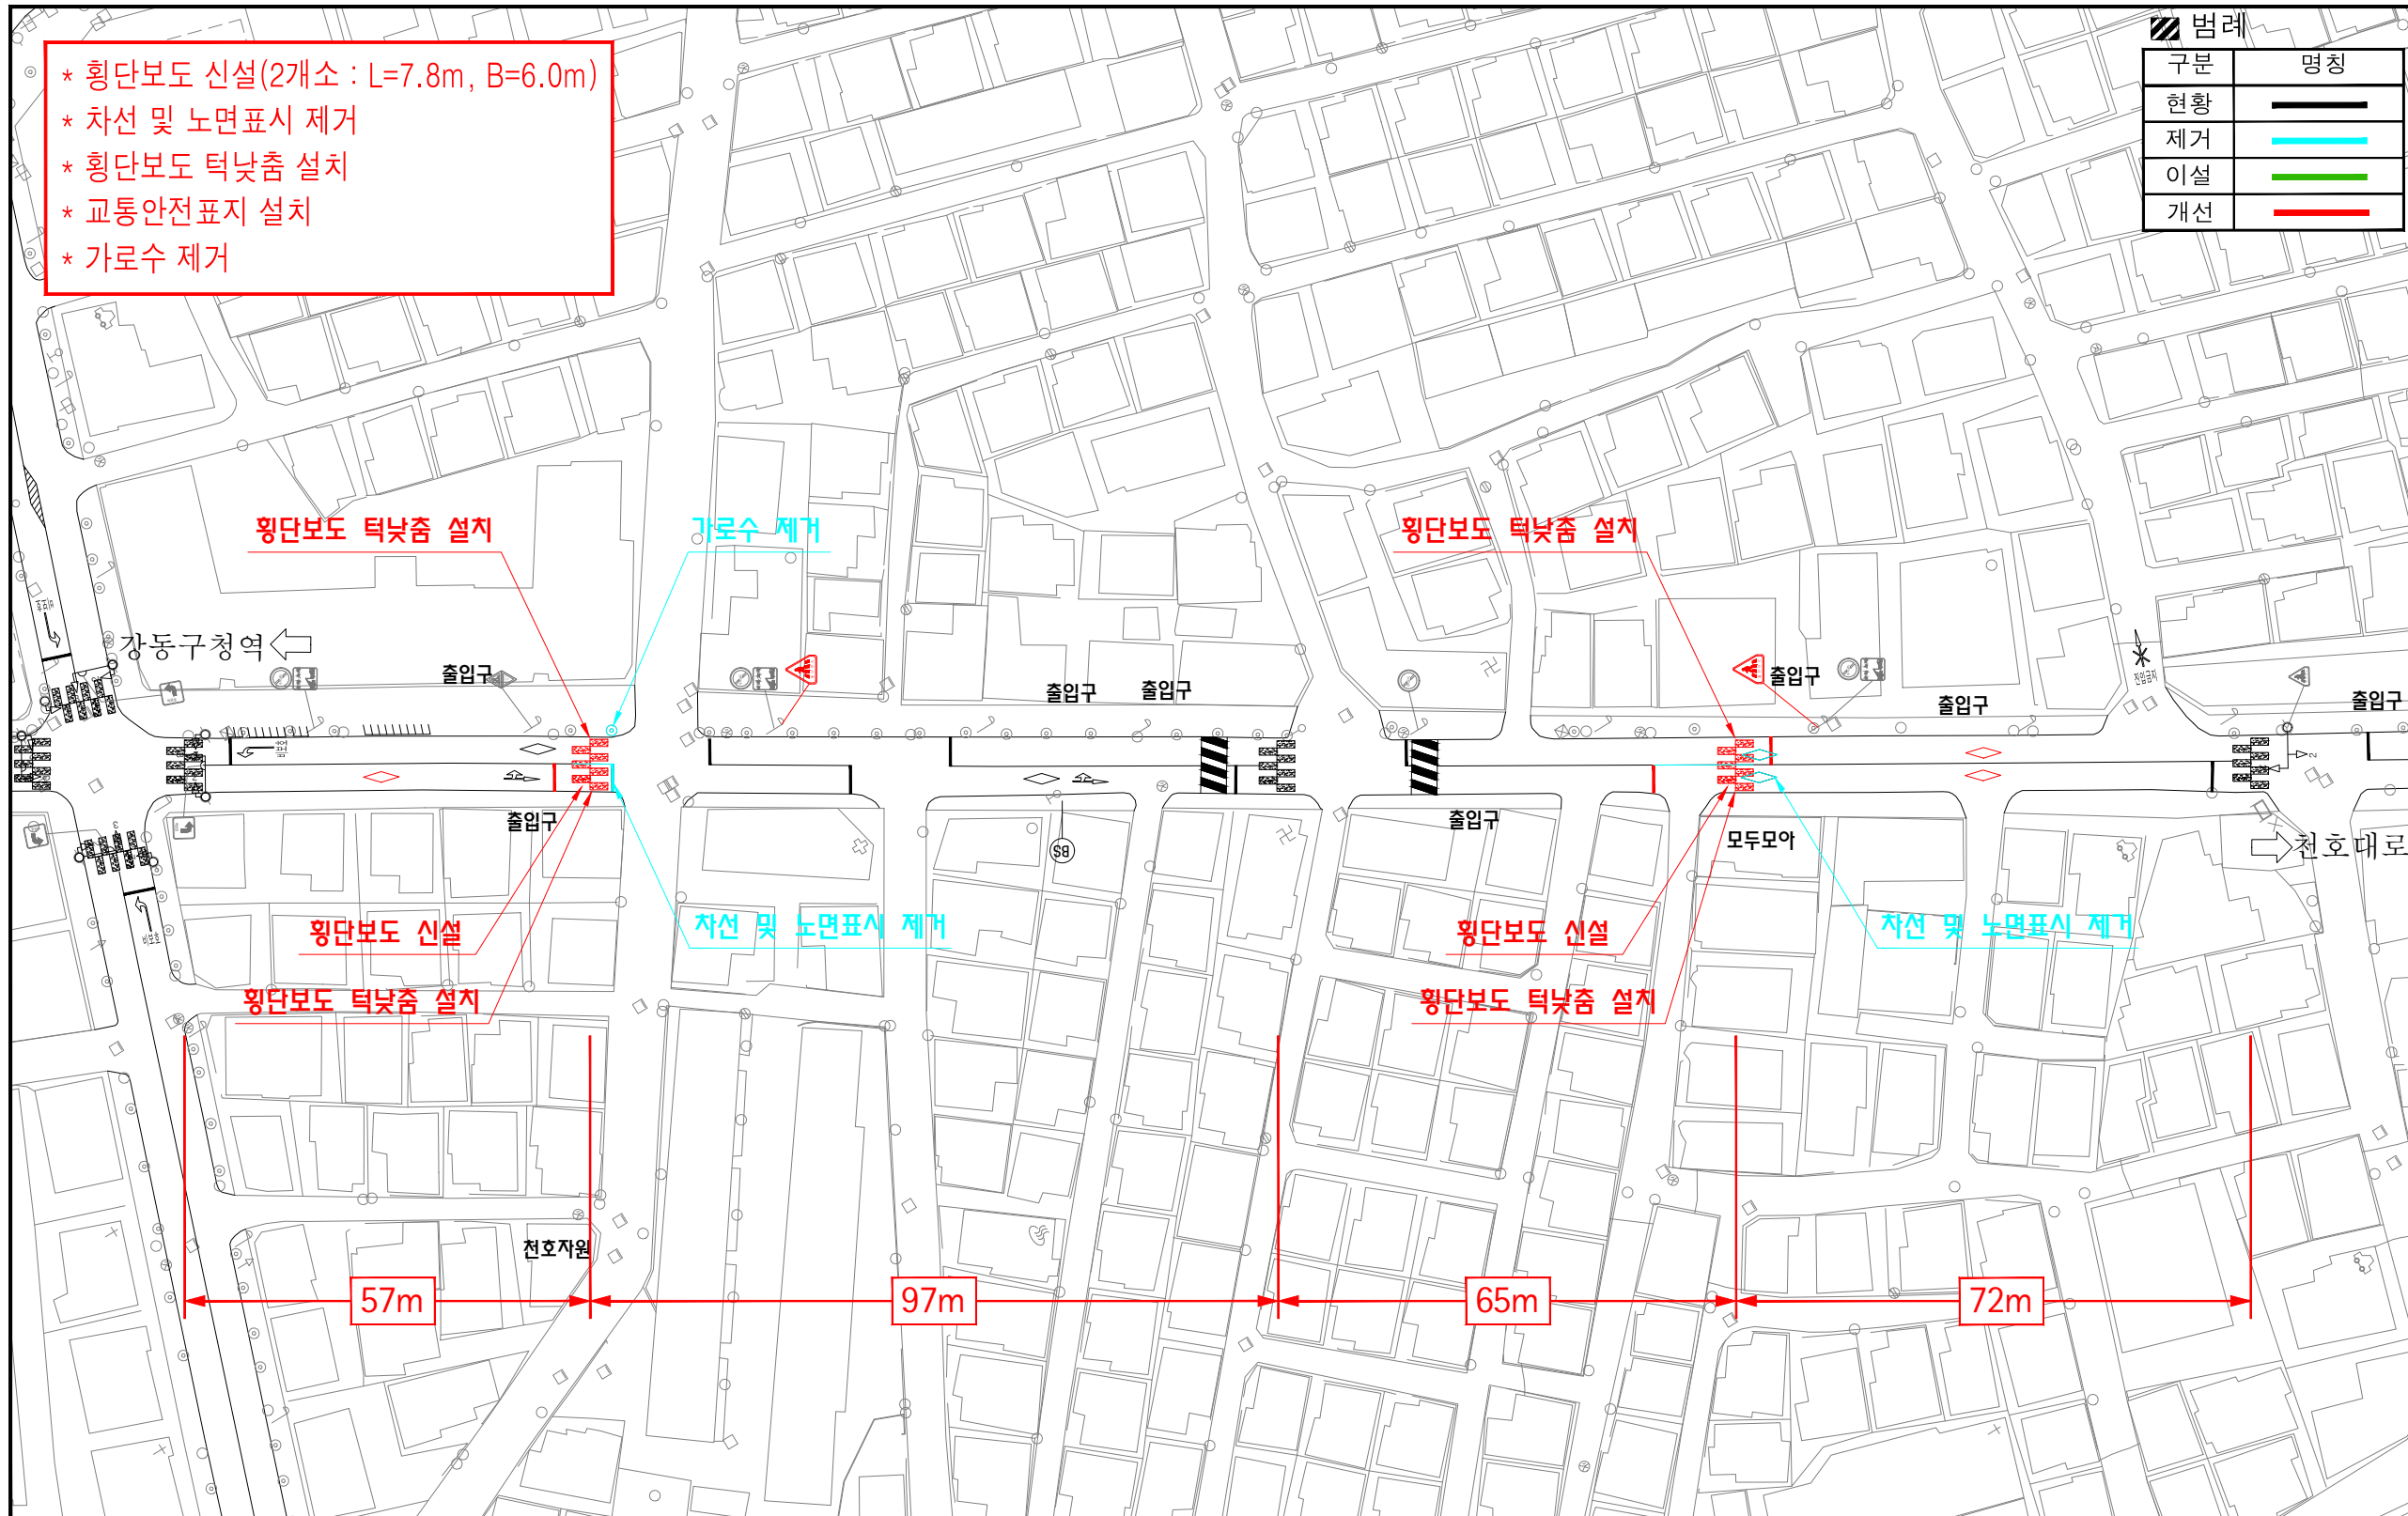

- * 횡단보도 신설(2개소 : L=7.8m, B=6.0m)
- * 차선 및 노면표시 제거
- * 횡단보도 턱낮춤 설치
- * 교통안전표지 설치
- * 가로수 제거

구분	명칭
현황	— (black line)
제거	— (cyan line)
이설	— (green line)
개선	— (red line)



서울특별시	고물상 주변 횡단보도 설치	성내동 120-70, 131-4(천호자원 등) (현황+개선)	(주)도화엔지니어링	승인	심사	설계	제도	일자	축척	일련번호
				김영규	김정찬	윤지환	손수경	2018. 06	1/1000	4