
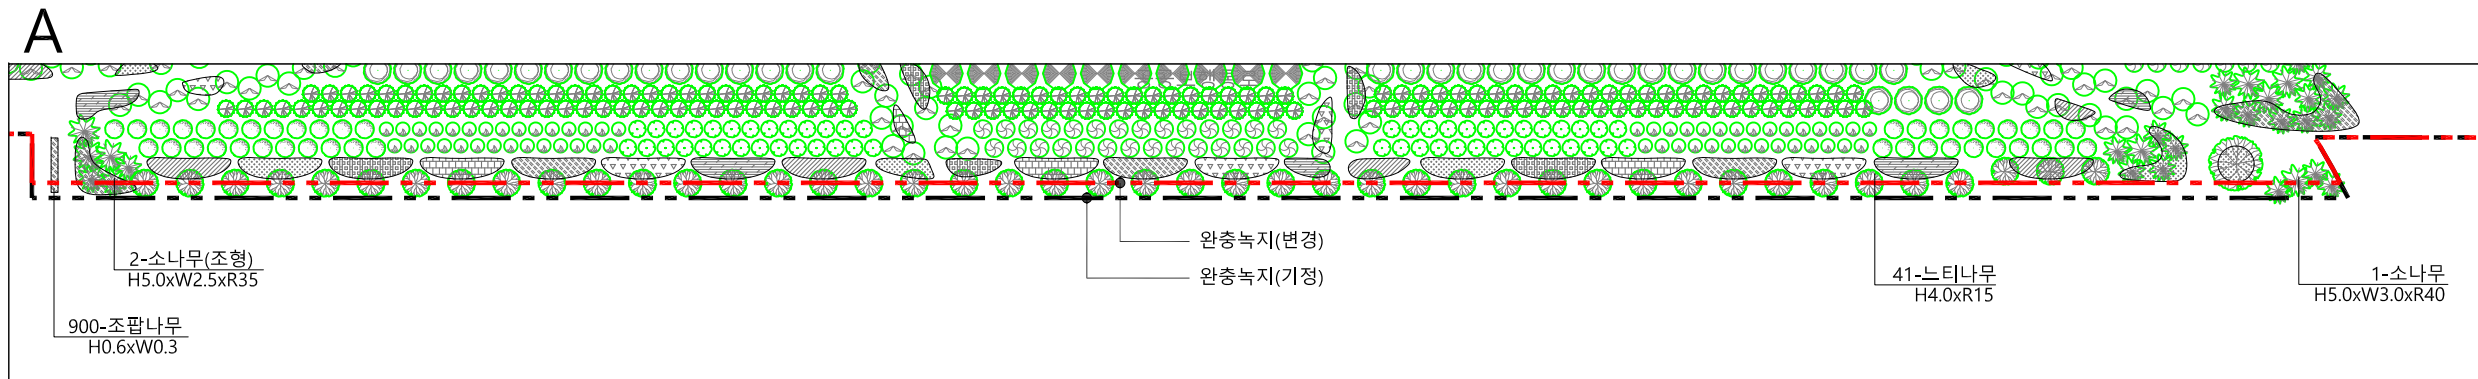


NOTE.

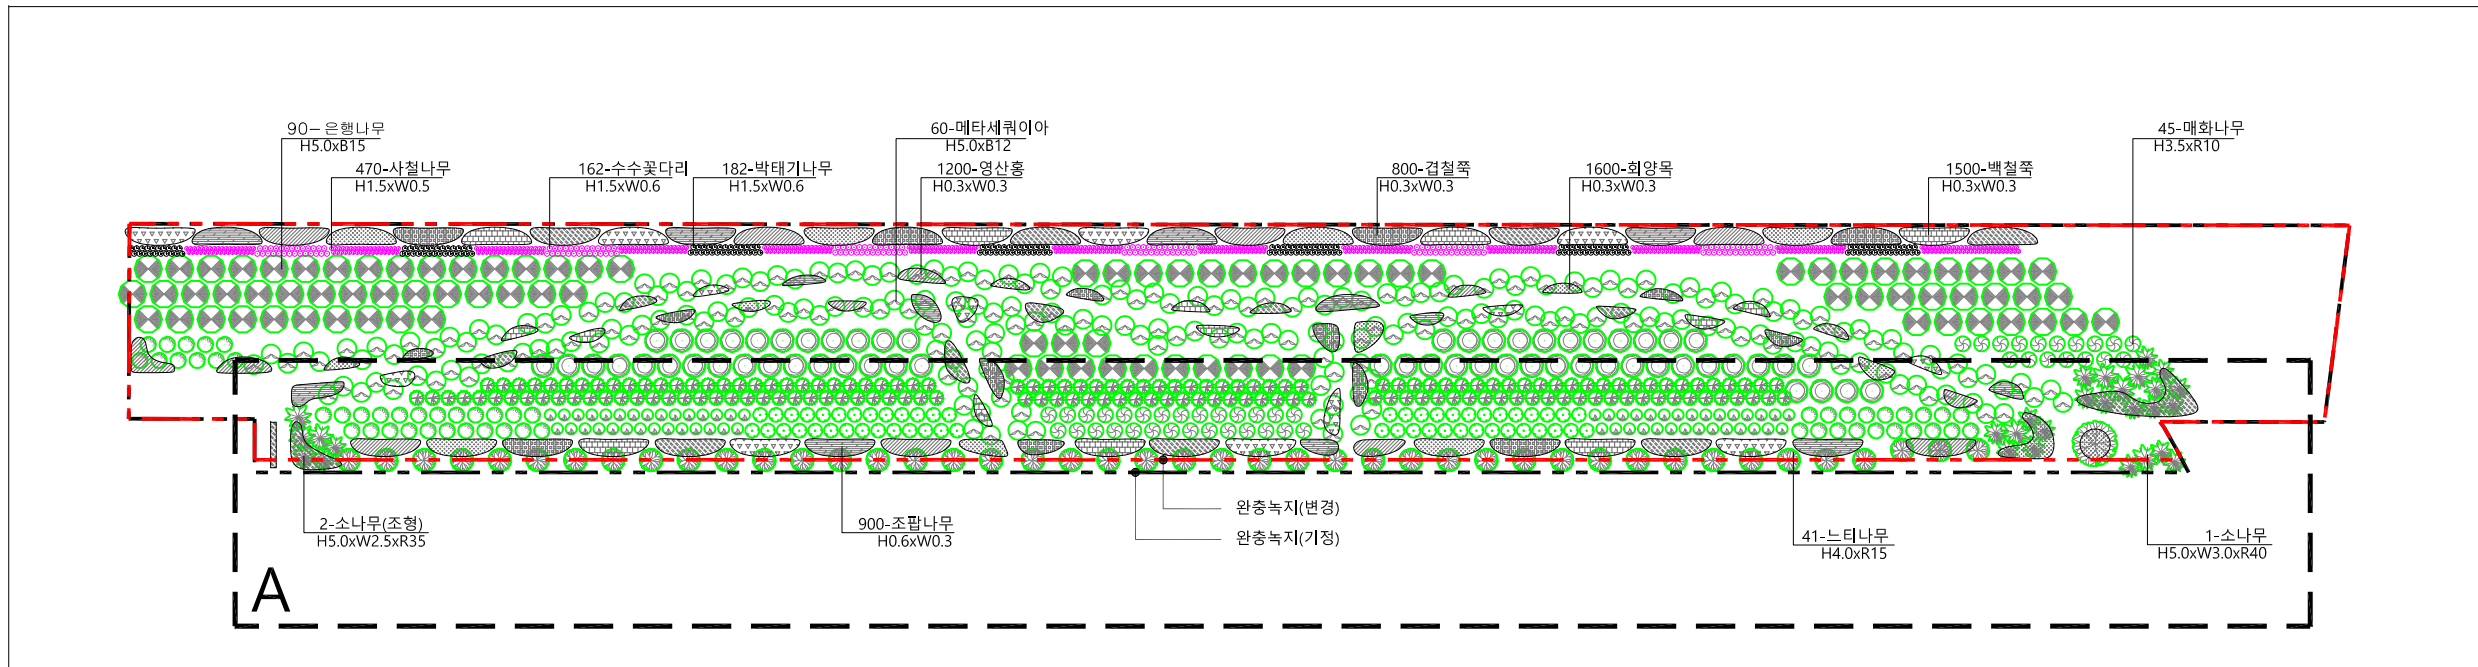

■ 기정 식재수량표

구분	기호	명칭	규격	단위	수량	비고
상록교목	🌳	소나무(조형)	H5.0xW3.0xR40	주	8	
	🌳	소나무(조형)	H5.0xW2.5xR35	주	21	
	🌳	스트로브릿나무	H3.0xW1.5	주	154	
		계		주	183	
낙엽교목	🌳	느티나무	H6.0xR40	주	1	
	🌳	느티나무	H4.0xR15	주	44	
	🌳	매화나무	H3.5xR10	주	45	
	🌳	메타세쿼이아	H5.0xW0.3	주	60	
	🌳	복자기	H3.0xR10	주	54	
	🌳	산수유	H3.0xR10	주	58	
	🌳	은행나무	H5.0xW0.3	주	90	
	🌳	이팝나무	H3.5xR12	주	228	
	🌳	청단풍	H3.0xR10	주	53	
			계		주	633
		교목계		주	816	
상록관목	🌳	사철나무	H1.5xW0.5	주	470	
	🌳	영산홍	H0.3xW0.3	주	1200	16주/m2
	🌳	회양목	H0.3xW0.3	주	1600	16주/m2
					3270	
낙엽관목	🌳	겹철쭉	H0.3xW0.3	주	1800	16주/m2
	🌳	박태기나무	H1.5xW0.6	주	182	
	🌳	백철쭉	H0.3xW0.3	주	1500	16주/m2
	🌳	산철쭉	H0.3xW0.3	주	1800	16주/m2
	🌳	수수꽃다리	H1.5xW0.6	주	162	
	🌳	자산홍	H0.3xW0.3	주	1500	16주/m2
	🌳	조팝나무	H0.6xW0.3	주	1200	16주/m2
			계		주	8144
		관목계		주	11414	

■ 시설물/포장 수량표

구분	기호	명칭	규격	단위	수량	비고
시설물	🌳	플랜터	-	식	1	
	🌳	등 의자	-	개소	6	
	🌳	안전난간	W1500xH1200	식	1	
포장	🌳	인조화강석블록포장	보도용, 투수, T60	m <sup>2</sup>	-	

■ 2m 부분 식재수량표

구분	기호	명칭	규격	단위	수량	비고
상록교목	🌳	소나무	H5.0xW3.0xR40	주	1	
	🌳	소나무(조형)	H5.0xW2.5xR35	주	2	
		계		주	3	
낙엽교목	🌳	느티나무	H4.0xR15	주	41	
		계		주	41	
		교목계		주	44	
낙엽관목	🌳	조팝나무	H0.6xW0.3	주	127	16주/m2
		계		주	127	
		관목계		주	127	

△			
△			
△			
△			
△			
△			
REV.	DATE	DESCRIPTION OF REASON	NAME

CLIENT  
신반포3차, 강남아파트  
주택재건축정비사업  
(완충녹지)

DRAWING TITLE

DATE ISSUED	APPROVED 설계사무소명 DRAWING OFFICE NAME 에이앤유·디자인그룹건축사사무소(주)
PROJECT CODE	오 성 제
SCALE	APPROVED 설계사무소명 DRAWING OFFICE NAME (주)바호그룹건축사사무소
SHEET NO.	윤 상 조
DRAWING NO.	REV.