



◆ 삼전동우체국 앞 교차로 [현황+개선]

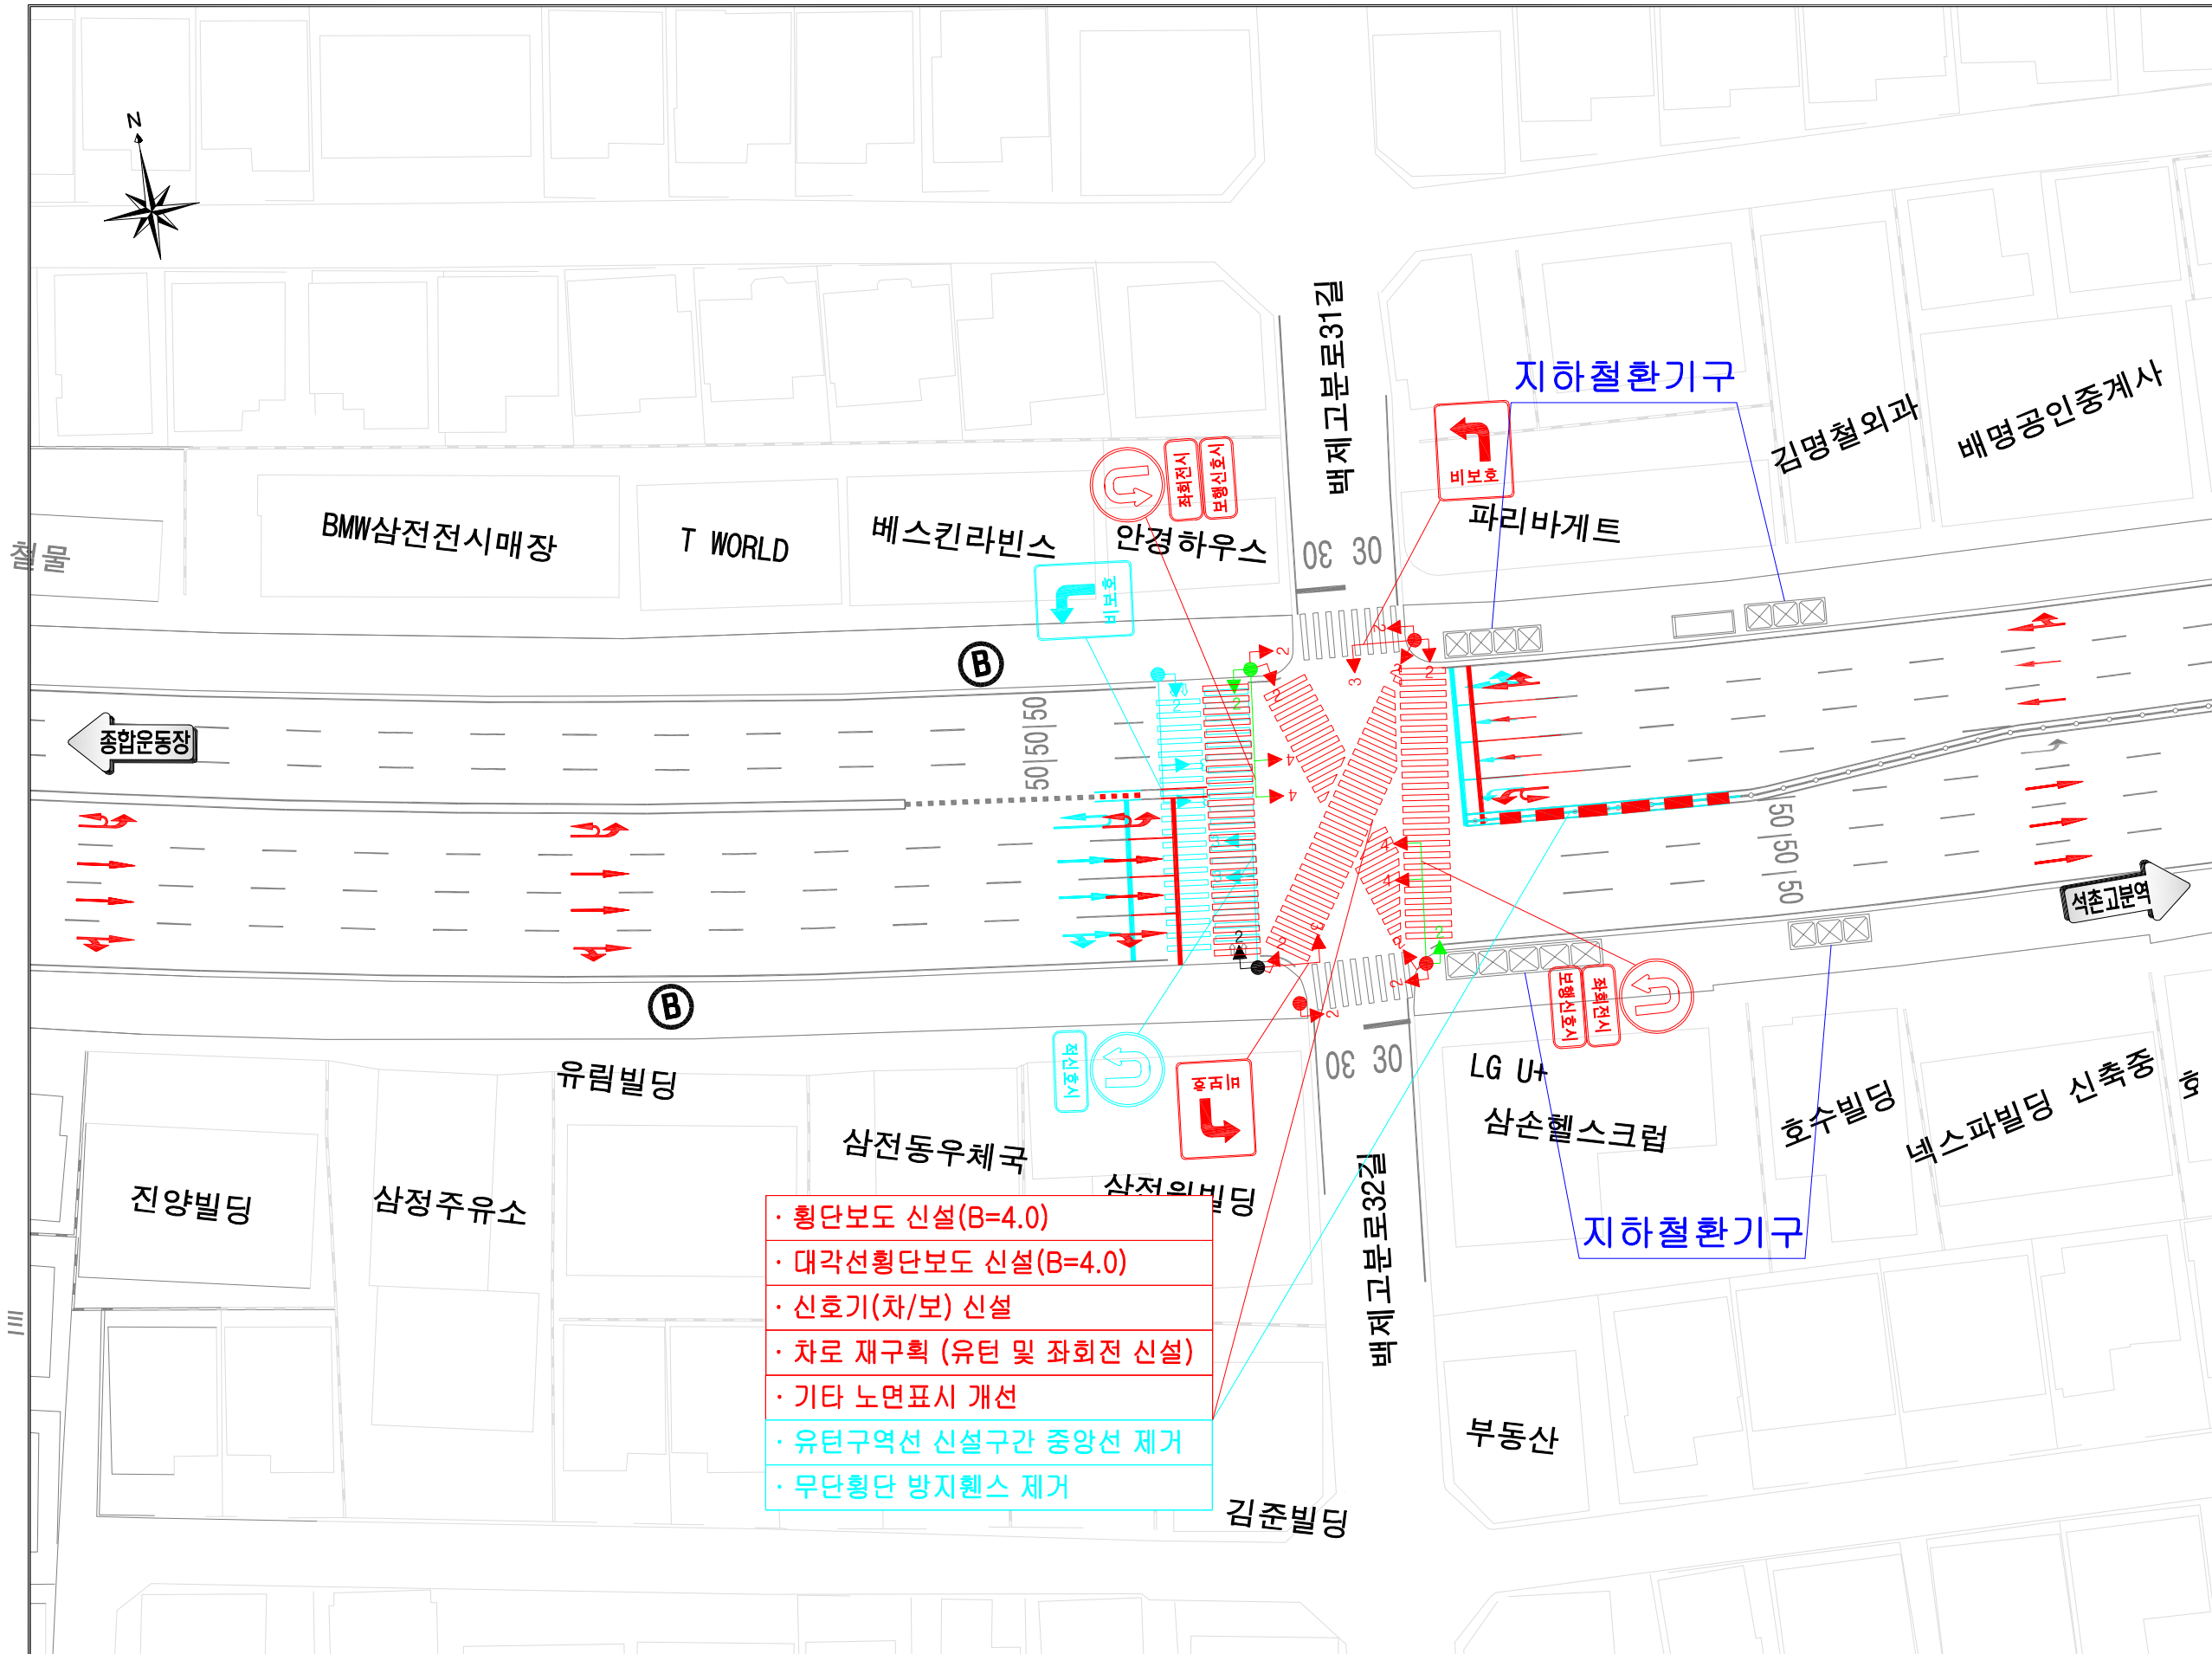

- 횡단보도 신설(B=4.0)
- 대각선횡단보도 신설(B=4.0)
- 신호기(차/보) 신설
- 차로 재구획 (유턴 및 좌회전 신설)
- 기타 노면표시 개선
- 유턴구역선 신설구간 중앙선 제거
- 무단횡단 방지웬스 제거

KEYMAP

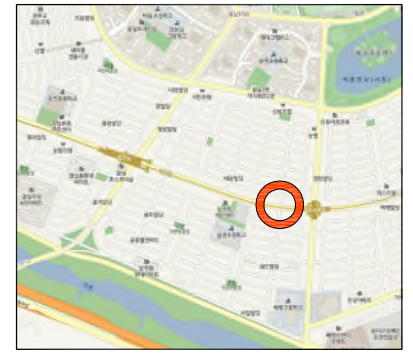

[신호현황 및 개선]

구분	Φ1	Φ2	Φ3	Φ4	Φ5	주기(초)
현황	←→	↕				2원시
	136(3)	41				180
	35	111(3)	12(3)	13(3)		170

범례

- 현 황(검정)
- 신 설(빨강)
- 이 설(초록)
- 철 거(하늘)