


조성계획총괄도

망우리묘지공원

< 변경 >

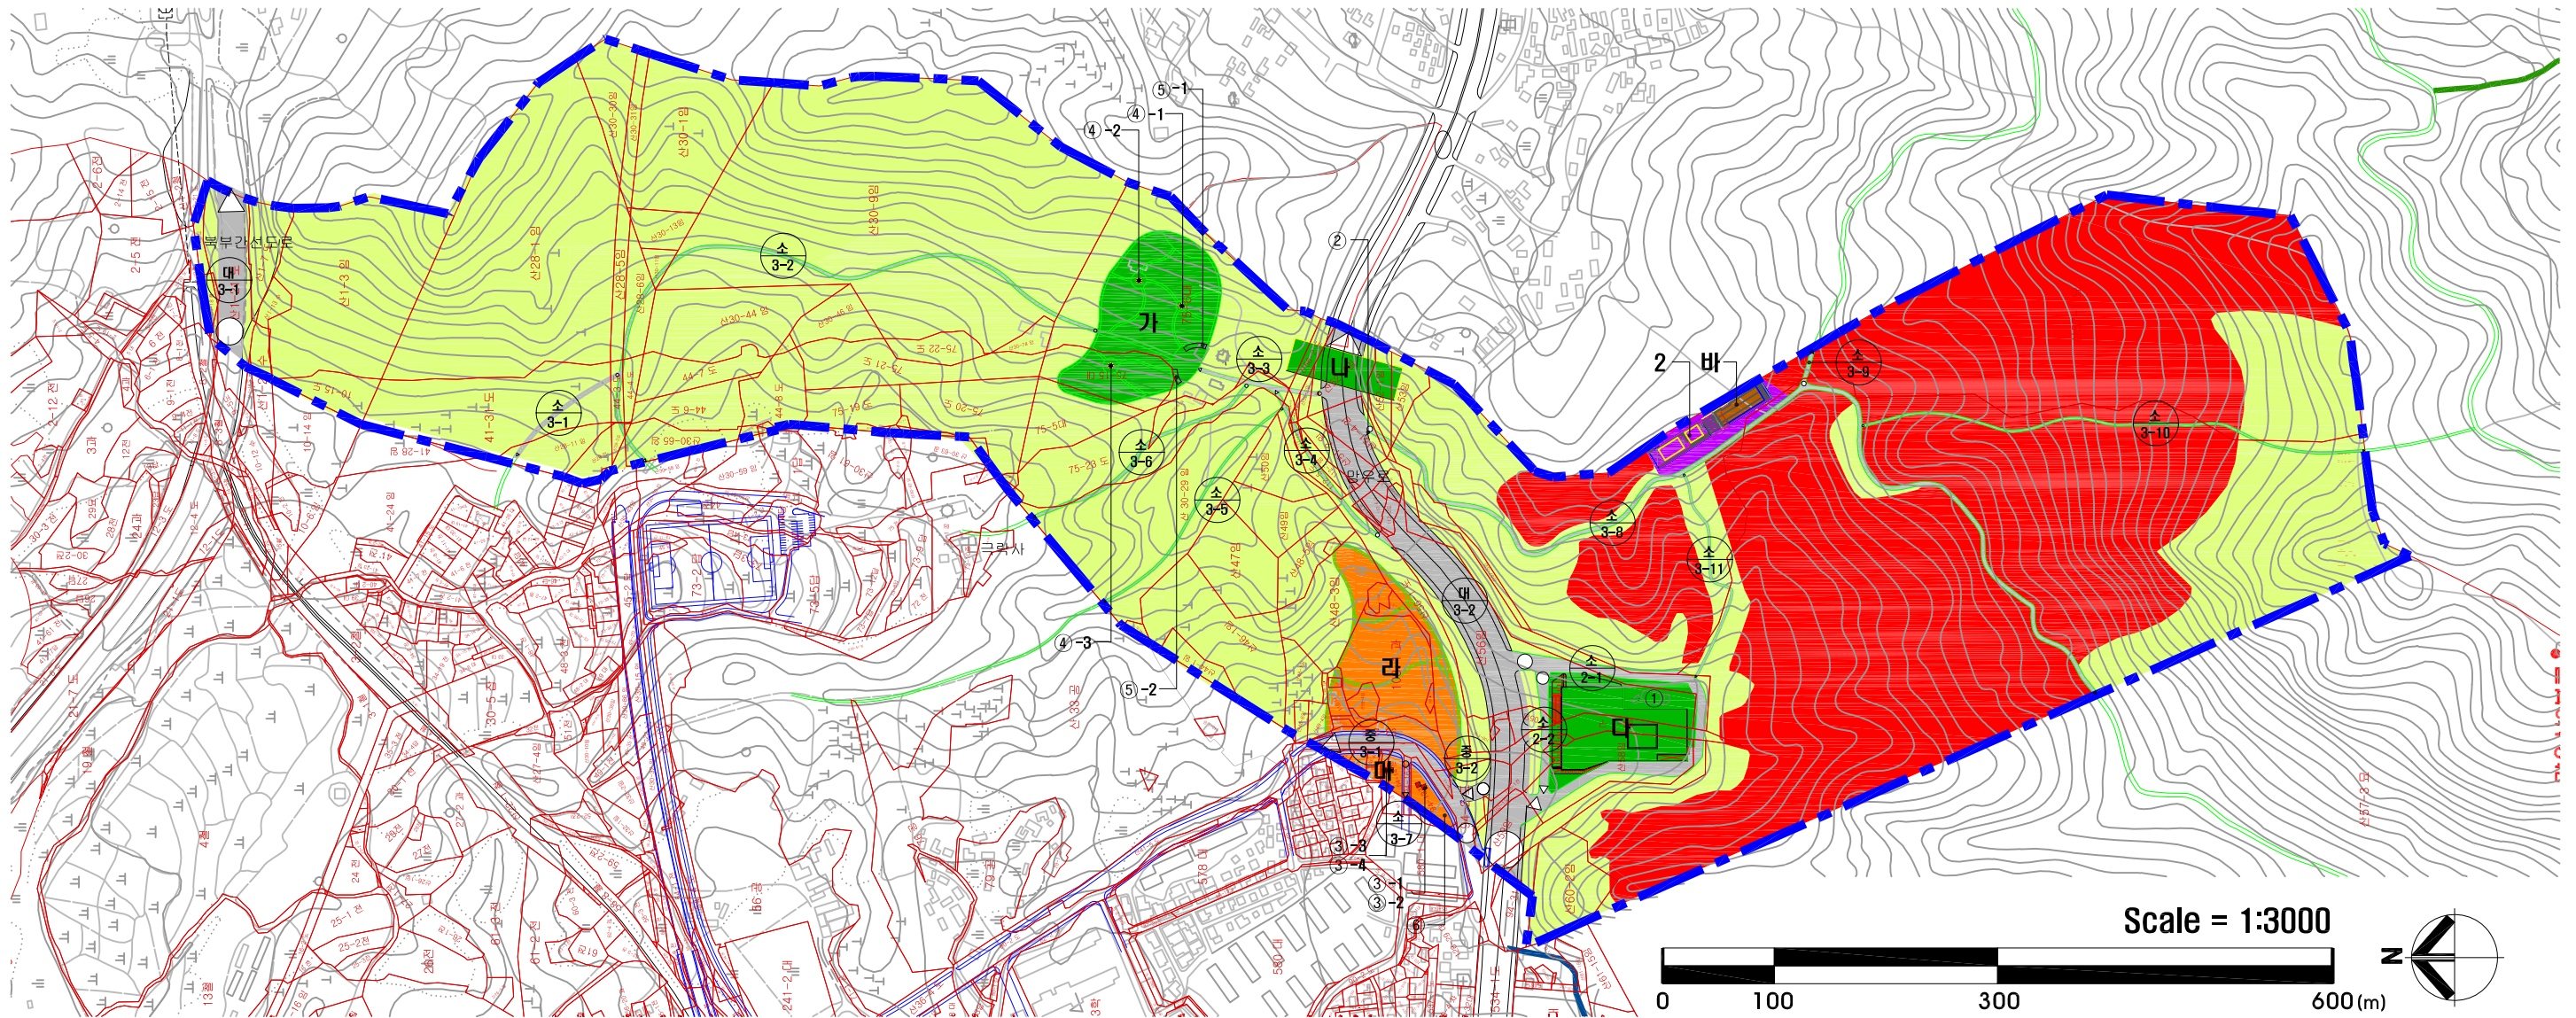

■ 시설조서

시설구분	기호	시설명	단위	부지면적	시설면적	비고
계			M2	832,800	269,479.3	(시설면적 감 31.7m ²)
기반시설		소 계	M2	40,860	14,416	
		도로및광장	M2	40,860	14,416	
조경시설		소 계	M2	28,255	28,255	
	가	태마가든	M2	14,484	14,484	
	나	생태다리	M2	3,000	3,000	
	다	잔디밭	M2	10,205	10,205	
	①	13도장의근탑	M2	300	300	
	②	기념탑	M2	4	4	
	③	파고라	M2	72	72	4개소
	③-1	파고라	M2	(18)	(18)	(1)
	③-2	파고라	M2	(18)	(18)	(1)
	③-3	파고라	M2	(18)	(18)	(1)
④	팔각정자	M2	57	57	3개소	
④-1	팔각정자	M2	(19)	(19)	(1)	
④-2	팔각정자	M2	(19)	(19)	(1)	
④-3	팔각정자	M2	(19)	(19)	(1)	

시설구분	기호	시설명	단위	부지면적	시설면적	비고
조경시설	⑤	원형파고라	M2	133	133	2개소
	⑤-1	원형파고라	M2	(80)	(80)	(1)
	⑤-2	원형파고라	M2	(53)	(53)	(1)
휴양시설		소 계	M2	16,950	16,950	
	라	피크닉장	M2	14,255	14,255	
	마	마을마당	M2	2,695	2,695	
편의시설	⑥	장의자	M2			50개소
		소 계	M2	692.2	692.2	부지면적 감 1,087.8m ² (시설면적 감 738.8m ²)
	1	화장실	M2	-	-	부지면적 감 482m ² (시설면적 감 134.0m ²)
관리시설	바	주차장	M2	692.2	692.2	부지면적 감 605.8m ² (시설면적 감 605.8m ²)
		소 계	M2	3,507.8	906.1	부지면적 총 2,125.8m ² (시설면적 총 708.1m ²)
그 밖의 시설	2	관리사무소(엘컴센터)	M2	3,507.8	906.1	부지면적 총 2,125.8m ² (시설면적 총 708.1m ²)
		소 계	M2	208,260	208,260	
녹지		장사시설(묘지)	M2	208,260	208,260	
		소 계	M2	534,275		
		녹지	M2	534,275		부지면적 감 1,038m ²