


어린이보호구역

현황 및 개선안도




시설명

도담도담어린이집 (서울시 종로구 송인동길 43)

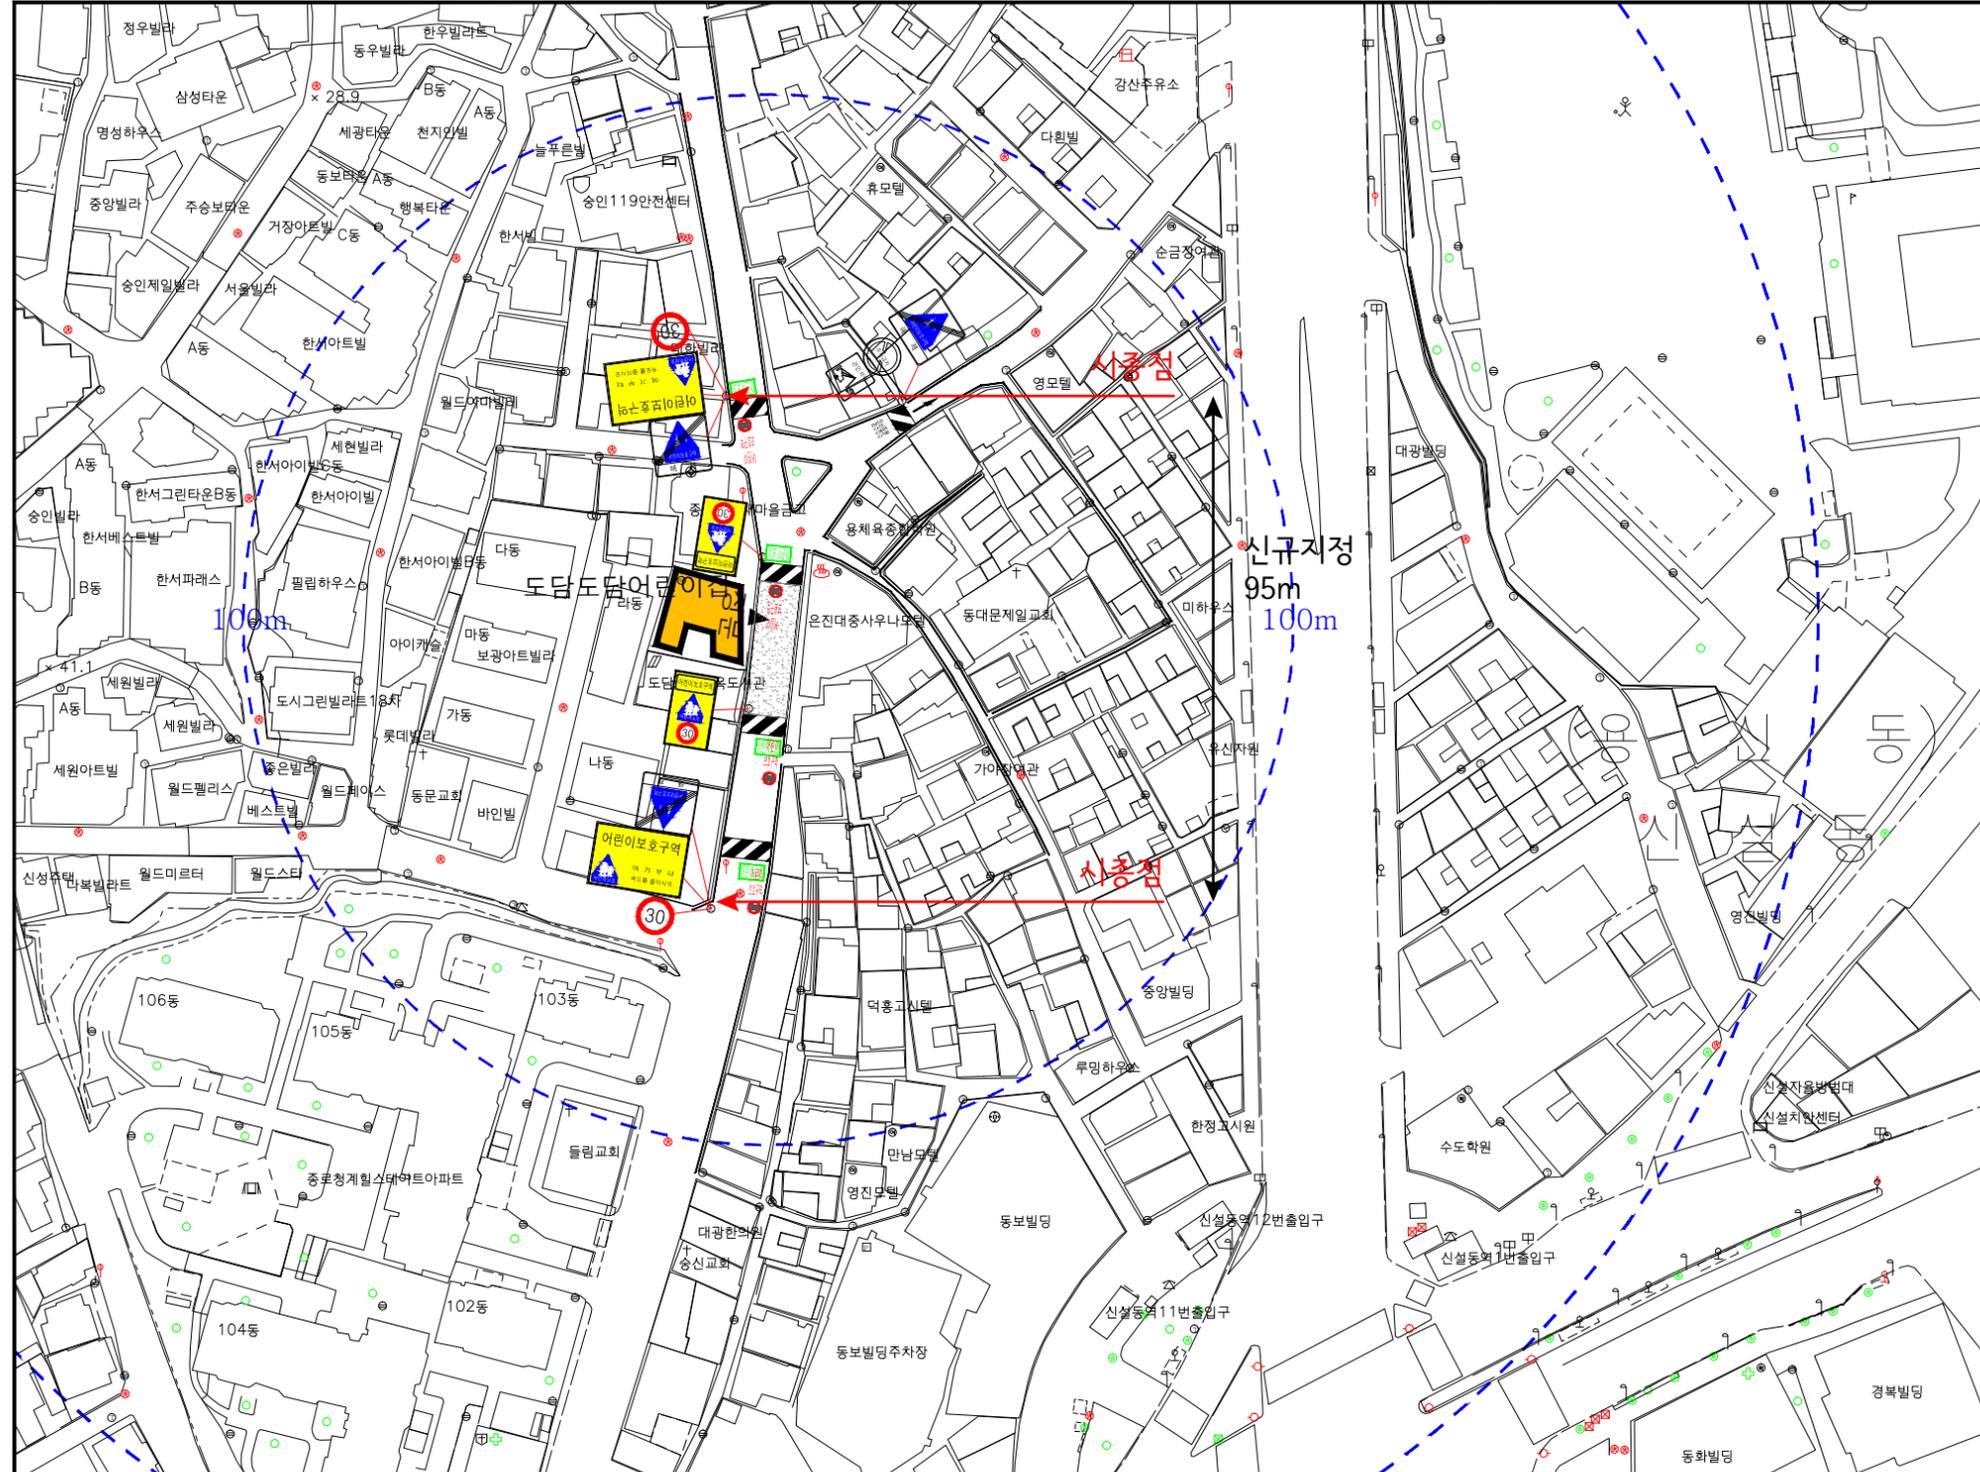

- 범례 -		구분	항목	단위	수량		
현황 - 검정색					현황	개선	
신설 - 빨강색		신호등	개소	신설	교체	제거	
교체 - 하늘색		신호등	개소				
제거 - 초록색		신호등	개소				
		소계	개	2	9		
		132	개				
		129	개				
		218	개				
		219	개	1			
		224	개		2		
		227	개				
		322	개				
		324	개				
		326	개				
		327	개				
		403	개				
		418	개				
		427	개				
		428	개	1			
		429	개				
		〈통합표지〉					
		324	개		2		
		402	개				
		415	개				
		224	개				
		427	개				
		324	개		3		
		427	개				
		218	개				
		428	개				
		219	개				
		428	개				
		324	개				
		226	개				
		324	개		2		
		224	개				
		소계	개		8	4	
		518	개		4		
		519	개				
		520	개				
		521	개				
		523	개				
		532	개				
		536-536-3	개		4	4	
		510-514	개				
		537-543	개				
		소계	개	5			
		과속방지턱	개	4			
		이미지험프	개	1			
		방호울타리	M				
		보도	m ²				

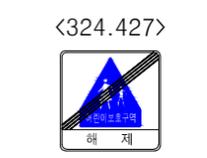

(현장조사일 : 2019년 09월)