어 린 이 보 호 구 역

현 황 및 개 선 안 도

시설명	이삭어린이집 (서울시 은평구 연서로37길 19)

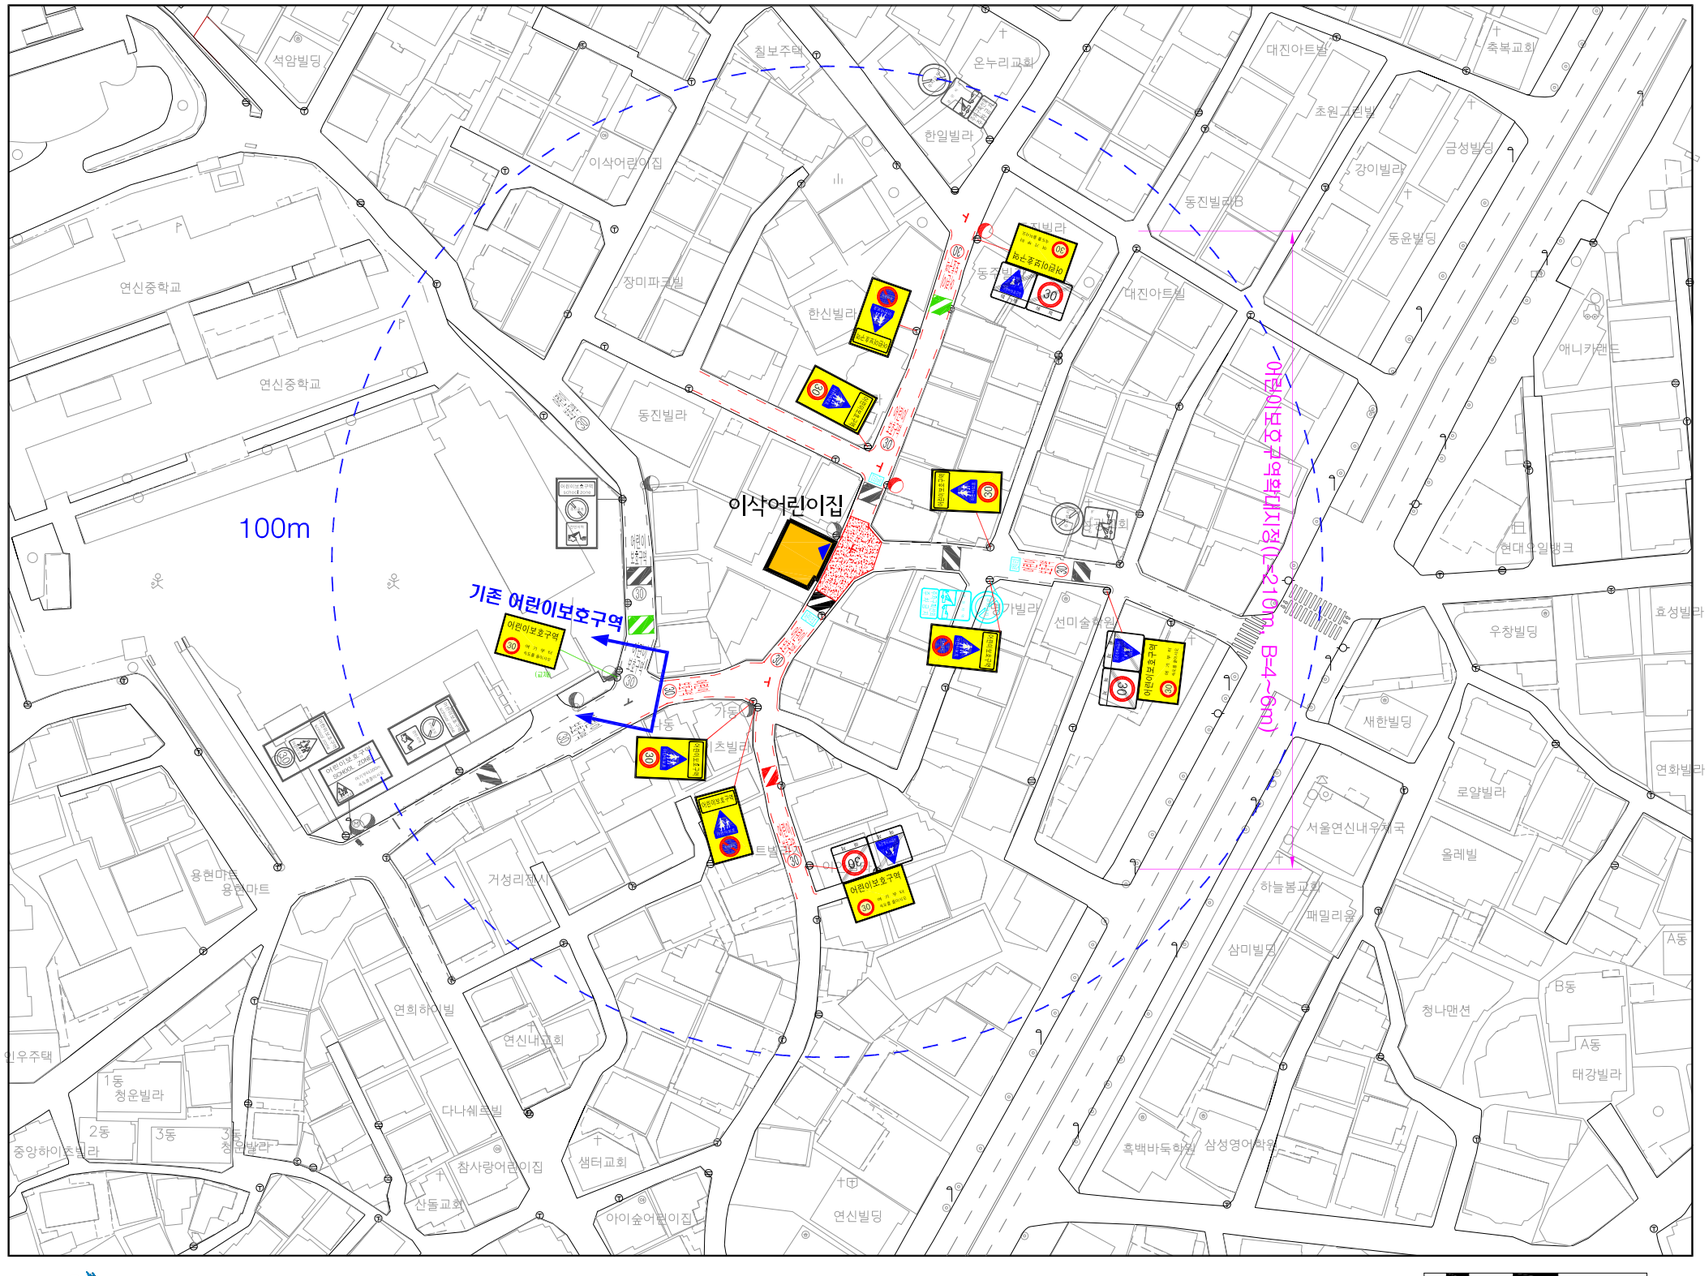

서울특별시

- 범 례 -

구분	
구분	현 황 - 검정색
	신 설 - 빨강색
	교 체 - 초록색
	제 거 - 하늘색

지면표시

<224.402.415>

<324.224>

<324.226>

<324.219>

<224.427>

<324.427>

<518>

<536>

구분	항 목	단위	수량 현황	개선 신설	개선 교체	개선 제거
신호기	경보등	개소				
신호기	신호등	개소				
노면표시	소 계	개	13	16	1	3
노면표시	132	개				
노면표시	129	개				
노면표시	218	개				
노면표시	219	개	3			1
노면표시	224	개				
노면표시	227	개				
노면표시	322	개				
노면표시	324	개				
노면표시	403	개				
노면표시	412	개	2			1
노면표시	427	개				
노면표시	428	개	3			1
노면표시	429	개				
노면표시	<통합표지>					
노면표시	324 402 415	개	1			
노면표시	224 402 415	개	1	3	1	
노면표시	324 224	개	1			
노면표시	219 428	개	2			
노면표시	324 219	개		4		
노면표시	324 226	개		3		
노면표시	224 427	개		3		
노면표시	324 427	개		3		
노면표시	소 계	개	8	10		
노면표시	518	개	4	3		
노면표시	519	개		4		
노면표시	520	개				
노면표시	521	개				
노면표시	523	개				
노면표시	532	개				
노면표시	536~536-3	개	4	3		
노면표시	510~514	개				
노면표시	537~543	개				
지주	소 계	개	14	3	2	
지주	과속방지턱	개	2		1	
지주	이미지험프	개	6	1	1	
지주	방호울타리	M				
지주	도로반사경	개	6	2		

(현장조사일 : 2019년 03월)