



규 제 도 (청량 초등학교)

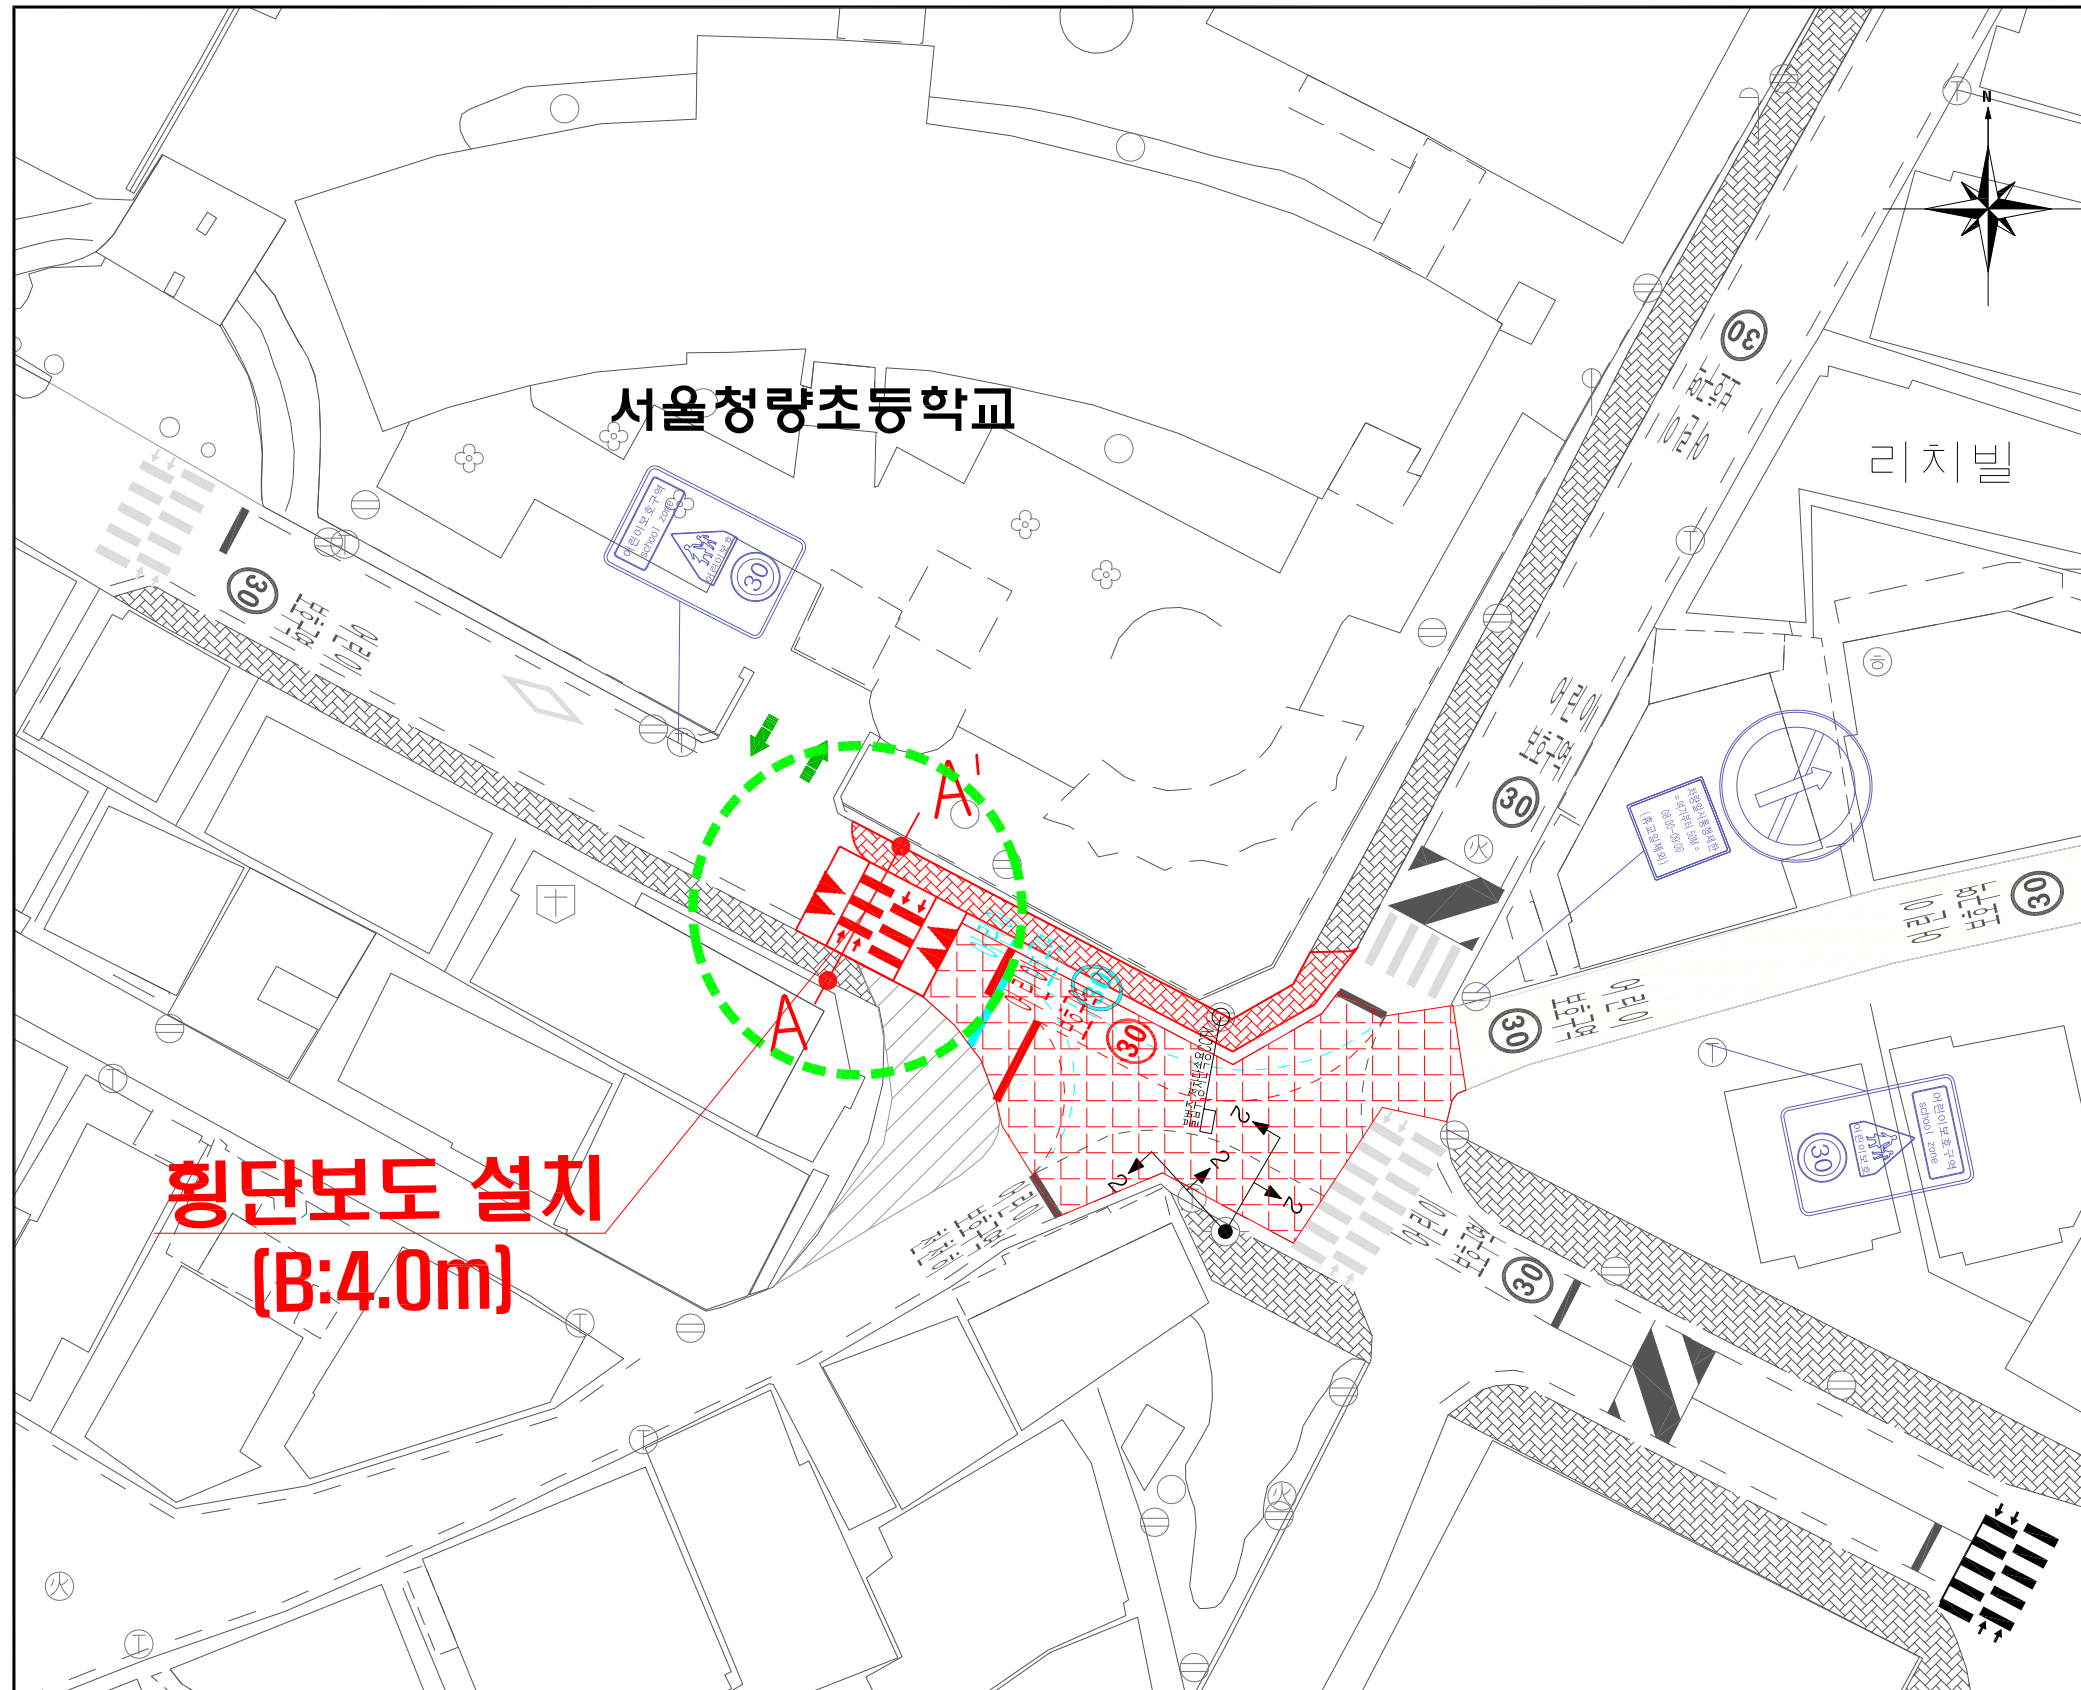

**횡단보도 설치
(B:4.0m)**

도로 단면 (단위:m)

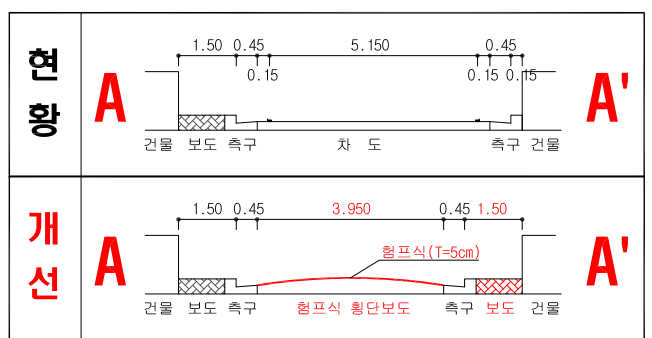

개 선 방 안

교 통		토 목	
통합 표지판	-	협프식 횡단보도(T=5cm)	1EA
교통 표지판	-	도막식 포장	234.0㎡
노 보 도	신 설	미끄럼방지포장(흑색-일반)	-
	재도색	보도포장	45.0㎡
면 표	어린이 보호구역	노면평삭 및 재포장(아스콘)	234.0㎡
	30	방호울타리(폐쇄형)	-
시 표	주차금지구역	방호울타리(개방형)	-
	지그재그차선	과속방지턱(원호형)	-
표 지 판		과속방지턱(이미지)	-
		협프식 횡단보도(재도색)	-
		전신주용 디자인시트 (어린이보호구역)	-
			-

범 례

구 분	내 용
존 치	교통 표지판
제 거	차선도색
신 설	차선도색
	노면표시
	도막식 포장
	보도포장
	협프형 횡단보도

