


목동중앙본로 107-1(순돌이자원) [현황+개선]

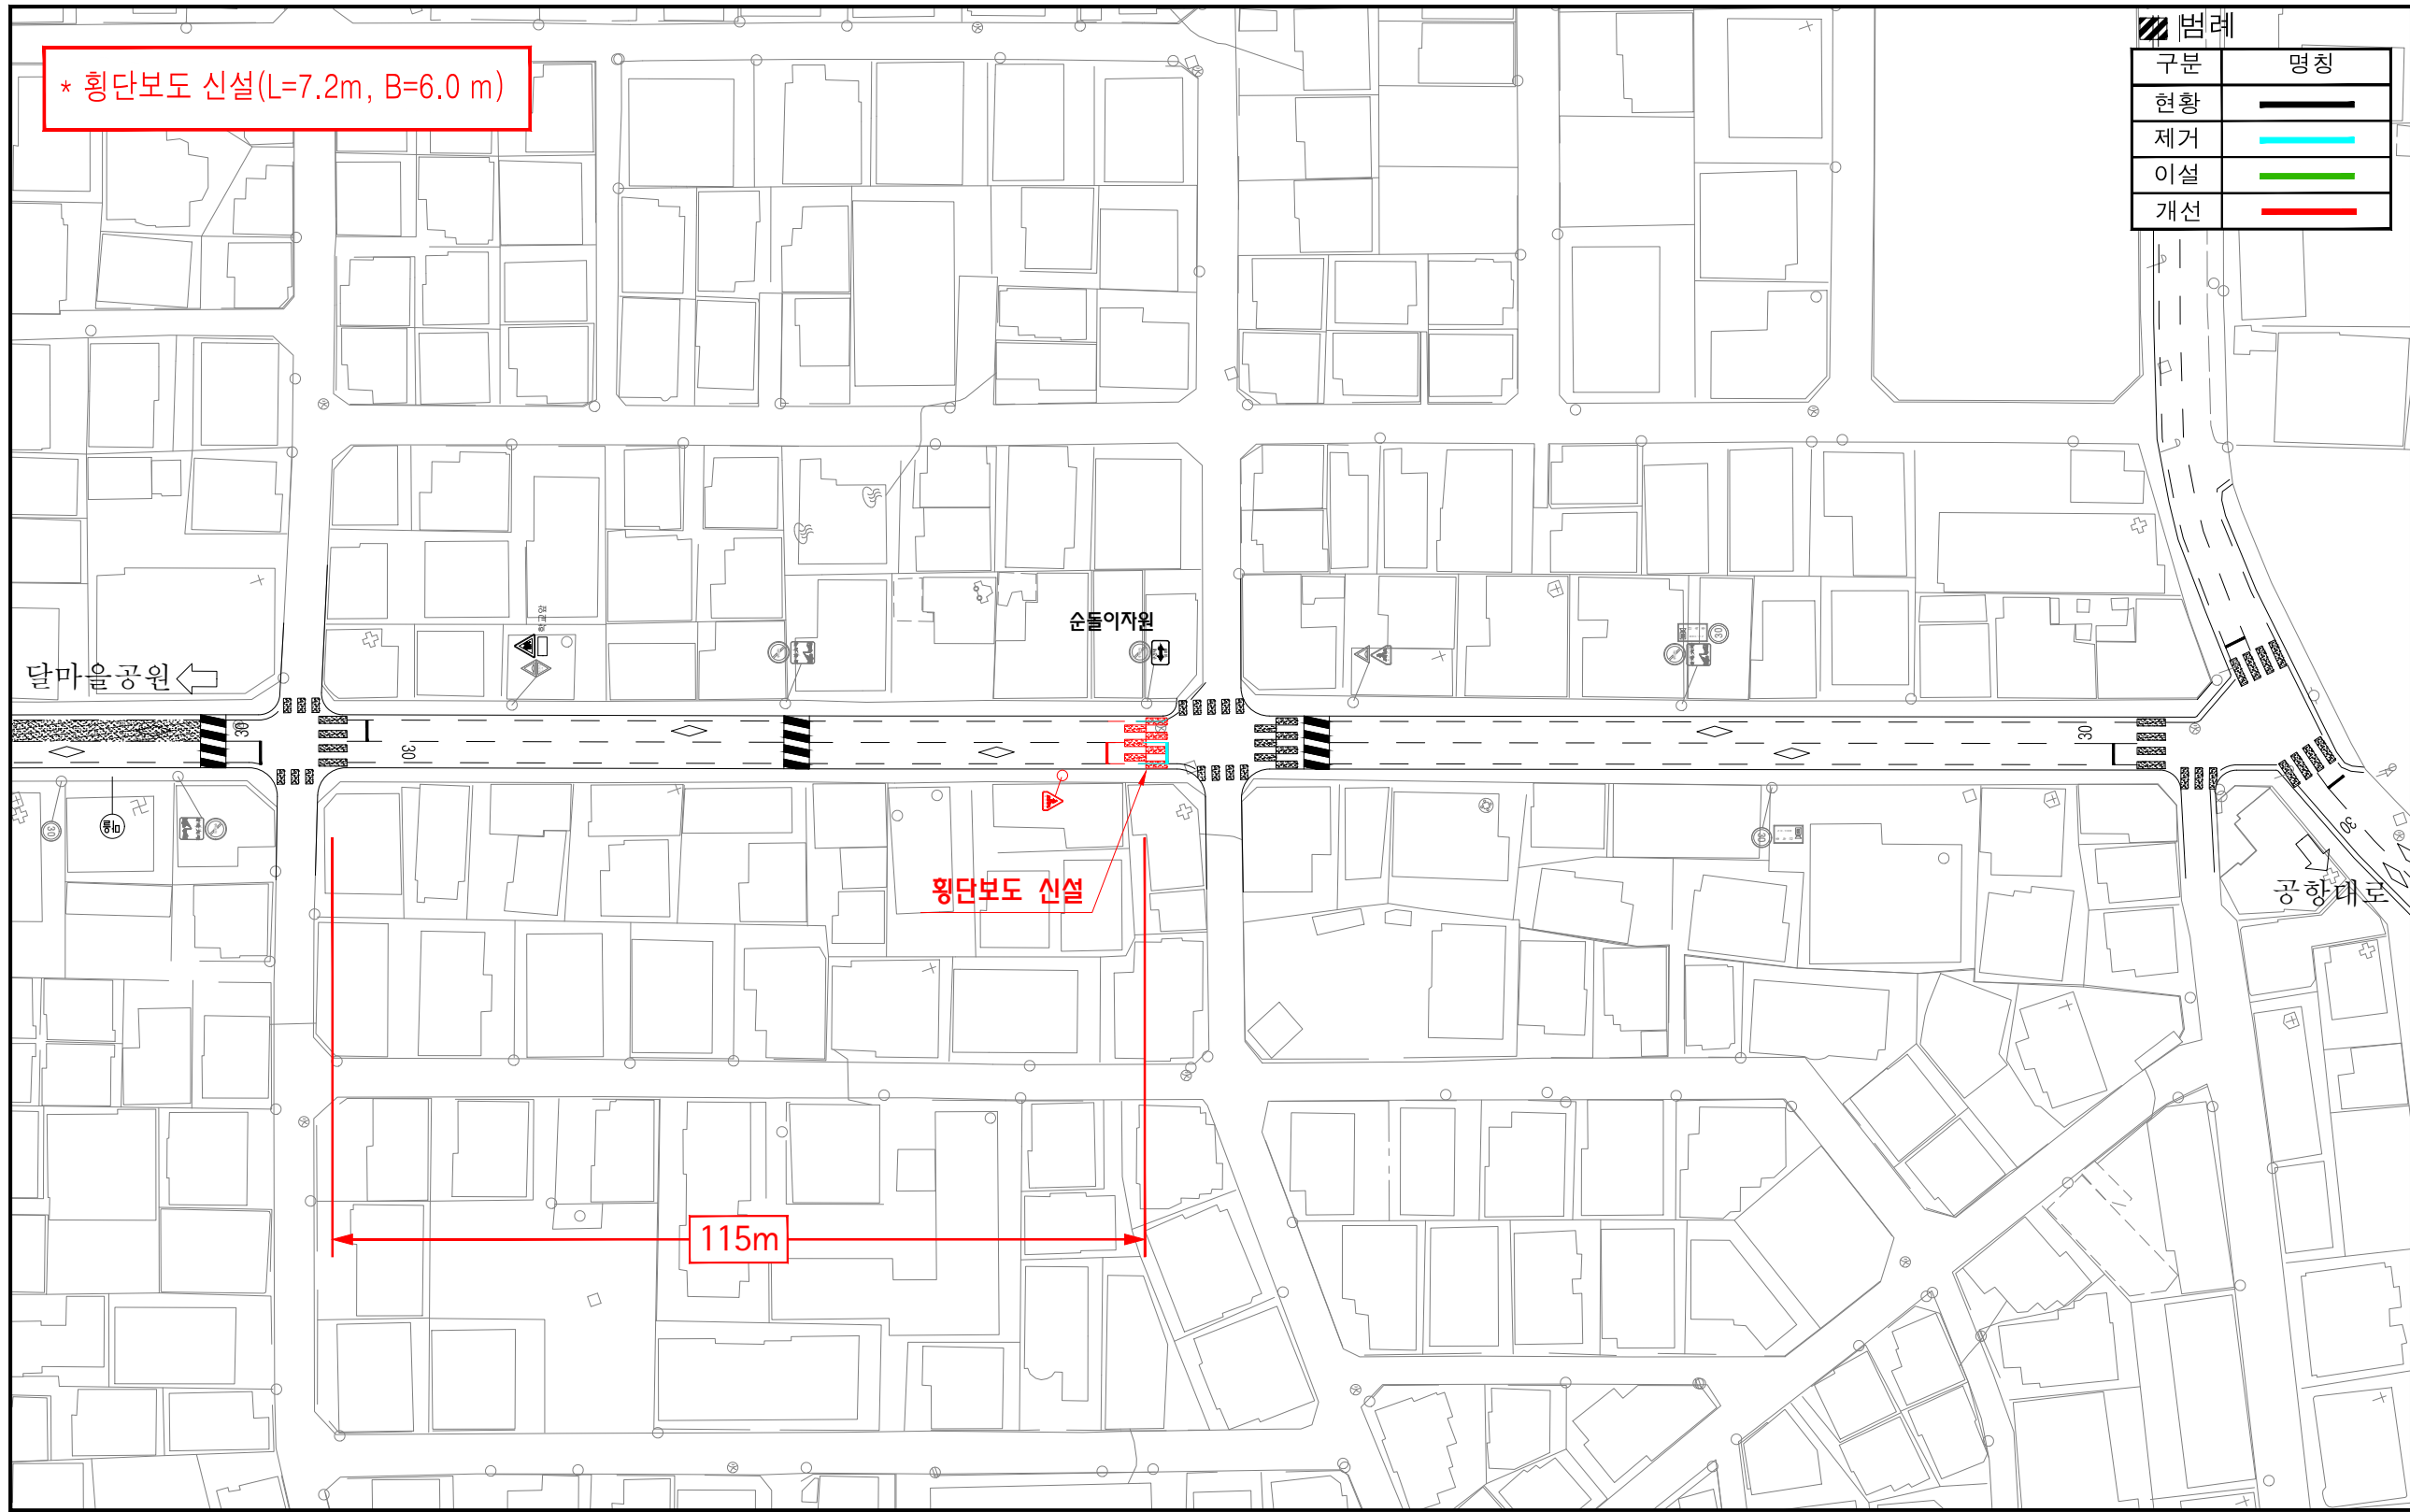

* 횡단보도 신설(L=7.2m, B=6.0 m)

범례	명칭
구분	명칭
현황	—
제거	—
이설	—
개선	—



서울특별시	고물상 주변 횡단보도 설치	목동중앙본로 107-1(순돌이자원) (현황+개선)	(주)도화엔지니어링	승인	심사	설계	제도	일자	축척	일련번호
				김영규	김정찬	윤지환	손수경	2018. 06	1/1000	4