



어린이보호구역 현황 및 개선안도

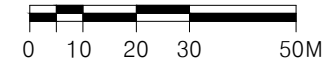

시설명

명륜어린이집 (서울시 종로구 명륜길 90)

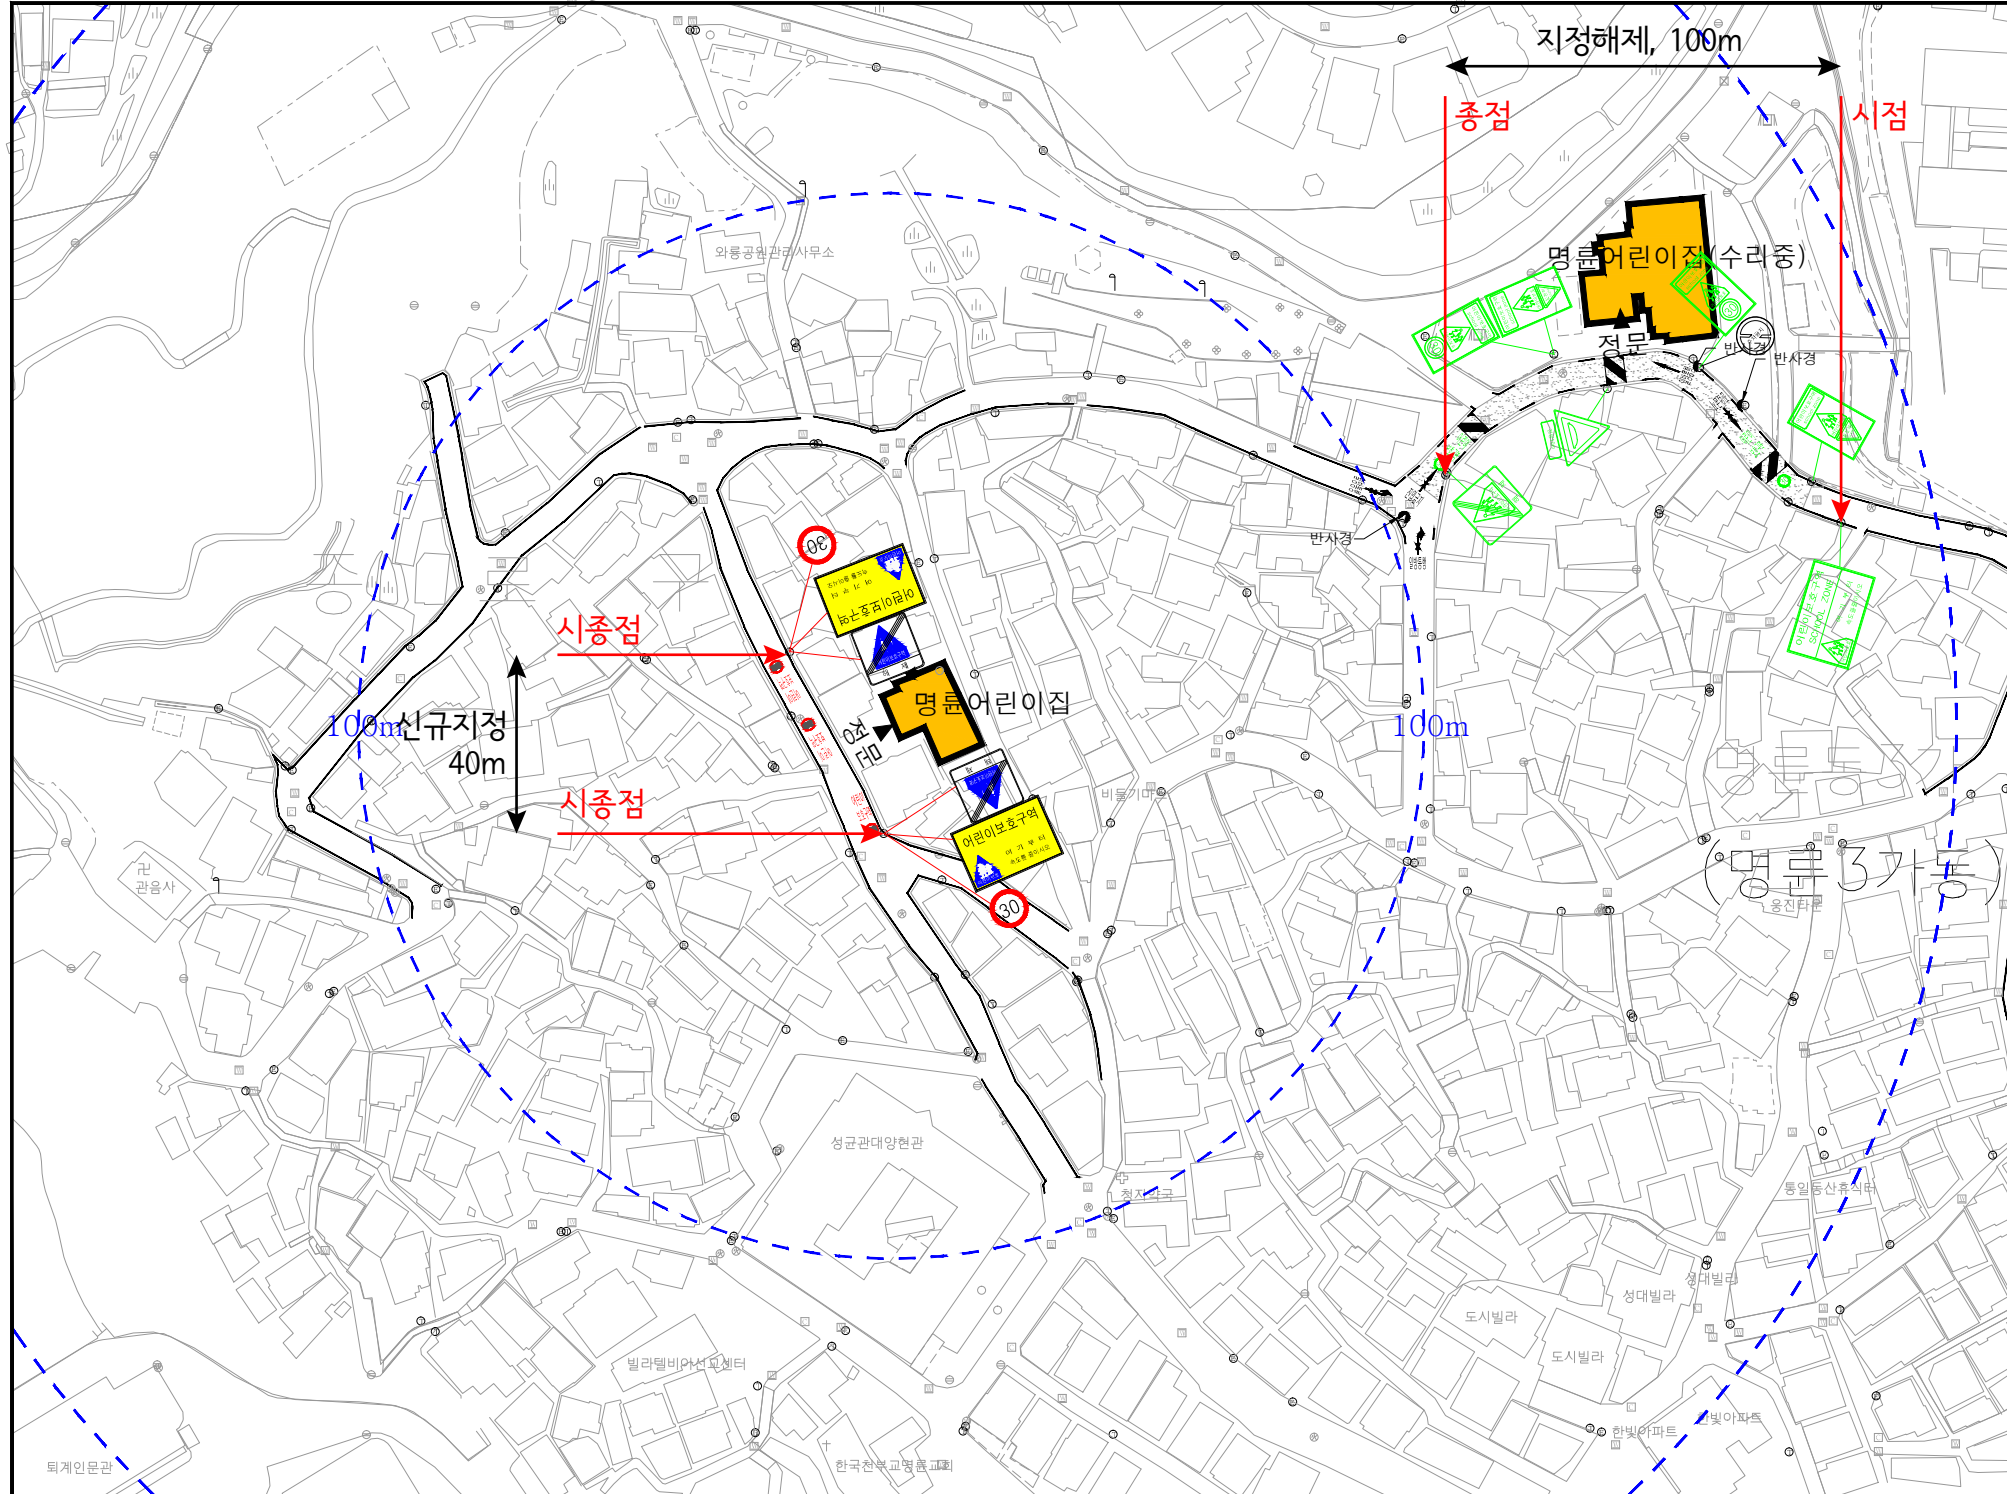

| - 범례 - | | 구분 | 항목 | 단위 | 수 량 | | |
|------------------------------|--|-----|-----------|----------------|-----|-----|--|
| 현황 - 검정색 | | | | | 현황 | 개 선 | |
| 신 설 - 빨강색 | | 신호등 | 개 소 | 신 설 | 교 체 | 제 거 | |
| 교 체 - 하늘색 | | 신호등 | 개 소 | | | | |
| 제 거 - 초록색 | | | | | | | |
| <324.402.415> 어린이보호구역 | | 안 | 소 계 | 개 | 6 | 8 | |
| <324.224> 어린이보호구역 | | 전 | 132 | 개 | | | |
| <324.226> 어린이보호구역 | | 표 | 129 | 개 | | 1 | |
| <324.218> 어린이보호구역 | | 지 | 218 | 개 | | | |
| <224.427> | | 면 | 219 | 개 | 1 | | |
| <324.427> | | 표 | 224 | 개 | 2 | | |
| <518> <536> 어린이 보호구역 | | 시 | 227 | 개 | | | |
| | | 시 | 322 | 개 | | | |
| | | 시 | 324 | 개 | | | |
| | | 시 | 326 | 개 | | | |
| | | 시 | 327 | 개 | | | |
| | | 시 | 401 | 개 | | 1 | |
| | | 시 | 418 | 개 | | | |
| | | 시 | 427 | 개 | | | |
| | | 시 | 428 | 개 | | | |
| | | 시 | 429 | 개 | | | |
| | | 시 | 〈통합표지〉 | | | | |
| | | 시 | 324 | 개 | | | |
| | | 시 | 402 | 개 | 2 | 1 | |
| | | 시 | 415 | 개 | | | |
| | | 시 | 224 | 개 | | | |
| | | 시 | 427 | 개 | | 1 | |
| | | 시 | 218 | 개 | | | |
| | | 시 | 428 | 개 | | | |
| | | 시 | 219 | 개 | | | |
| | | 시 | 428 | 개 | | | |
| | | 시 | 324 | 개 | | 2 | |
| | | 시 | 226 | 개 | | | |
| | | 시 | 324 | 개 | 2 | 2 | |
| | | 시 | 224 | 개 | | | |
| | | 시 | 소 계 | 개 | 3 | 6 | |
| | | 시 | 518 | 개 | | 3 | |
| | | 시 | 519 | 개 | | | |
| | | 시 | 520 | 개 | | | |
| | | 시 | 521 | 개 | | | |
| | | 시 | 523 | 개 | | | |
| | | 시 | 532 | 개 | | | |
| | | 시 | 536~536-3 | 개 | | 3 | |
| | | 시 | 510~514 | 개 | 2 | | |
| | | 시 | 537~543 | 개 | 1 | | |
| | | 시 | 소 계 | 개 | 3 | | |
| | | 시 | 과속방지턱 | 개 | 3 | | |
| | | 시 | 이미지함프 | 개 | | | |
| | | 시 | 방호울타리 | M | | | |
| | | 시 | 보 도 | m ² | | | |

(현장조사일 : 2019년 09월)