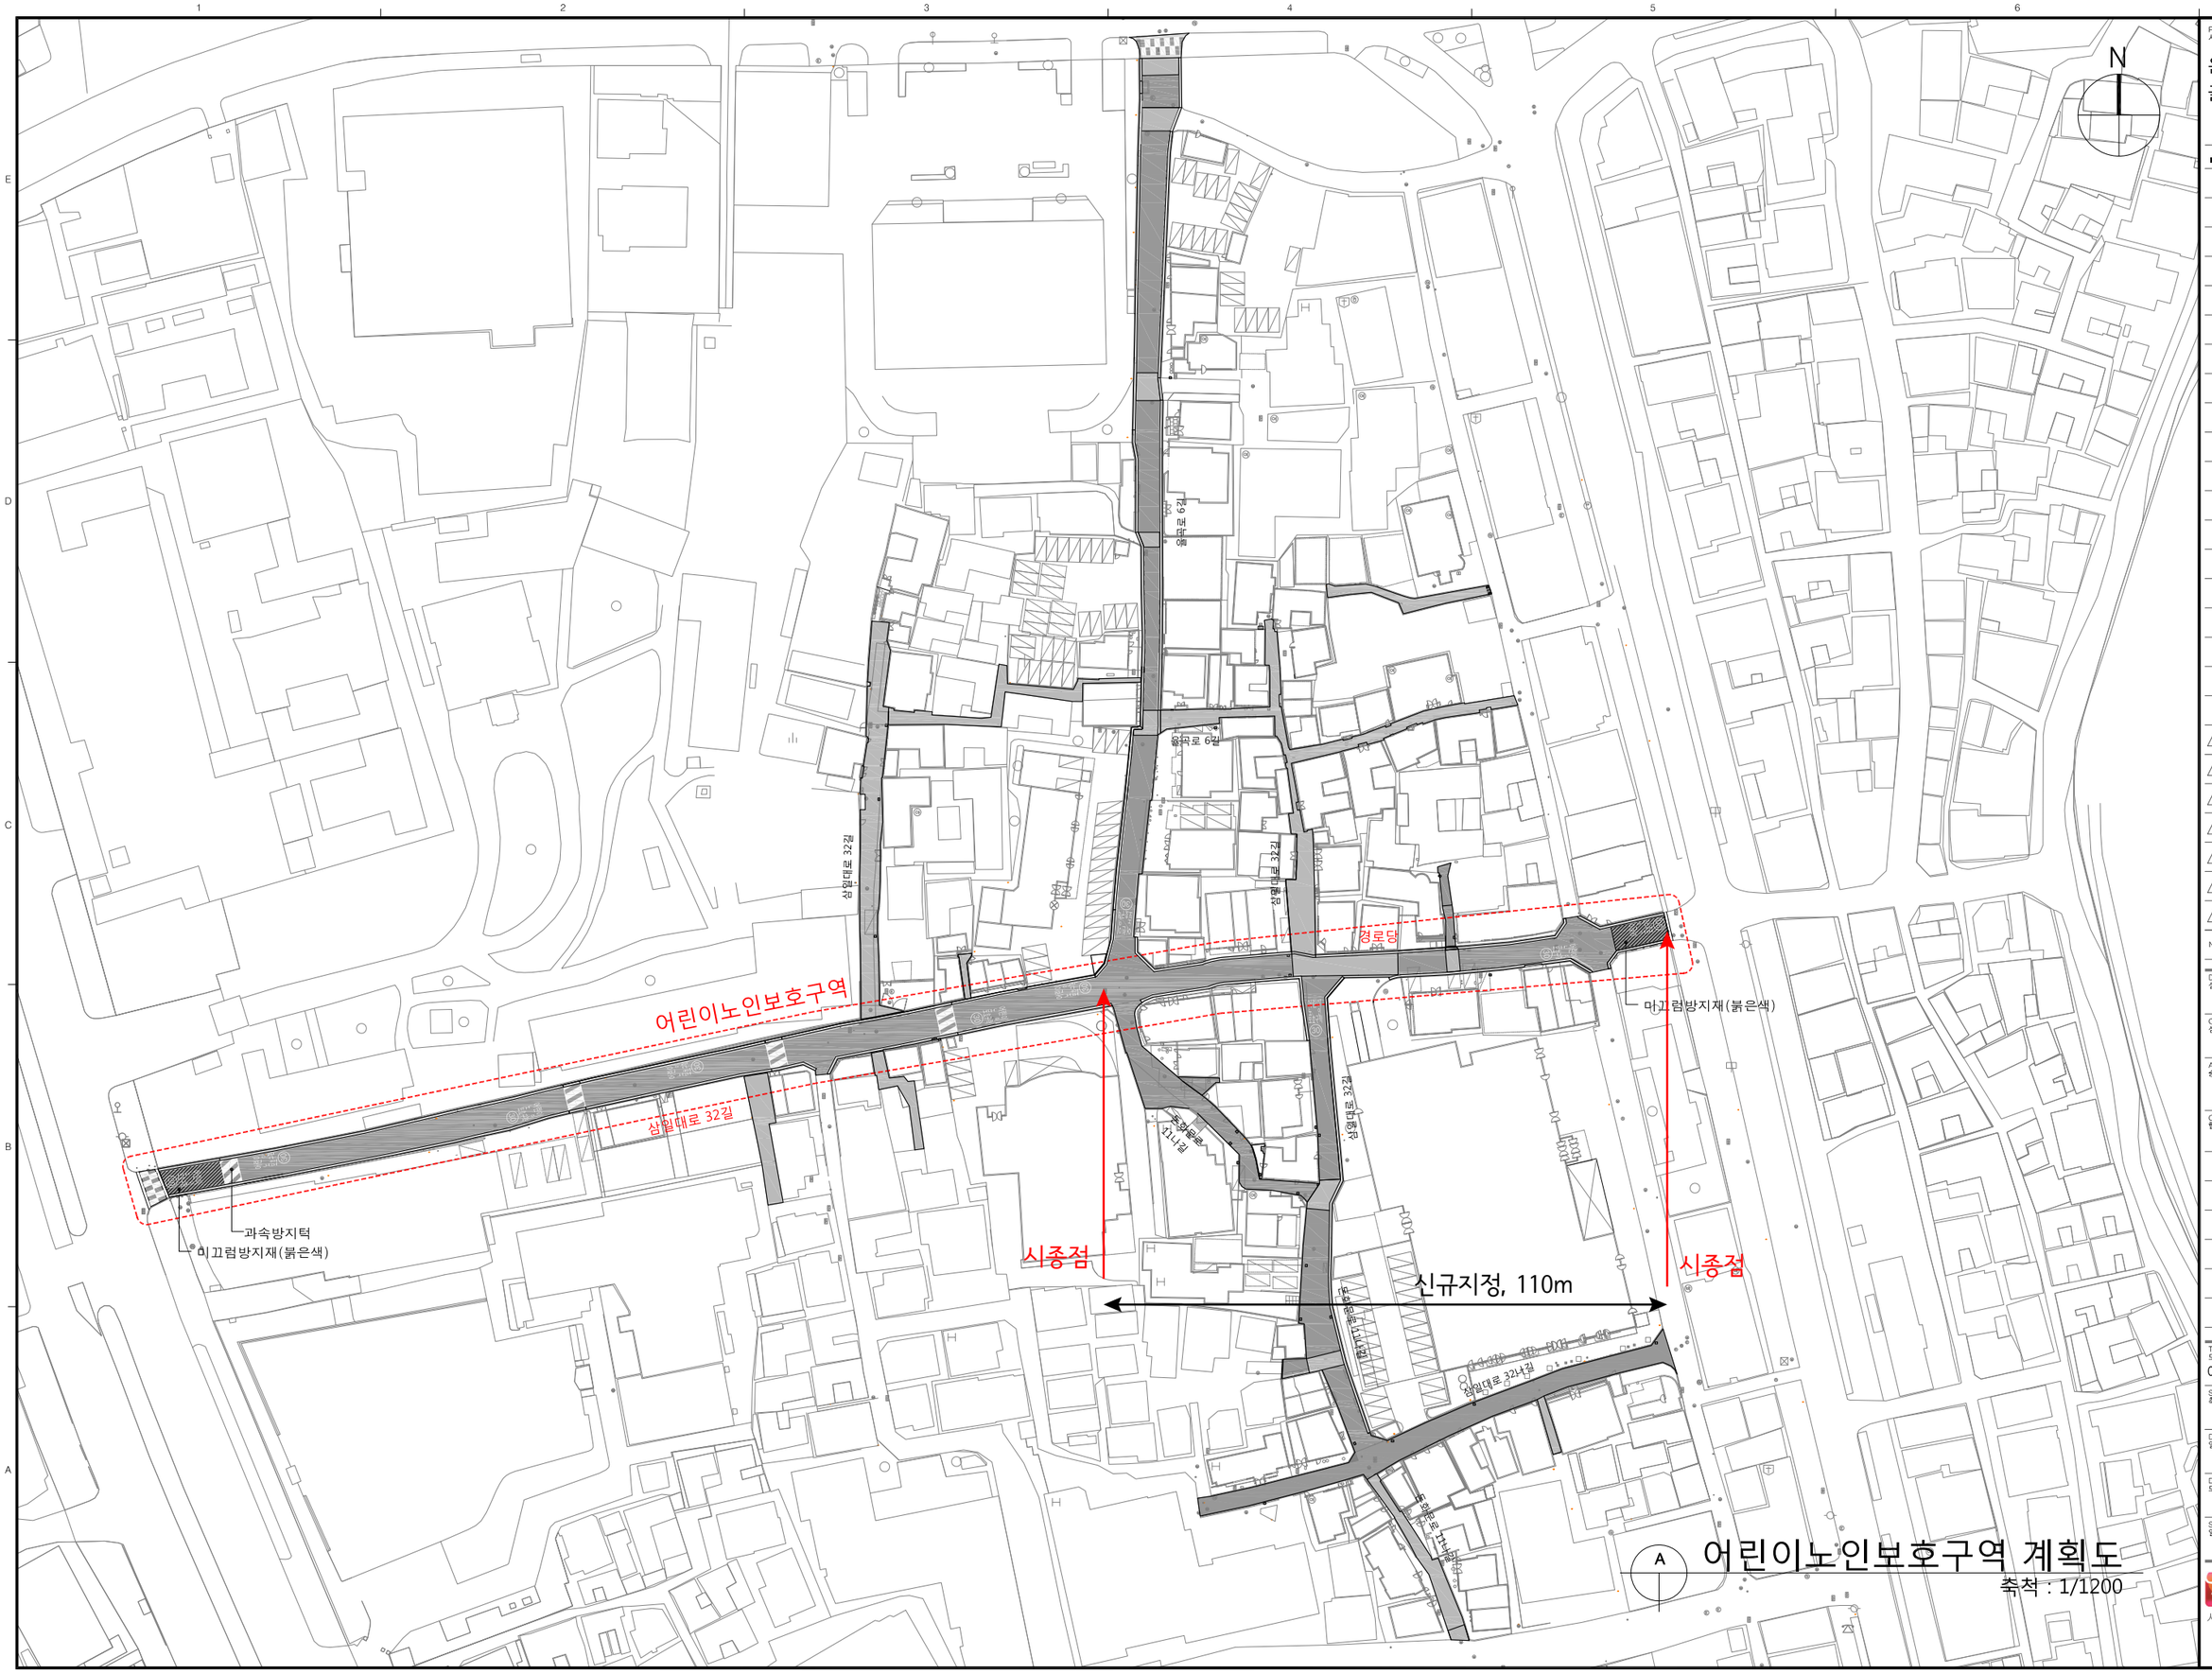

PROJECT TITLE
사업명칭

운니 · 익선동 일대 골목길 재생사업

■ NOTE

NO	DATE	REVISIONS
△		
△		
△		
△		
△		

DESIGNED BY
설 계

CHECKED BY
심 사

APPROVED BY
승 인

CONSULTANTS
협력업체

TITLE
도 면 명
어린이노인보호구역 계획도

SCALE
축 척
1/1200 (A3)

DATE
일 자
2019. 09

DRAWING NO.
도면 번호

SHEET NO.
일련 번호

(주) 에스에이케이 건축사사무소
서울특별시 중로구 을곡로6길 36
월드오피스텔 909호
Tel. 02_577_5639
Fax. 02_577_5629