


어린이보호구역

현황 및 개선안도

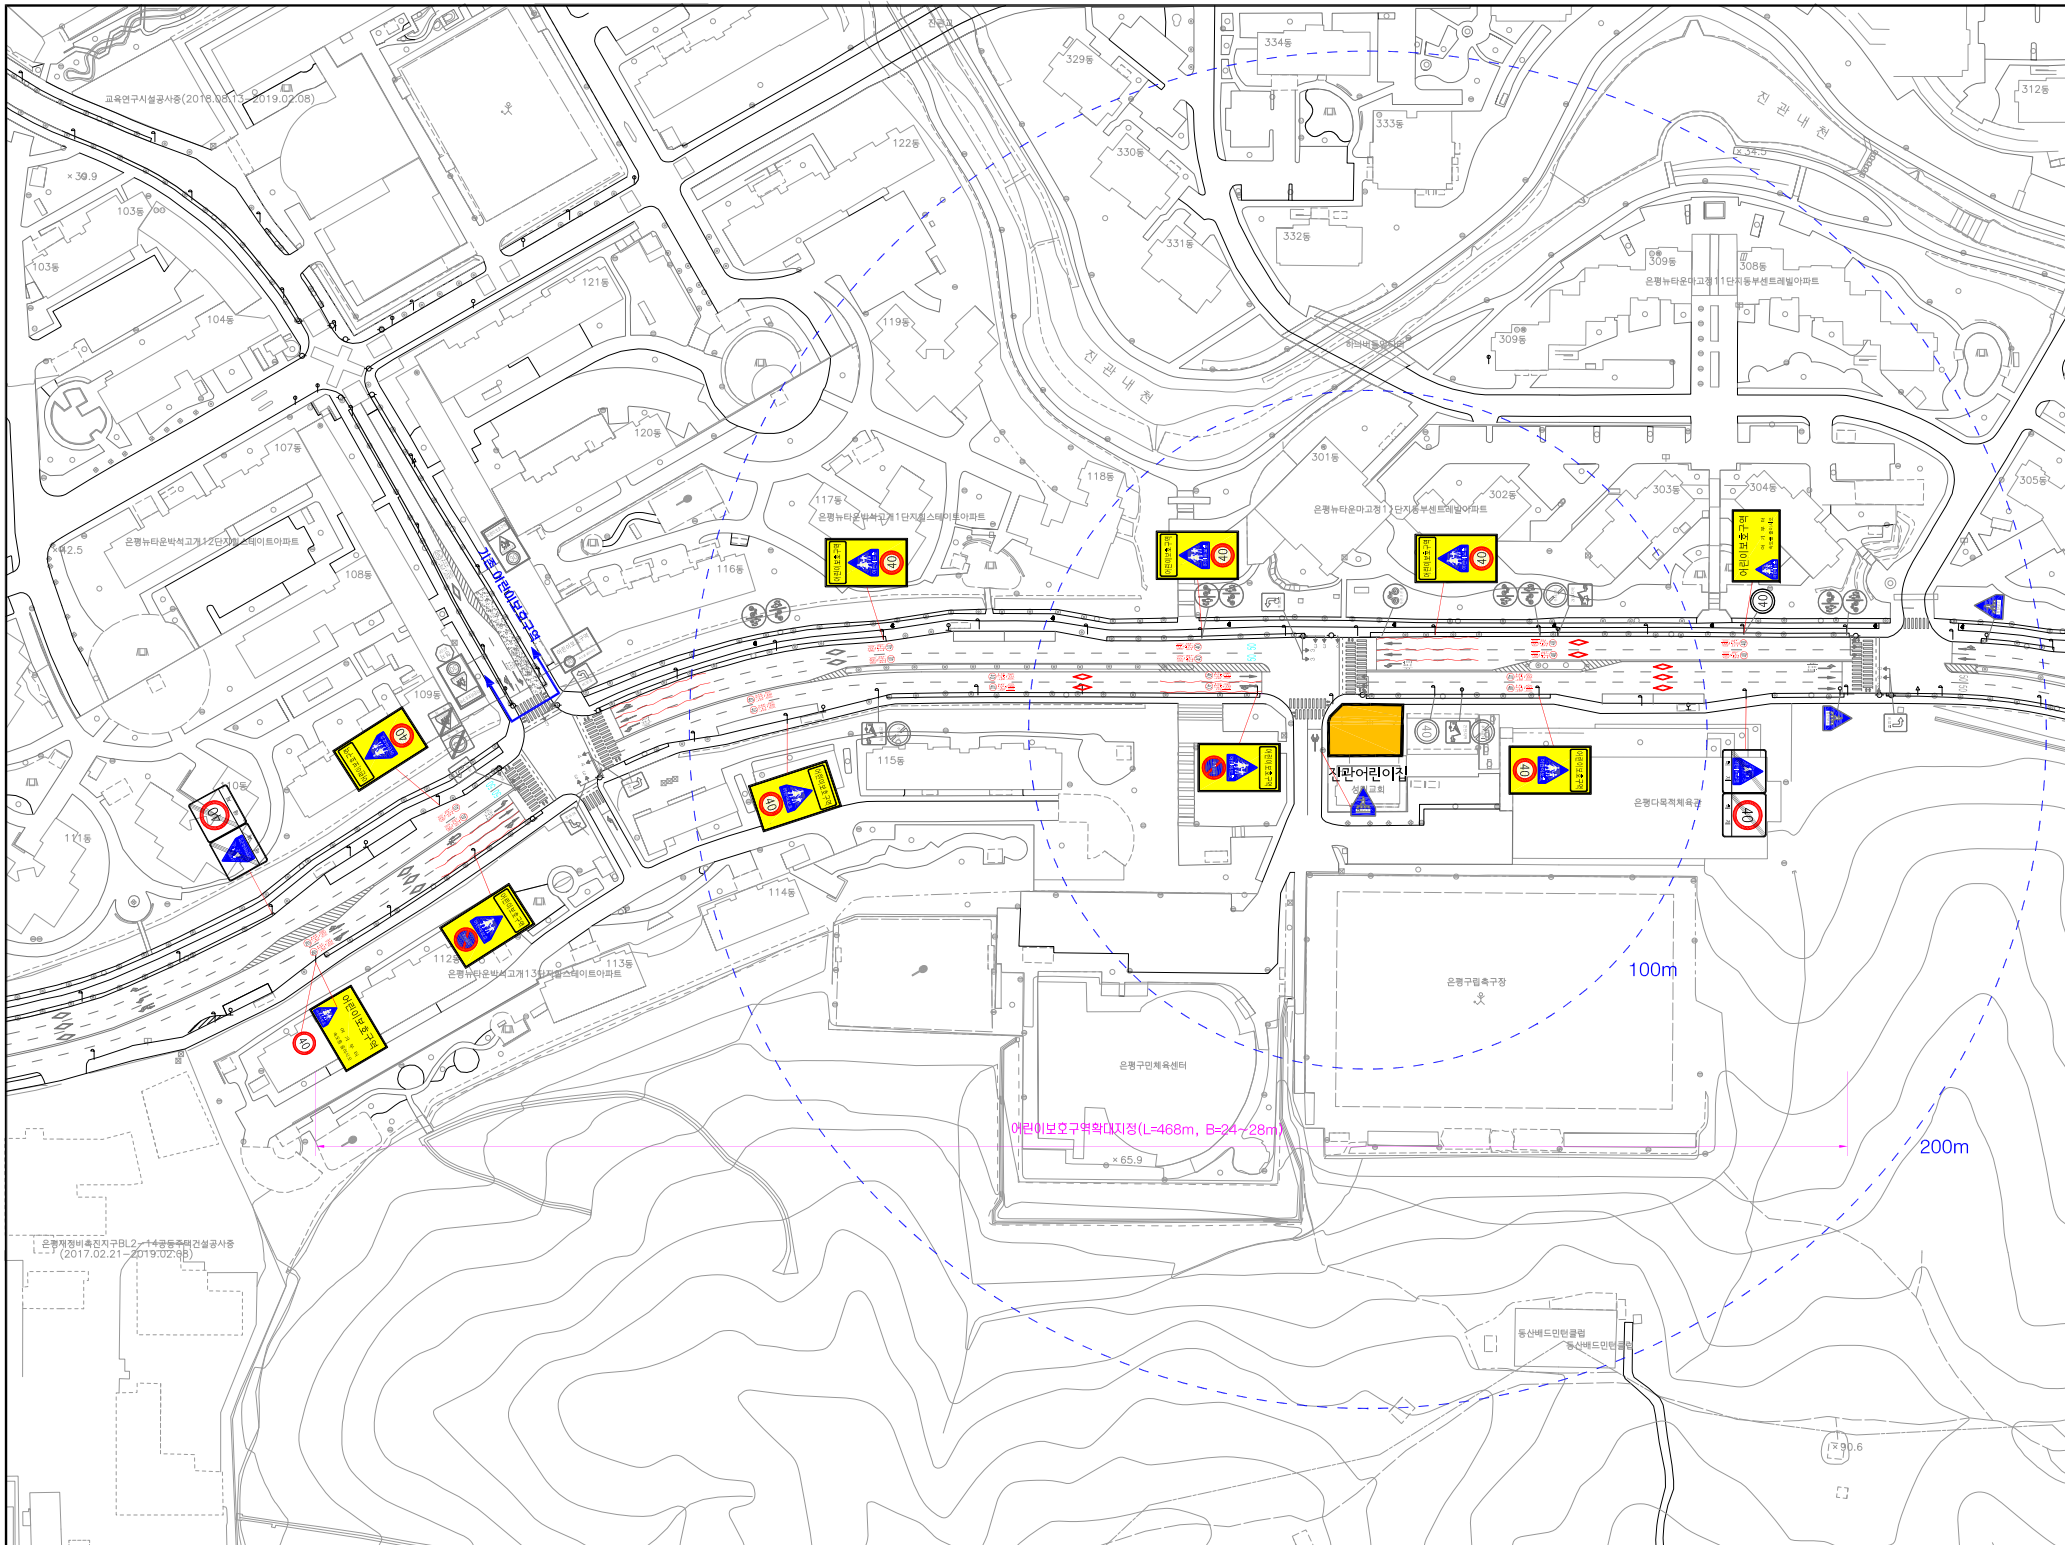

시설명	진관어린이집
-----	--------



구분	항목	단위	현황	수량		
				개선		
				신설	교체	제거
신호기	경보등	개소				
	신호등	개소	10			
	소계	개	22	2	2	8
안전표지	<324.402.415>					
	어린이보호구역					
	132	개				
	129	개				
	218	개				
	219	개	3			
	224	개	2	1	2	
	302	개	1			
	317	개	8			
	322	개	2	1		
	326	개				
	329	개	6			
	418	개				
	427	개				
	428	개	3			
429	개					
<통합표지>			16			
324	개			2		
402	개					
415	개					
224	개					
402	개					
415	개					
224	개		2			
427	개		2			
218	개					
428	개					
219	개					
428	개					
324	개		2			
219	개					
324	개		6			
224	개					
소계	개	22	56		4	
517	개	6			4	
518	개		21			
520	개		14			
529	개	2				
537	개	10				
542	개	4				
536~536-3	개		21			
510~514	개					
537~543	개					
소계	개					
과속방지턱	개					
이미지업프	개					
방호울타리	M					
보도	m ²					

