
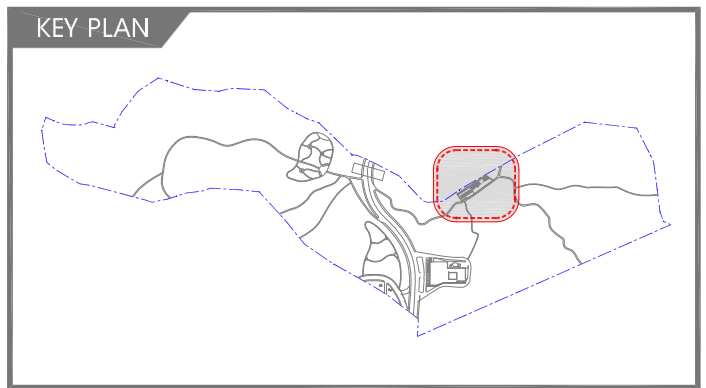
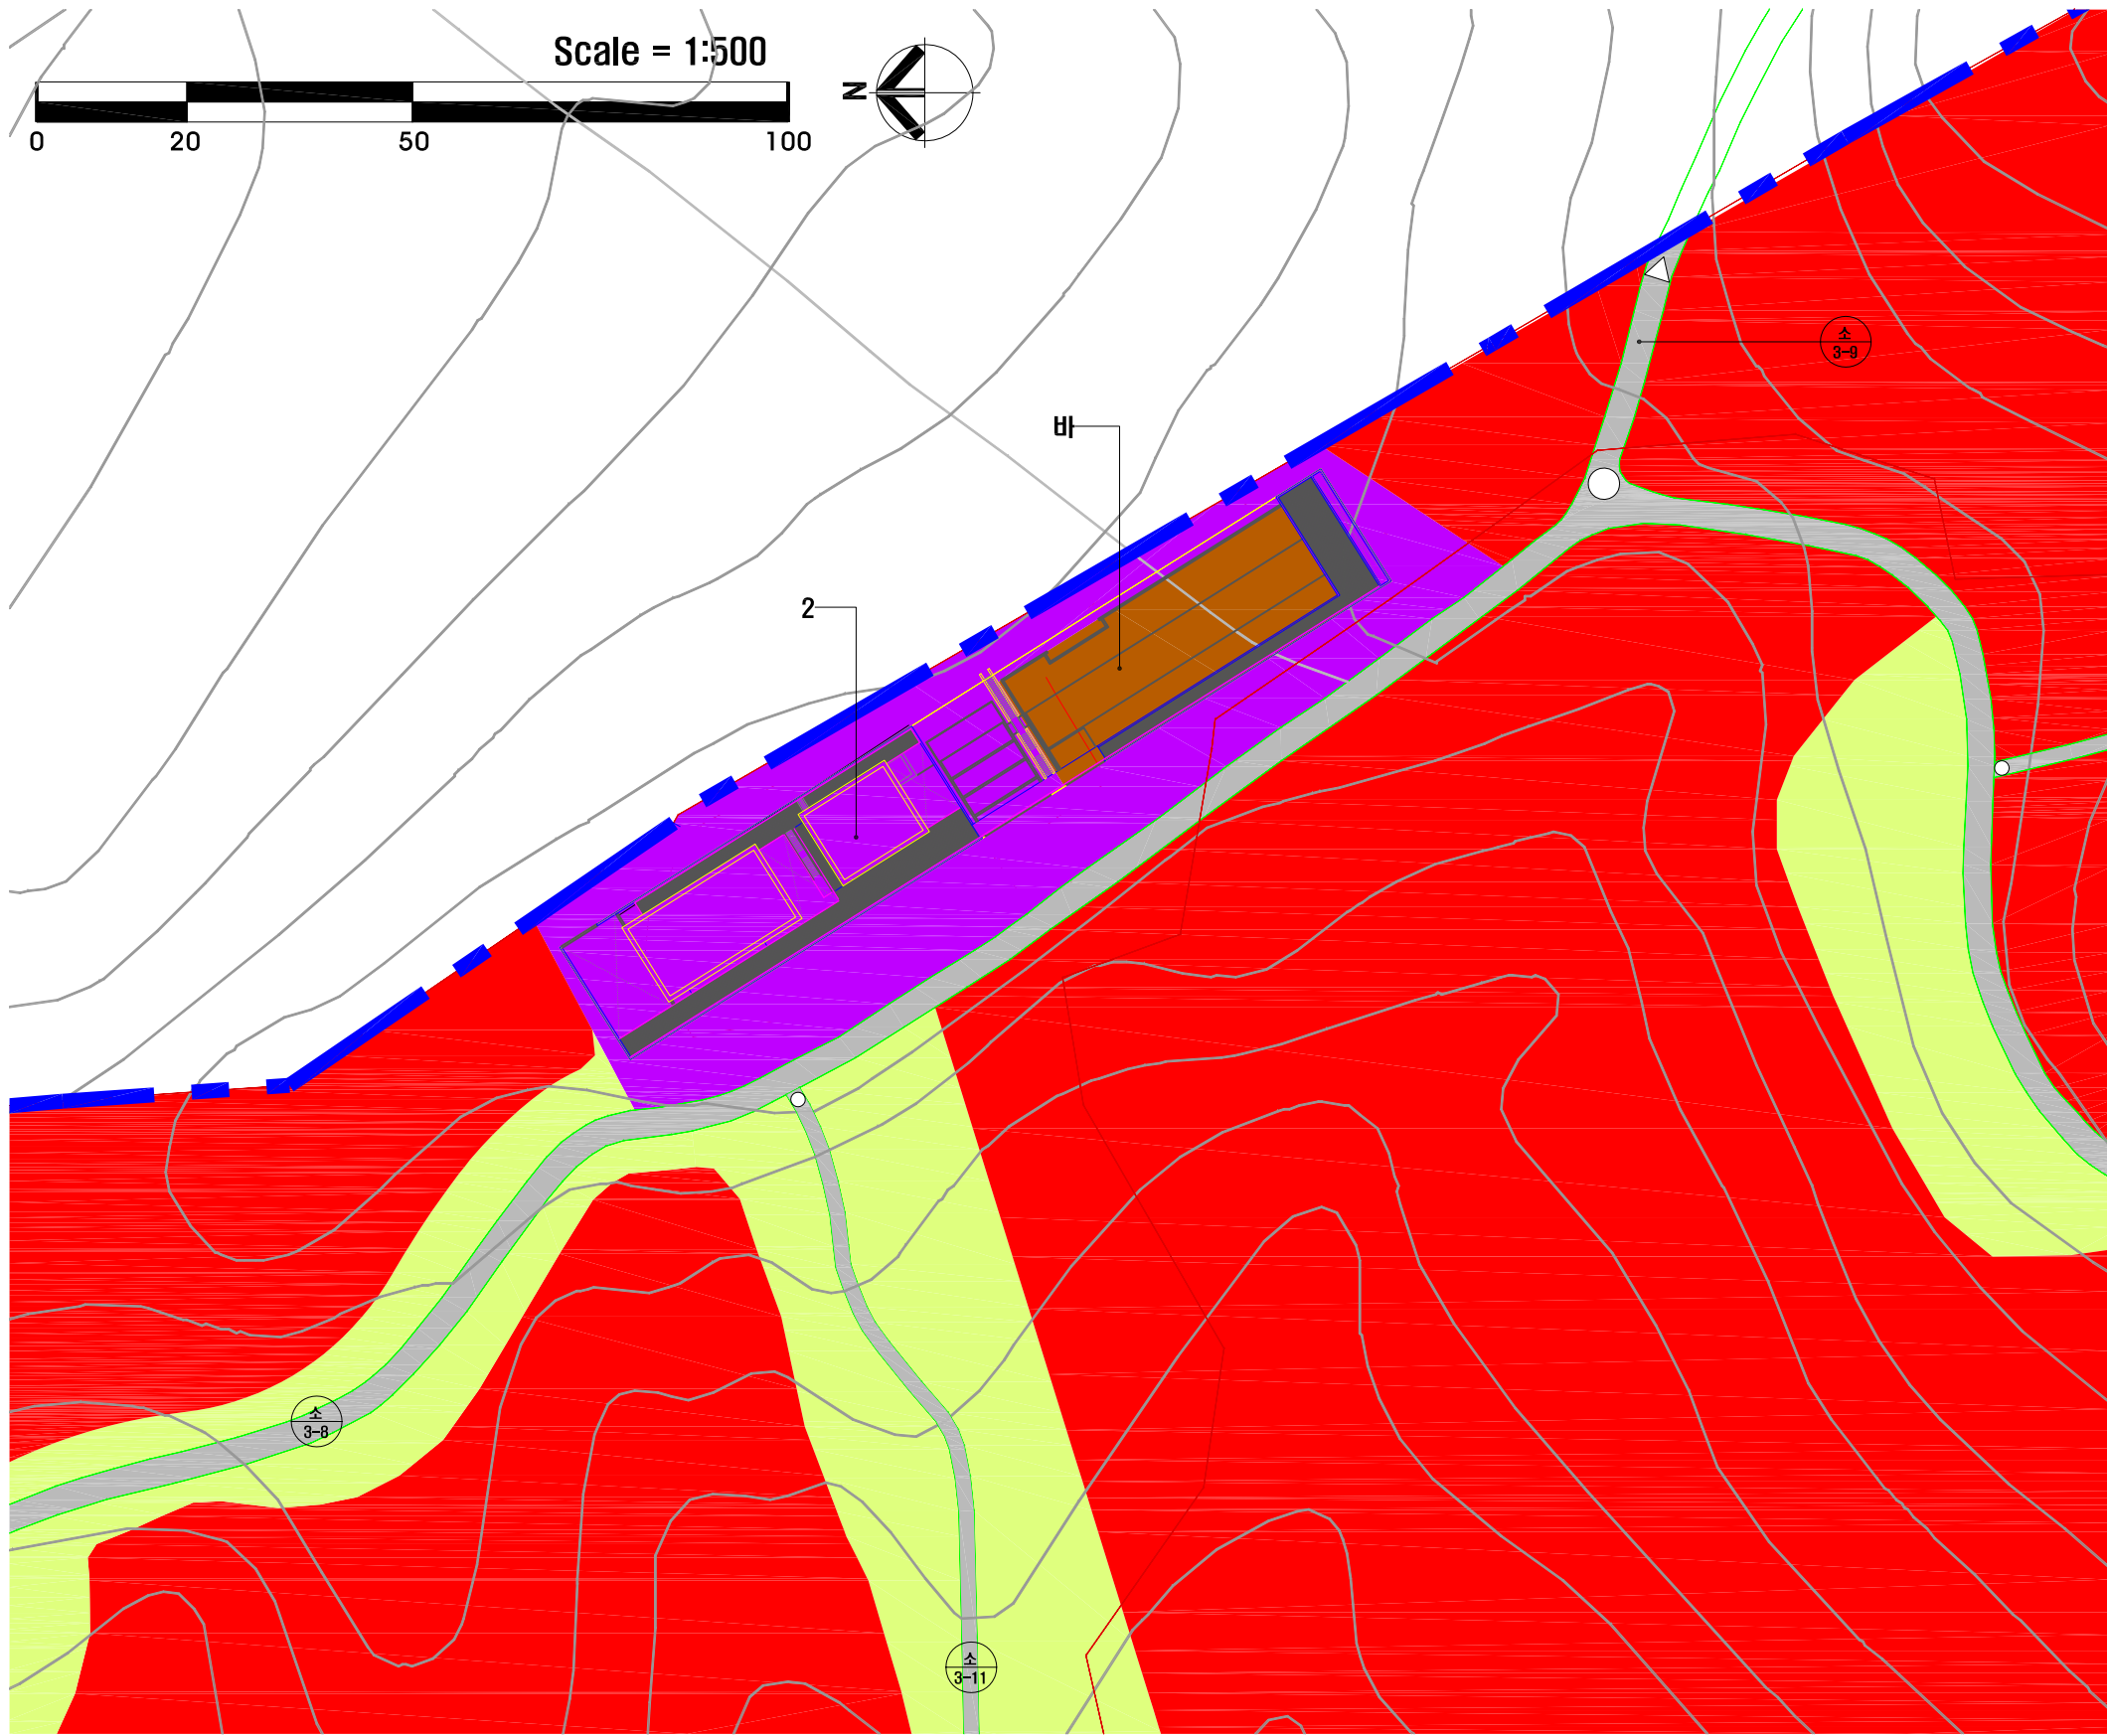


# 세부계획결정도

## 망우리묘지공원

< 변경 >

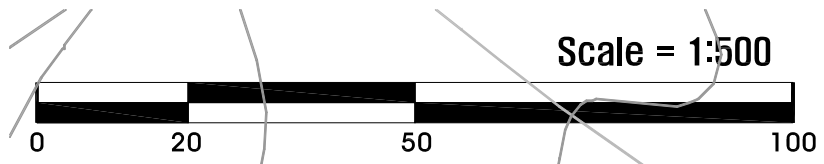

### ■ 시설조서

시설구분	기호	시설명	단위	부지면적	시설면적	비고
계			M2	832,800	269,479.3	[시설면적 감 31.7m <sup>2</sup> ]
기반 시설		소 계	M2	40,860	14,416	
		도로및광장	M2	40,860	14,416	
조경 시설		소 계	M2	28,255	28,255	
	가	테마가든	M2	14,484	14,484	
	나	생태다리	M2	3,000	3,000	
	다	잔디밭	M2	10,205	10,205	
	①	13도창의군탑	M2	300	300	
	②	기념탑	M2	4	4	
	③	파고라	M2	72	72	4개소
	③-1	파고라	M2	(18)	(18)	(1)
	③-2	파고라	M2	(18)	(18)	(1)
	③-3	파고라	M2	(18)	(18)	(1)
	③-4	파고라	M2	(18)	(18)	(1)
	④	팔각정자	M2	57	57	3개소
	④-1	팔각정자	M2	(19)	(19)	(1)
	④-2	팔각정자	M2	(19)	(19)	(1)
	④-3	팔각정자	M2	(19)	(19)	(1)
⑤	원형파고라	M2	133	133	2개소	
⑤-1	원형파고라	M2	(80)	(80)	(1)	
⑤-2	원형파고라	M2	(53)	(53)	(1)	
휴양 시설		소 계	M2	16,950	16,950	
	라	피크닉장	M2	14,255	14,255	
	마	마을마당	M2	2,695	2,695	
편의 시설		소 계	M2	692.2	692.2	부지면적 감 1,087.8m <sup>2</sup> (시설면적 감 799.8m <sup>2</sup> )
	1	화장실	M2	-	-	부지면적 감 482m <sup>2</sup> (시설면적 감 194.0m <sup>2</sup> )
	바	주차장	M2	692.2	692.2	부지면적 감 805.8m <sup>2</sup> (시설면적 감 805.8m <sup>2</sup> )
관리 시설		소 계	M2	3,507.8	906.1	부지면적 중 2,125.8m <sup>2</sup> (시설면적 중 708.1m <sup>2</sup> )
	2	관리사무소(엘컴센터)	M2	3,507.8	906.1	부지면적 중 2,125.8m <sup>2</sup> (시설면적 중 708.1m <sup>2</sup> )
그 밖의 시설		소 계	M2	208,260	208,260	
		장사시설(묘지)	M2	208,260	208,260	
녹지		소 계	M2	534,275		
		녹지	M2	534,275		부지면적 감 1,038m <sup>2</sup>