


계획 평면도 (명신초등학교)

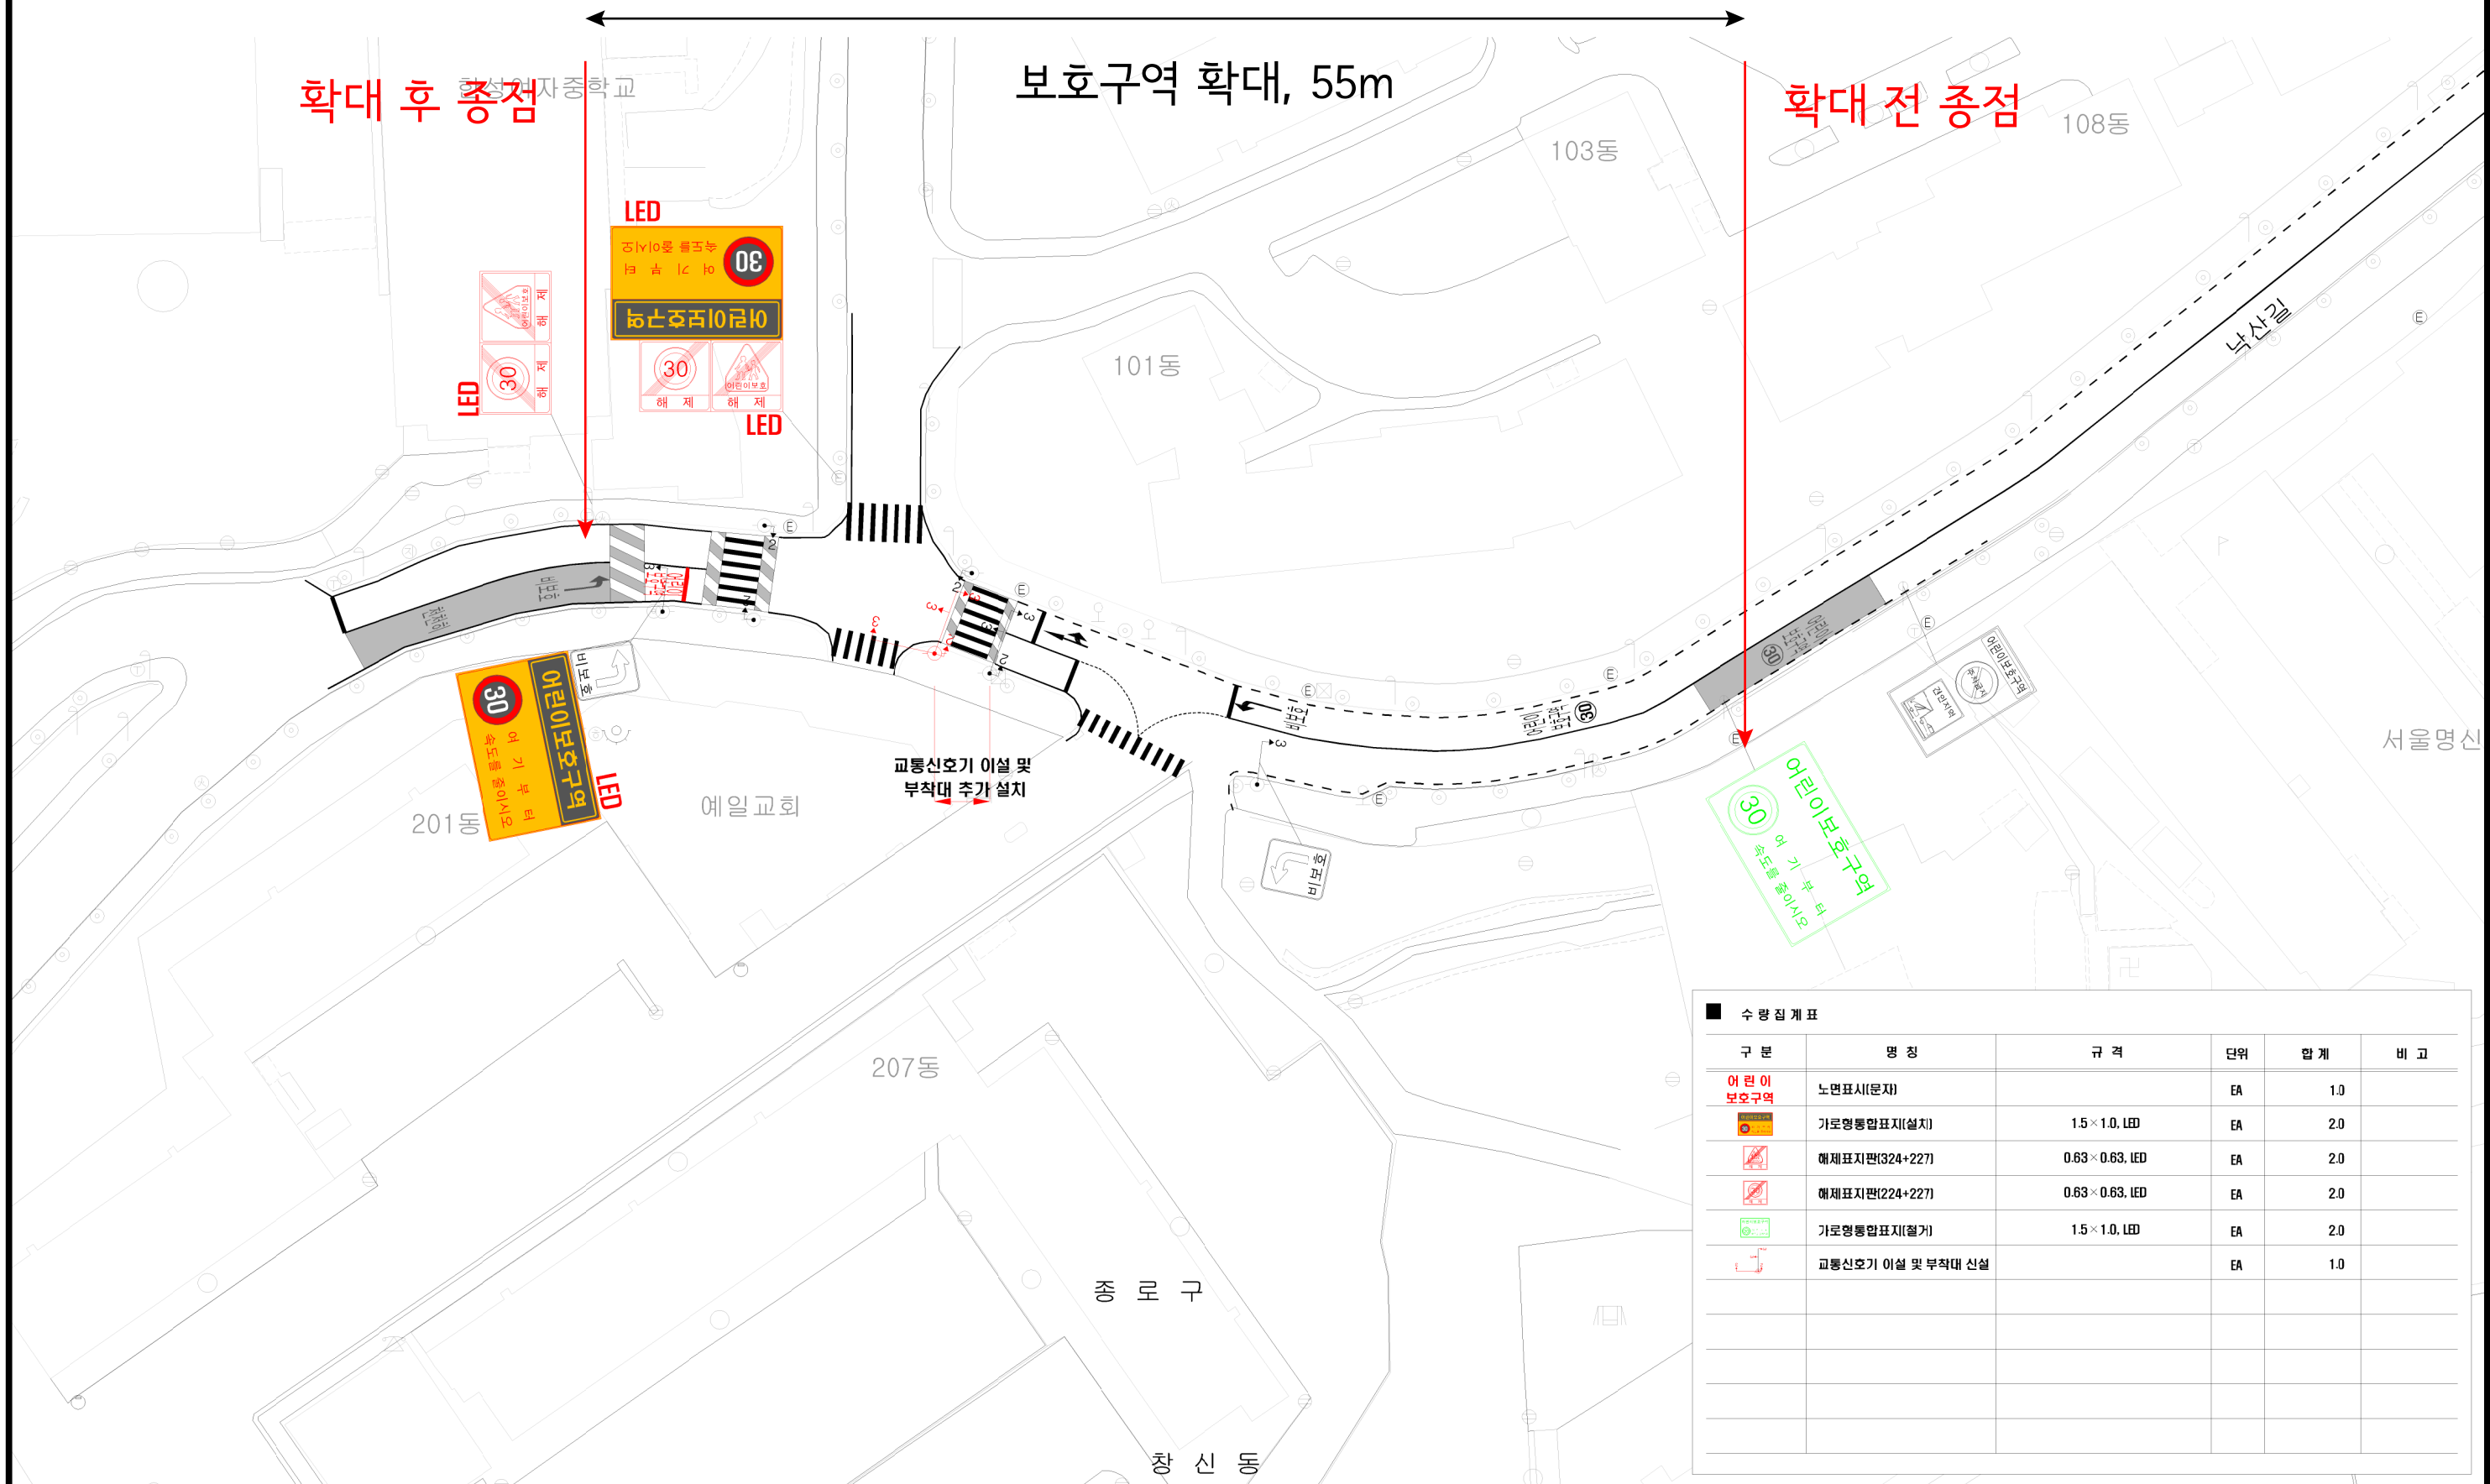

■ 수량 집계표

구분	명칭	규격	단위	합계	비고
어린이 보호구역	노면표시(문자)		EA	1.0	
	가로형통합표지(설치)	1.5 × 1.0, LED	EA	2.0	
	해제표지판(324+227)	0.63 × 0.63, LED	EA	2.0	
	해제표지판(224+227)	0.63 × 0.63, LED	EA	2.0	
	가로형통합표지(철거)	1.5 × 1.0, LED	EA	2.0	
	교통신호기 이설 및 부착대 신설		EA	1.0	