



# 성동공고후문 (현황+개선)

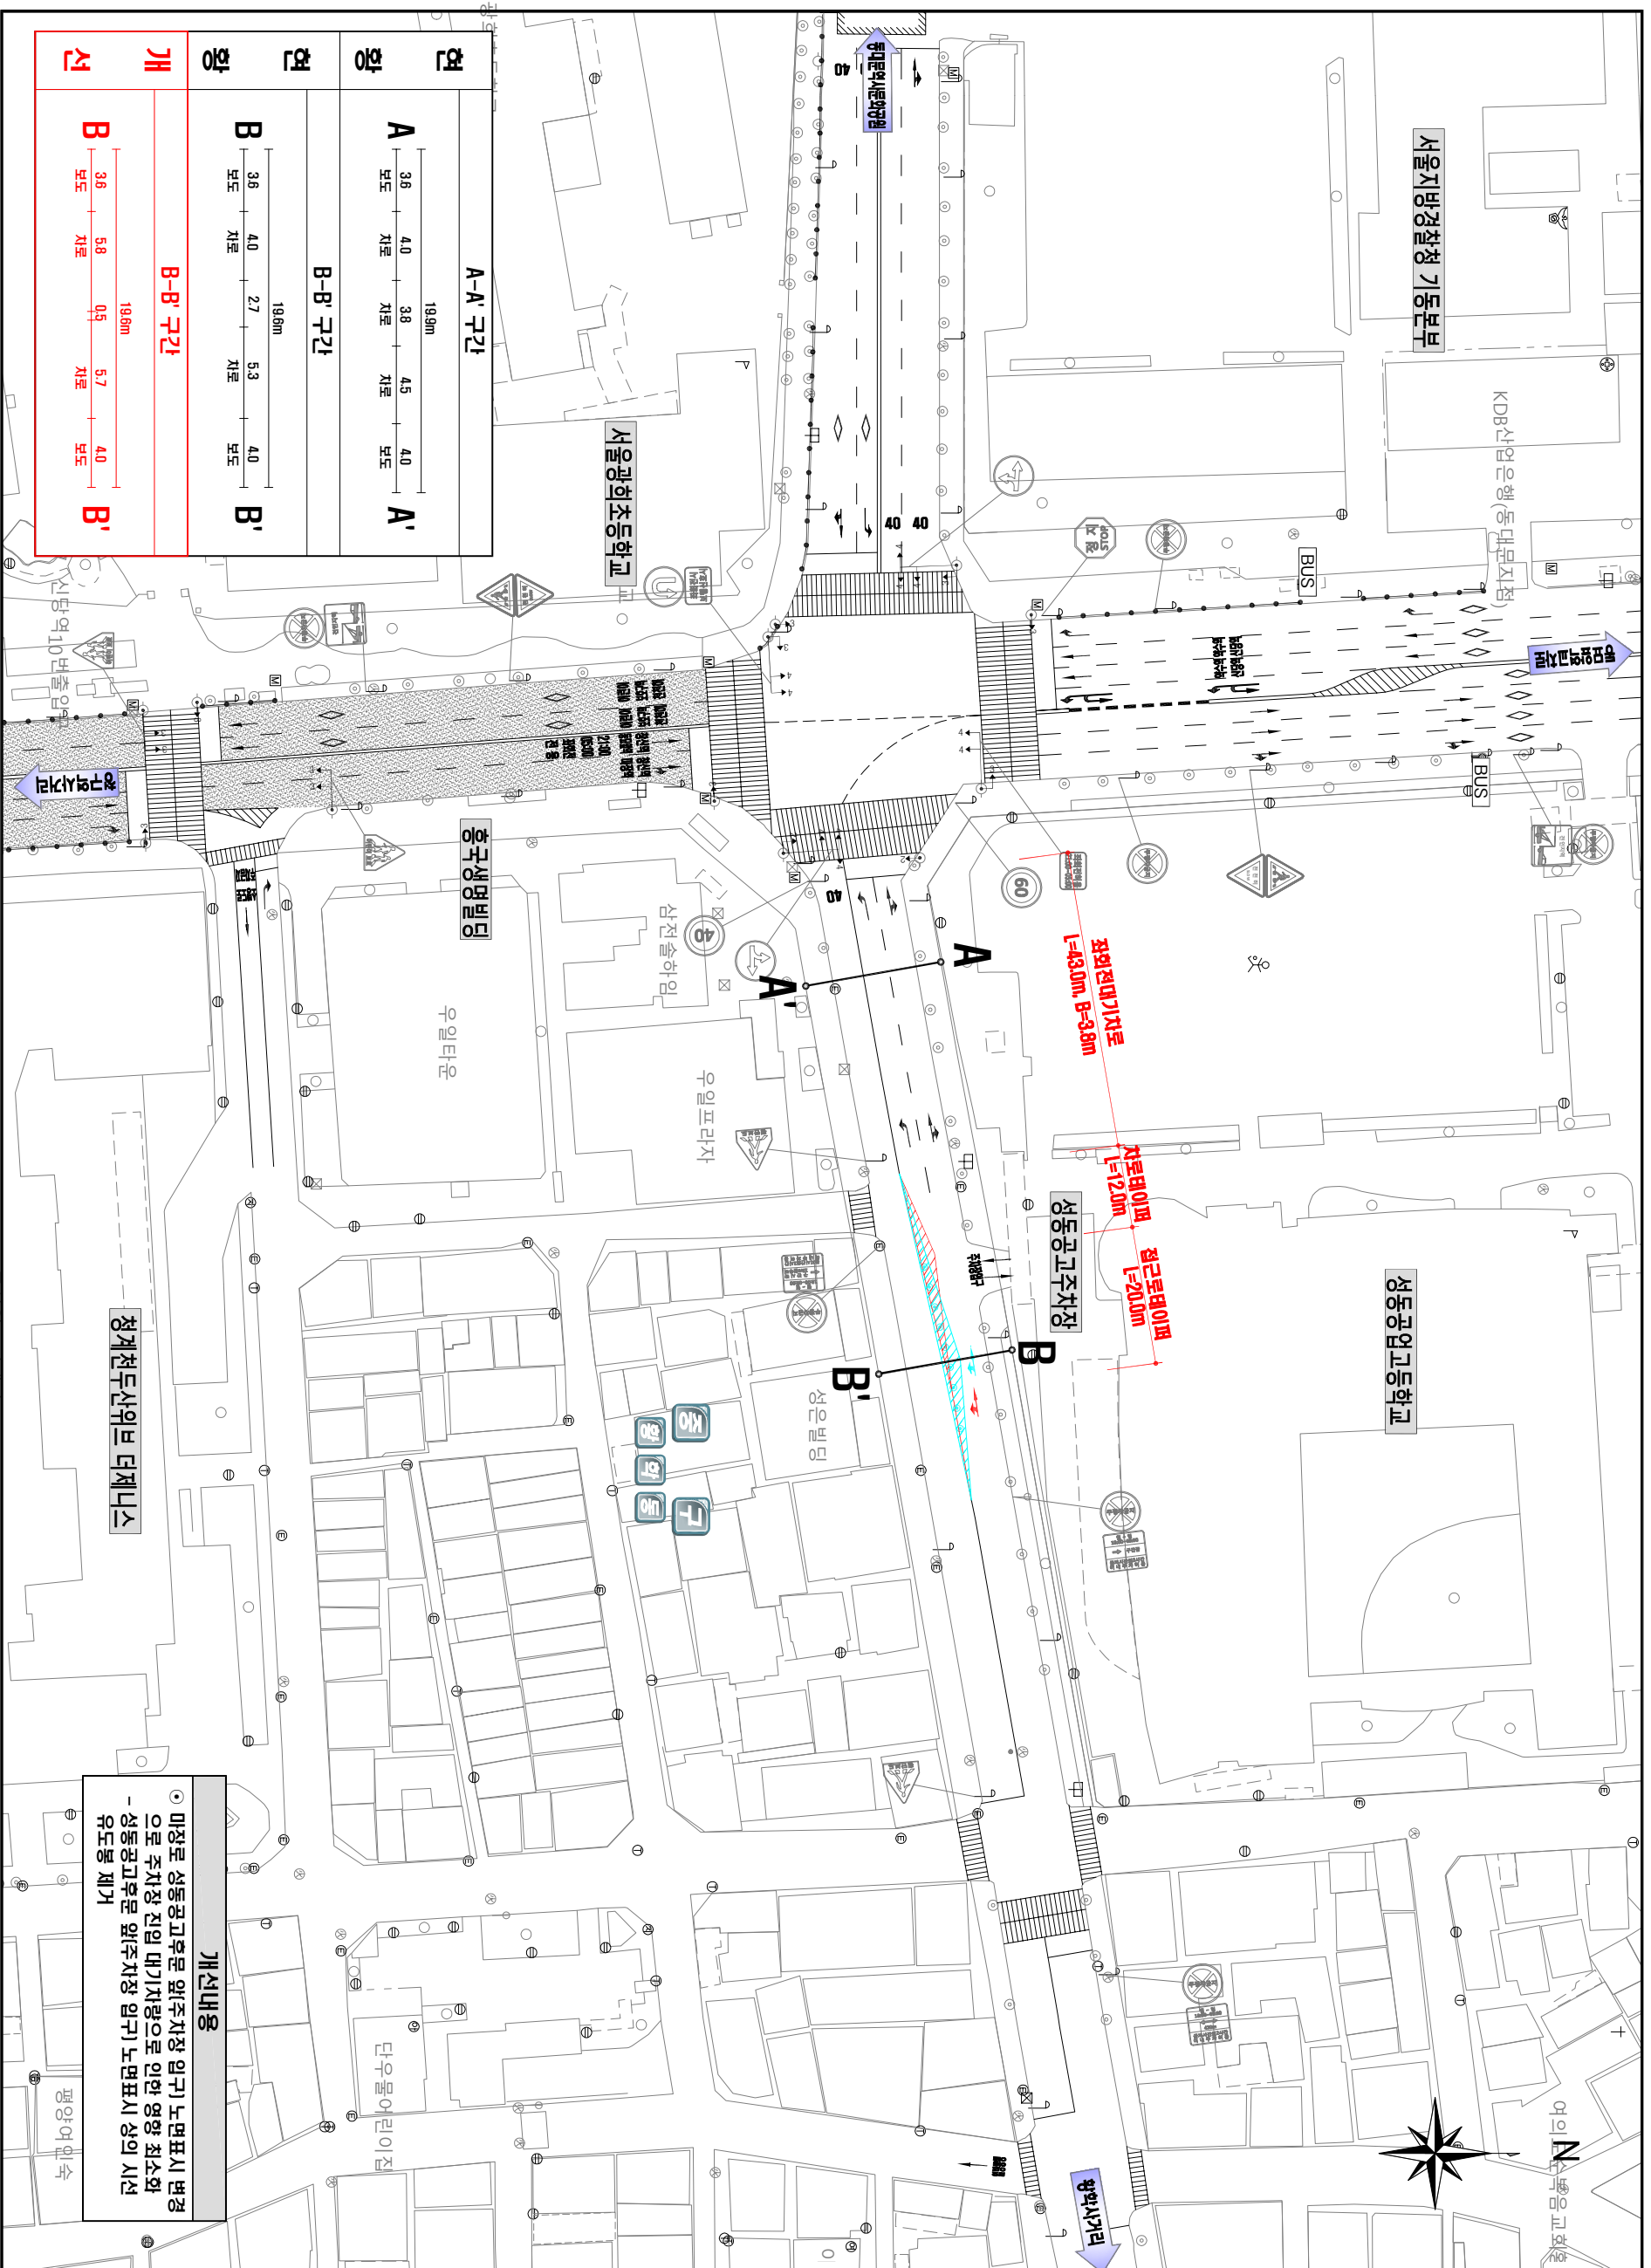

현황	개선
<b>A-A' 구간</b> 19.9m A 보도 3.6, 차로 4.0, 차로 3.8, 차로 4.5, 보도 4.0 <b>B-B' 구간</b> 19.9m B 보도 3.6, 차로 4.0, 차로 2.7, 차로 5.3, 보도 4.0	<b>B-B' 구간</b> 19.9m B 보도 3.6, 차로 5.8, 차로 0.5, 차로 5.7, 보도 4.0

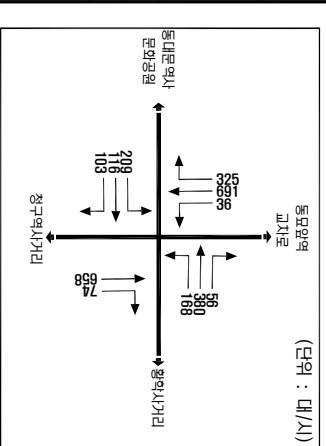

[교통량(차량)]



**개선내용**

- 기존로 성동공고후문 앞주차장 인위 노면표시 변경으로 주차장 진입 대기차량으로 인한 영향 최소화
- 성동공고후문 앞주차장 입구 노면표시 상의 시선 유도용 제거

변경	현황
—	현설
—	제거
—	이전

