


# 관악IC부근 버스정류소 (현황+개선1안)

KEYMAP

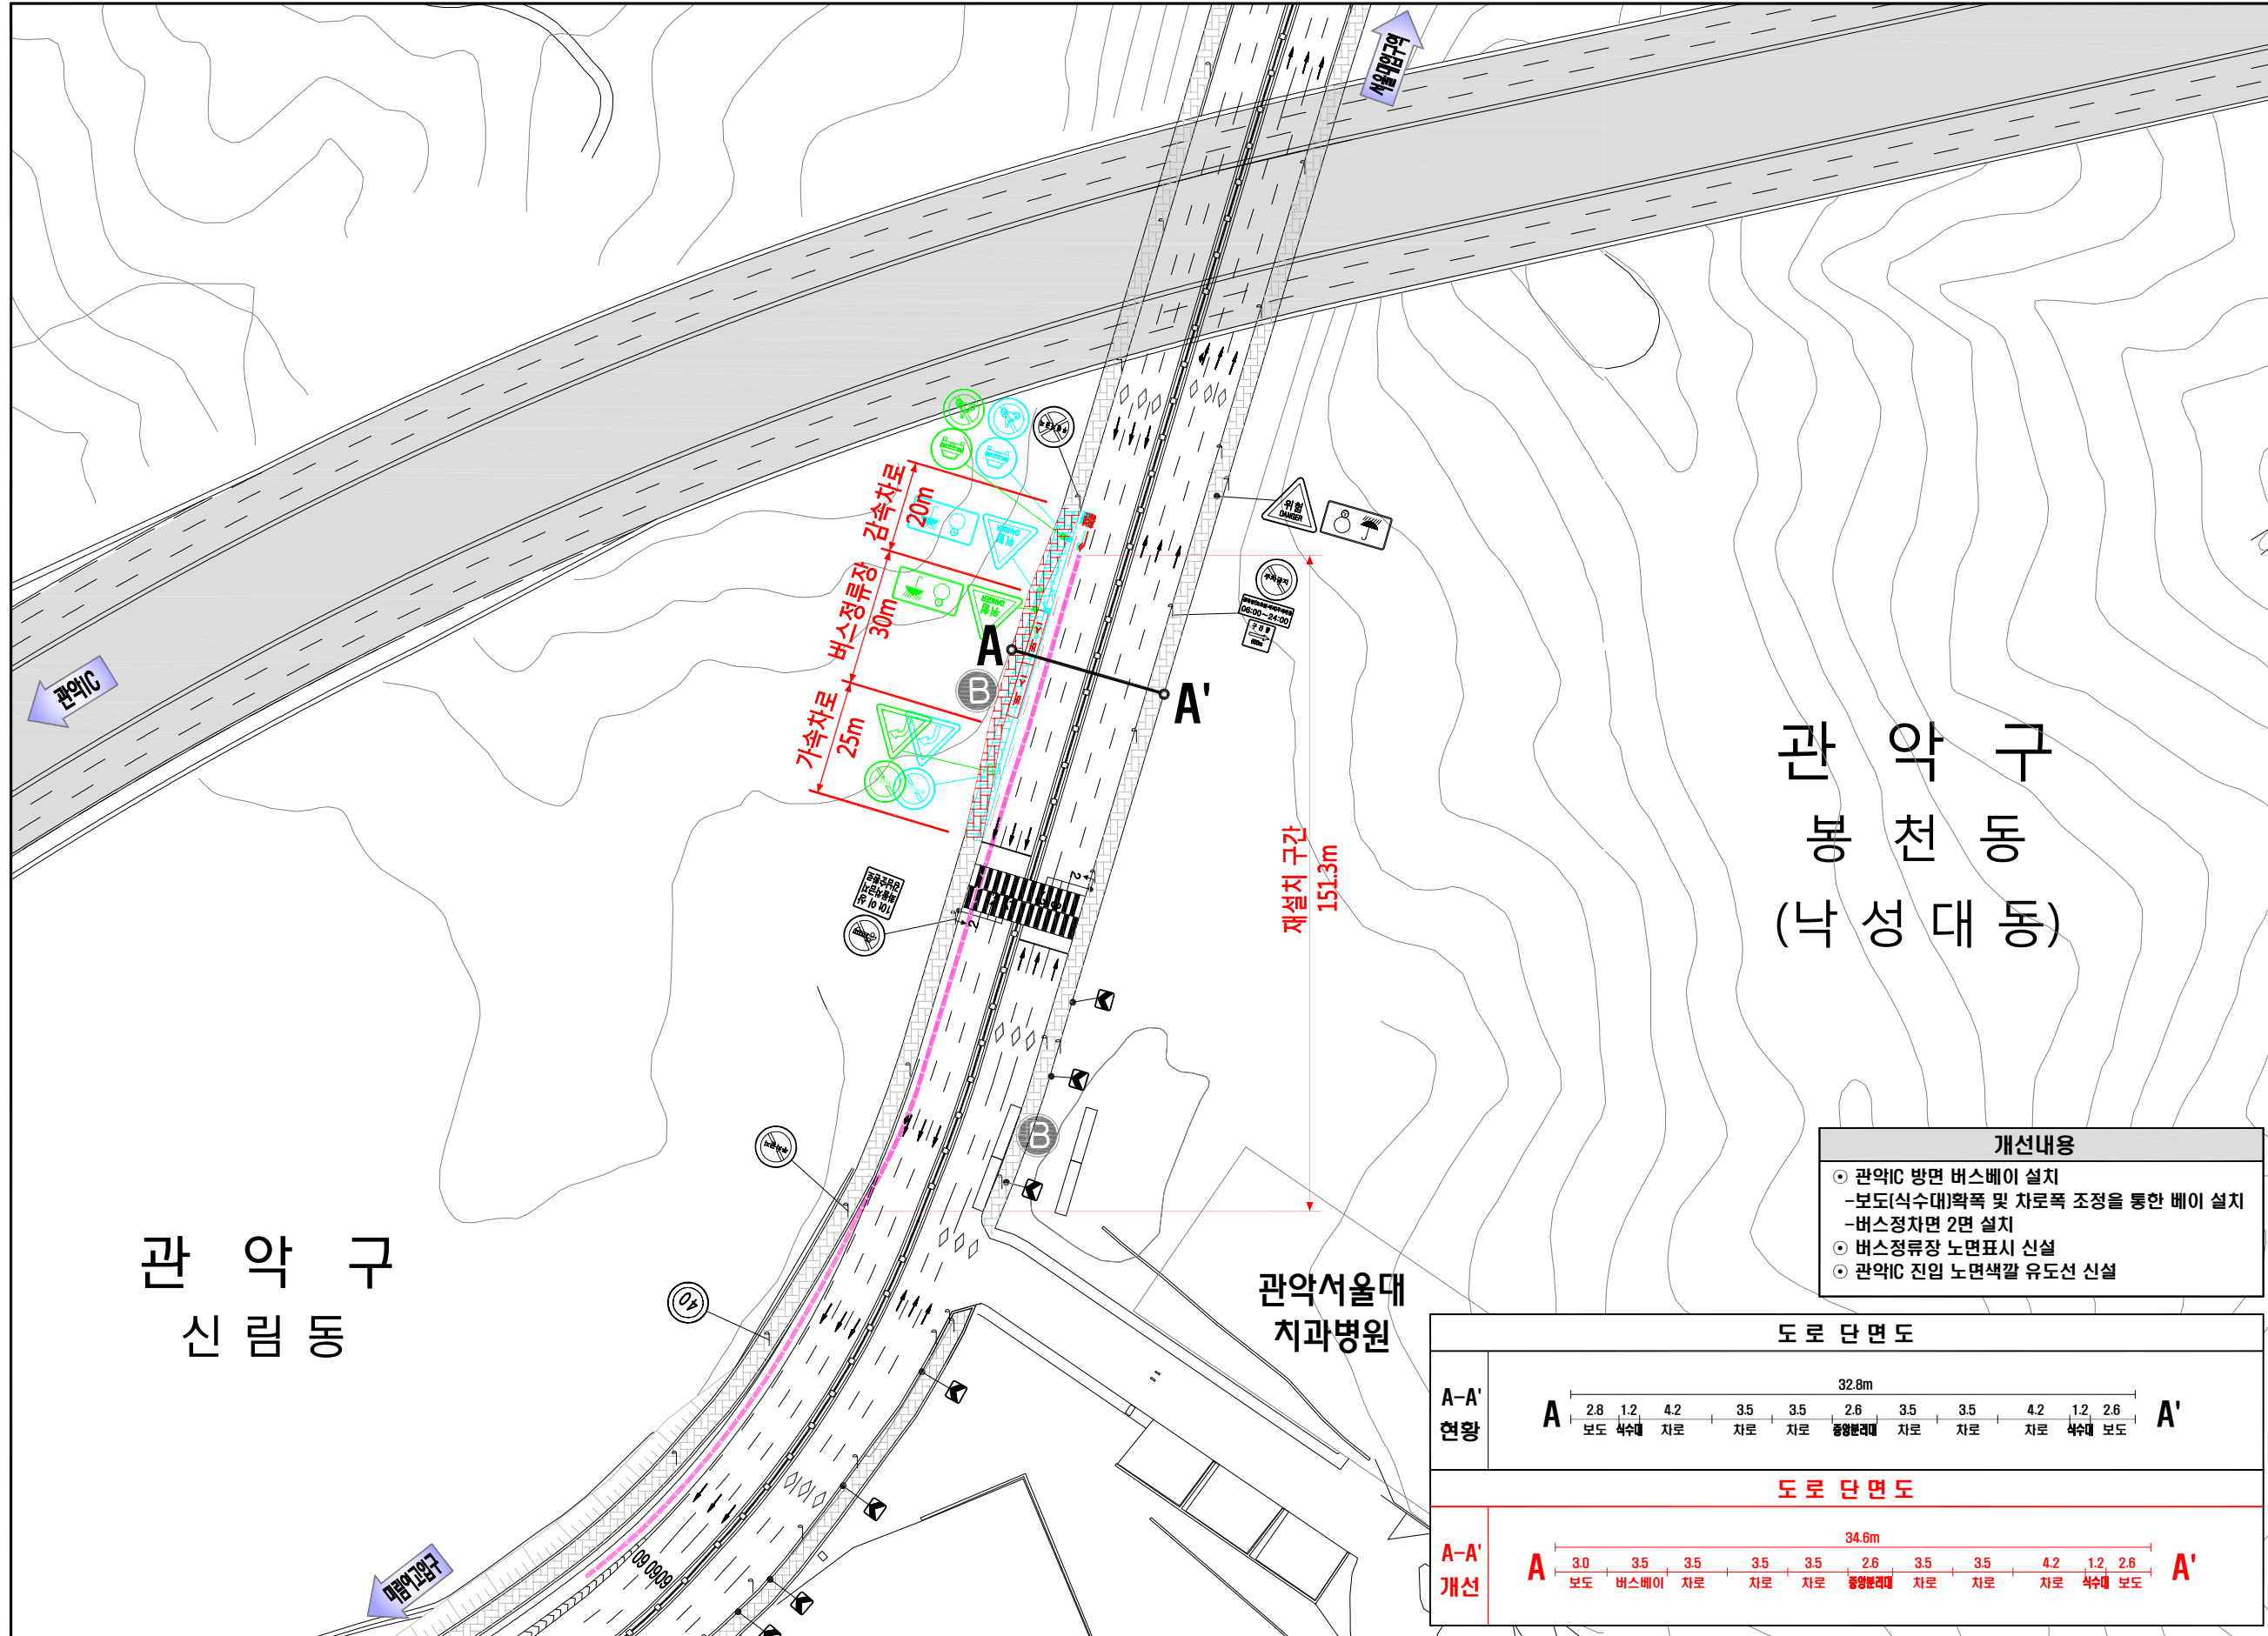

- 개선내용**
- 관악IC 방면 버스베이 설치  
- 보도(식수대)확폭 및 차로폭 조정을 통한 베이 설치
  - 버스정차면 2면 설치
  - 버스정류장 노면표시 신설
  - 관악IC 진입 노면색갈 유도선 신설

도로 단면도	
A-A' 현황	<p>32.8m</p> <p>A   2.8   1.2   4.2   3.5   3.5   2.6   3.5   3.5   4.2   1.2   2.6   A'</p> <p>보도 식수대 차로 차로 중앙분리대 차로 차로</p>
A-A' 개선	<p>34.6m</p> <p>A   3.0   3.5   3.5   3.5   3.5   2.6   3.5   3.5   4.2   1.2   2.6   A'</p> <p>보도 버스베이 차로 차로 차로 중앙분리대 차로 차로</p>

**범례**

	현황
	신설
	제거
	이전

