



잠실대교북단 (현황+개선)

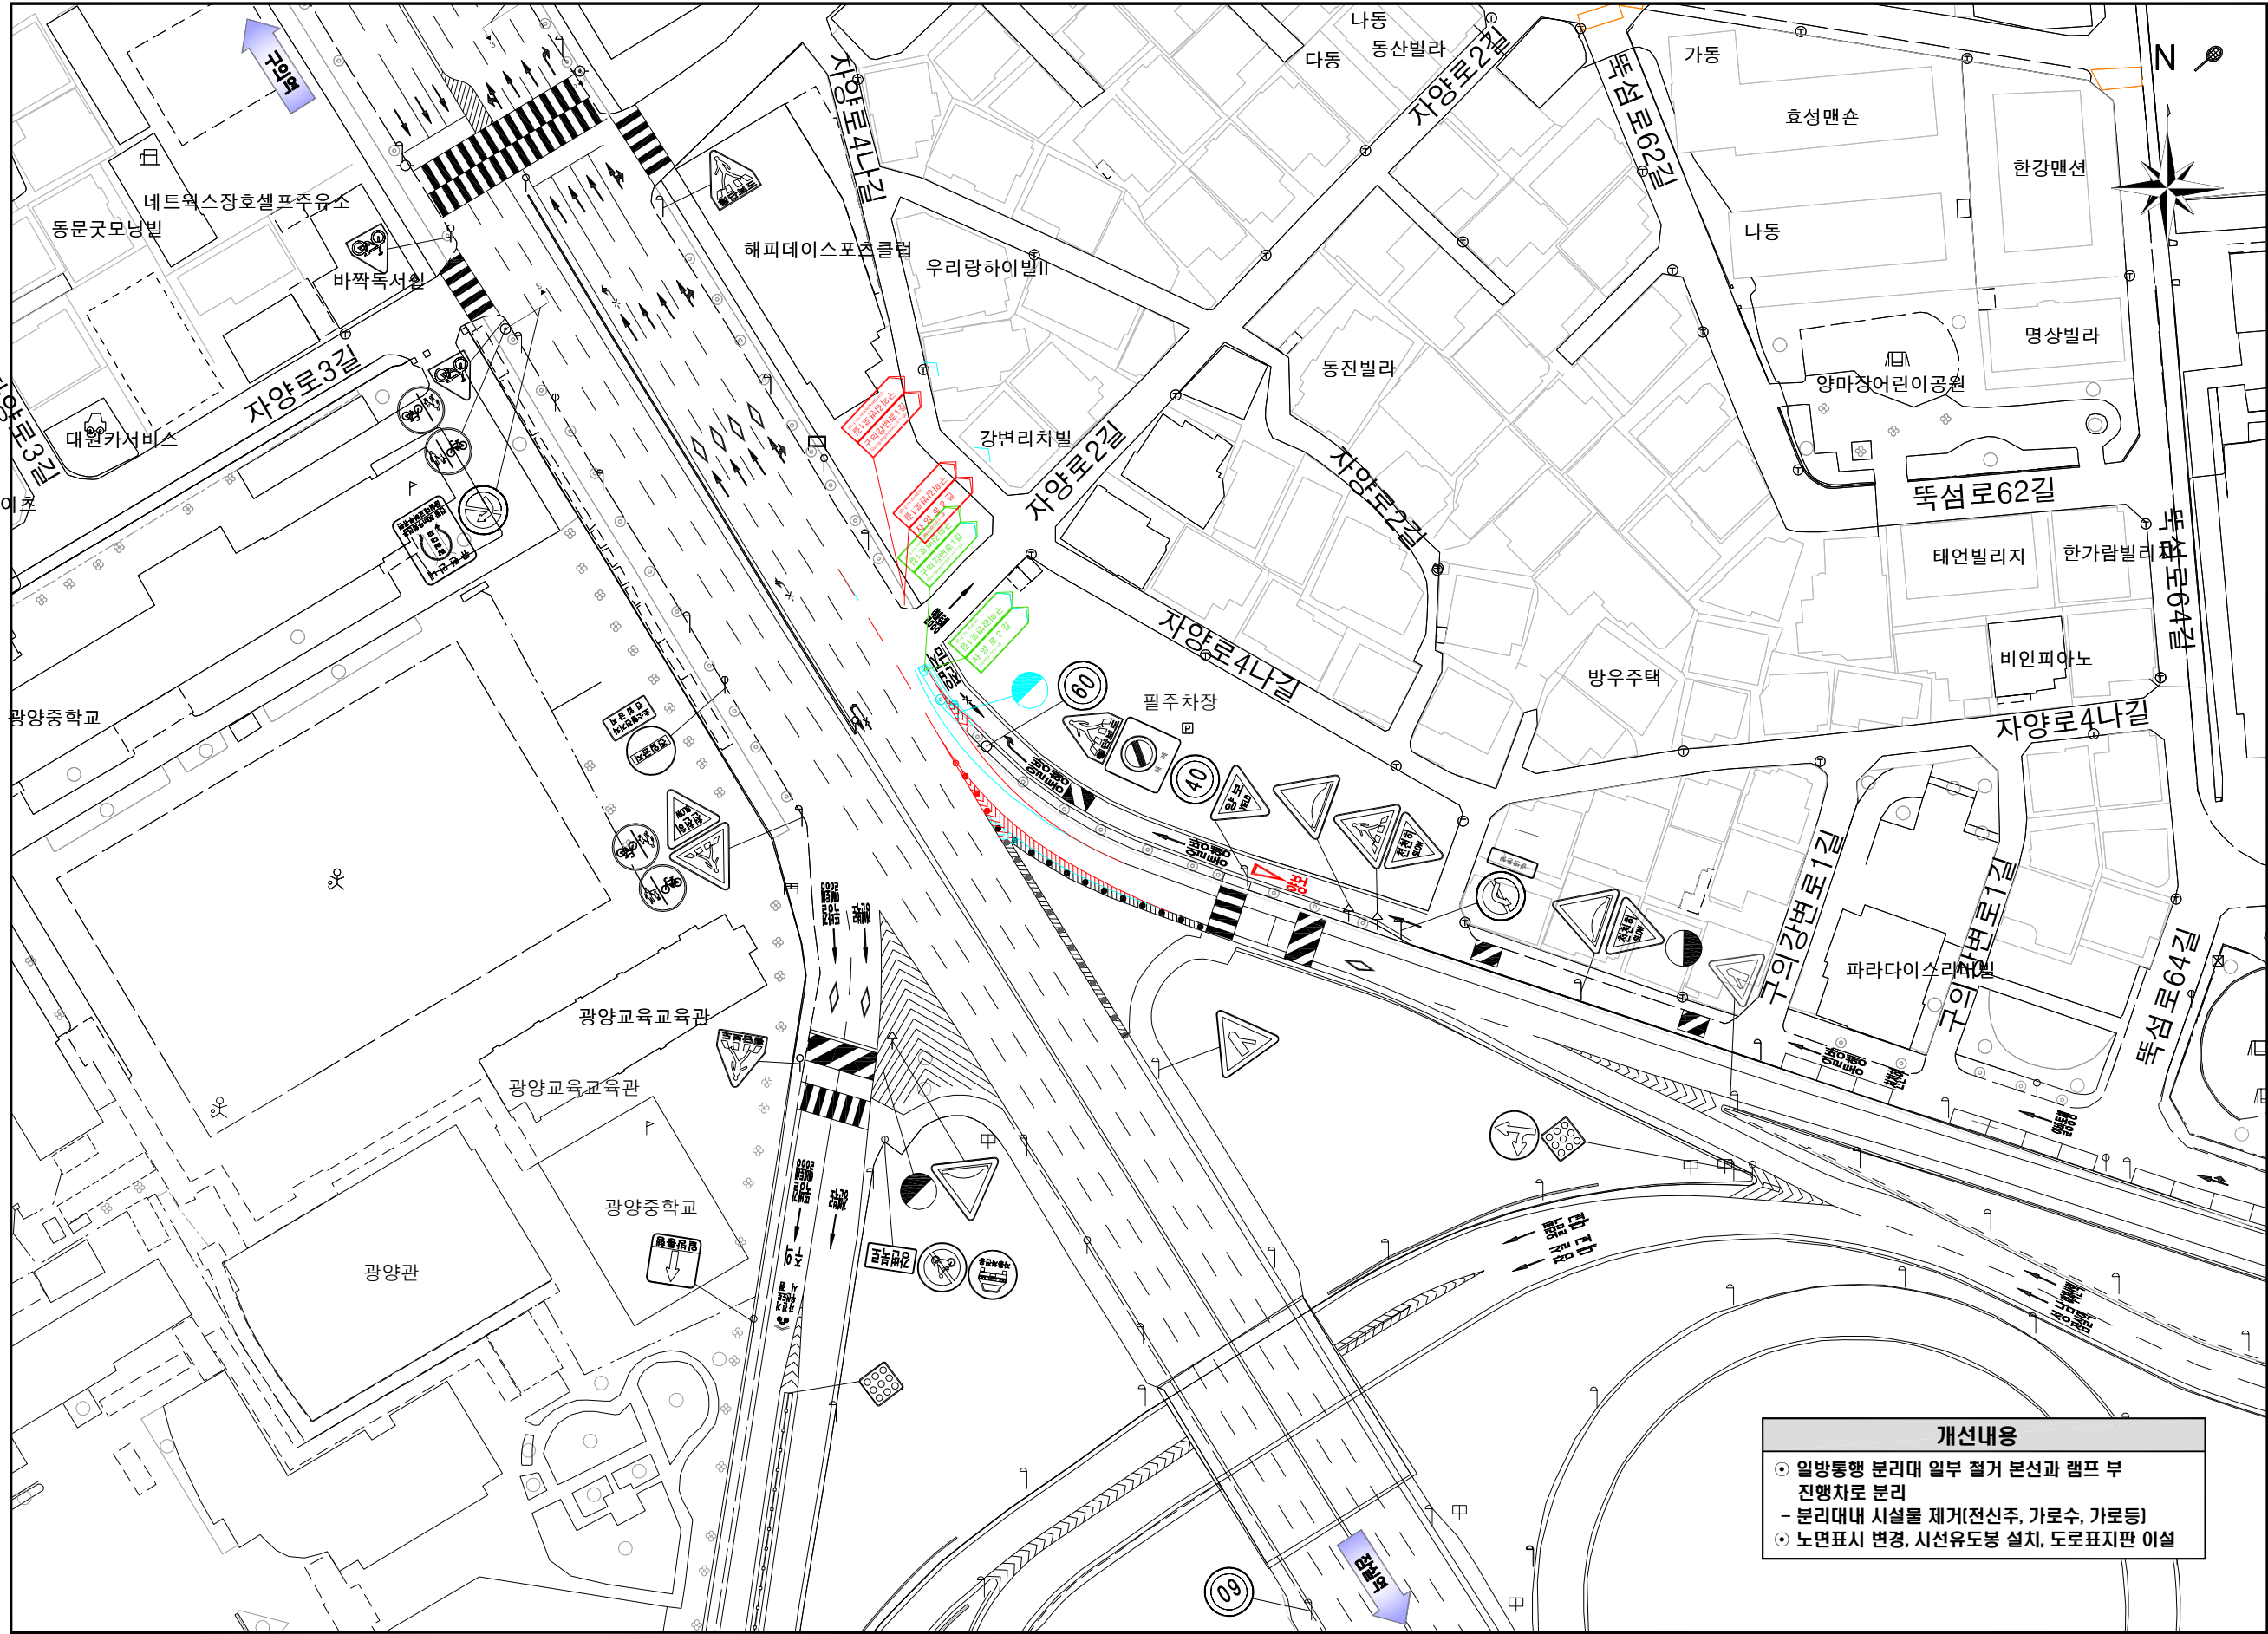


[교통량(차량)]

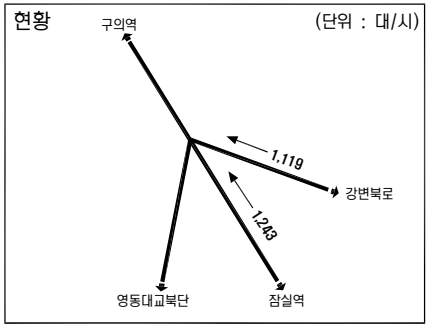

※ 첨두시(18:00~19:00시)기준

- 개선내용**
- 일방통행 분리대 일부 절거 본선과 램프 부 진행차로 분리
 - 분리대내 시설을 제거(전신주, 가로수, 가로등)
 - 노면표시 변경, 시선유도봉 설치, 도로표지판 이설

범례	
	현황
	신설
	제거
	이전

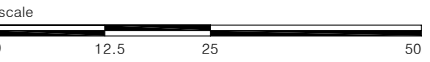

서울특별시	2019년 도로교통 소통개선 기본 및 실시설계 용역	다산이엔지	설계일자 2019. 5	설계참여자			도면명 잠실대교북단 (현황+개선)	도면번호
				책임자 이승철	검토자 서연수	작성자 박정지		