



대광고교차로 (현황+개선)

KEYMAP

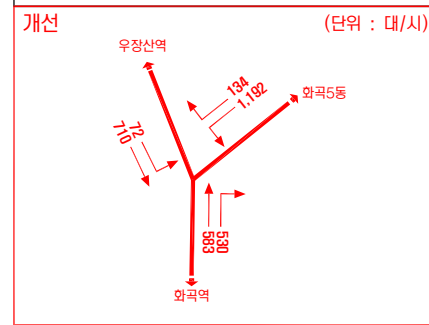

[교통량(차량)] < 대원시정량 교차로 >

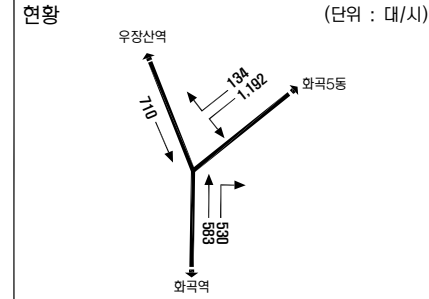

※ 오전첨두시(08:00~09:00시)기준

구분	φ1	φ2	φ3	φ4	φ5	주기
현황	46(3)	63(3)	12(3)	-	-	130초
개선	59(3)	50(3)	12(3)	-	-	130초



※ 오전첨두시(08:00~09:00시)기준

구분	평균제어지체(초/대)	서비스수준
현황	44.7	C
개선	51.7	D

※ 오전첨두시(08:00~09:00시)기준

범례

	현황
	신설
	제거
	이전

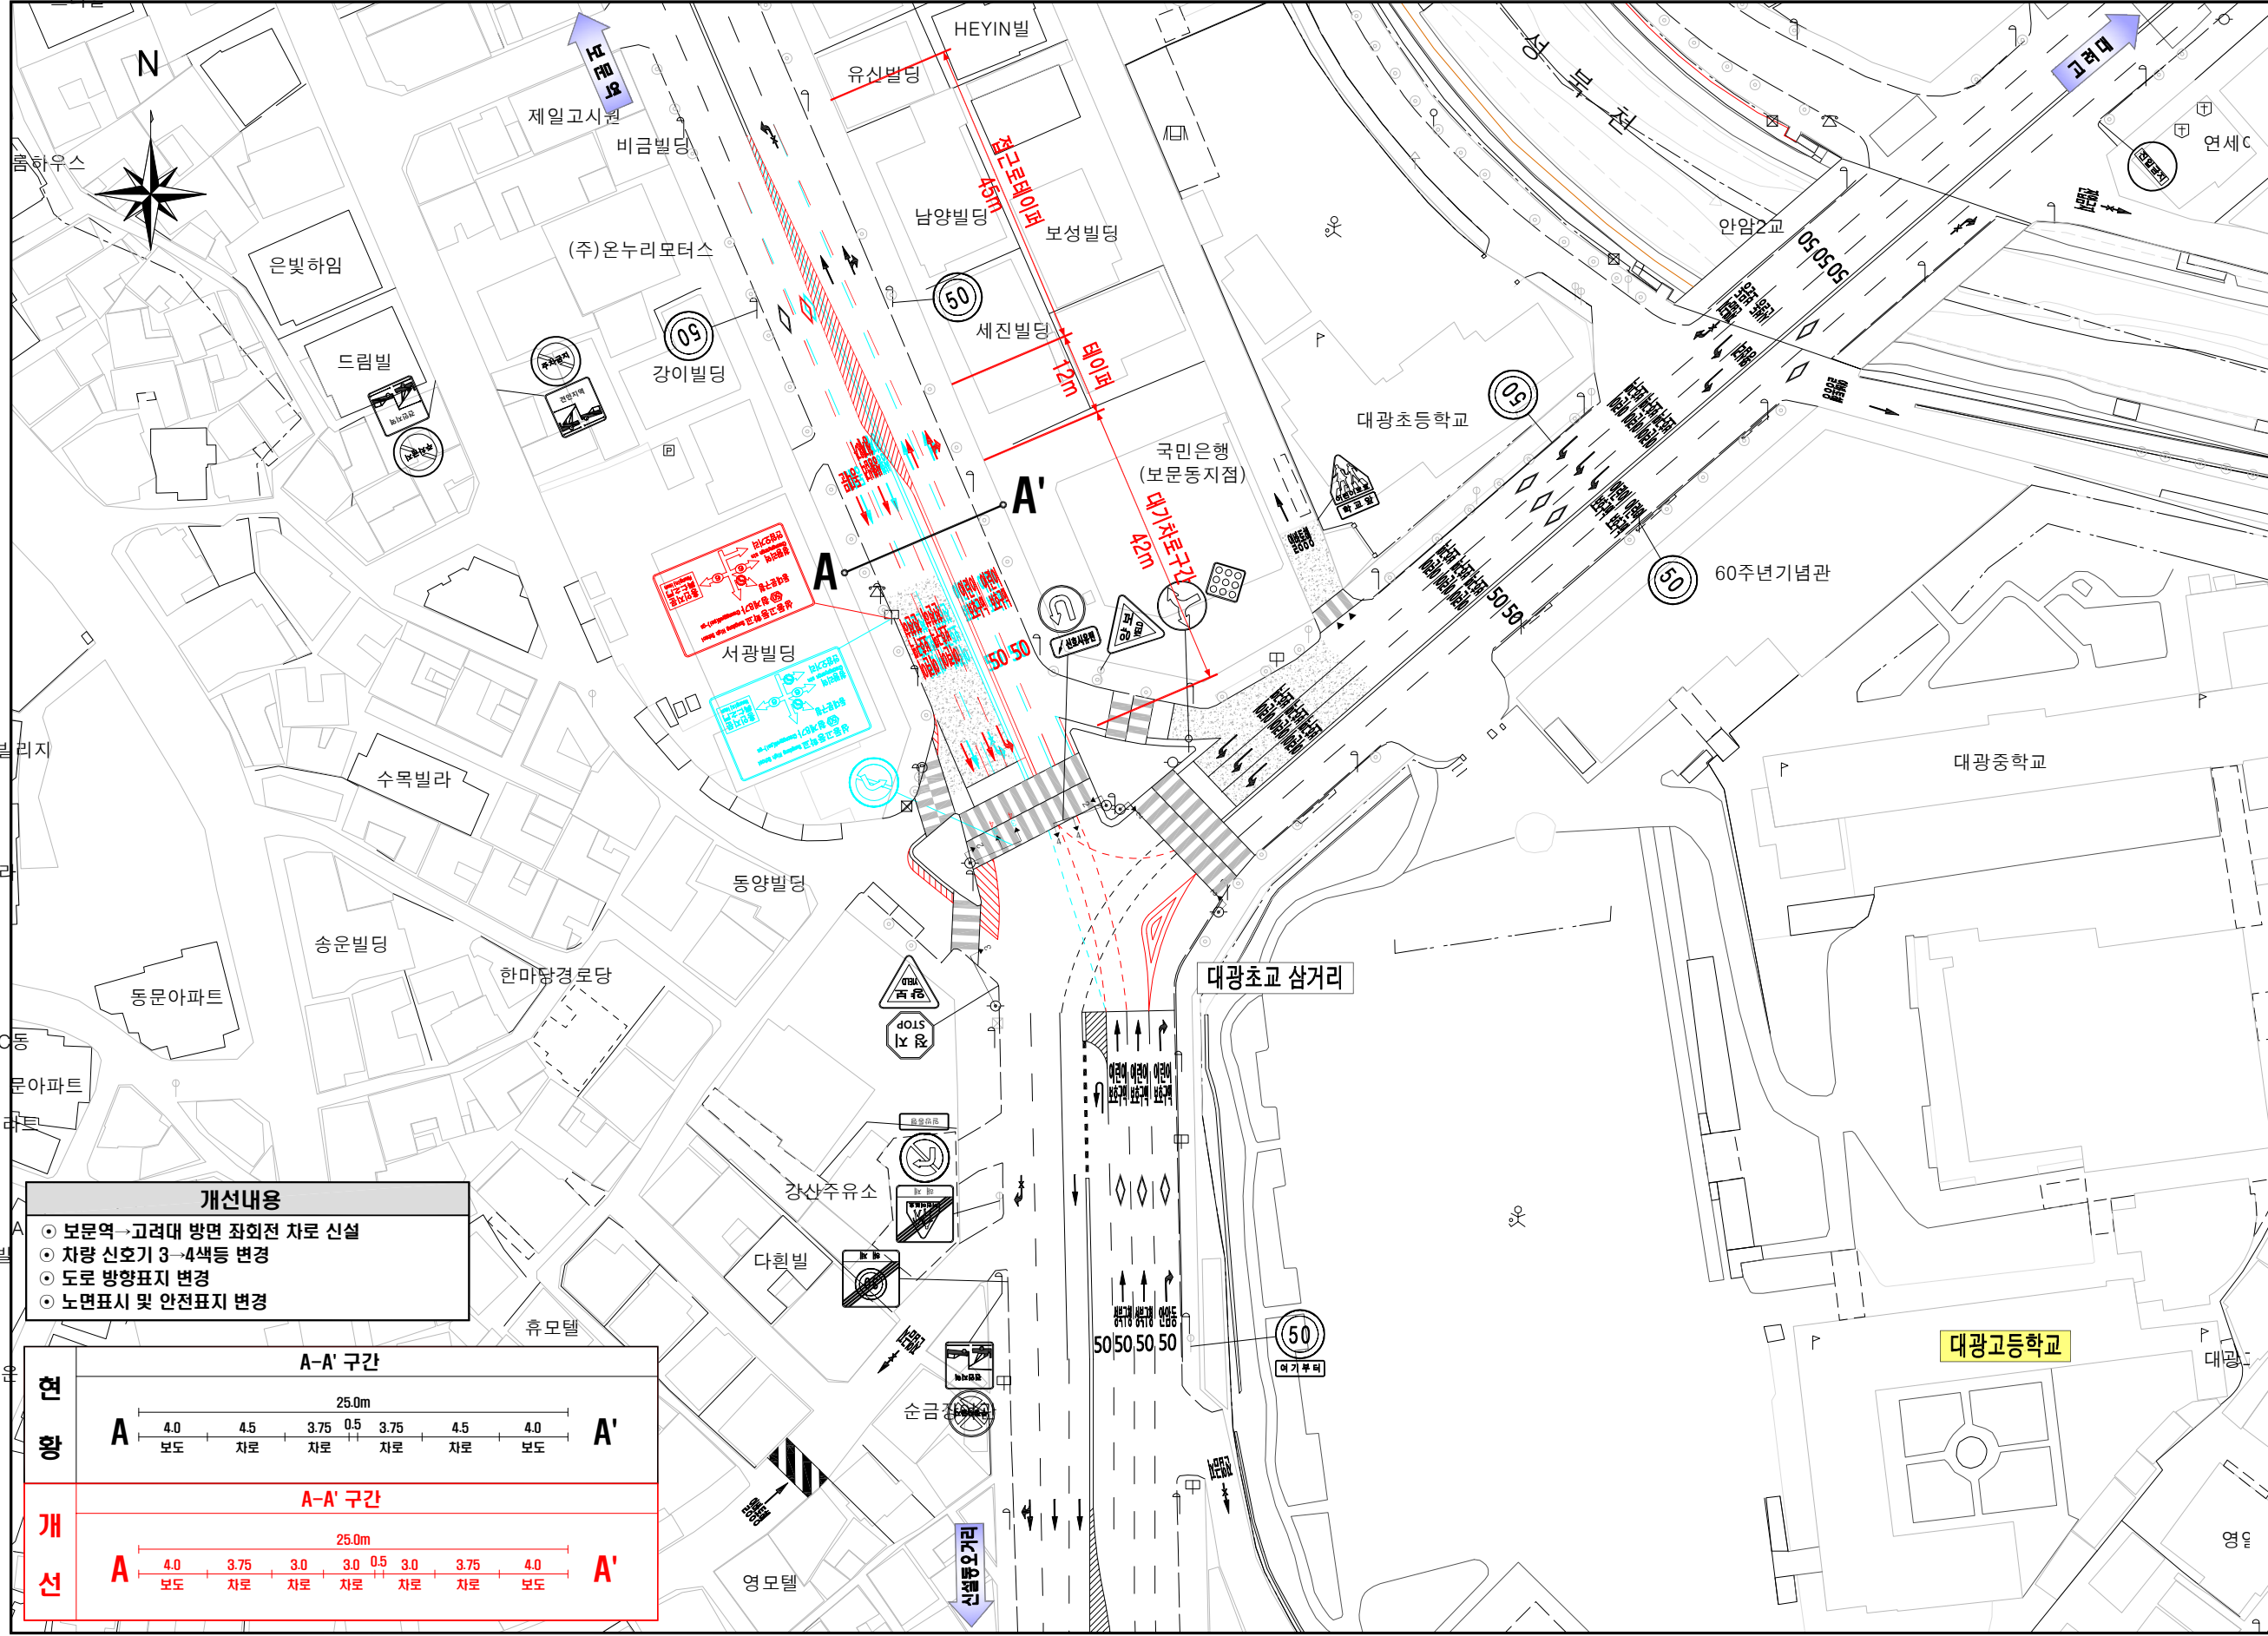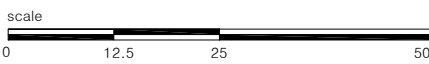

- ### 개선내용
- 보문역→고려대 방면 좌회전 차로 신설
 - 차량 신호기 3~4색등 변경
 - 도로 방향표지 변경
 - 노면표시 및 안전표지 변경

