

교통안전지킴이(1월) 점검결과

- 점검일시 : 2019년 1월 23일 ~ 1월 24일
- 점검노선 : 동호로, 동일로, 노해로, 용마산로, 답십리로 등
- 점검현황 :

구분	계	교통안전시설							
		도로표지	안전표지	신호기	블라드	노면표시	시선 유도봉	무단횡단 금지시설	기타
건수	16		11		3				2



□ 내역

연번	위 치	시설명	적 출 사 항	담당부서
1	중구 동호로 379	교통안전표지	교통안전표지(주정차금지, 견인지역) 노후	서부도로사업소 기전과
2	중구 동호로 377	교통안전표지	교통안전표지(일방통행 보조표지) 노후	서부도로사업소 기전과
3	중구 동호로 375-1	교통안전표지	교통안전표지(주정차금지) 훼손	서부도로사업소 기전과
4	중구 장충동2가 191-21	단속안내표지	단속안내표지 훼손 및 노후	중구 교통행정과
5	중구 장충동2가 191-21	교통안전표지	교통안전표지(횡단보도) 방향 부적절	서부도로사업소 기전과
6	중구 동호로 264	보도용 방호울타리	보도용 방호울타리 훼손	서부도로사업소 기전과
7	노원구 동일로 1380 KB국민은행 앞	교통안전표지	교통안전표지판(견인지역) 방향 불일치	노원구 교통지도과
8	노원구 동일로 1354 명석빌딩 호밀호두 앞	교통안전표지	교통안전표지판(견인지역) 방향 불일치	노원구 교통지도과
9	노원구 노해로 467 KDB산업은행 노원지점 앞	블라드	비규격 블라드 정비 5개	노원구 교통지도과
10	노원구 노해로 459 강북메가스터디학원 앞	블라드	비규격 블라드 정비 5개	노원구 교통지도과
11	도봉구 노해로 389(제일빌딩 올레 앞)	블라드	블라드 기초 정비	도봉구 교통행정과
12	광진구 천호대로647 오렌즈 앞	교통안전표지	교통안전표지(횡단보도, 구간끝) 노후 및 위치 부적절	성동도로사업소 기전과
13	광진구 용마산로 22	교통안전표지	교통안전표지(자전거 및 보행자 겸용도로) 방향 부적절	성동도로사업소 기전과
14	광진구 용마산로 24-1	교통안전표지	교통안전표지(자전거 및 보행자 겸용도로) 방향 부적절	성동도로사업소 기전과
15	동대문구 답십리로 287	교통안전표지	교통안전표지(횡단보도) 지주 기울어짐	성동도로사업소 기전과
16	동대문구 장한로51	교통안전표지	교통안전표지(구간내) 노후	성동도로사업소 기전과



교통안전시설 관리카드

시설 현황	연 번	1	시설명	교통안전표지	분 야	교통안전	유 형	교통안전표지	
	위 치	중구 동호로 379			관리부서 담당자	서부도로사업소 기전과			
	위 치 도					점 검 내 역(점검사진)			
									
점검 · 정비 이력	점 검 내 역(점검사진)					정 비 내 역(정비사진)			
	점검내역					정비내역			
	점검일자/점검자			지적사항		정비일자/담당자		정비사항	
	2019.1.23. 이태형, 문예원			교통안전표지(주정차금지, 건인지역) 노후					

교통안전시설 관리카드

시설 현황	연 번	2	시설명	교통안전표지	분 야	교통안전	유 형	교통안전표지	
	위 치	중구 동호로 377			관리부서 담당자	서부도로사업소 기전과			
	위 치 도					점 검 내 역(점검사진)			
									
점검 · 정비 이력	점 검 내 역(점검사진)					정 비 내 역(정비사진)			
	점검내역					정비내역			
	점검일자/점검자		지적사항			정비일자/담당자		정비사항	
	2019.1.23. 이태형, 문예원		교통안전표지(일방통행 보조표지) 노후						



교통안전시설 관리카드

시설 현황	연 번	3	시설명	교통안전표지	분 야	교통안전	유 형	교통안전표지	
	위 치	중구 동호로 375-1			관리부서 담당자	서부도로사업소 기전과			
	위 치 도					점 검 내 역(점검사진)			
									
점검 · 정비 이력	점 검 내 역(점검사진)					정 비 내 역(정비사진)			
	점검내역					정비내역			
	점검일자/점검자			지적사항		정비일자/담당자		정비사항	
	2019.1.23. 이태형, 문예원			교통안전표지(주정차금지) 훼손					



교통안전시설 관리카드

시설 현황	연 번	4	시설명	단속안내표지	분 야	교통안전	유 형	안내표지	
	위 치	중구 장충동2가 191-21			관리부서 담당자	중구 교통행정과			
	위 치 도					점 검 내 역(점검사진)			
									
점검 · 정비 이력	점 검 내 역(점검사진)					정 비 내 역(정비사진)			
									
	점검내역					정비내역			
	점검일자/점검자		지적사항			정비일자/담당자		정비사항	
2019.1.23. 이태형, 문예원		단속안내표지 훼손 및 노후							

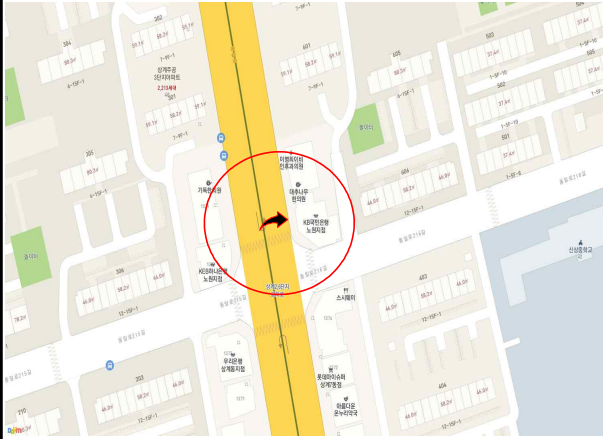

교통안전시설 관리카드

시설 현황	연 번	5	시설명	교통안전표지	분 야	교통안전	유 형	교통안전표지	
	위 치	중구 장충동2가 191-21			관리부서 담당자	서부도로사업소 기전과			
	위 치 도					점 검 내 역(점검사진)			
									
점검 · 정비 이력	점 검 내 역(점검사진)					정 비 내 역(정비사진)			
	점검내역					정비내역			
	점검일자/점검자			지적사항		정비일자/담당자		정비사항	
	2019.1.23. 이태형, 문예원			교통안전표지(횡단보도) 방향 부적절					

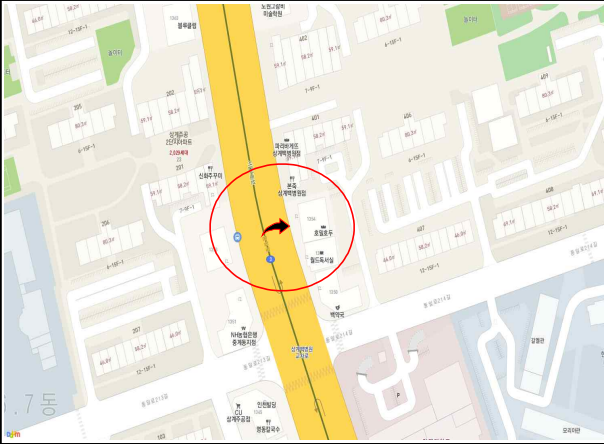

교통안전시설 관리카드

시설 현황	연 번	6	시설명	보도용 방호울타리	분 야	교통안전	유 형	도로부속물	
	위 치	중구 동호로 264			관리부서 담당자	서부도로사업소 기전과			
	위 치 도					점 검 내 역(점검사진)			
									
점검 · 정비 이력	점 검 내 역(점검사진)					정 비 내 역(정비사진)			
	점검내역					정비내역			
	점검일자/점검자		지적사항			정비일자/담당자		정비사항	
	2019.1.23. 이태형, 문예원		보도용 방호울타리 훼손						

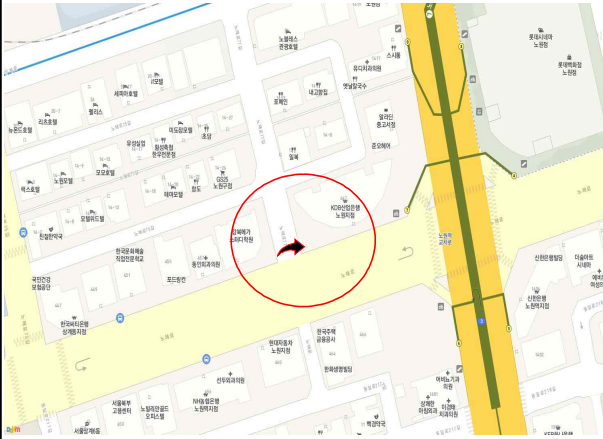

교통안전시설 관리카드

시설 현황	연 번	7	시설명	교통안전표지	분 야	교통안전	유 형	교통안전표지	
	위 치	노원구 동일로 1380 KB국민은행 앞			관리부서 담당자	노원구청 교통지도과			
	위 치 도					점 검 내 역(점검사진)			
									
점검 · 정비 이력	점 검 내 역(점검사진)					정 비 내 역(정비사진)			
	점검내역					정비내역			
	점검일자/점검자		지적사항			정비일자/담당자		정비사항	
	2019.1.23./이문석		교통안전표지판(견인지역) 방향 불일치						

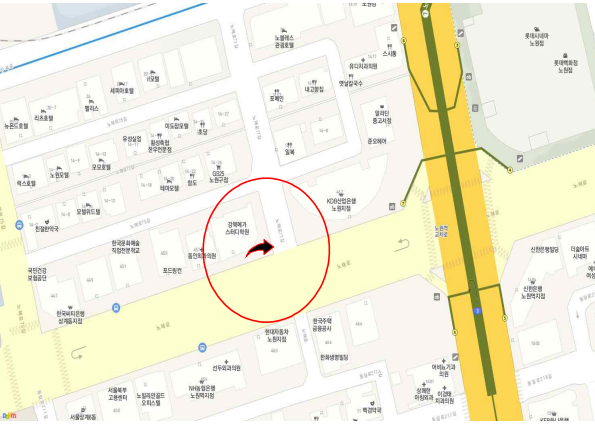

교통안전시설 관리카드

시설 현황	연 번	8	시설명	도로부속물	분 야	교통안전	유 형	교통안전표지	
	위 치	노원구 동일로 1354 명석빌딩 호밀호두 앞			관리부서 담당자	노원구청 교통지도과			
	위 치 도					점 검 내 역(점검사진)			
									
점검 · 정비 이력	점 검 내 역(점검사진)					정 비 내 역(정비사진)			
	점검내역					정비내역			
	점검일자/점검자		지적사항			정비일자/담당자		정비사항	
	2019.1.23./이문석		교통안전표지판(견인지역) 방향 불일치						

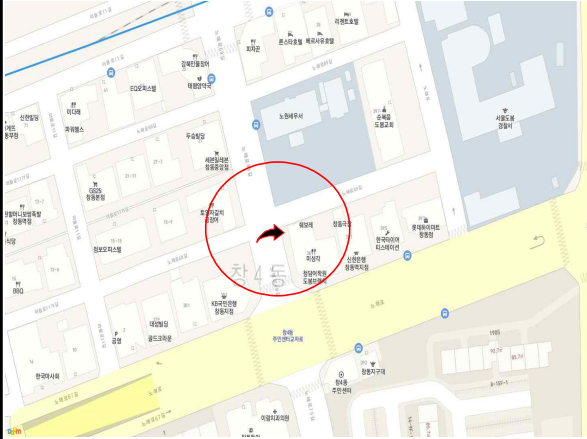

교통안전시설 관리카드

시설 현황	연 번	9	시설명	교통안전부속물	분 야	교통안전	유 형	볼라드	
	위 치	노원구 노해로 467 KDB산업은행 노원지점 앞			관리부서 담당자	노원구청 교통지도과			
	위 치 도					점 검 내 역(점검사진)			
									
점검 · 정비 이력	점 검 내 역(점검사진)					정 비 내 역(정비사진)			
	점검내역					정비내역			
	점검일자/점검자		지적사항			정비일자/담당자		정비사항	
	2019.1.23./이문석		비규격 볼라드 정비 5개						

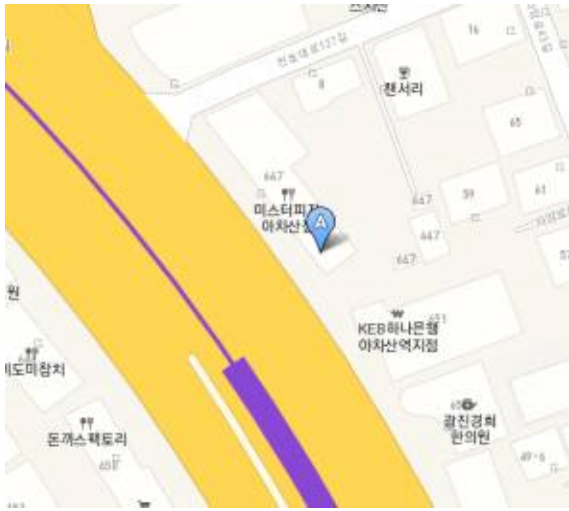

교통안전시설 관리카드

시설 현황	연 번	10	시설명	도로부속물	분 야	교통안전	유 형	볼라드	
	위 치	노원구 노해로 459 강북메가스터디학원 앞			관리부서 담당자	노원구청 교통지도과			
	위 치 도					점 검 내 역(점검사진)			
									
점검 · 정비 이력	점 검 내 역(점검사진)				정 비 내 역(정비사진)				
	점검내역				정비내역				
	점검일자/점검자	지적사항			정비일자/담당자	정비사항			
	2019.1.23./이문석	비규격 볼라드 정비 5개							



교통안전시설 관리카드

시설 현황	연 번	11	시설명	교통안내표지	분 야	교통안전	유 형	블라드	
	위 치	도봉구 노해로 389(제일빌딩 올레 앞)			관리부서 담당자	도봉구청 교통행정과			
	위 치 도					점 검 내 역(점검사진)			
									
점검 · 정비 이력	점 검 내 역(점검사진)					정 비 내 역(정비사진)			
	점검내역					정비내역			
	점검일자/점검자		지적사항			정비일자/담당자		정비사항	
	2019.1.23./이문석		블라드 기초 파손						

교통안전시설 관리카드

시설 현황	연 번	12	시설명	교통안내표지	분 야	교통안전	유 형	교통안전표지	
	위 치	광진구 천호대로 647 오렌즈 앞			관리부서 담당자	성동도로사업소 기전과			
	위 치 도					점 검 내 역(점검사진)			
									
점검 · 정비 이력	점 검 내 역(점검사진)					정 비 내 역(정비사진)			
	점검내역					정비내역			
	점검일자/점검자			지적사항		정비일자/담당자		정비사항	
	2019.1.24. 고광호, 문예원			교통안전표지(횡단보도, 구간끝) 노후 및 위치 부적절					



교통안전시설 관리카드

시설 현황	연 번	13	시설명	교통안내표지	분 야	교통안전	유 형	교통안전표지	
	위 치	광진구 용마산로 22			관리부서 담당자	성동도로사업소 기전과			
	위 치 도					점 검 내 역(점검사진)			
									
점검 · 정비 이력	점 검 내 역(점검사진)					정 비 내 역(정비사진)			
	점검내역					정비내역			
	점검일자/점검자		지적사항			정비일자/담당자		정비사항	
	2019.1.24. 고광호, 문예원		교통안전표지(자전거 및 보행자 겸용도로) 방향 부적절						


교통안전시설 관리카드

시설 현황	연 번	14	시설명	교통안내표지	분 야	교통안전	유 형	교통안전표지	
	위 치	광진구 용마산로 24-1			관리부서 담당자	성동도로사업소 기전과			
	위 치 도					점 검 내 역(점검사진)			
									
점검 · 정비 이력	점 검 내 역(점검사진)					정 비 내 역(정비사진)			
	점검내역					정비내역			
	점검일자/점검자		지적사항			정비일자/담당자		정비사항	
	2019.1.24. 고광호, 문예원		교통안전표지(자전거 및 보행자 겸용도로) 방향 부적절						

교통안전시설 관리카드

시설 현황	연 번	15	시설명	교통안내표지	분 야	교통안전	유 형	교통안전표지	
	위 치	동대문구 답십리로 287			관리부서 담당자	성동도로사업소 기전과			
	위 치 도					점 검 내 역(점검사진)			
									
점검 · 정비 이력	점 검 내 역(점검사진)					정 비 내 역(정비사진)			
	점검내역					정비내역			
	점검일자/점검자		지적사항			정비일자/담당자		정비사항	
	2019.1.24. 고광호, 문예원		교통안전표지(횡단보도) 지주 기울어짐						

교통안전시설 관리카드

시설 현황	연 번	16	시설명	교통안내표지	분 야	교통안전	유 형	교통안전표지	
	위 치	동대문구 장한로51			관리부서 담당자	성동도로사업소 기전과			
	위 치 도					점 검 내 역(점검사진)			
									
점검 · 정비 이력	점 검 내 역(점검사진)					정 비 내 역(정비사진)			
	점검내역					정비내역			
	점검일자/점검자		지적사항			정비일자/담당자		정비사항	
	2019.1.24. 고광호, 문예원		교통안전표지(구간내) 노후						