
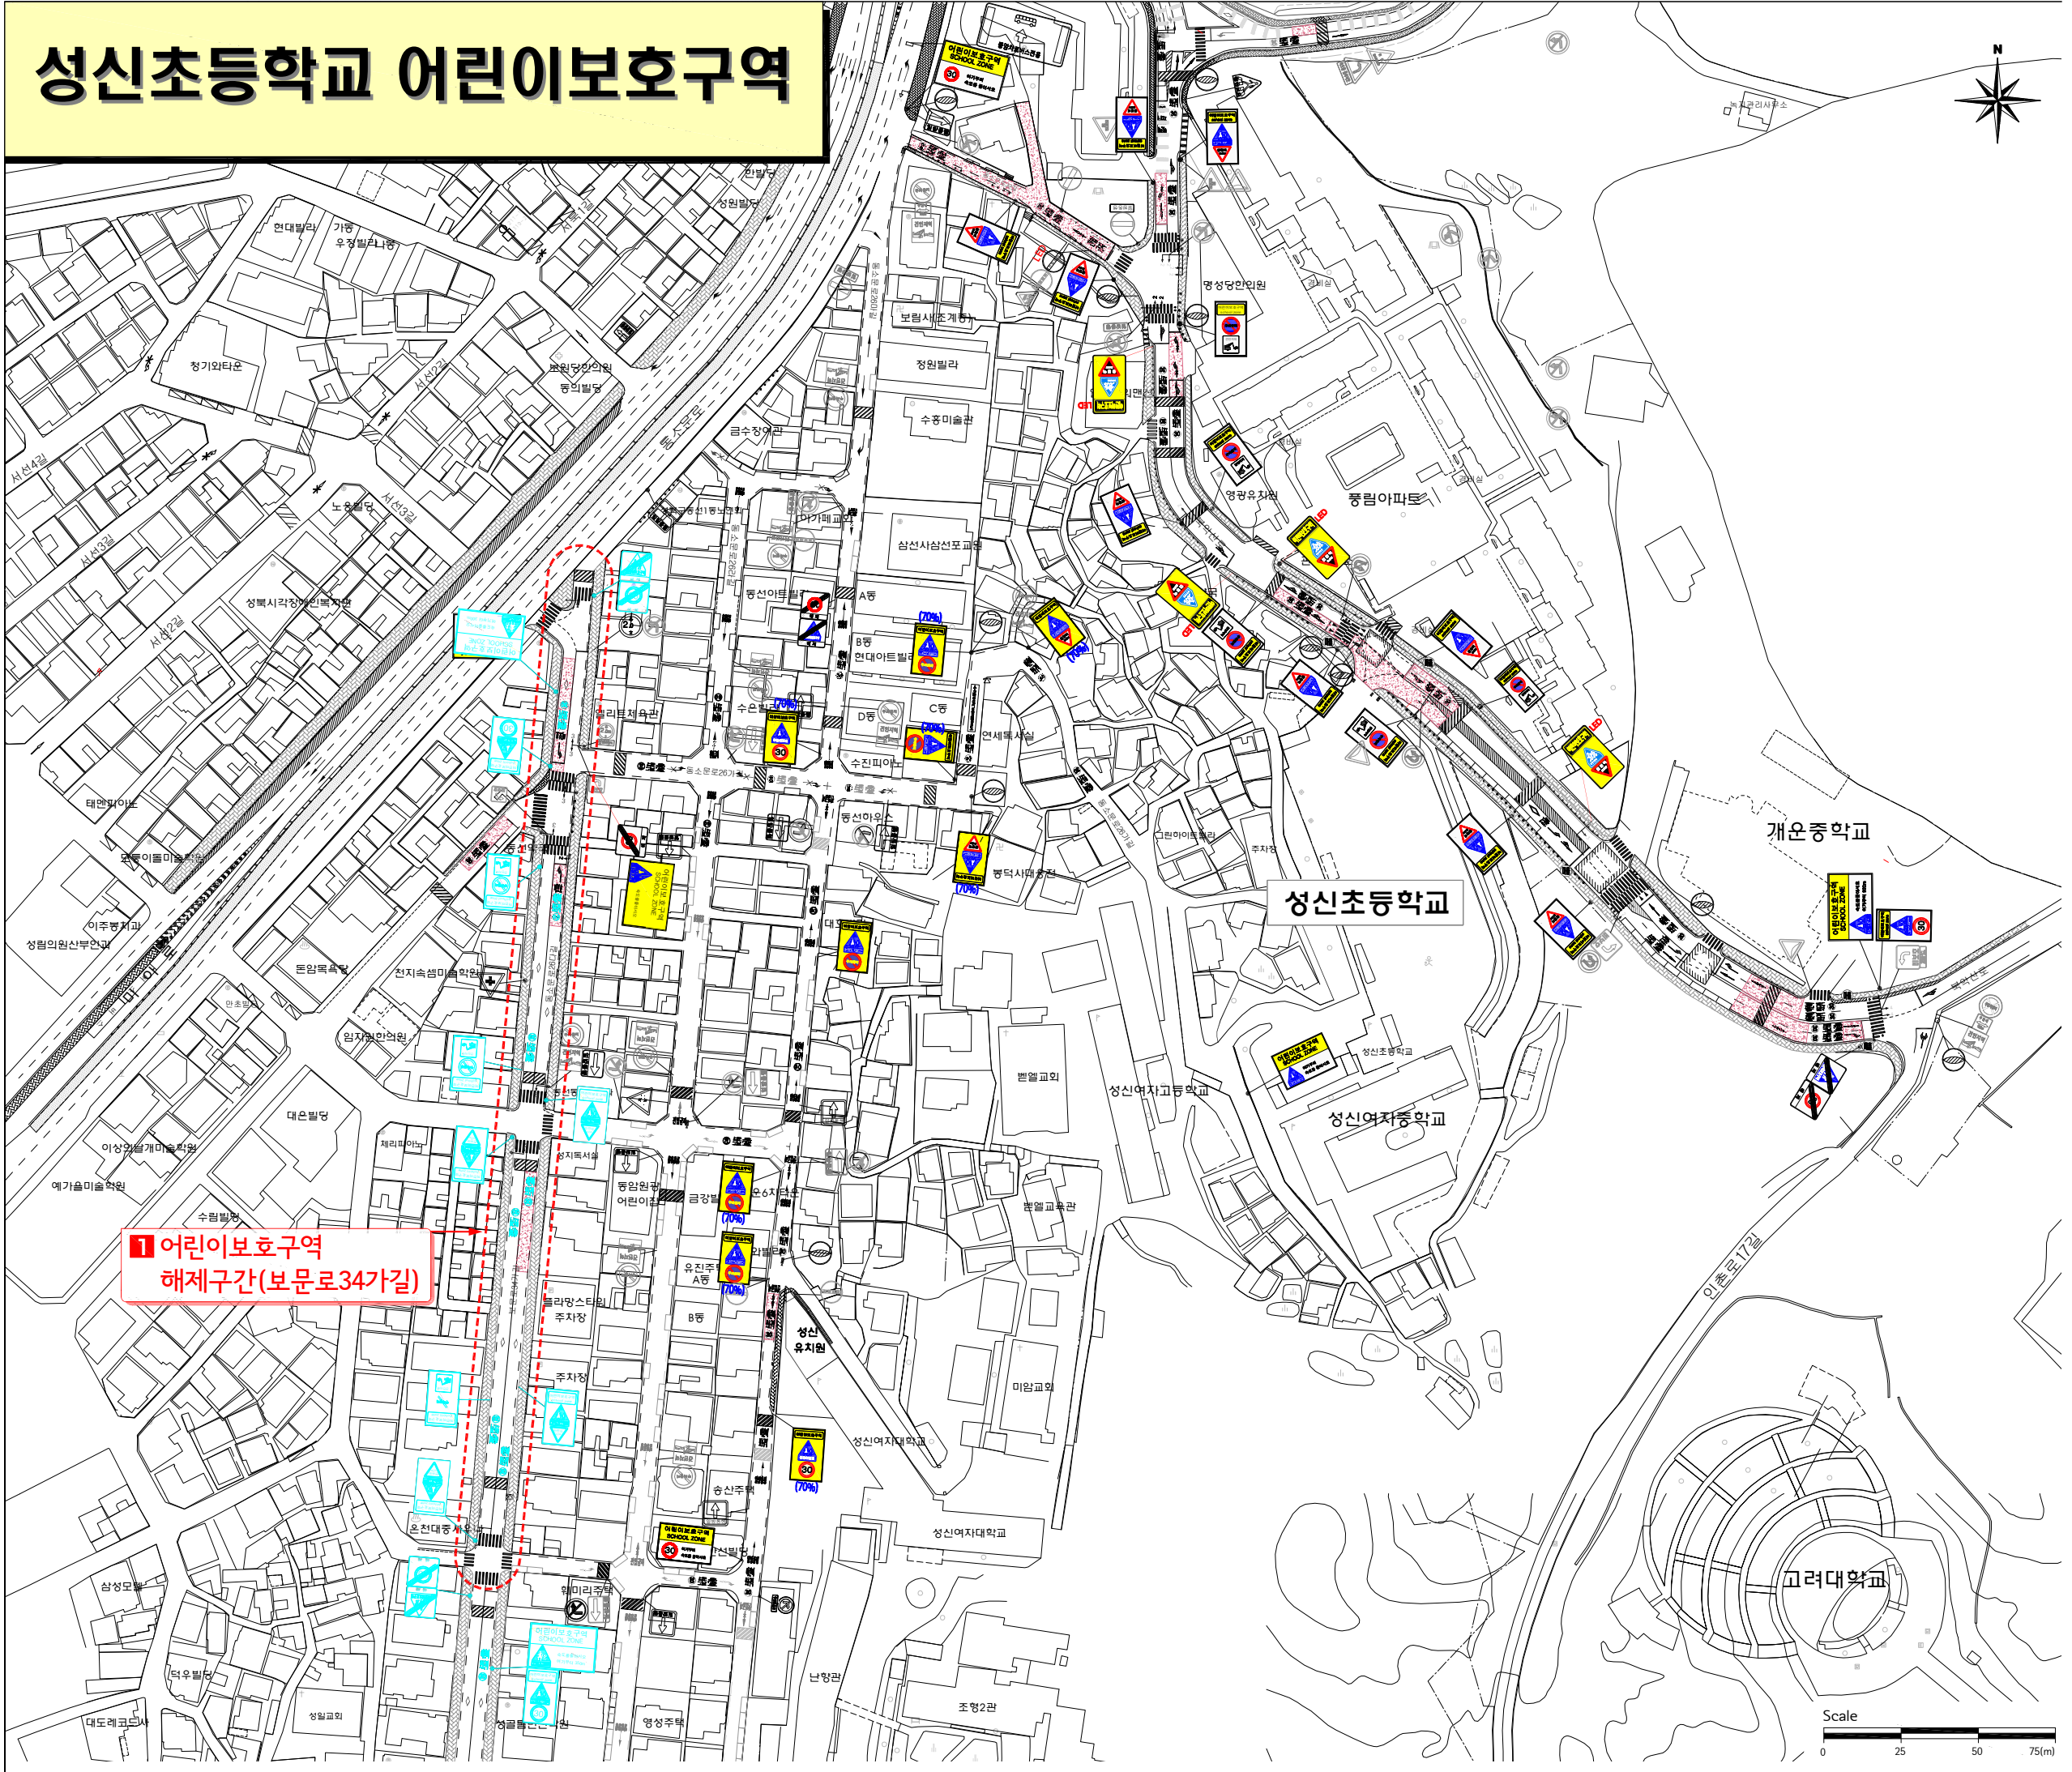


성신초등학교 어린이보호구역

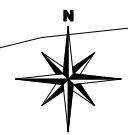

어린이보호구역
해제구간(보문로34가길)

성신초등학교

개운중학교

성신여자중학교

고려대학교

