


923공구 지장물 현황도 - 신호등(2)

평면도

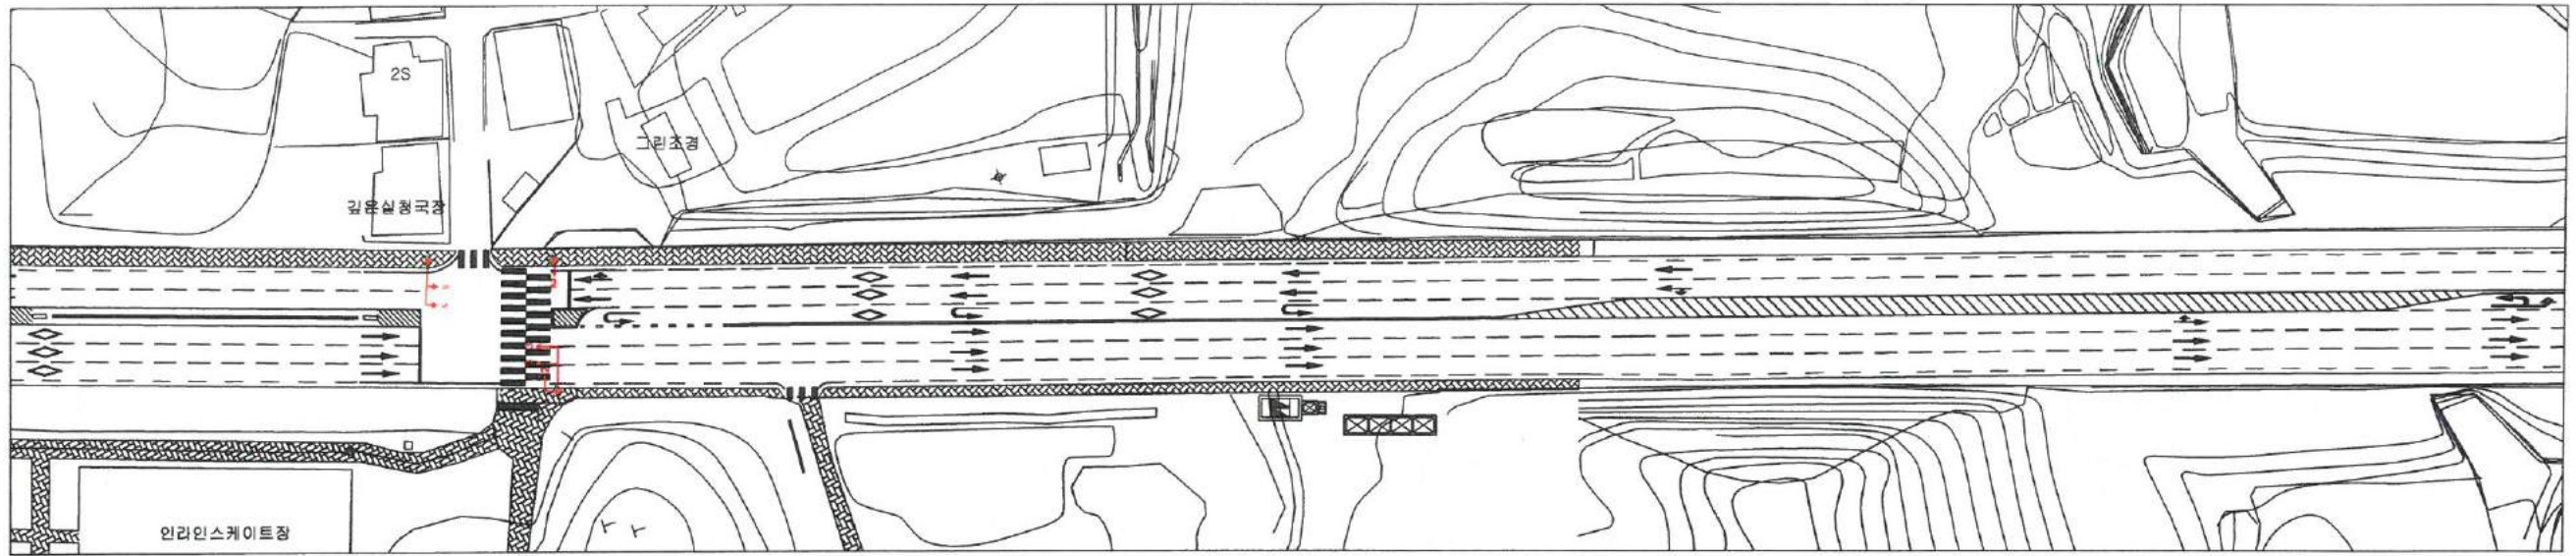





SEOUL METROPOLITAN INFRASTRUCTURE HEADQUARTERS, RAPID TRANSIT BUREAU
 서울특별시 도시교통시설본부 도시철도국
 서울특별시 도시교통시설본부 도시철도국
 (株) 東明技術公團


신한국주유소 당초

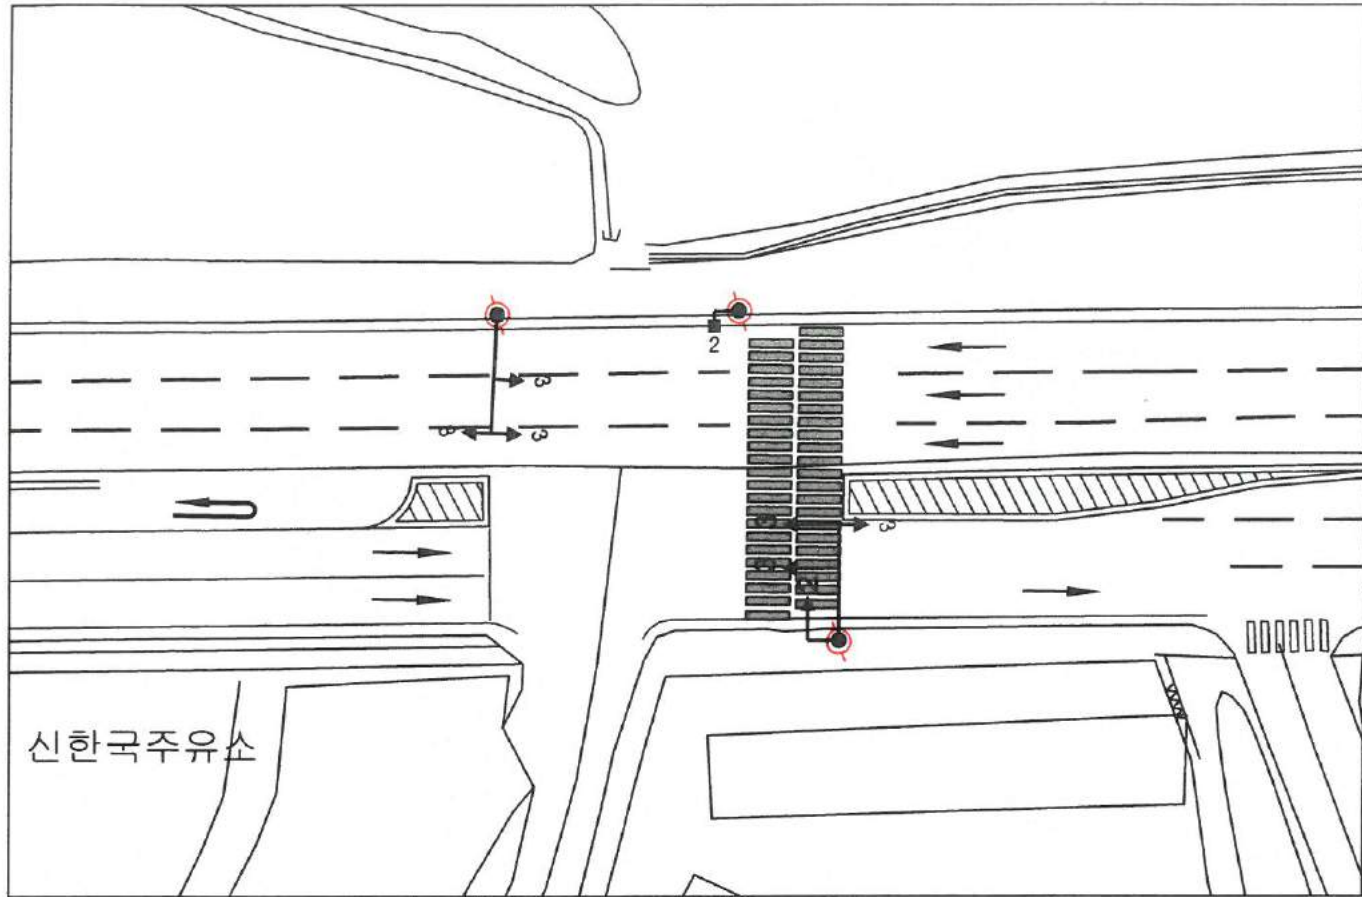


새우고개 당초

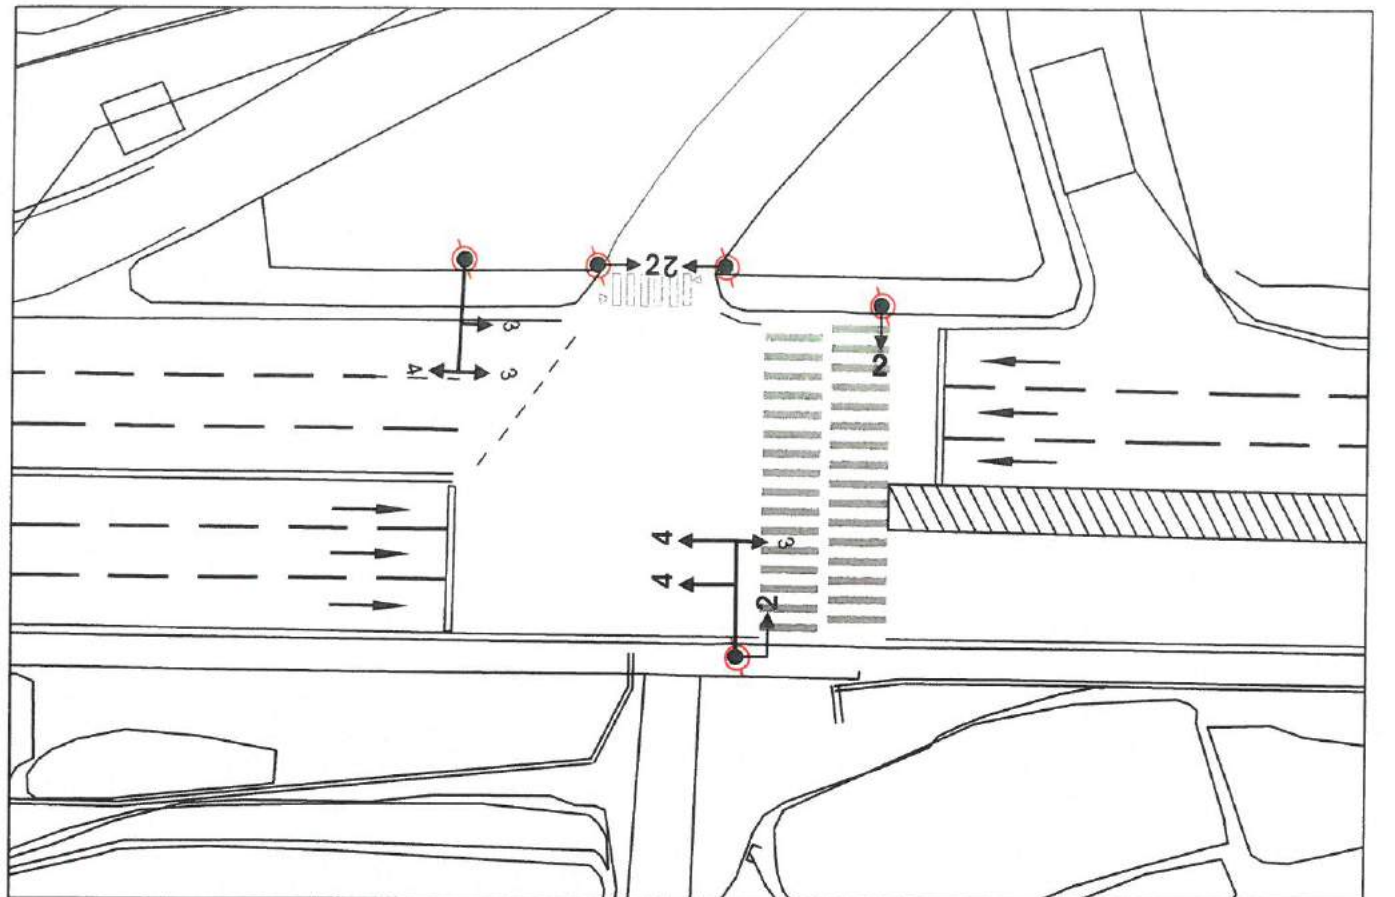


신한국주유소 변경

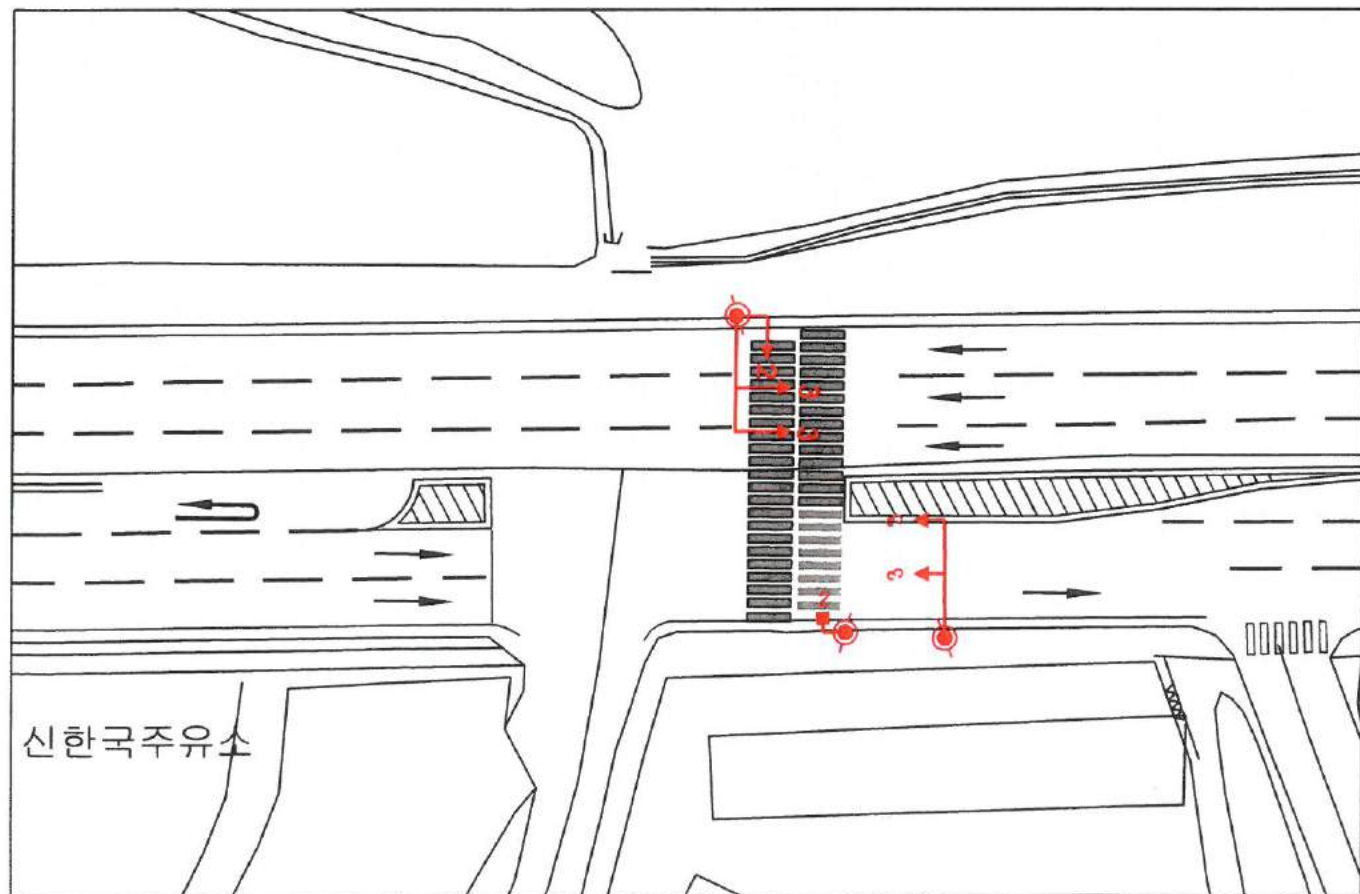


새우고개 변경

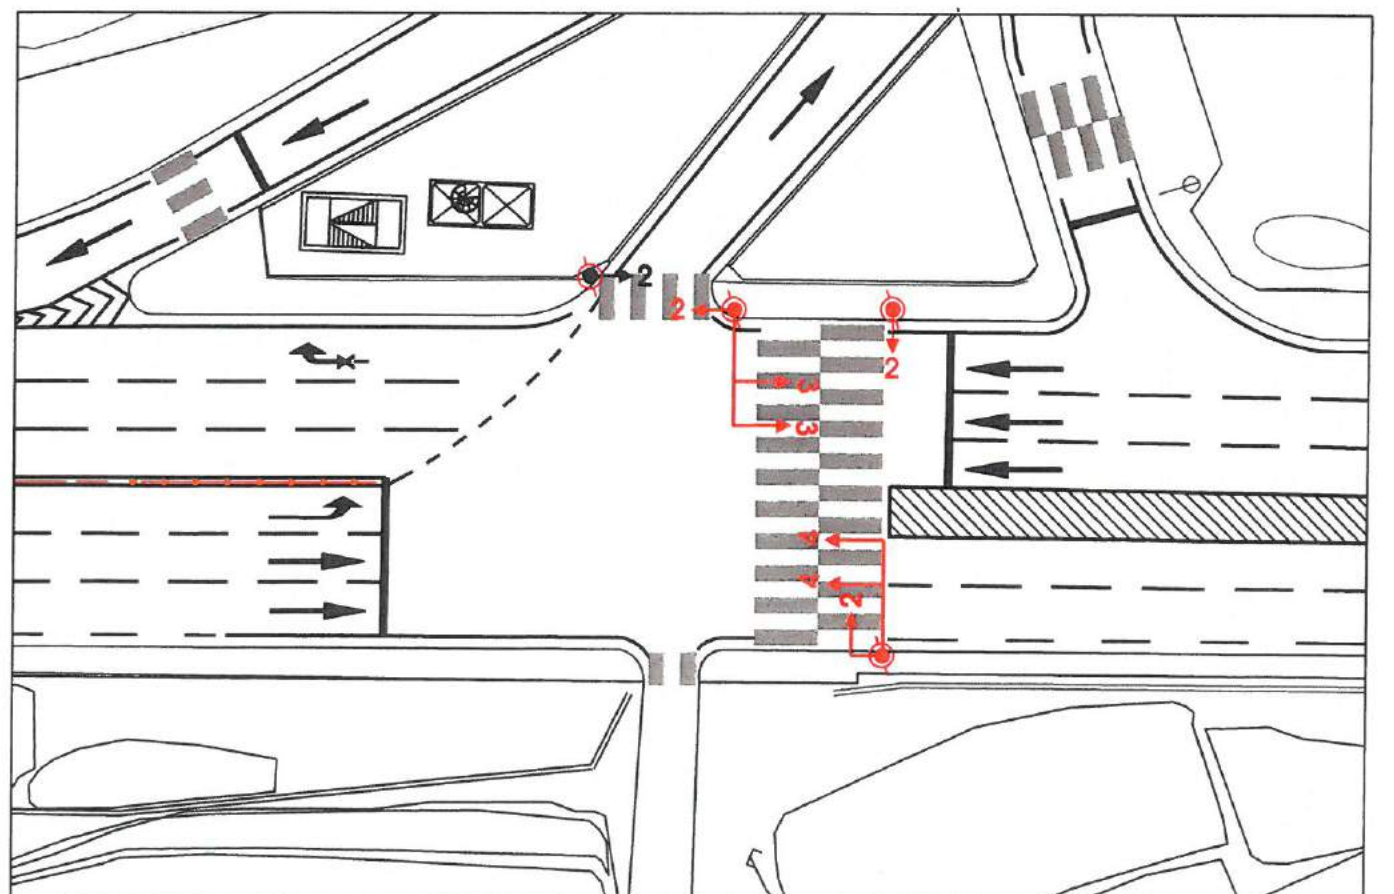


방아삼거리 당초

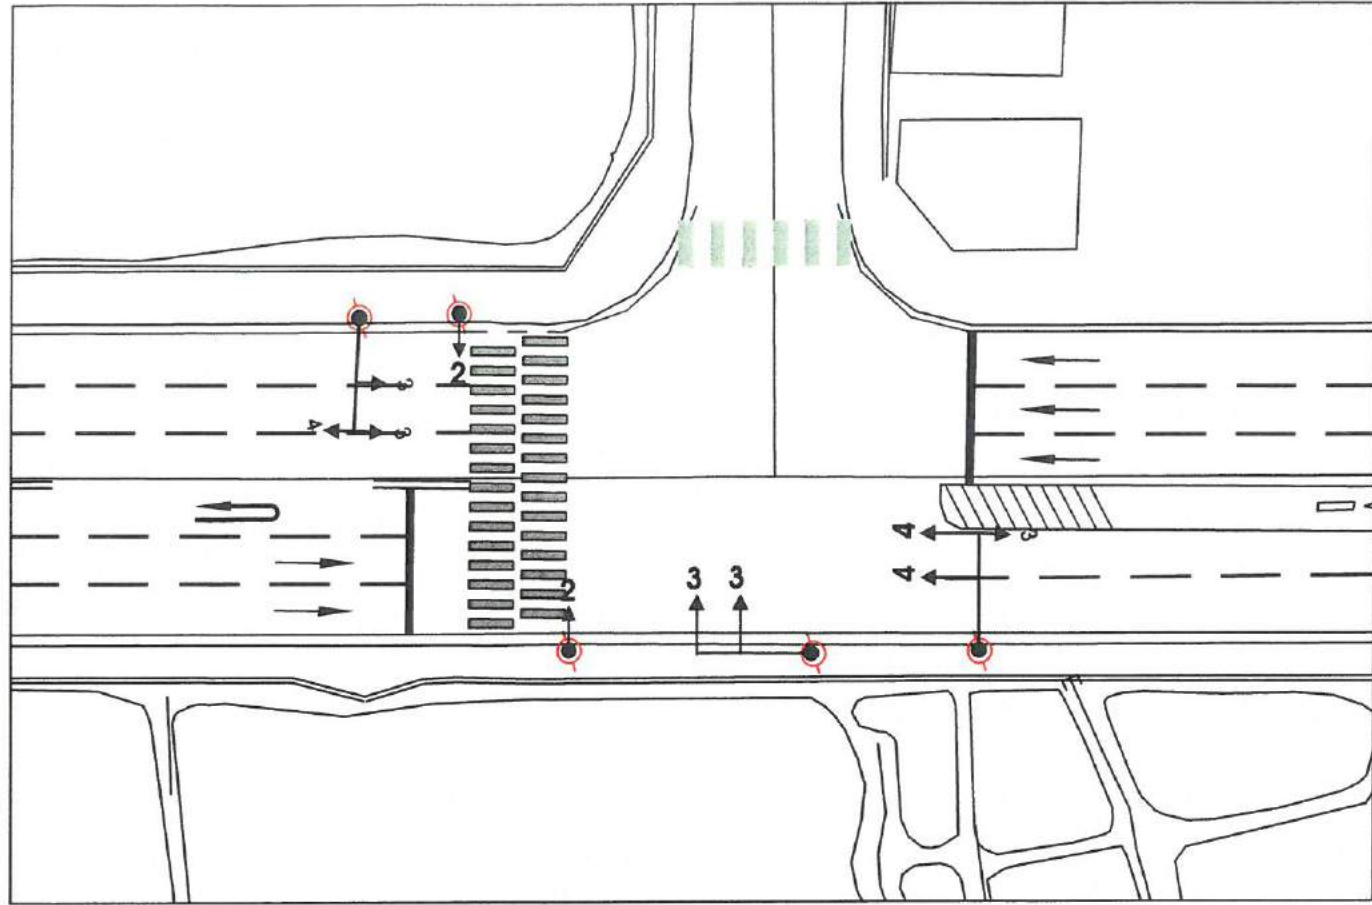


보훈병원 뒷길 당초(덕소불고기)

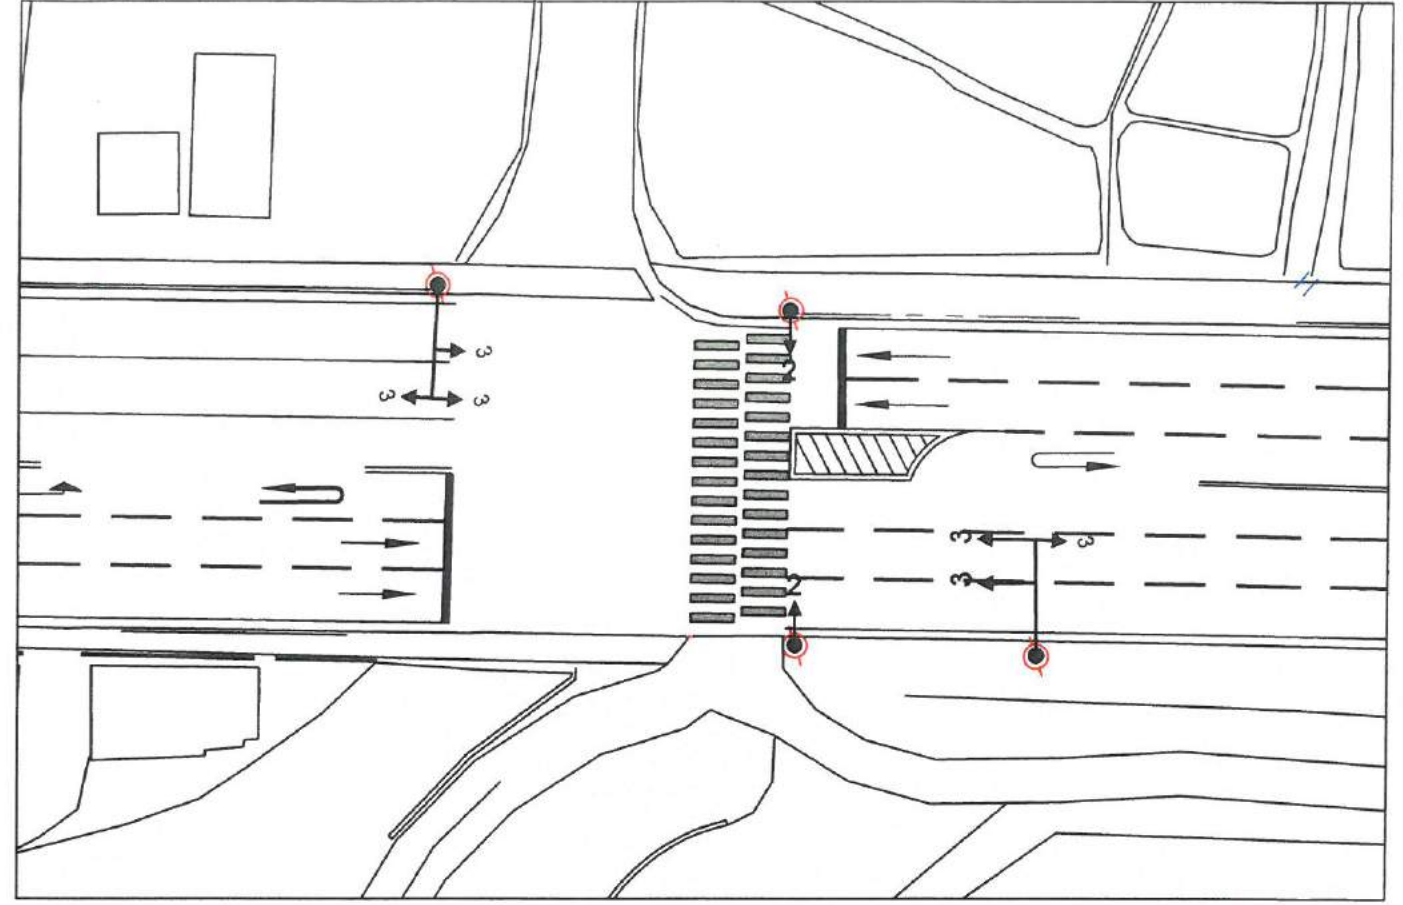


방아삼거리 변경

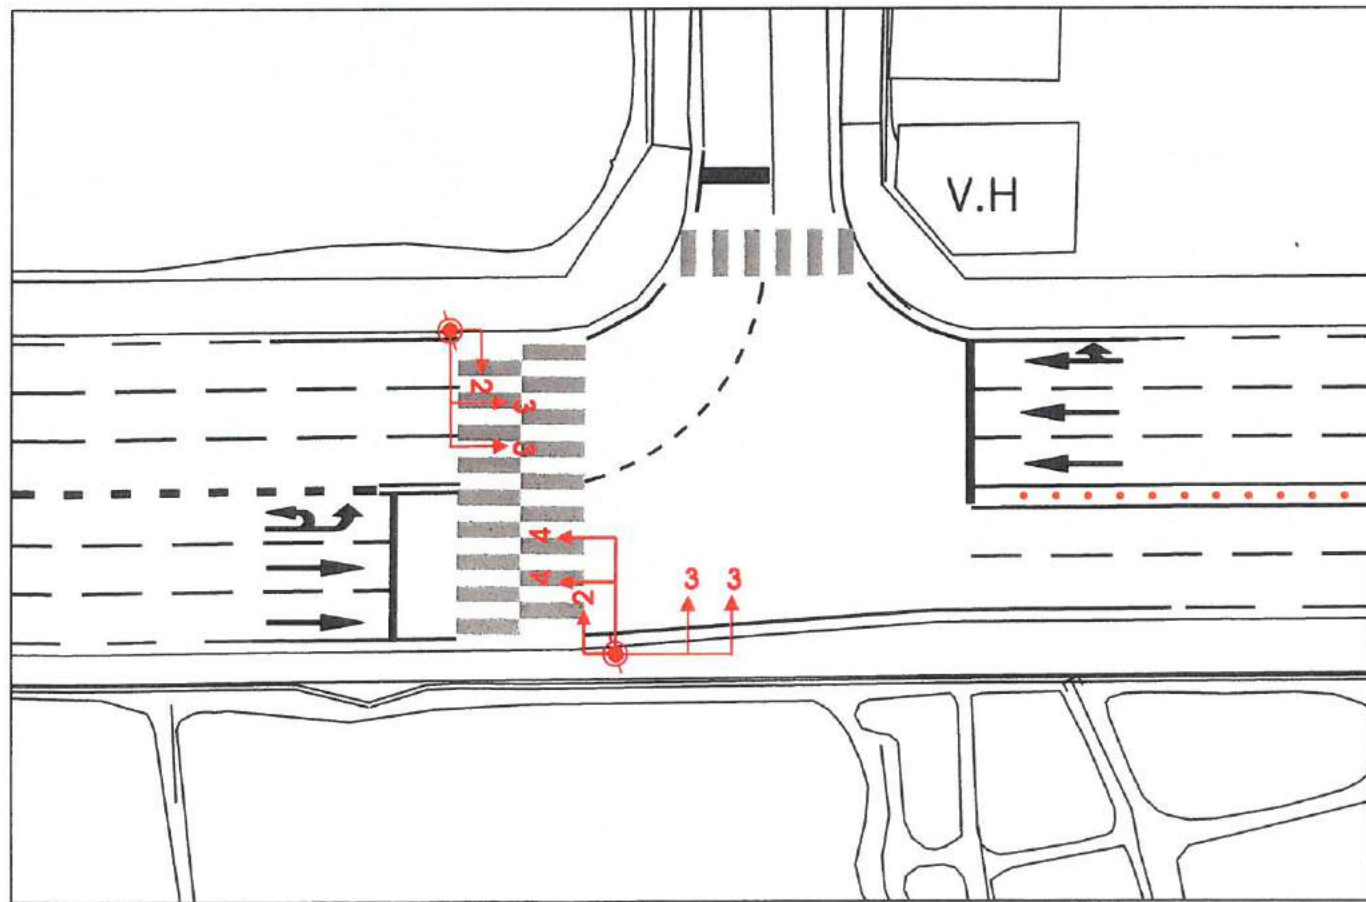

보훈병원 뒷길 변경(덕소불고기)

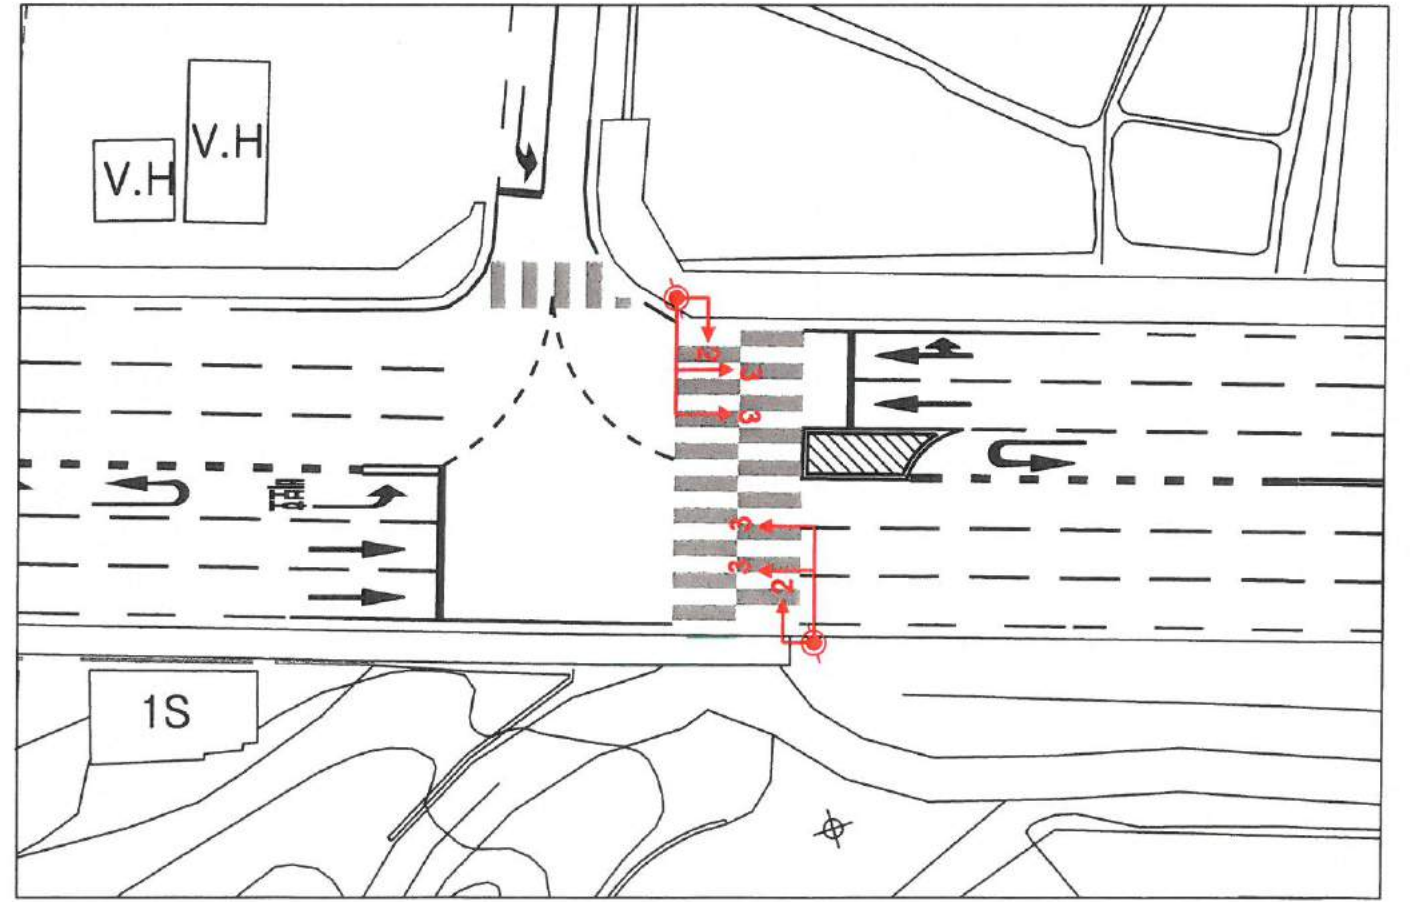

보훈병원 뒷길 연동 당초(청국장집)

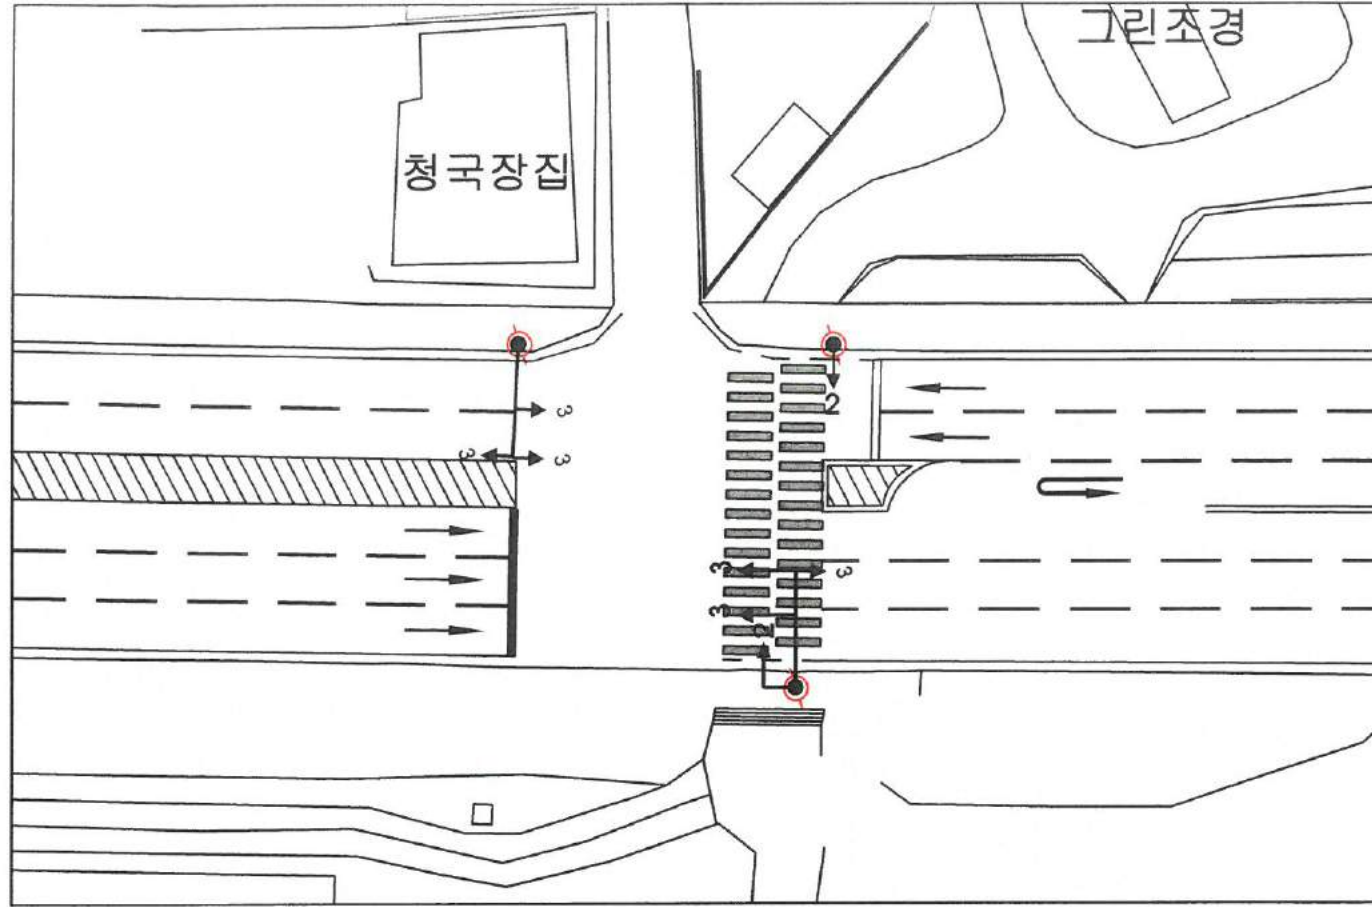

보훈병원 뒷길 연동 변경(청국장집)

