


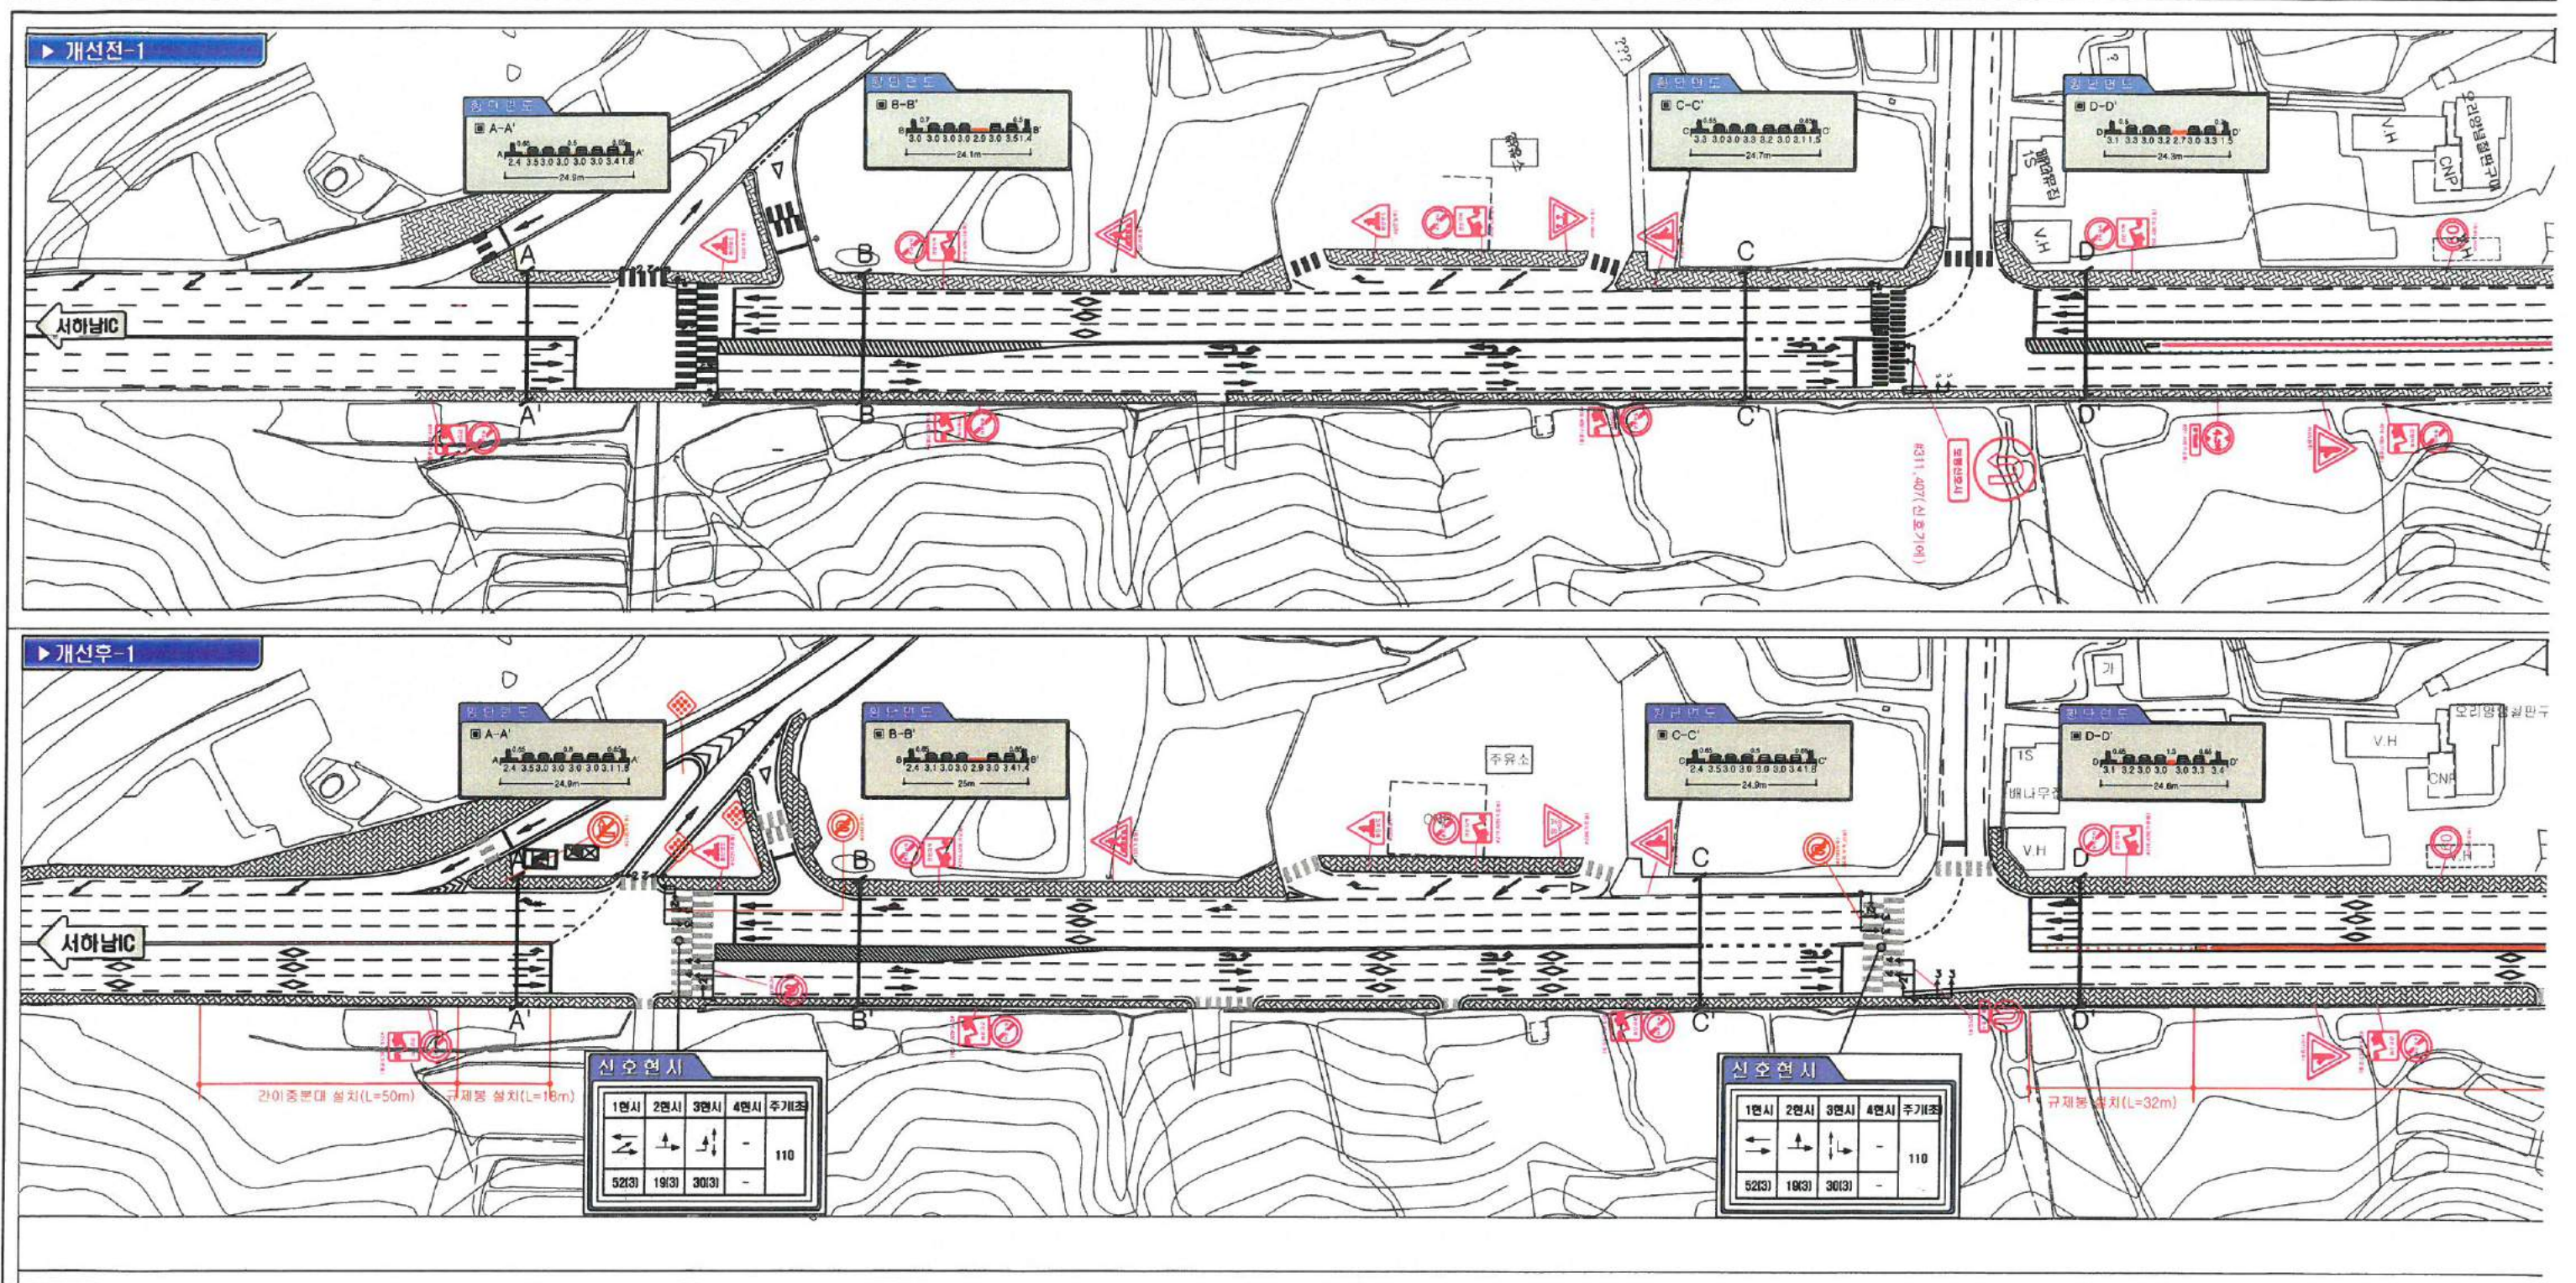
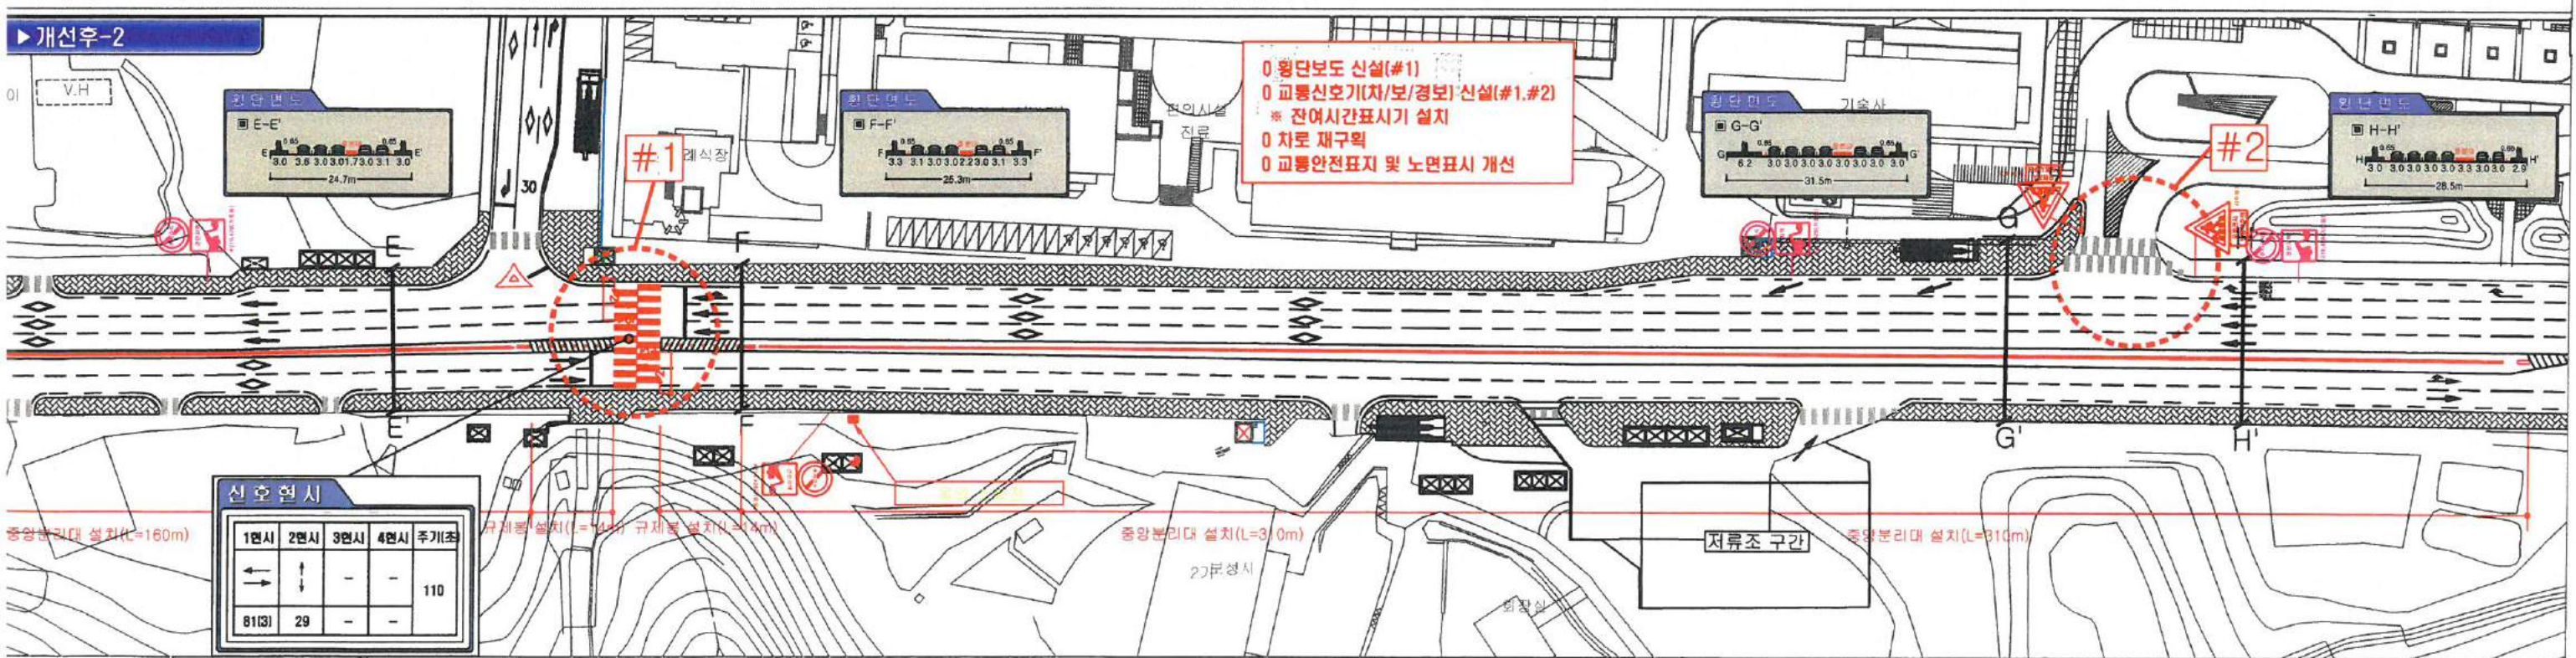


강동구 동남로 지하철9호선 923공구 공사완료 후 교통처리계획도

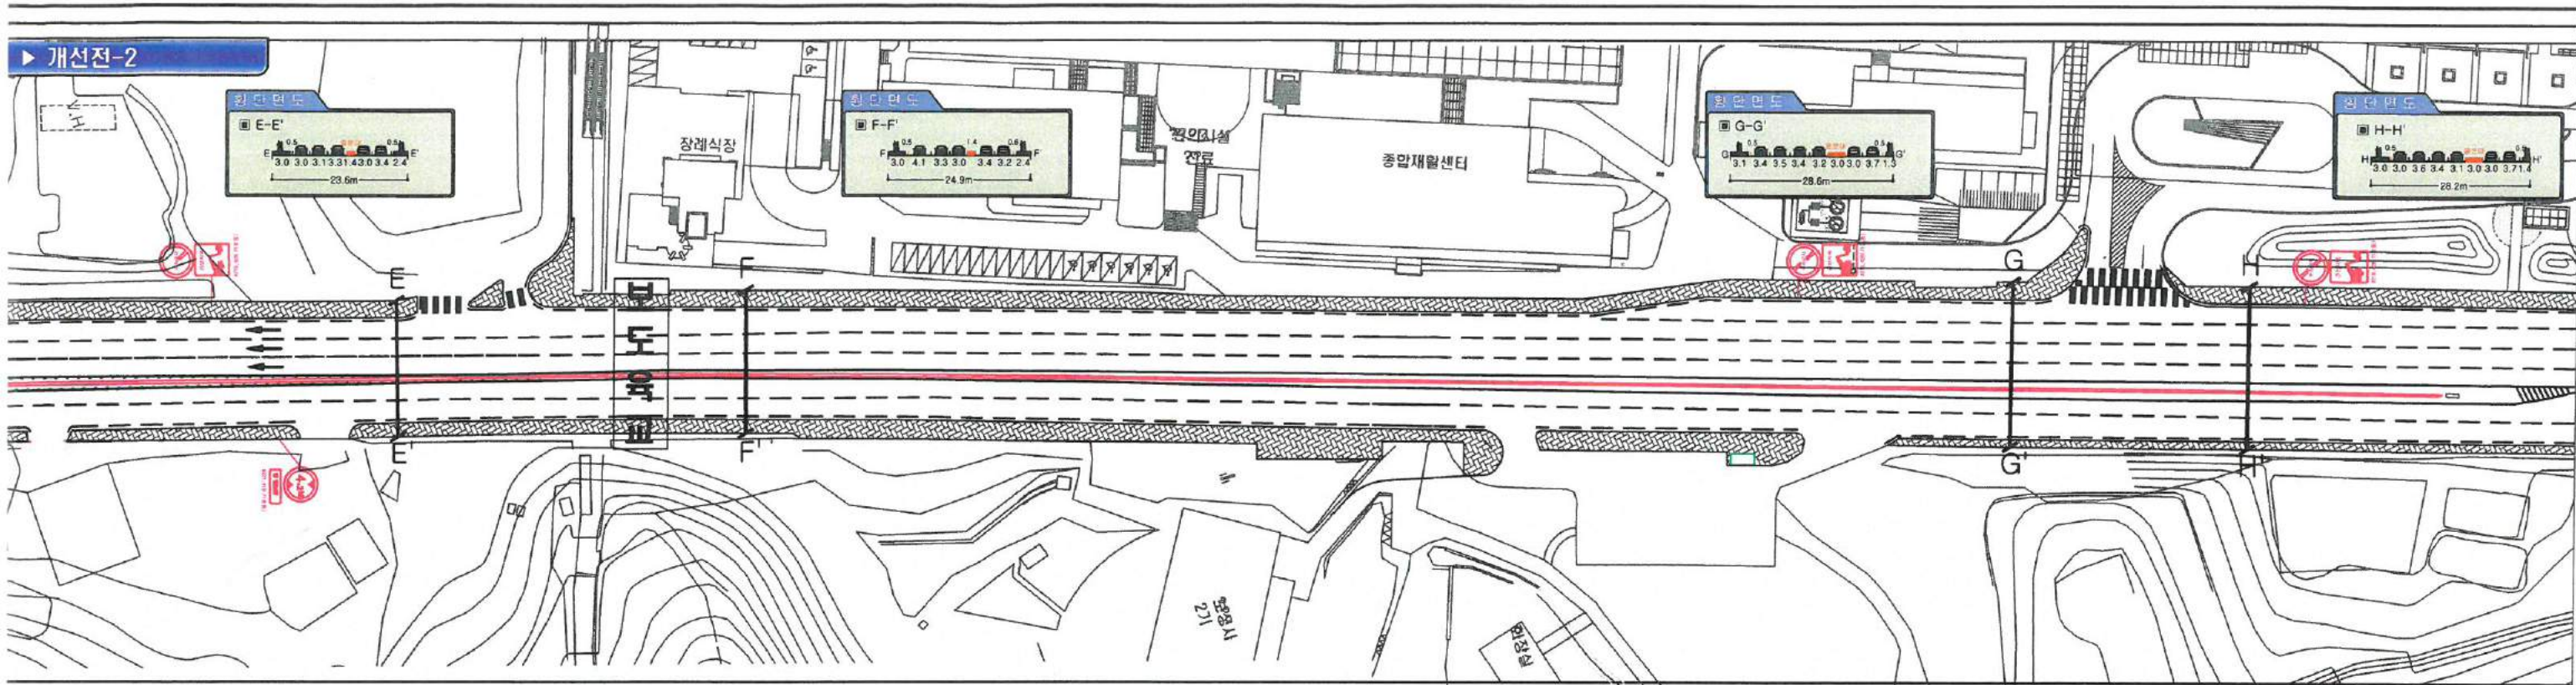

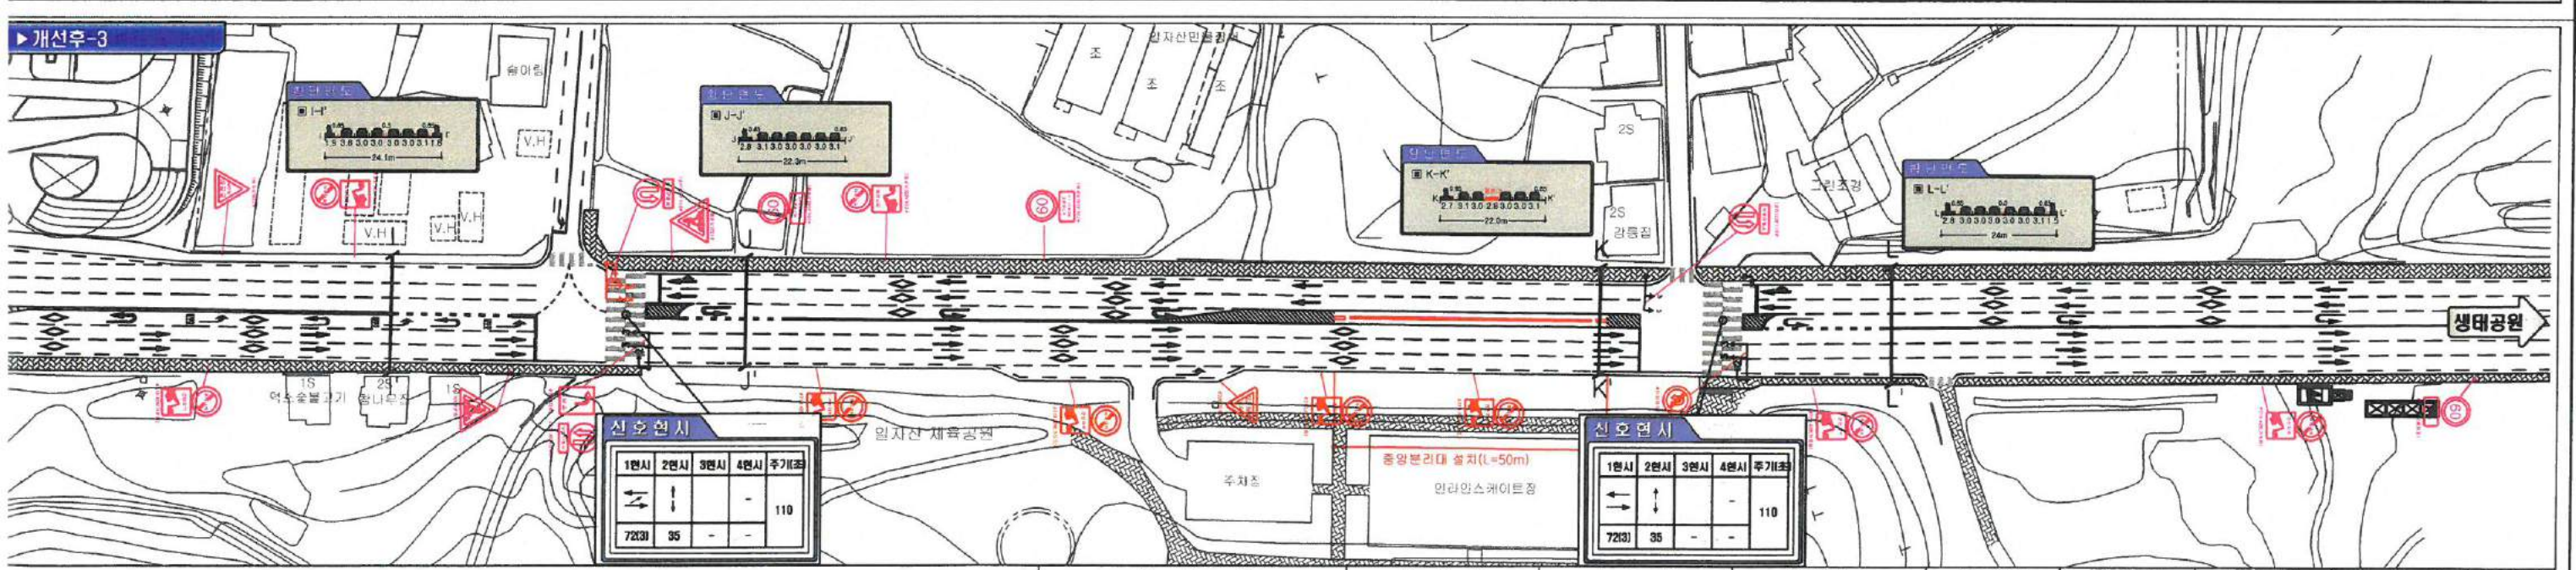

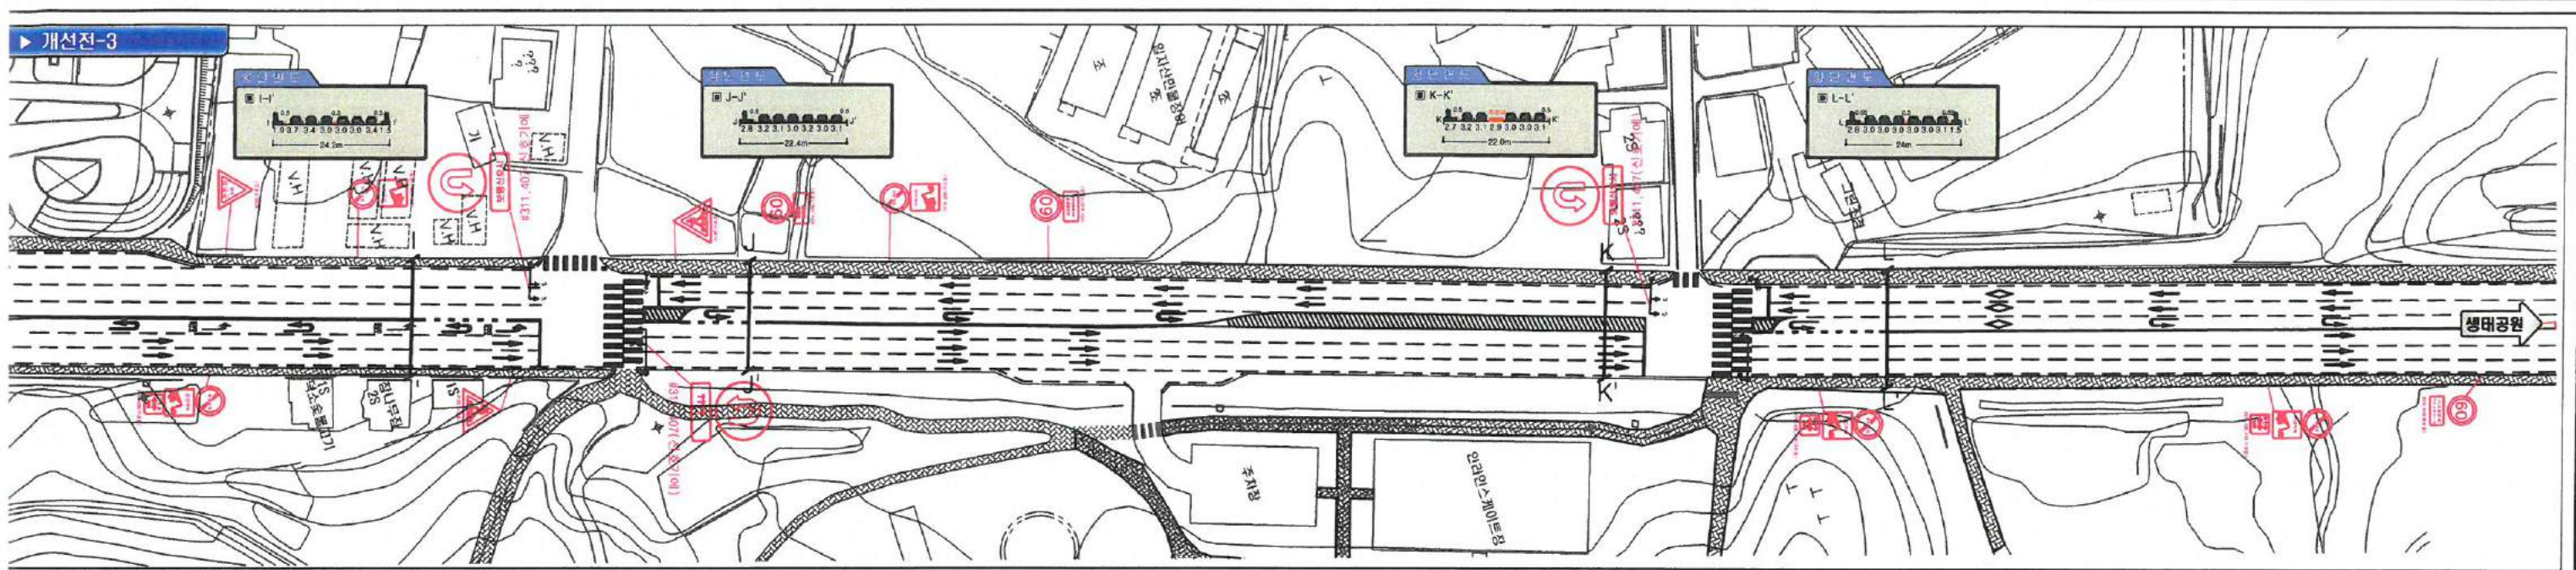

신호면시

1면시	2면시	3면시	4면시	주기(초)
↑	↓	-	-	110
72(3)	35	-	-	

신호면시

1면시	2면시	3면시	4면시	주기(초)
←	→	-	-	110
72(3)	35	-	-	

공사명	시행자	시공사	작성기관	작성척임자	설계자	제도자	도면명	도면번호
서울지하철 9호선 923공구	서울특별시 도시교통사업본부	대림산업	(주)유연알텍	정근기	조권호	김동진	보도복구 완료시	001