

2021. 8. 4.

# 제3차 교통안전심의 상정(안)



서울송파경찰서

심의 위원	(서명)
----------	------



한림  
어린이공원

신호기 신설  
송파노인요양센터(연등)

한림연예예술  
고등학교

유턴 전용 신호신설 및 표지판 신설




유턴신설

한림중  
직업고등학교






# 위례 A1-6BL 진출입구 횡단보도 및 신호기 설치에 따른 교통처리계획도

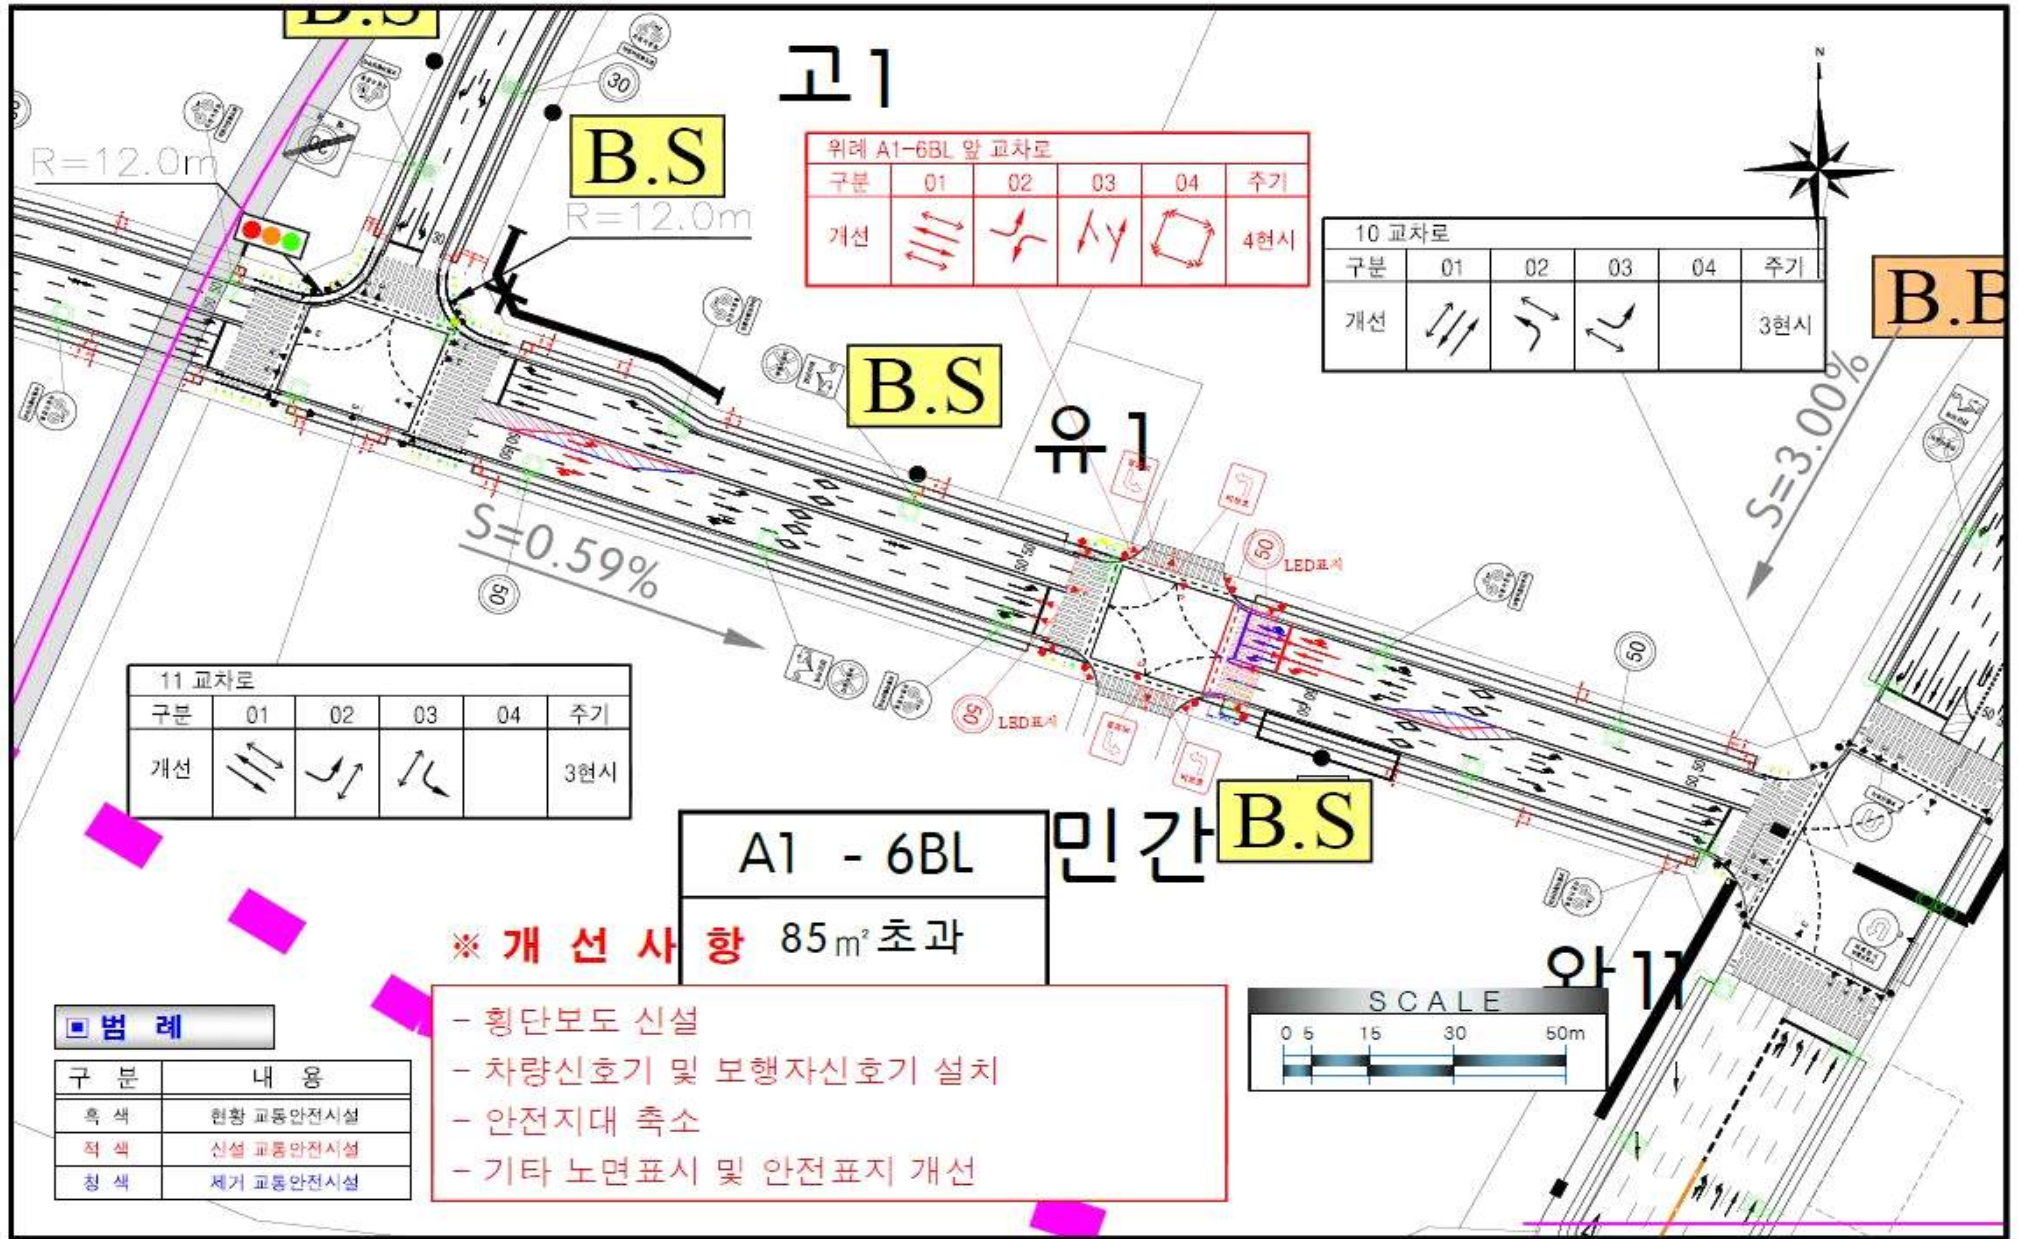



# 거여 2-1재정비촉진지구 주택재개발정비사업 주변 교통처리계획도

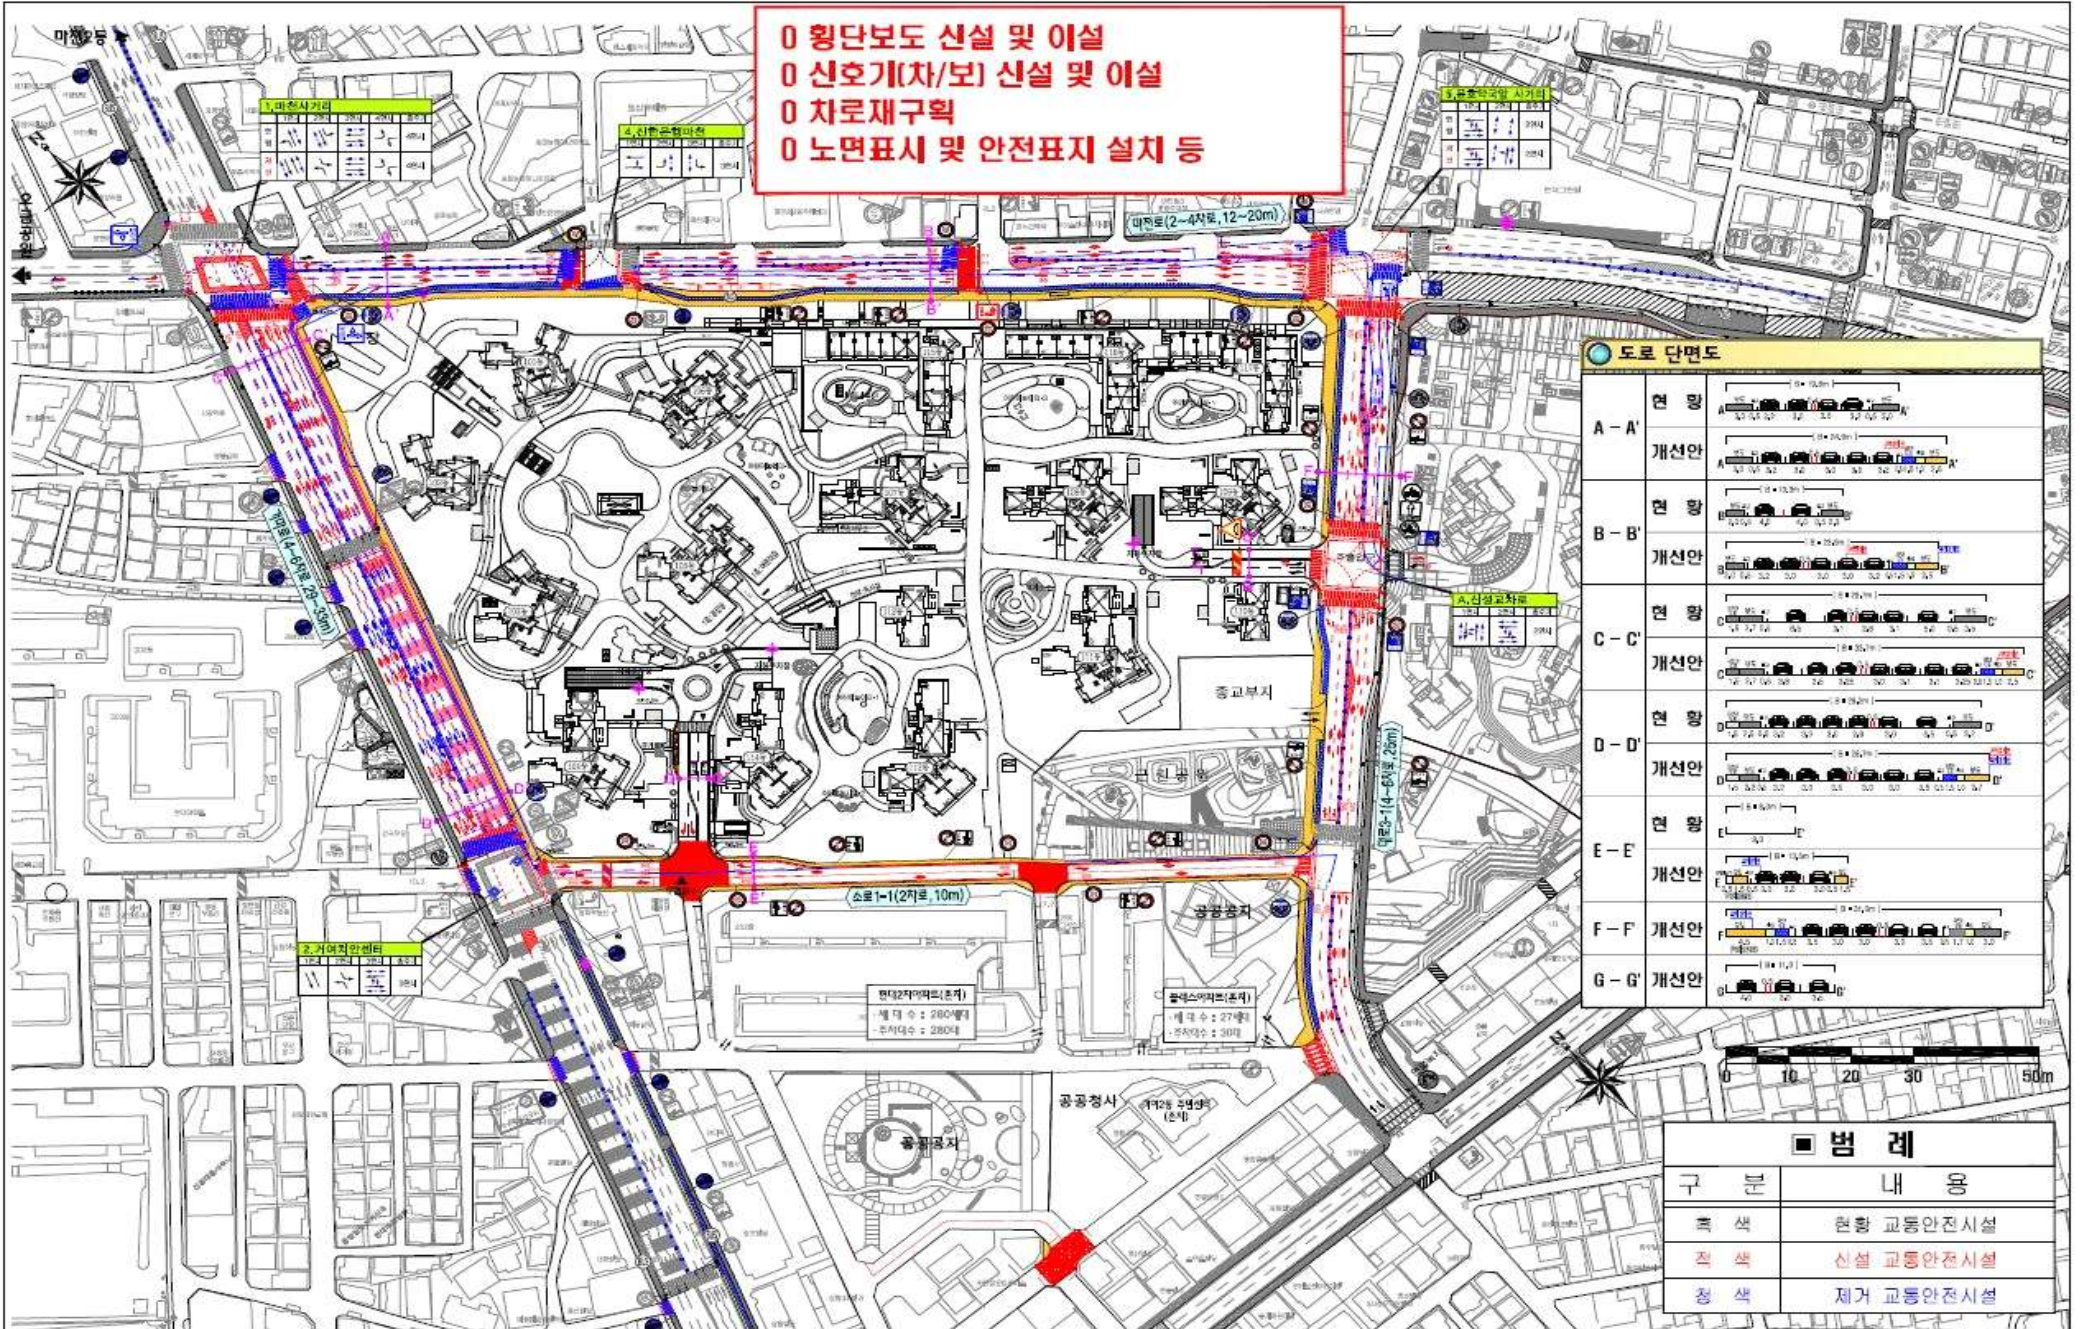

- 0 횡단보도 신설 및 이설
- 0 신호기(차/보) 신설 및 이설
- 0 차로재구획
- 0 노면표시 및 안전표지 설치 등

**도로 단면도**


구분	현황	개선안
A-A'		
B-B'		
C-C'		
D-D'		
E-E'		
F-F'		
G-G'		

**범례**

구분	내용
●	현황 교통안전시설
■	신설 교통안전시설
■	제거 교통안전시설



■ 송파구 올림픽선수기자촌아파트 북측 출입구 앞

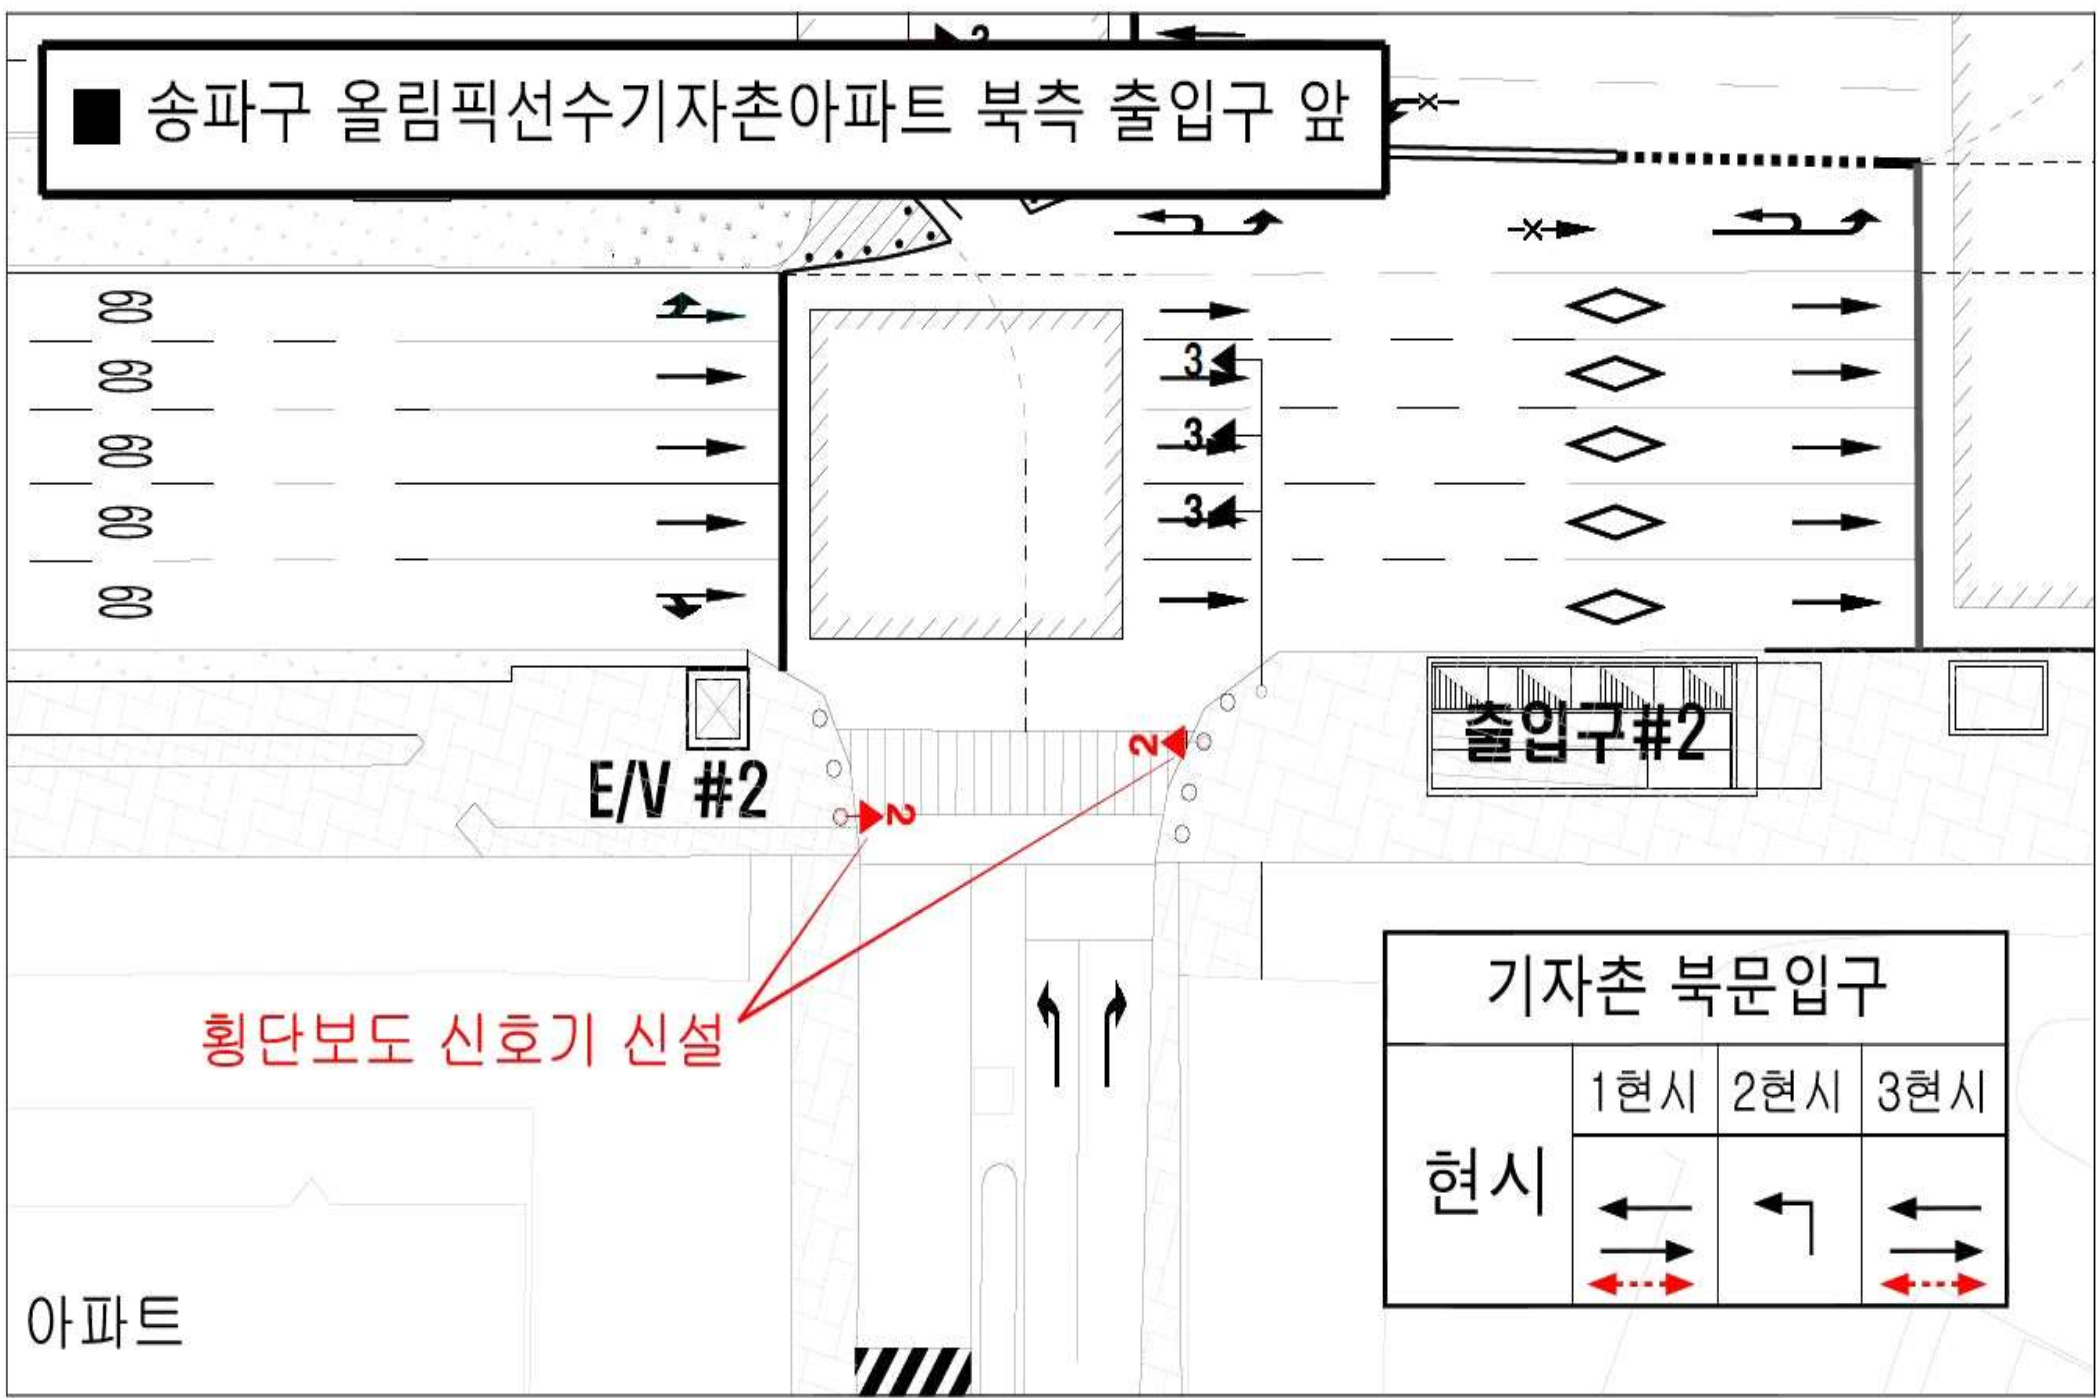

출입구#2

E/V #2

횡단보도 신호기 신설

기자촌 북문입구

	1현시	2현시	3현시
현시			

아파트

□ 위례성대로 12길 6

98

50

금지  
STOP

4  
살롱드

태평양파크  
아파트

102

4-5

어전

스타  
올림픽공


신호기 신설  
보행자 작동 신호기

도람

40

8  
횃집영빈관

5-6

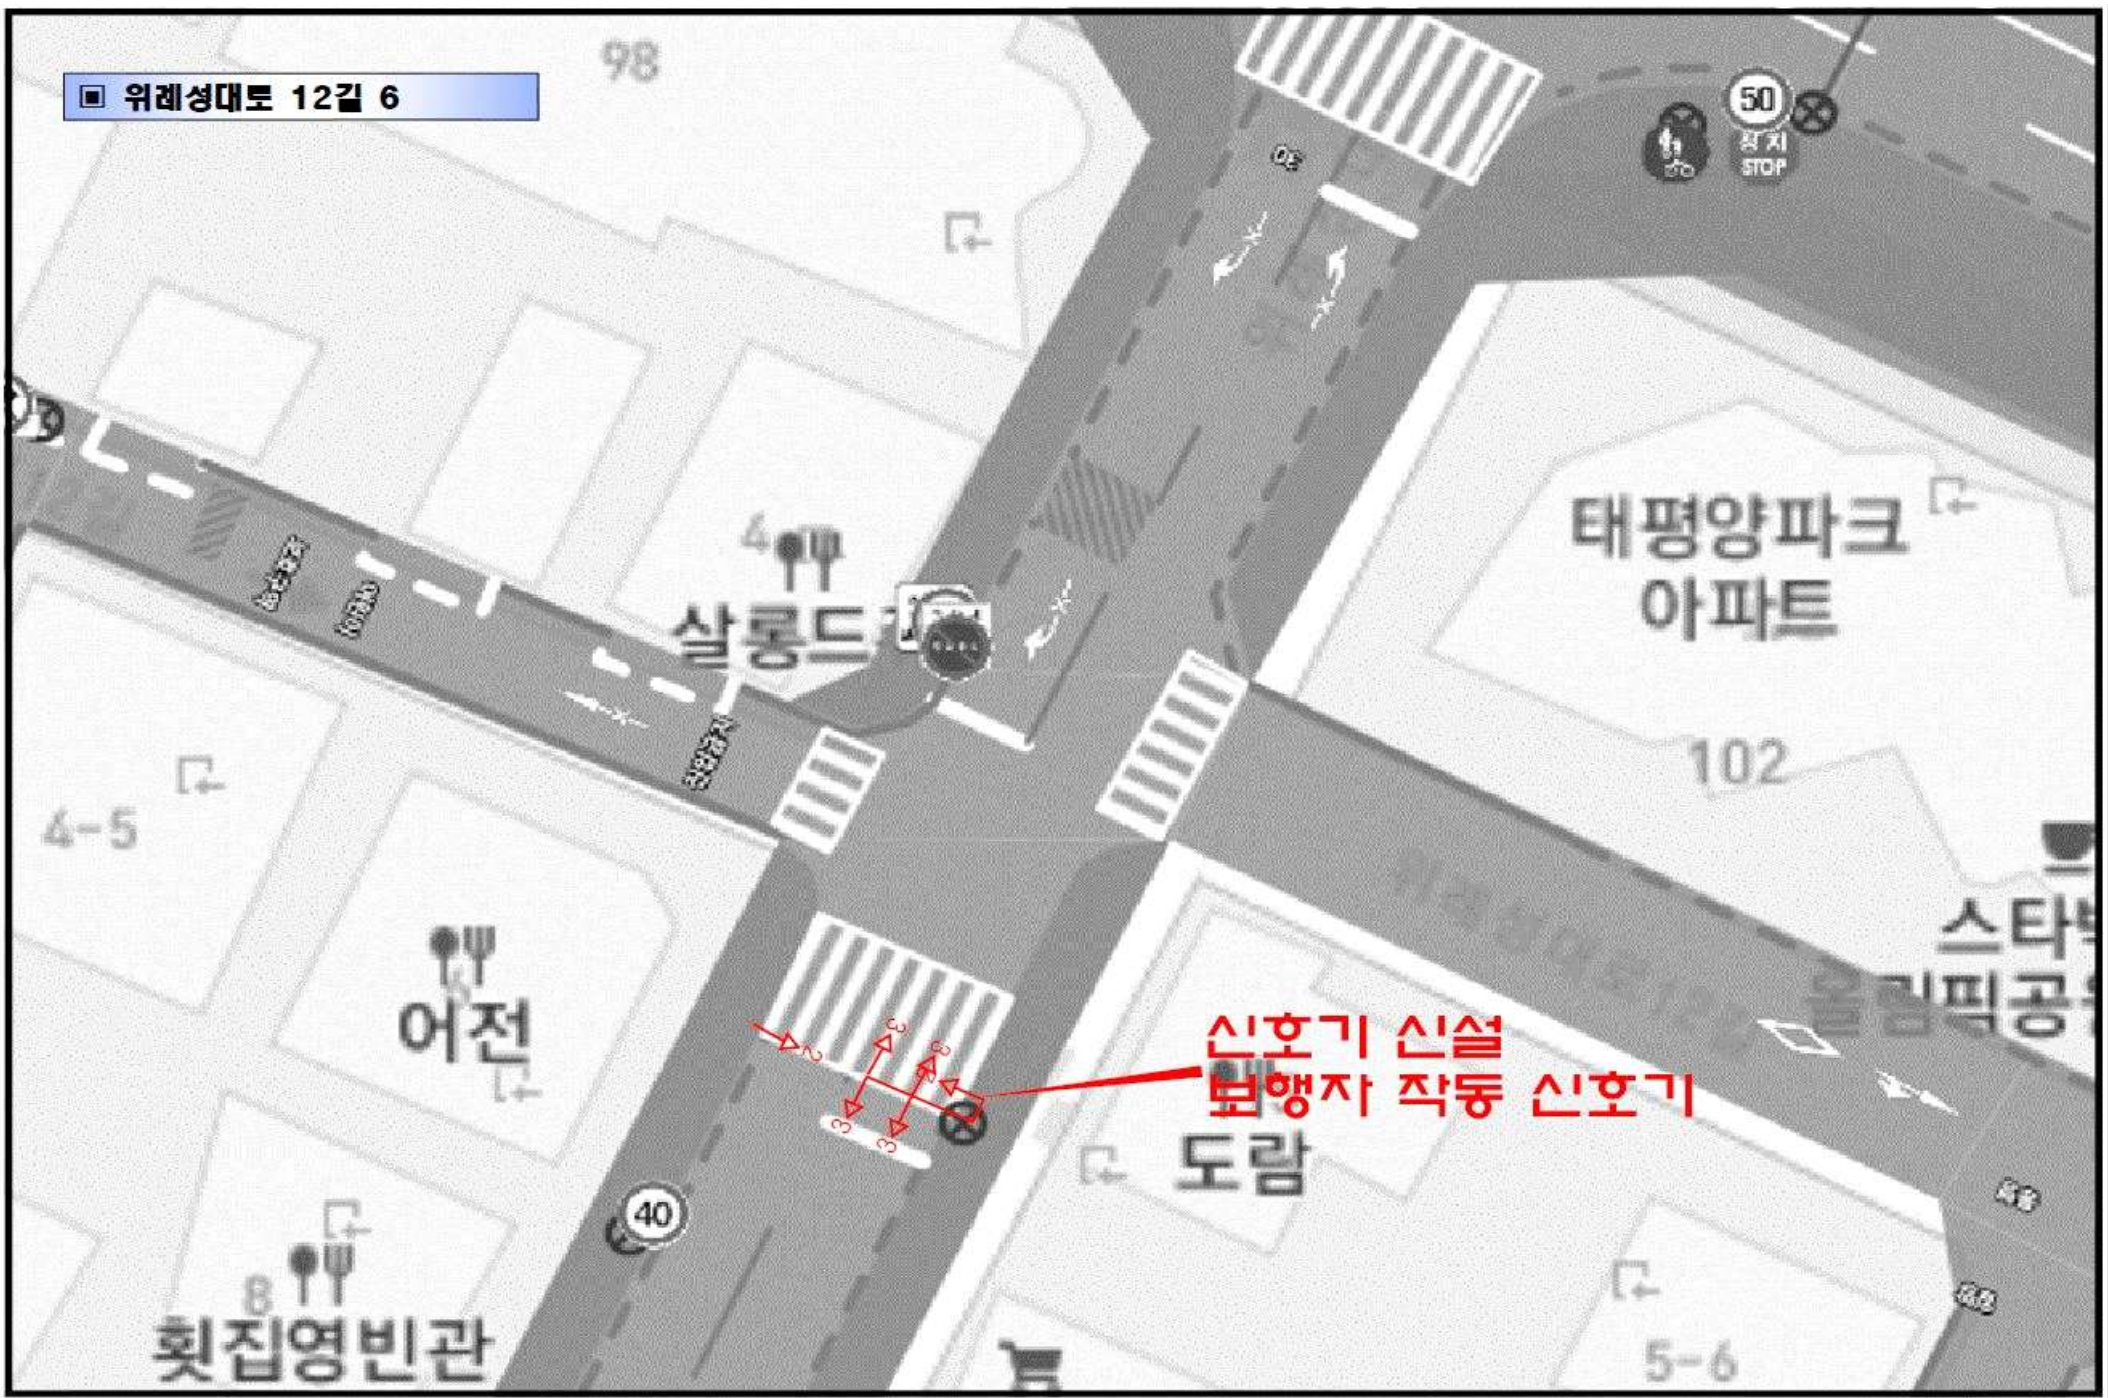

구분	학교명	주소지	도로명	지점수	수량	비고
1	석촌초교	석촌동 267	가락로	1개소	1면	석촌초교
2	아주초교	잠실동 115	도곡로	1개소	1면	아주초교 후문
3	잠전초교	잠실본동 229	백제고분로	1개소	1면	잠전초등학교
소계				<b>3개소</b>	<b>3면</b>	



▣ 석촌초등학교 어린이보호구역 활주로형 횡단보도 설치



▣ 아주초등학교 어린이보호구역 활주로형 횡단보도 설치




▣ 잠전초등학교 어린이보호구역 활주로형 횡단보도 설치





범례		
현황	삭제	신설
—	—	—

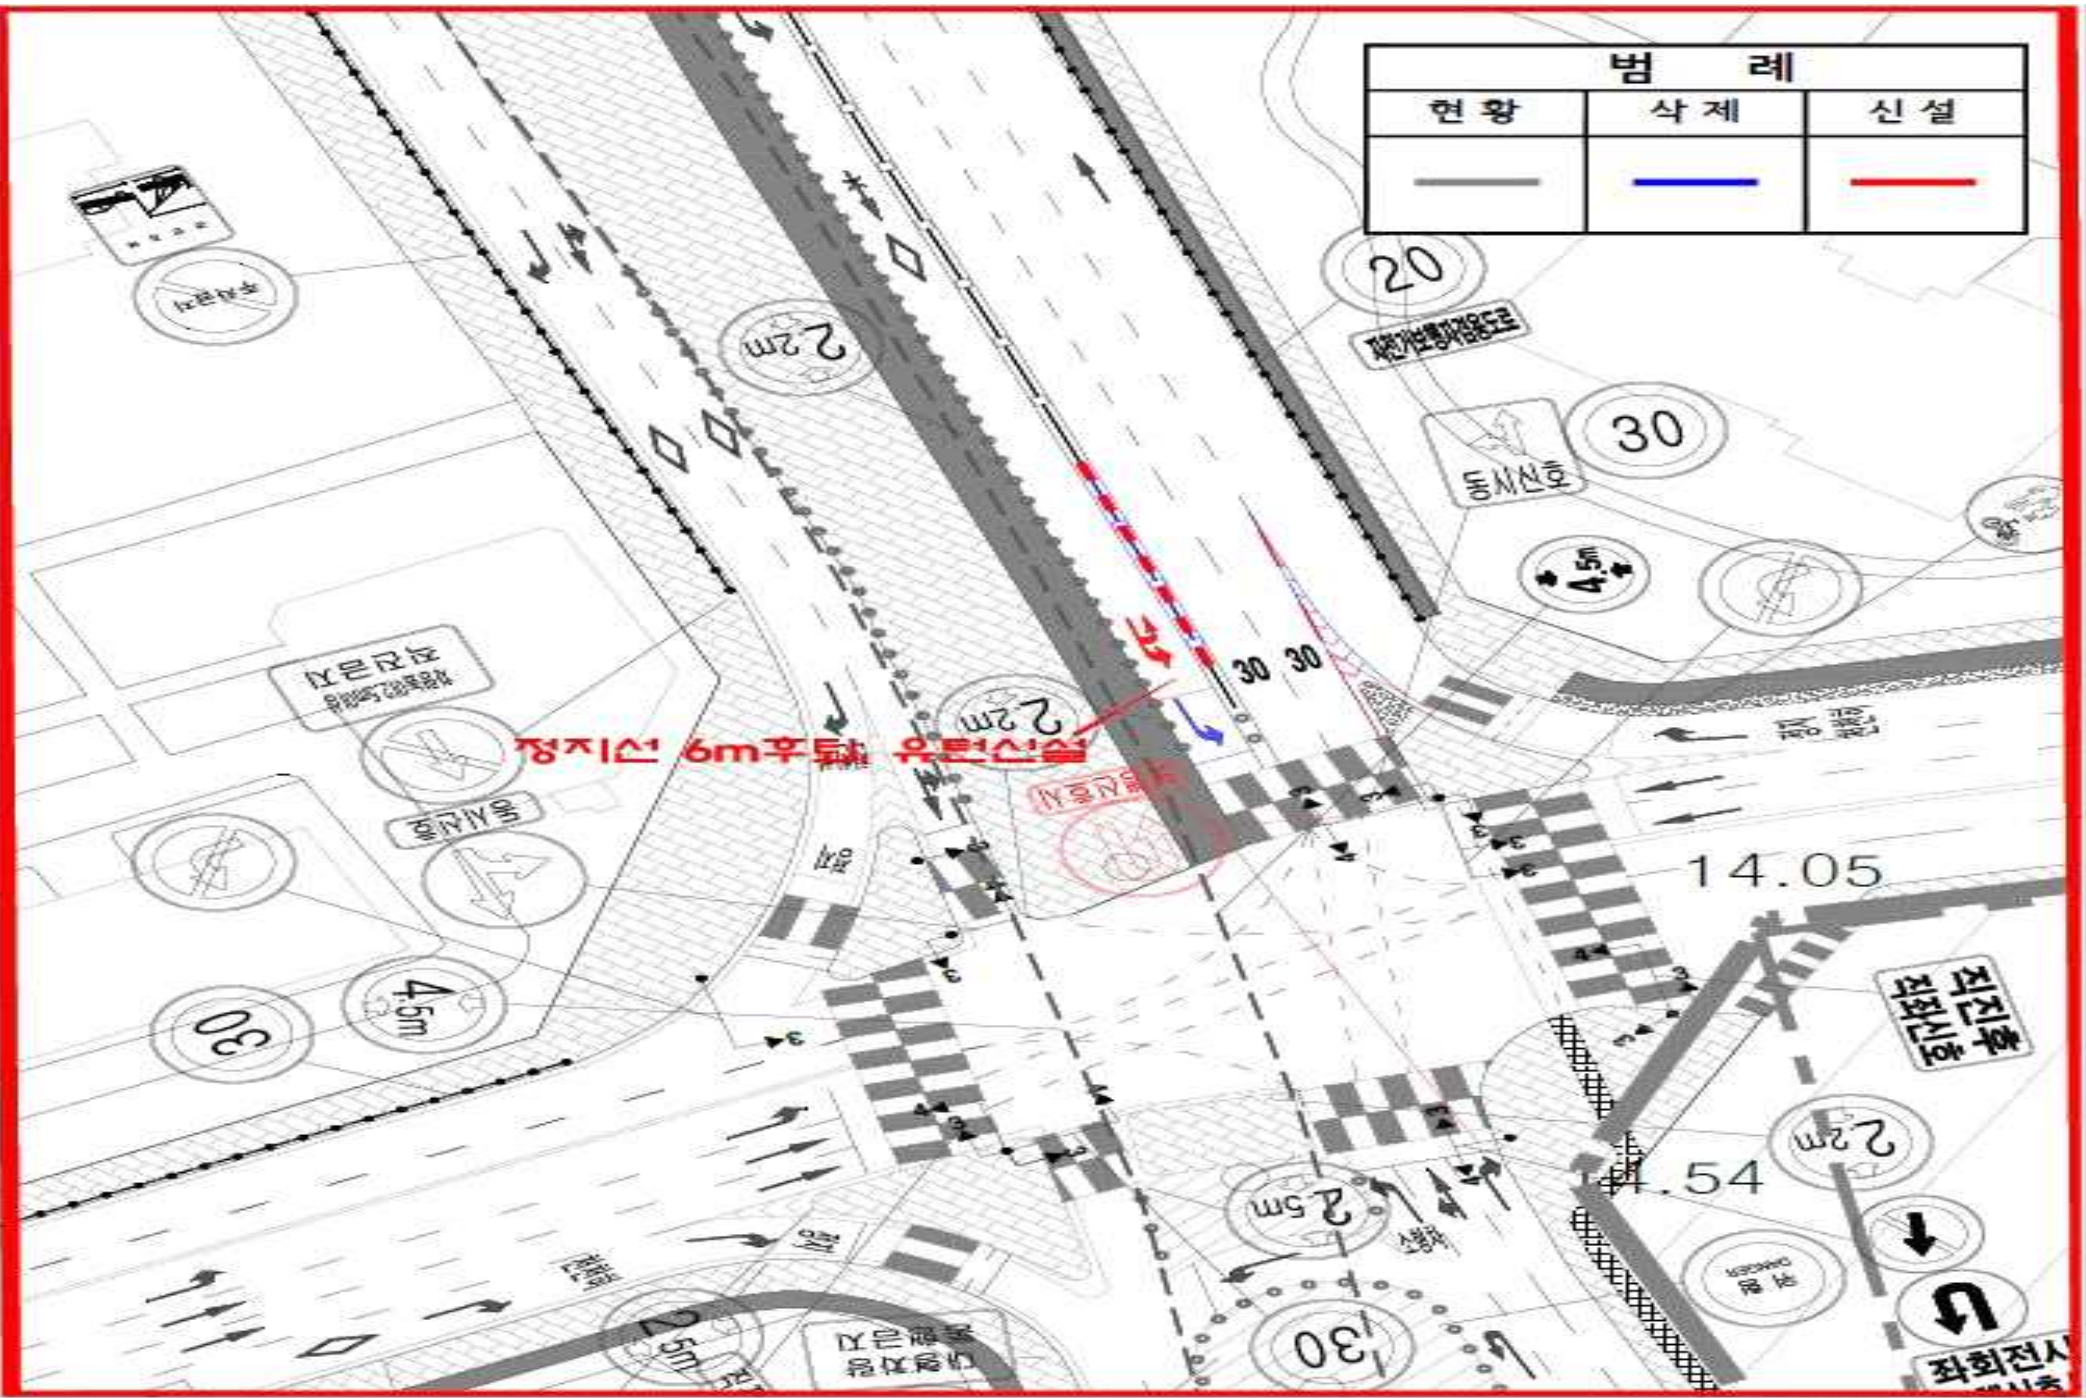

정지선 6m후좌측 유턴신설

14.05

14.54





## 성내천로32나길 주차금지선(황색점선) 설치

- 지목: 도로(성내천로32나길)
- 용도: ①,② 건물 주차장 진입 도로













# ■ 송파구 성내천로 193~229 교통처리계획도\_2구간

