



# 갈현초등학교(현황+개선)

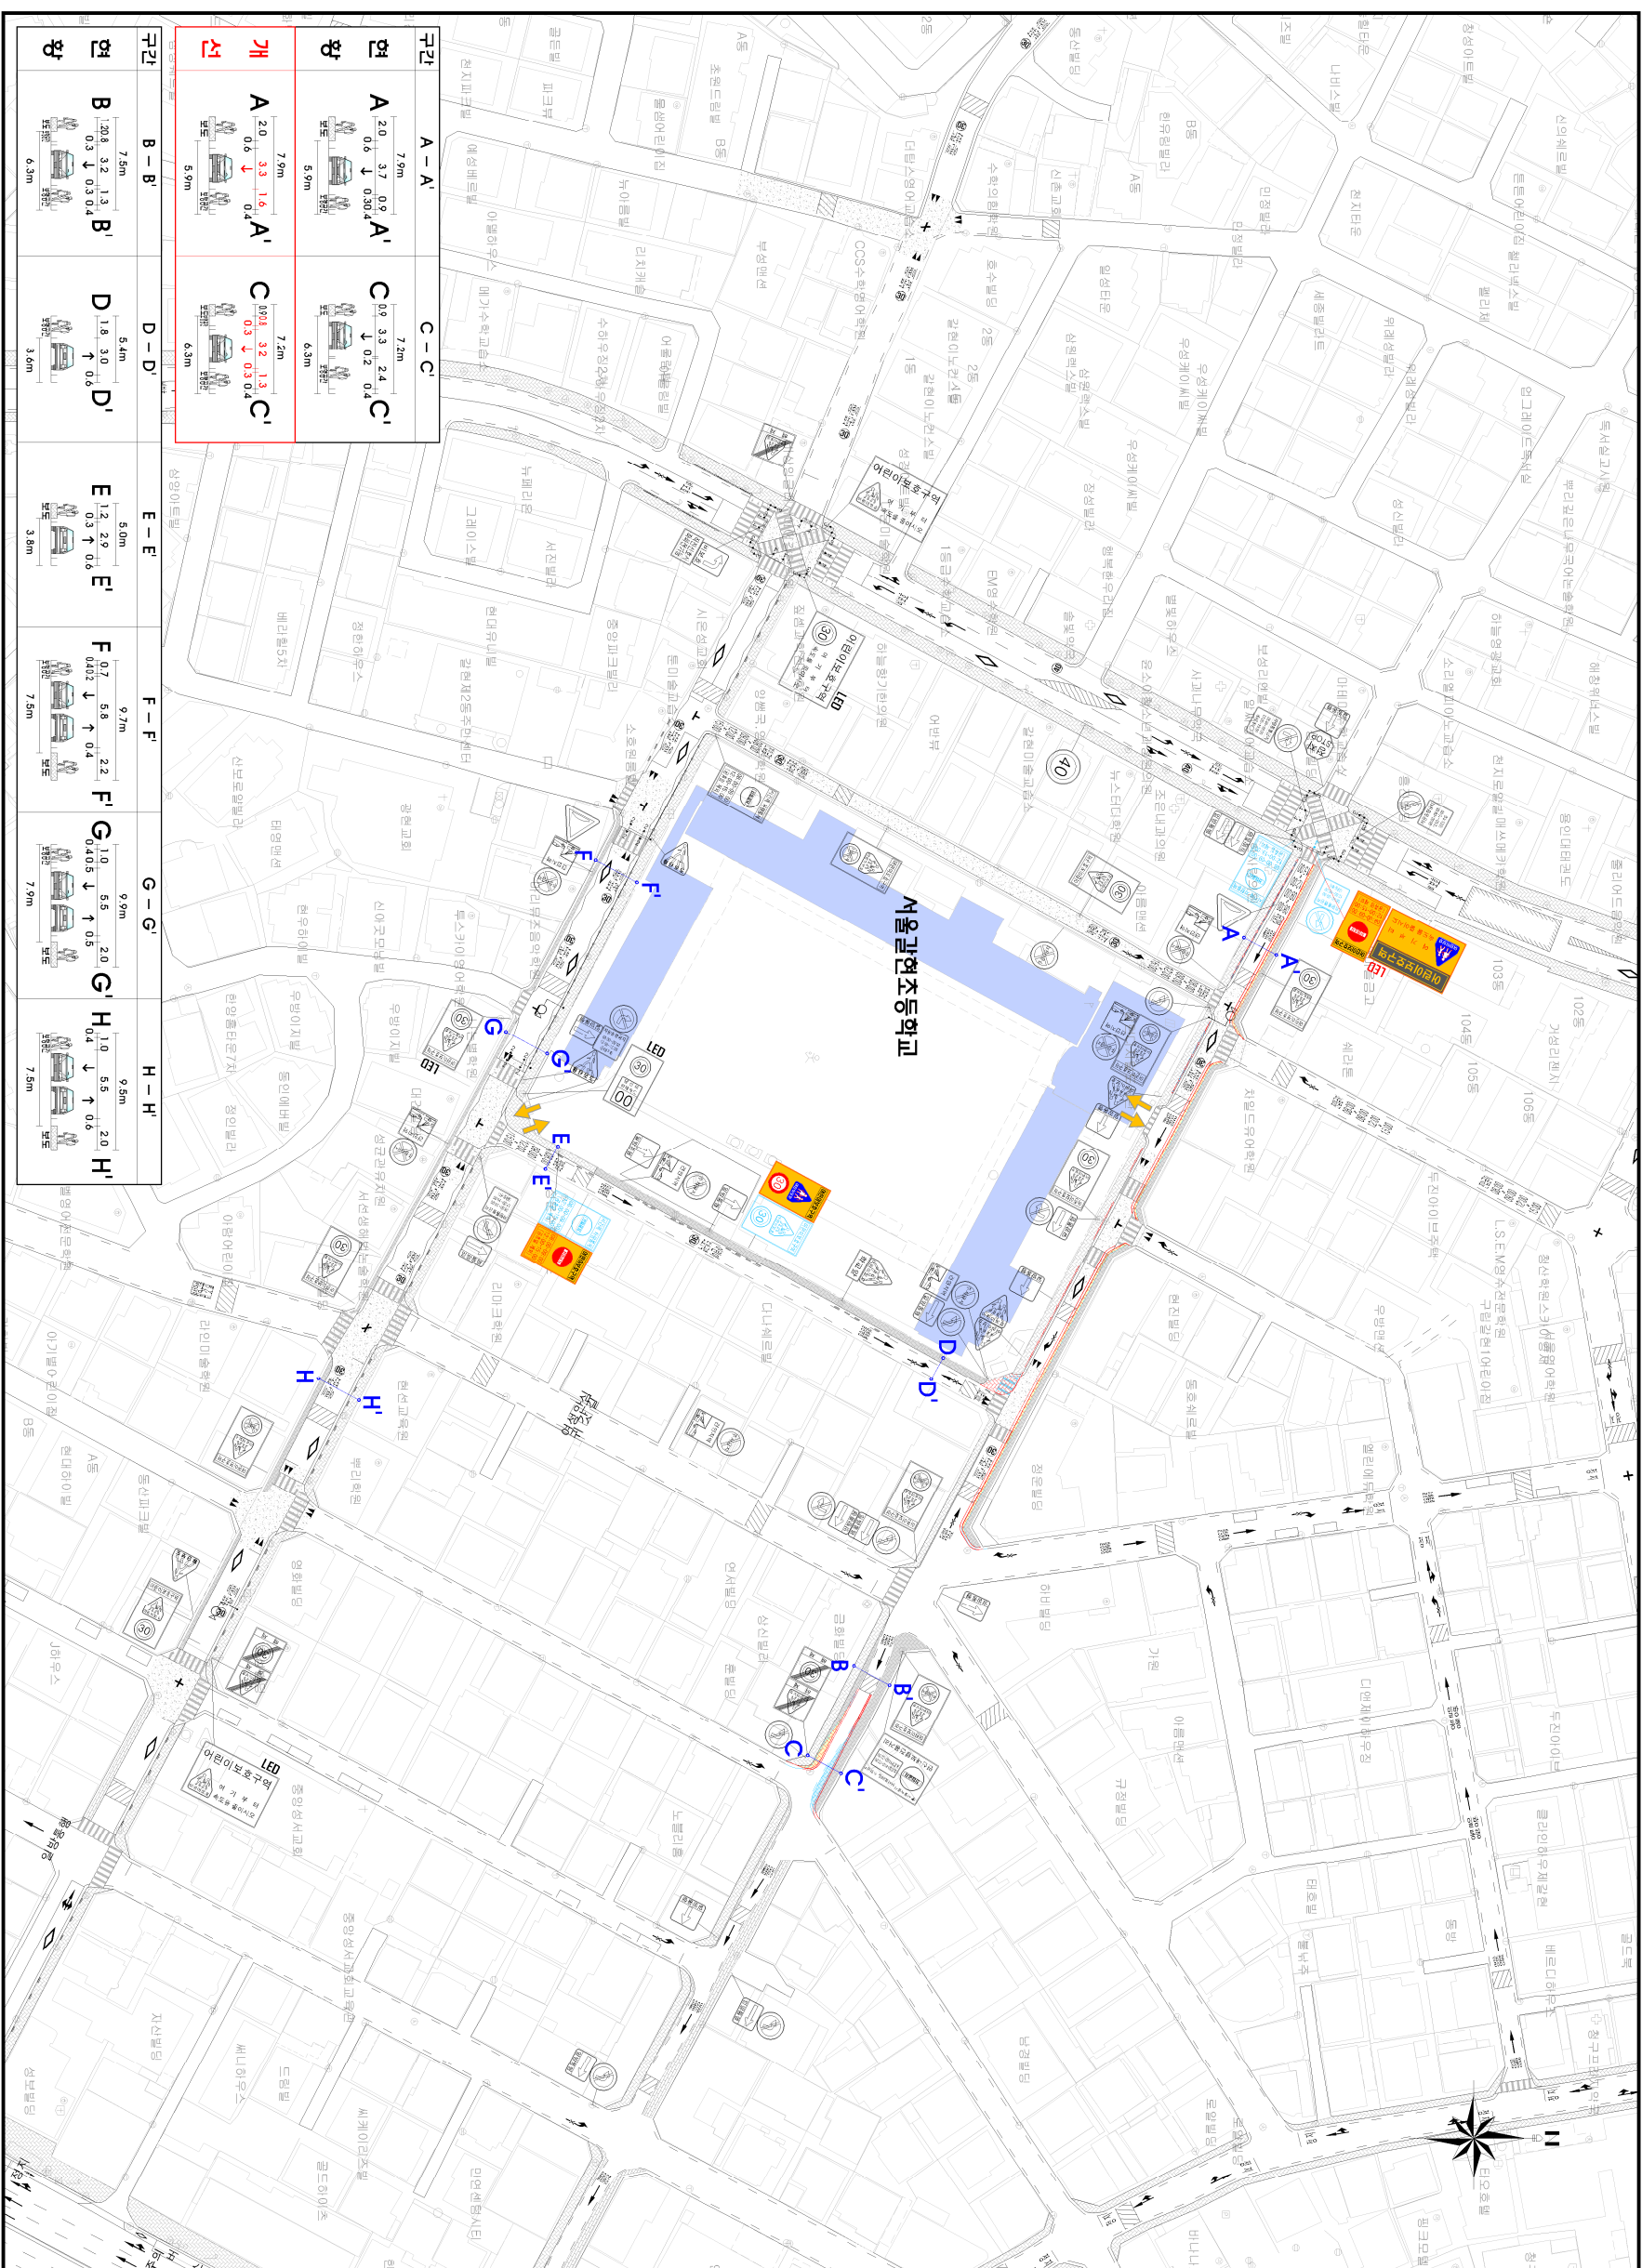

구간	A-A'	B-B'	C-C'	D-D'	E-E'	F-F'	G-G'	H-H'
현	A 2.0 0.6 ↓ 0.50.4	B 2.08 0.3 ↓ 0.30.4	C 0.9 0.2 ↓ 0.4	D 1.8 0.3 ↓ 0.4	E 1.2 0.3 ↓ 0.6	F 0.7 0.2 ↓ 0.4	G 1.0 0.4 ↓ 0.5	H 1.0 0.5 ↓ 0.6

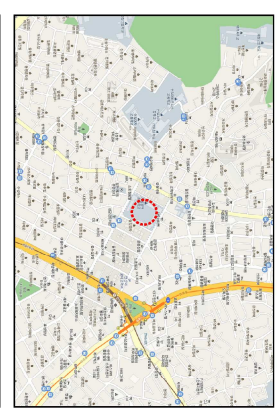

범	시	설	명
[Symbol]	경단보도		
[Symbol]	고원색경단보도		
[Symbol]	고원색미끄러움		
[Symbol]	보행공간		
[Symbol]	적색 미끄럼방지포장		
[Symbol]	시각적		
[Symbol]	중량분리대		
[Symbol]	가드렐스		
[Symbol]	블리드		
[Symbol]	시선유도용		
[Symbol]	표지봉		
[Symbol]	단속대여		
[Symbol]	번시경		
[Symbol]	엘로카넷		
[Symbol]	투광기		
[Symbol]	신호기		
[Symbol]	램프		
[Symbol]	어린이보호구역 시점표지		
[Symbol]	어린이보호구역 경계표지		
[Symbol]	어린이보호구역 경고표지		
[Symbol]	교통안전표지		

