


[별표 1]


어린이·노인 보호구역 범위 조정 필요 지점 현황

(단위: 건)

연번	시·도	시·군·구	읍·면·동	지정대상시설명	보호구역	최초 지정일자	조정 필요 지점 교통약자 사고건수(2015~2017년)
1	서울	종로구	송인동	명신초등학교	어린이	1995	3
2	서울	영등포구	신길동	성미유치원	어린이	2009	2
3	서울	송파구	장지동	송례초등학교	어린이	2013-12-30	2
4	부산	동래구	안락동	총렬초등학교	어린이	1996-05-21	2
5	부산	동래구	수안동	수안초등학교	어린이	2000-03-06	2
6	부산	금정구	남산동	남산초등학교	어린이	1996-04-12	2
7	대구	북구	학정동	리더스유치원	어린이	2007-12-10	2
8	대구	수성구	매호동	매호초등학교	어린이	1998-09-08	2
9	대구	달서구	용산동	성지초등학교	어린이	1998-09-08	2
10	대구	달서구	감삼동	감삼초등학교	어린이	1997-10-10	4
11	대구	달서구	송현동	멘사창의유치원	어린이	2016-11-30	2
12	광주	서구	치평동	치평초등학교	어린이	2001-03-01	2
13	광주	서구	동천동	광림초등학교	어린이	2008-03-18	4
14	광주	북구	두암동	세라유치원	어린이	1997-10-25	2
15	경기	성남시	태평동	성남초등학교	어린이	1998-12-15	2
16	경기	성남시	태평동	태평초등학교	어린이	1996-06-10	2
17	경기	성남시	수진동	인보의집	노인	2009-02-15	2
18	경기	성남시	금광동	금상초등학교	어린이	1996-03-29	2
19	경기	성남시	도촌동	도촌유치원	어린이	2016-06-23	2
20	경기	안산시	본오동	파란마음유치원	어린이	2012-01-30	2
21	경기	안산시	선부동	안산석수초등학교	어린이	2005-11-26	2
22	경기	남양주시	평내동	남양주신촌초등학교	어린이	2005-01-10	3
23	경기	시흥시	대야동	예은어린이집	어린이	2001	2
24	충북	청주시	가경동	서경초등학교	어린이	2004-02-24	2
25	충남	논산시	내동	논산중앙초등학교	어린이	1997-01-25	2
26	전북	전주시	서신동	서문초등학교	어린이	1997-10-09	2
27	전북	익산시	동산동	이리동남초등학교	어린이	1998-04-22	2
28	전북	익산시	영등동	이리동초등학교	어린이	1997-04-24	2
29	전남	여수시	문수동	문수초등학교	어린이	2000-08-29	2
30	경북	포항시	대도동	상대초등학교	어린이	1996-08-23	3
31	경남	창원시	서성동	마산시노인종합복지관	노인	2009	2
32	경남	김해시	외동	봉명초등학교	어린이	1999-04-07	2
33	경남	김해시	삼방동	신어초등학교	어린이	1998-01-20	2
34	제주	제주시	이도이동	남광초등학교	어린이	1996-04-13	2
35	제주	제주시	노형동	월랑초등학교	어린이	2007-02-27	2

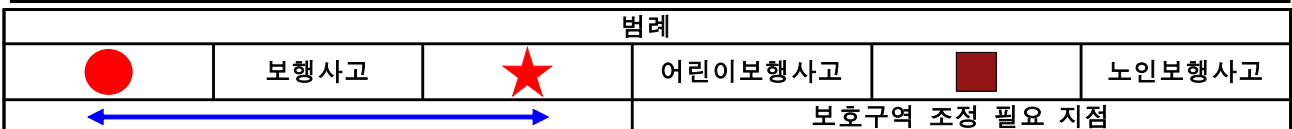


1 서울 종로구 명신초교

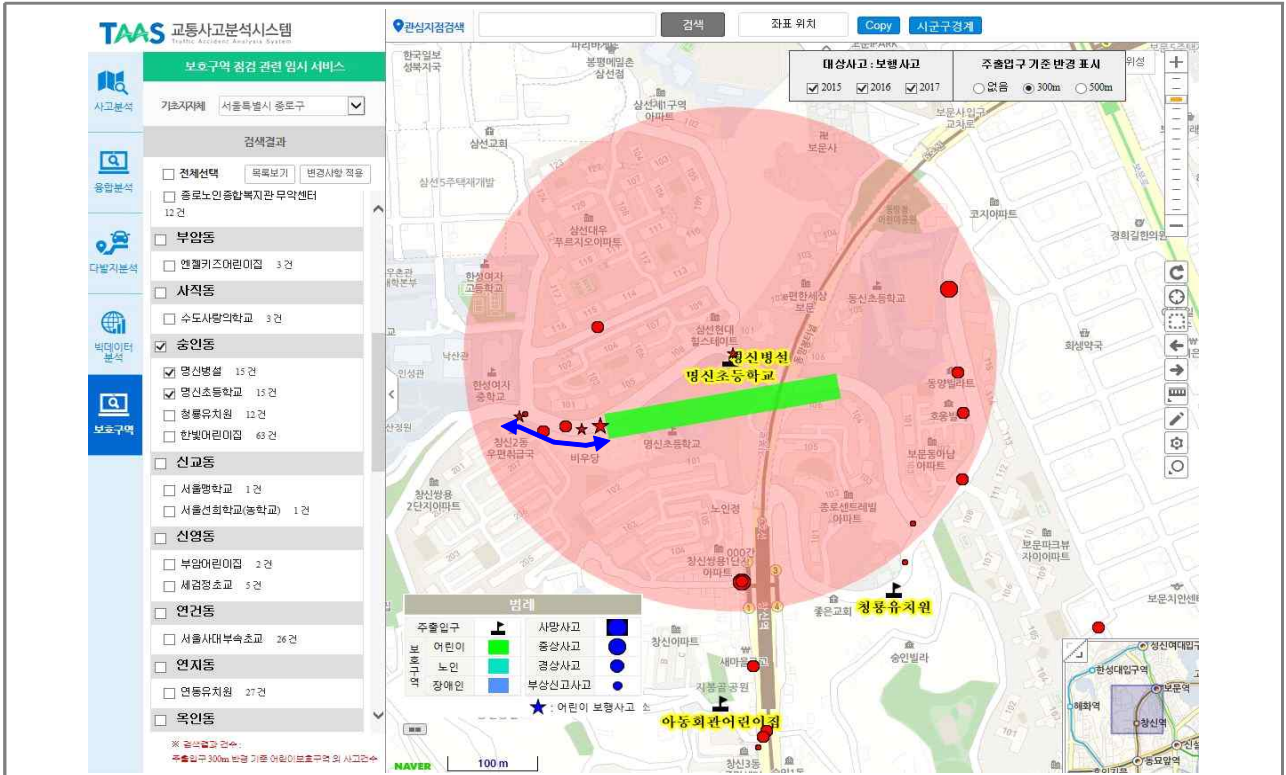

시·도	시·군·구	읍·면·동	시설명	시설	보호구역	조정 필요지점	사고건수
서울특별시	종로구	송인동	명신초등학교	초등학교	어린이		3건

2 서울 영등포구 성미유치원

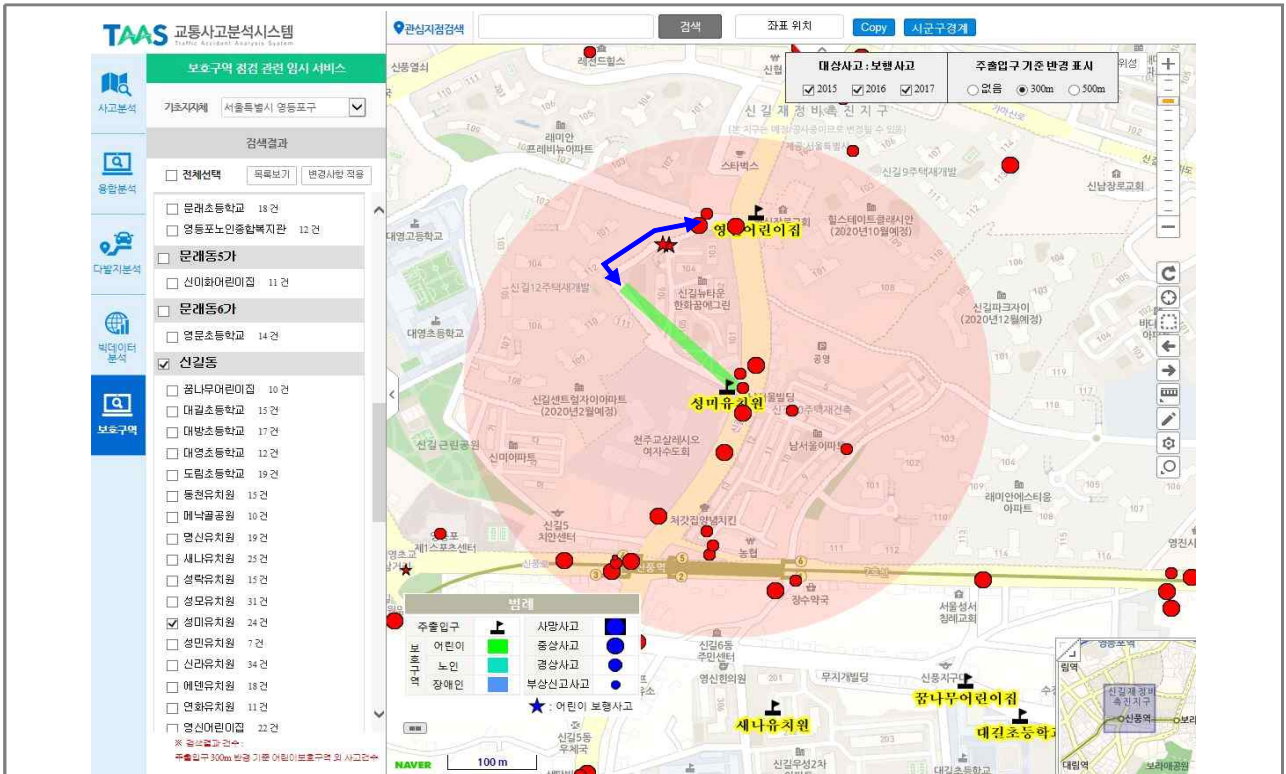

시·도	시·군·구	읍·면·동	시설명	시설	보호구역	조정 필요지점	사고건수
서울특별시	영등포구	신길동	성미유치원	유치원	어린이		2건

3 서울 송파구 송레초교



주: 보호구역 시·중점부터 1개 블록 구간 내 어린이/노인 보행사고가 2건 이상 발생한 지점을 기준으로 선별 (조정 필요 지점이 도로의 유형이 변화하는 구간에 있을 경우 제외)

자료: 감사대상기관 제출자료 재구성