


# ■ 세리유치원 : 강남구 신사동 558-1

## 현황 및 개선안도

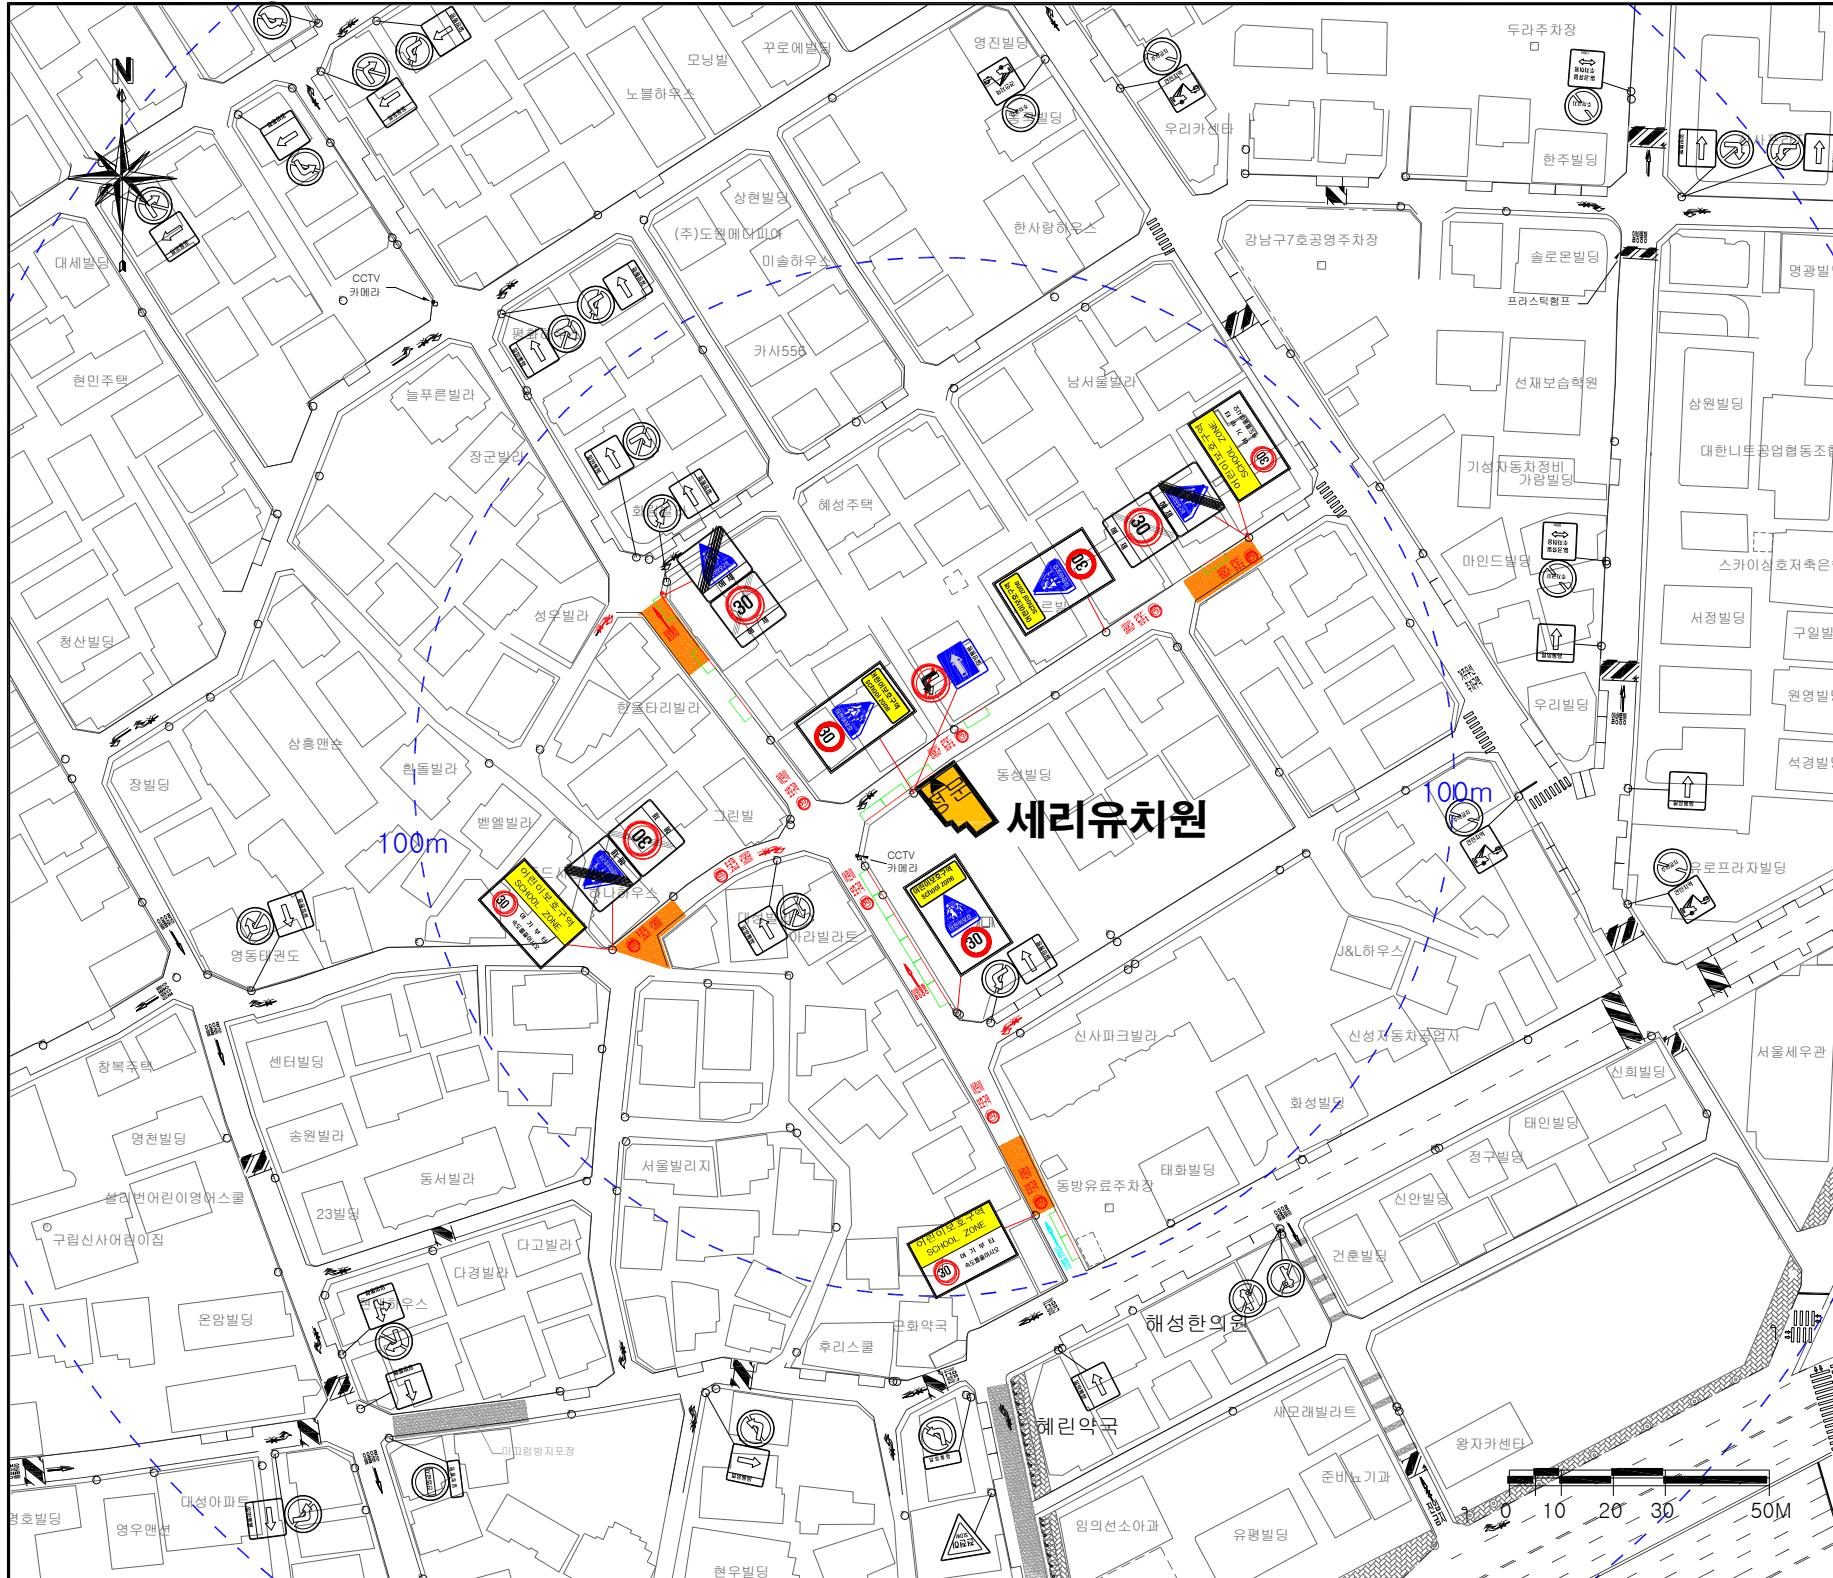

구분		구분	항목	단위	현황	수량 개선							
		현황 - 검정				신설	재도색	제거					
구	분	신 설 - 적색		신호등	개소								
		재도색 - 하늘색		신호등	개소								
		제 거 - 녹색		신호등	개소								
안	전	표	지	<224.402.415> 어린이보호구역 SCHOOL ZONE 여기부터 속도감하시오					104	개	2	14	
				<324.427> 해 제					129	개			
				<224.427> 해 제					211	개			
				<324.224> 어린이보호구역 school zone					219	개			
				<214.326> 일방통행					213	개	1		
									214	개		1	
									313	개			
									326	개		1	
									327	개	1		
									329	개			
									427	개			
									428	개			
									429	개			
									<통합표지>				
									224	개		3	
					402	개							
					415	개							
					324	개							
					402	개							
					415	개							
					324	개		3					
					427	개							
					224	개		3					
					218	개							
					428	개							
					219	개							
					428	개							
					324	개							
					226	개							
					324	개		3					
					224	개							
					소 계	개	19	31	16				
					518	개		9					
					510.511	개	1	3					
					노	면	표						
					523	개	2		16				
					515	개		8					
					531	개							
					532	개							
					536	개							
					540	개		2					
					어린이 보호구역	개		9					
					도	소	계	개	4				
					과속방지턱	개							
					유색표장	개소		4					
					도업번호 : 3770521-55,56								
					(현장조사일 : 2011년 04월)								

[ 미끄럼방지표장 ]  
- 총 면적 : 286.47m<sup>2</sup>

- 1) 면적 = 74.02m<sup>2</sup>
- 2) 면적 = 71.96m<sup>2</sup>
- 3) 면적 = 74.26m<sup>2</sup>
- 4) 면적 = 66.23m<sup>2</sup>