


어린이보호구역

현황 및 개선안도



시설명

자양도담어린이집 (서울시 광진구 아차산로44가길 5)

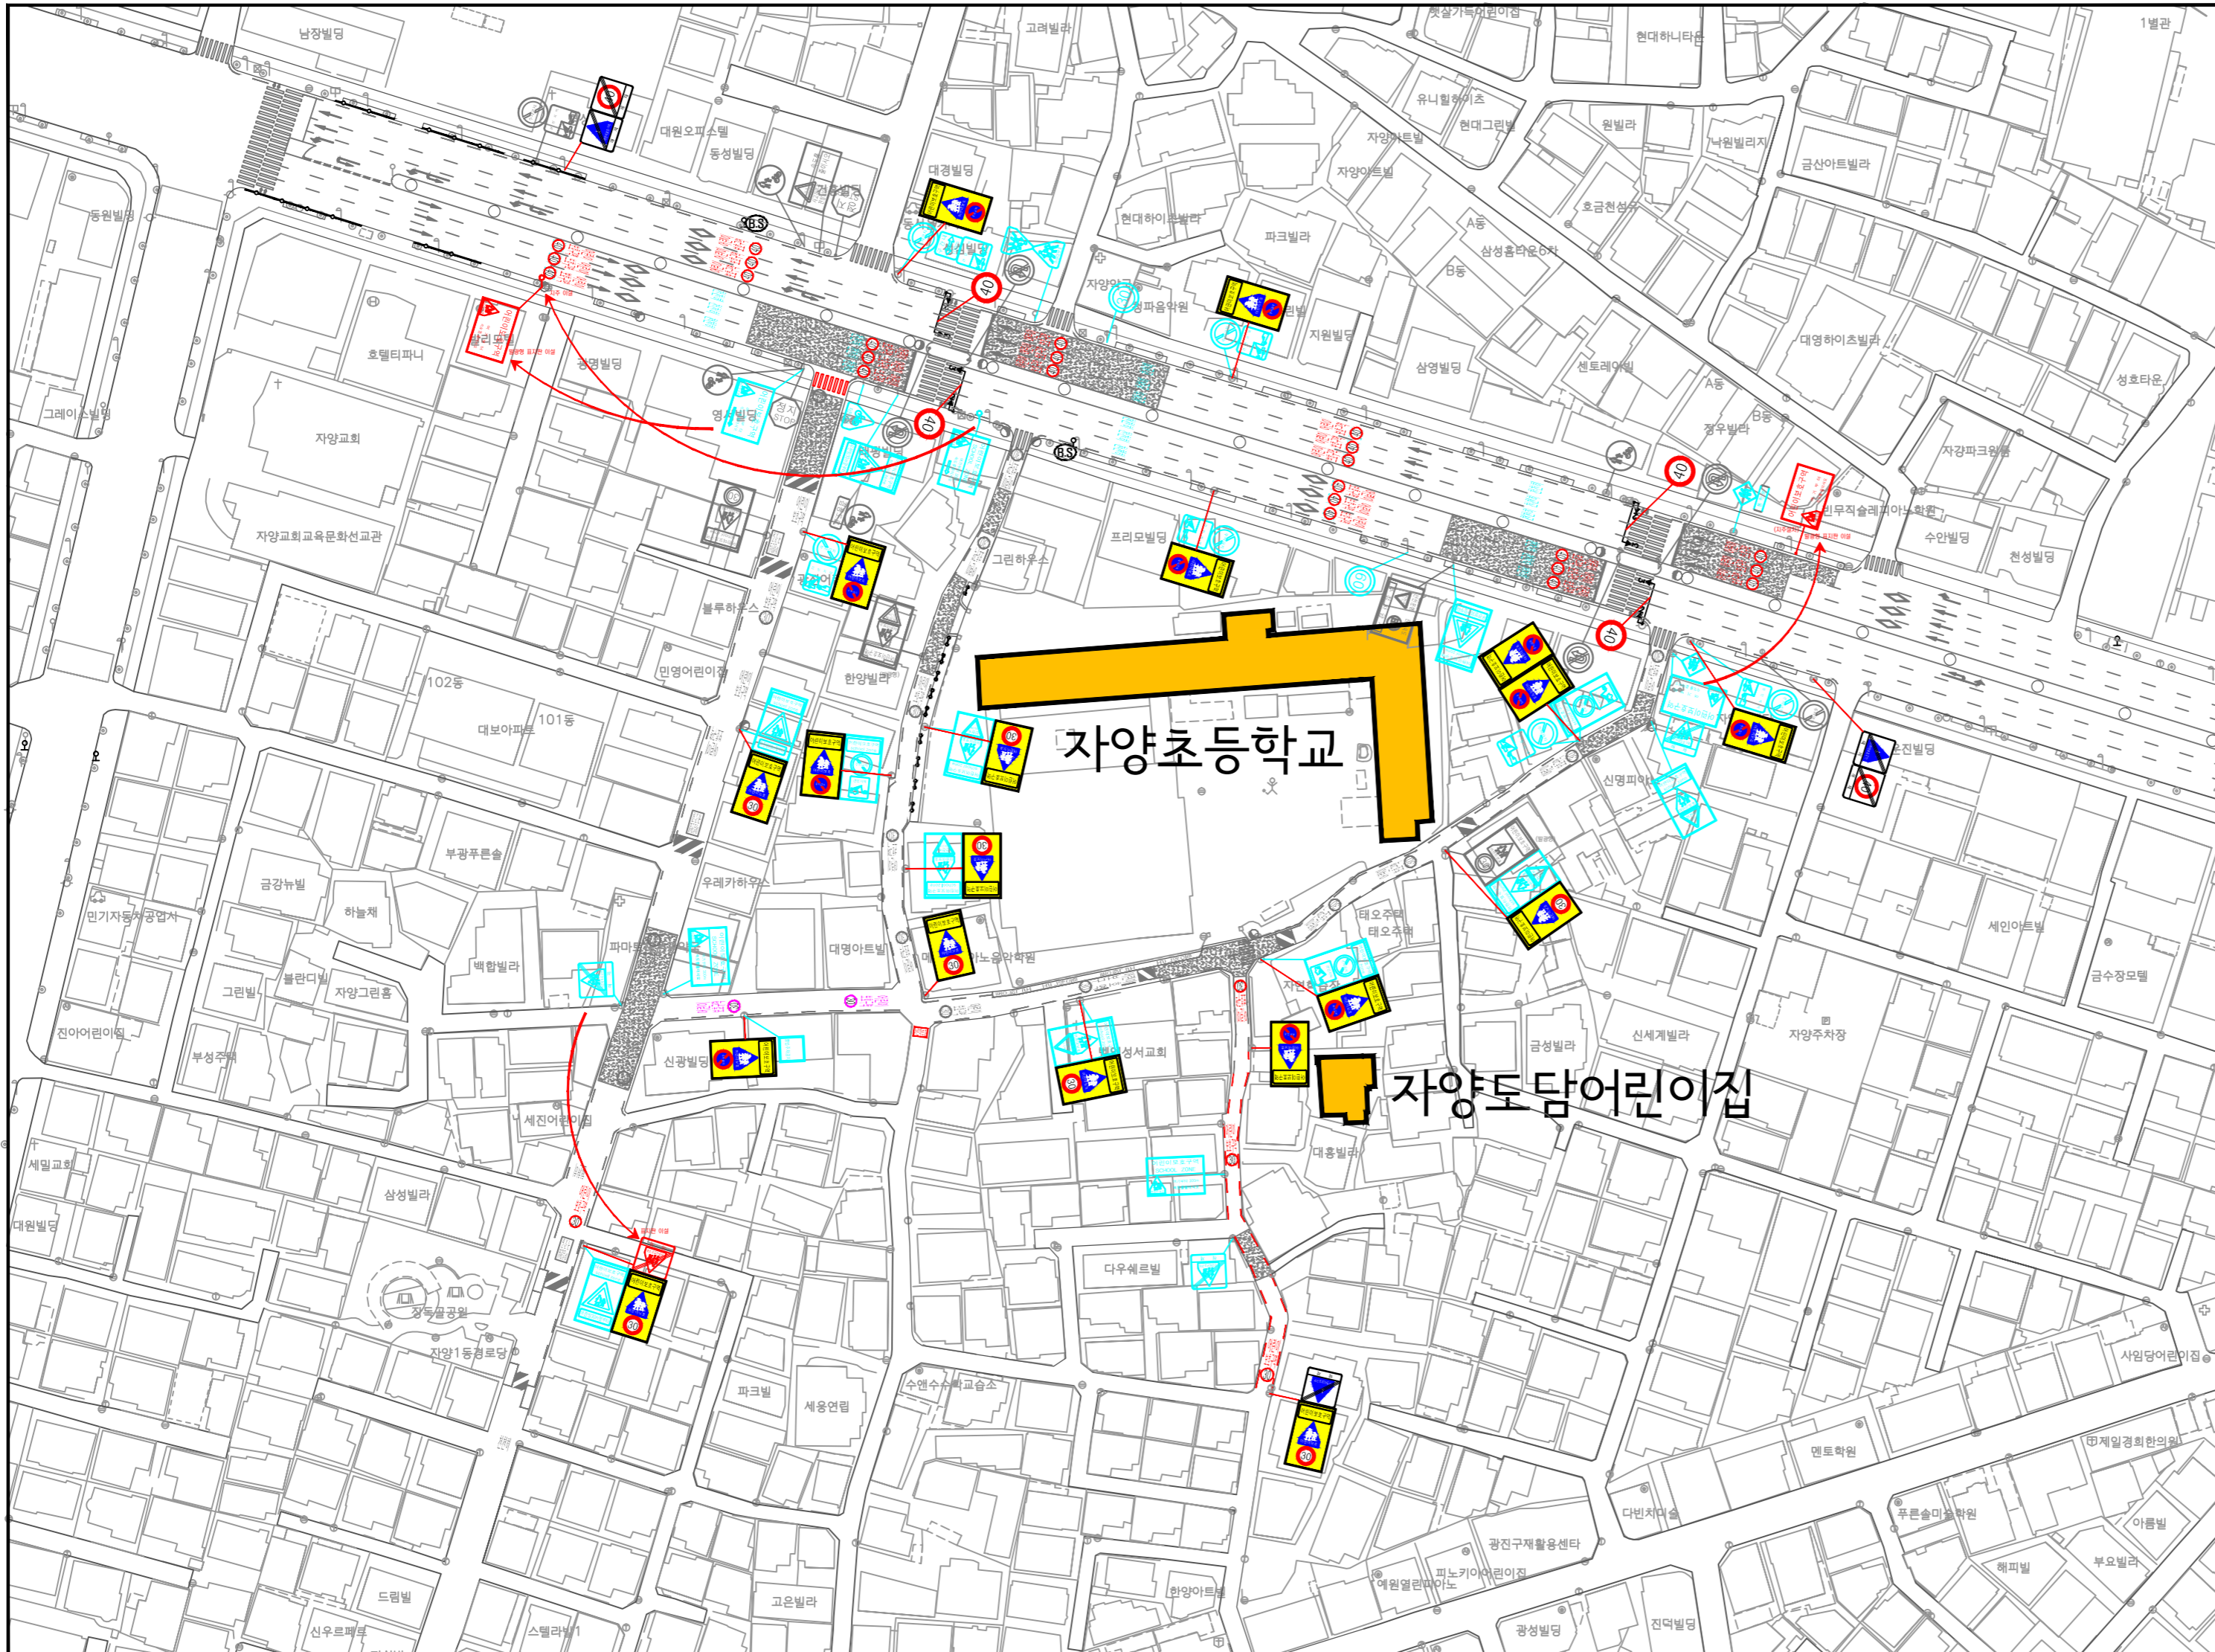

- 범례 -

현황 - 검정색	구분	항목	단위	수량
신설 - 빨강색	신요기	경보등	개소	개선
재설치 - 분홍색		신호등	개소	
제거 - 하늘색	소계	개	-	-



구분	항목	단위	수량			
			현황	신설	재설치	제거
안	경보등	개소				
	신호등	개소				
	소계	개	-	-	-	
	211	개				
	213	개				
	214	개				
	218	개				
	219	개				
	227	개				
	322	개				
전	324	개				
	326	개				
	327	개				
	328	개				
	416	개				
	427	개				
	428	개				
	429	개				
	<통합표지>					
	324	개				
표	402	개				
	415	개				
	224	개				
	427	개				
	324	개				
	427	개				
	218	개				
	428	개				
	219	개				
	428	개				
지	324	개				
	226	개				
	324	개				
	224	개				
	소계	개				
	518	개				
	노	519	개			
		520	개			
		521	개			
		523	개			
532		개				
면		536~536-3	개			
		510~514	개			
		537~543	개			
		소계	개			
		과속방지턱	개			
	이미지첨프	개				
	방호울타리	M				
	보도	m ²				

(현장조사일 : 2018년 04월)

