


## 지적사항 전경사진

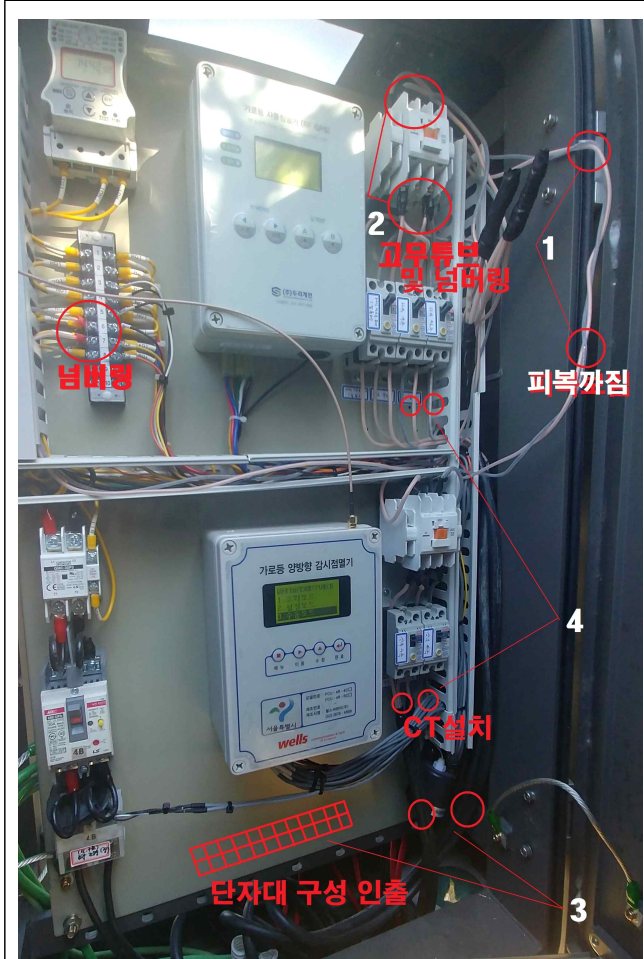

분전함(#1)



하부 스텝조명(#2)



하부 스텝조명(#3)

연번	종류	점검결과 지적사항	사 진
1	분전함	1. 전선 피복 벗겨짐(누전위험), 2. 전기테이핑 절연 아닌 고무튜브 절연으로 교체 및 단자 넘버링 3. 단자대 구성하여 배선인출 및 넘버링 4. 고장 검출위한 CT 4개 설치(NTLight앱 업체 협의)	#1
2	하부 스텝조명	5. 수리등을 위해 임의(낮동안)로 점·소등 시킬시 부점등 발생 --> 컴퓨터 제어기에서 세팅	#2
3	하부 스텝조명	6. 보이는 틈 메울 것	#3