

시내버스 1227번 노선 변경 검토자료

〈요청요지〉

시내버스 1227번의 경유구간 추가로 동대문·성북 주민 이동 편의 제공


□ 노선 현황 및 변경안

○ 1227번 현황 : 하계동(노원)~청량리역(동대문) 구간 운행 노선

회사명	노선번호	기·종점	인가대수	운행거리	운행시간	배차간격	운행횟수
한성여객	1227	하계동~제기동	14(1)	24.7	93	8~15	112


※ 노선변경 시, 운행계통 일부 변경 가능(운행횟수, 운행시간, 배차간격 등)

○ (1안) 동대문구 요청안

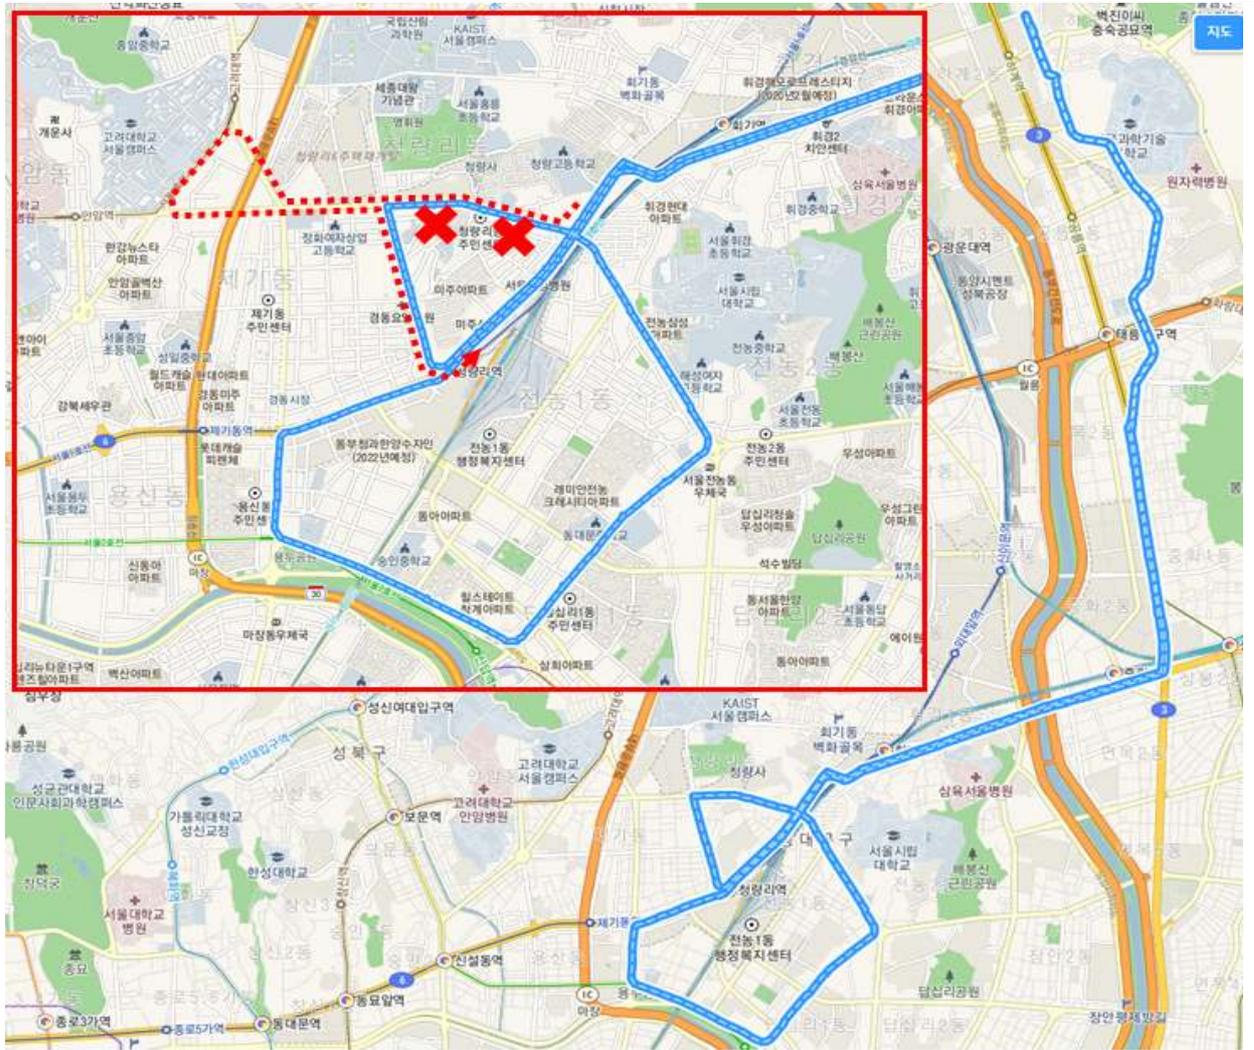

1227번 노선현황 및 변경안

○ (2안) 서울시 조정안

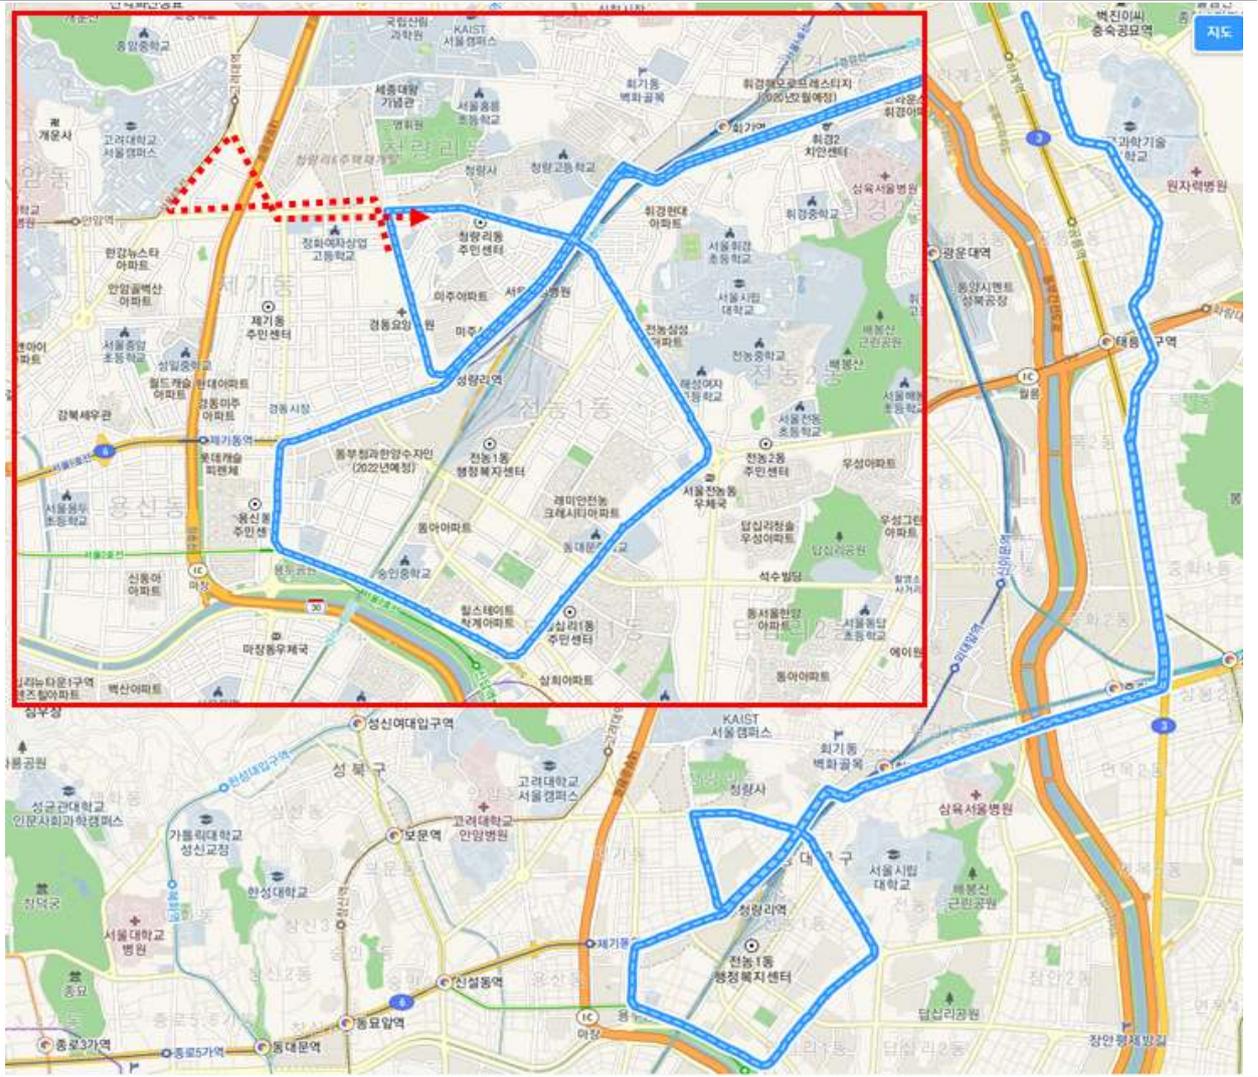

1227번 노선현황 및 변경안

□ 노선 변경 검토 사유

- 고려대학교~떡전교사거리 구간 경유를 통한 주민 편의 증진
 - 제기로를 경유하여 고려대학교-떡전교사거리 구간 경유 노선 추가를 통한 이동 편의 증진 목적
- 청량리역 승·하차 승객 수요에 대한 고려 필요(기존 이용승객)