

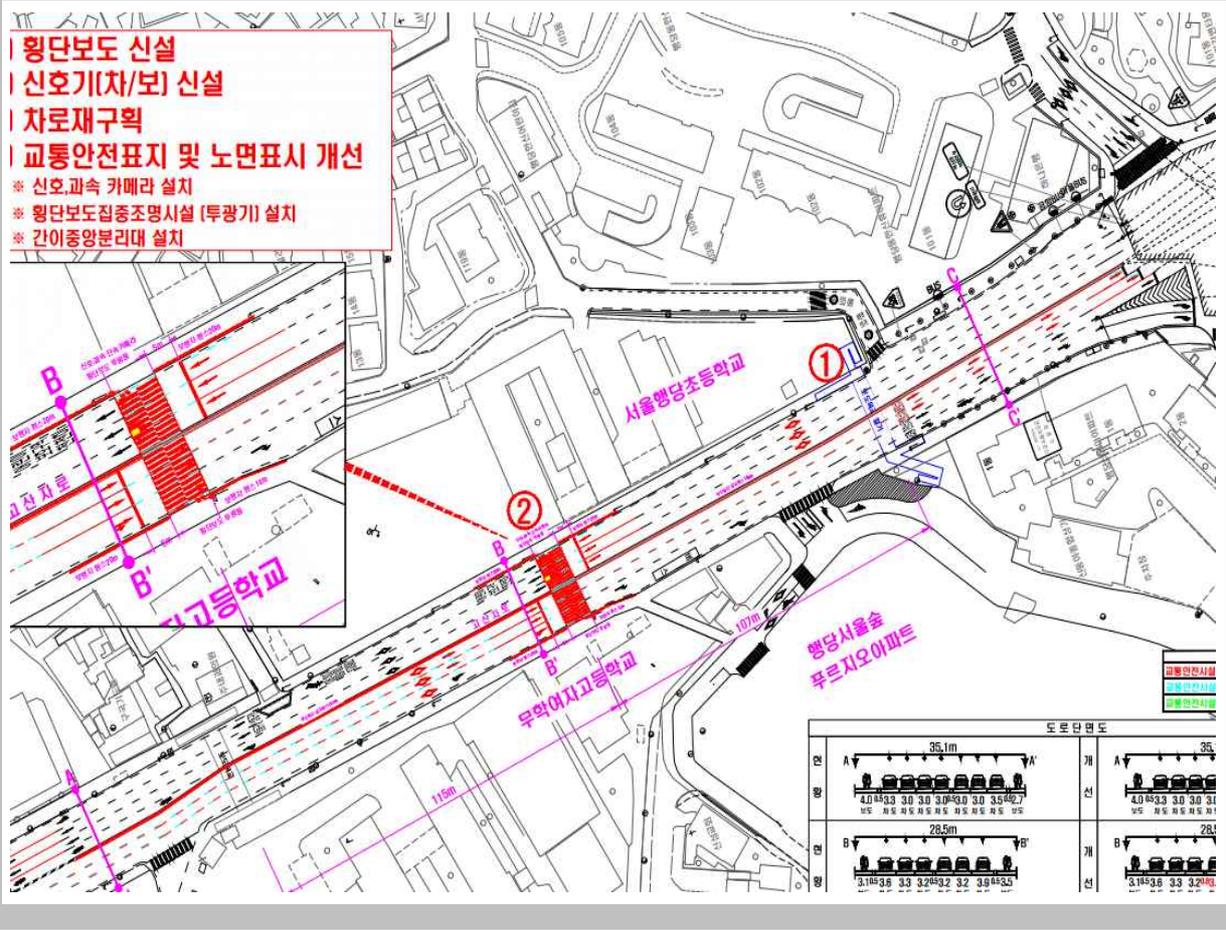
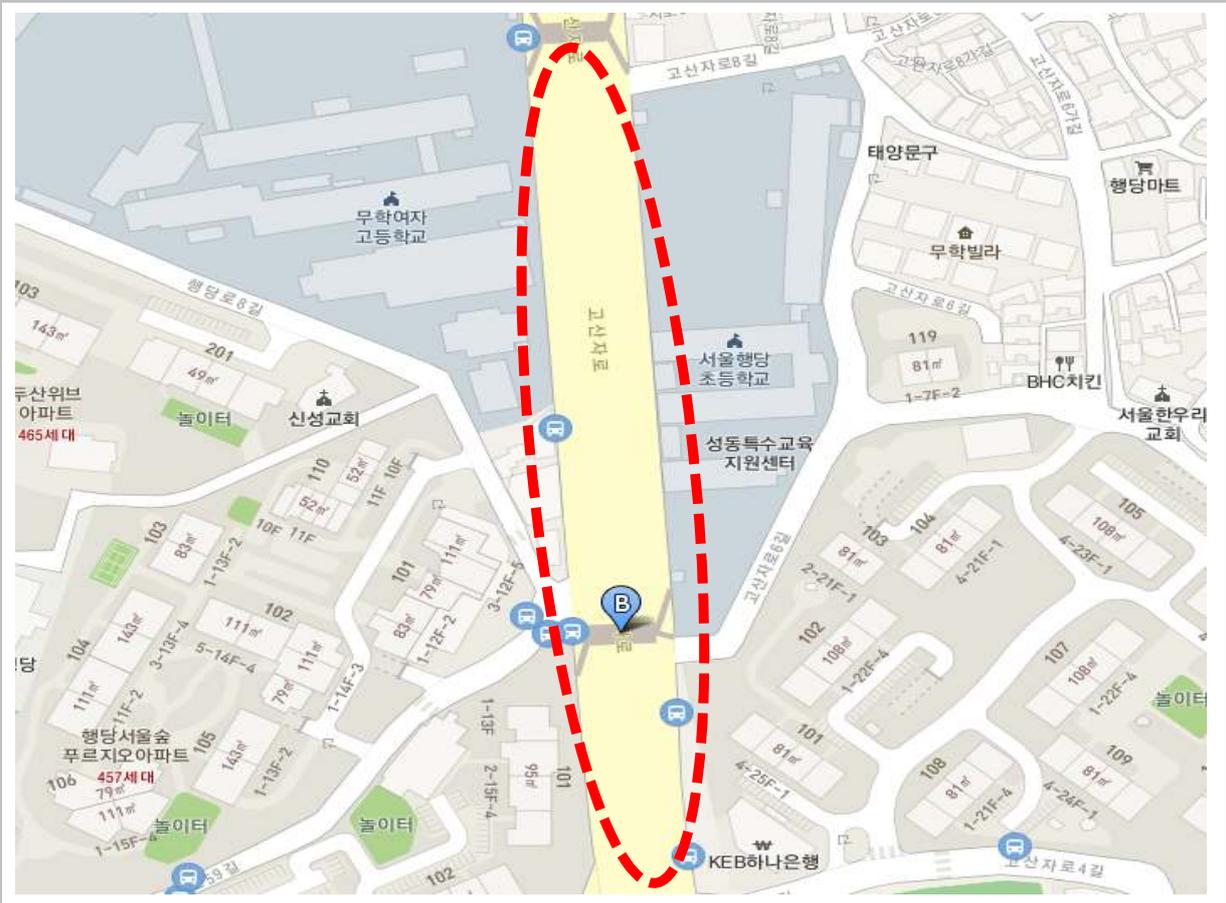


1. 성동구 고산자로 [응봉교 보도육교제거에 따른 노면표시정비]

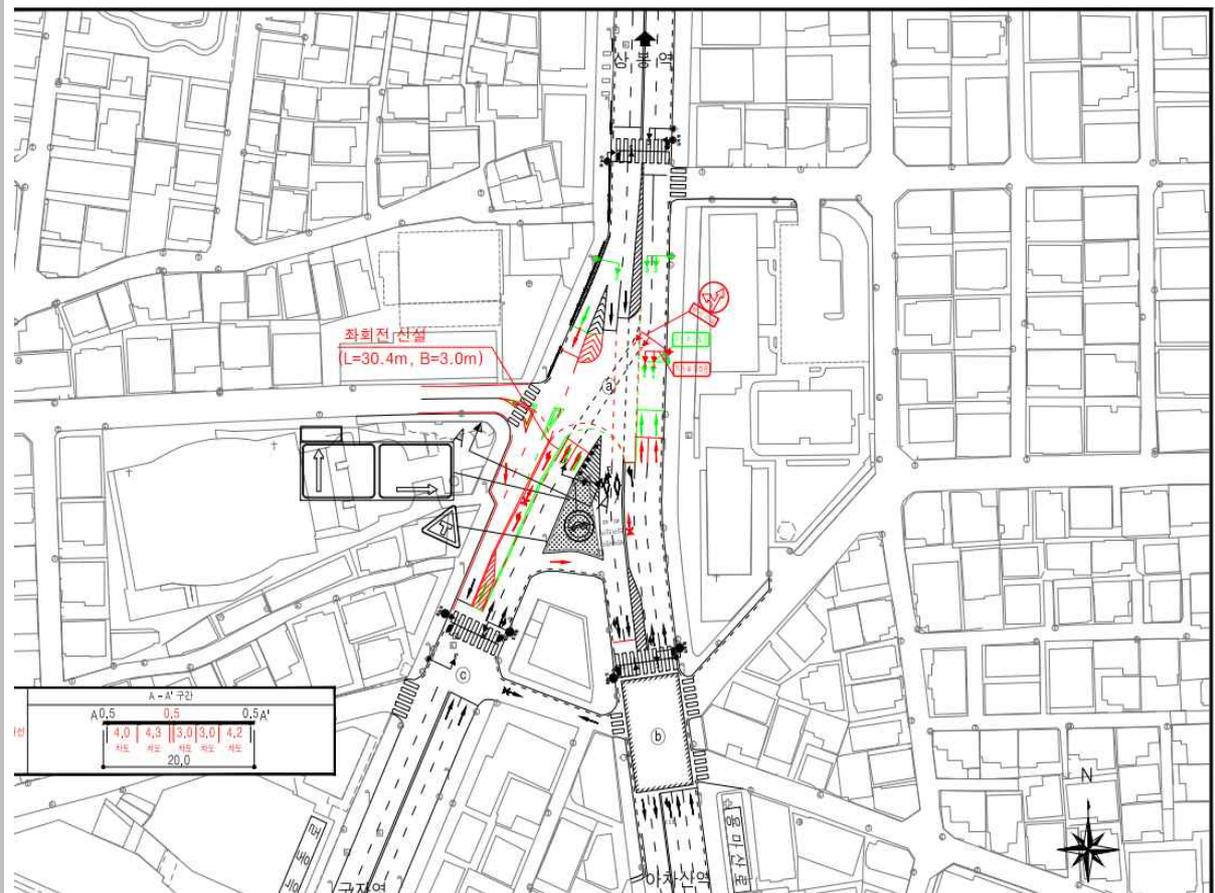

2. 광진구 용마산로 [용곡삼거리]

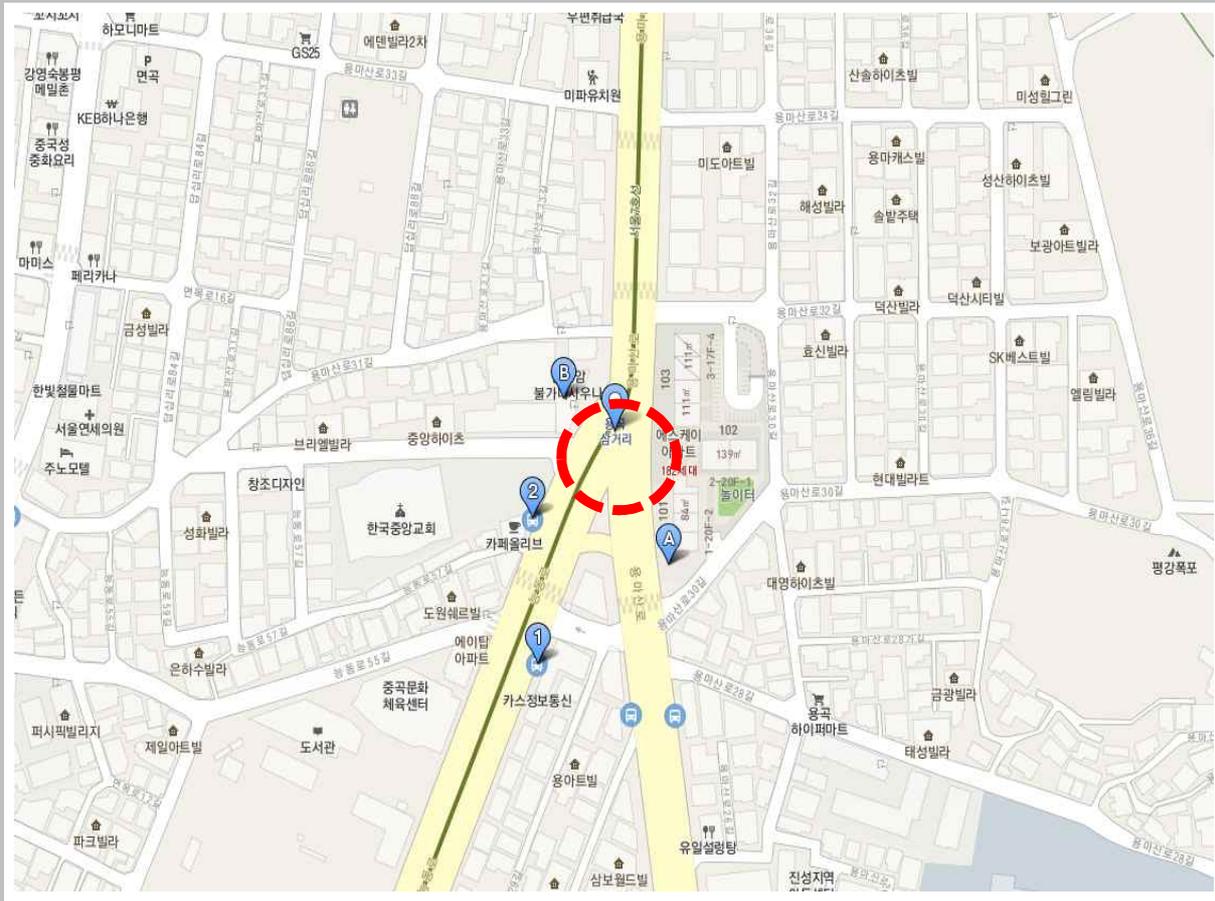

3. 광진구 자양로 [동서울우편집중국앞]



■ 광진구 자양동 715-1 동서울우편집중국

